

(підпис, прізвище)

СХЕМАТИЧНИЙ ПЛАН ЗЕМЕЛЬНОЇ ДІЛЯНКИ ГРОМАДСЬКОГО БУДИНКУ

№ 94, вулиця (провулок, площа) Миру

Місто (елище, село) Седлище

Масштаб 1 : 500

Експлікація


[illegible]

ПОВЕРХОВИЙ ПЛАН

На будинок № 94 по вул. (~~провулок, площа~~) Миру

Місто (~~селище, село~~) Седлище Район Любешівський

Літер A-1 Інвентаризаційний номер 10,20 551 Поверх Н=3,20 1

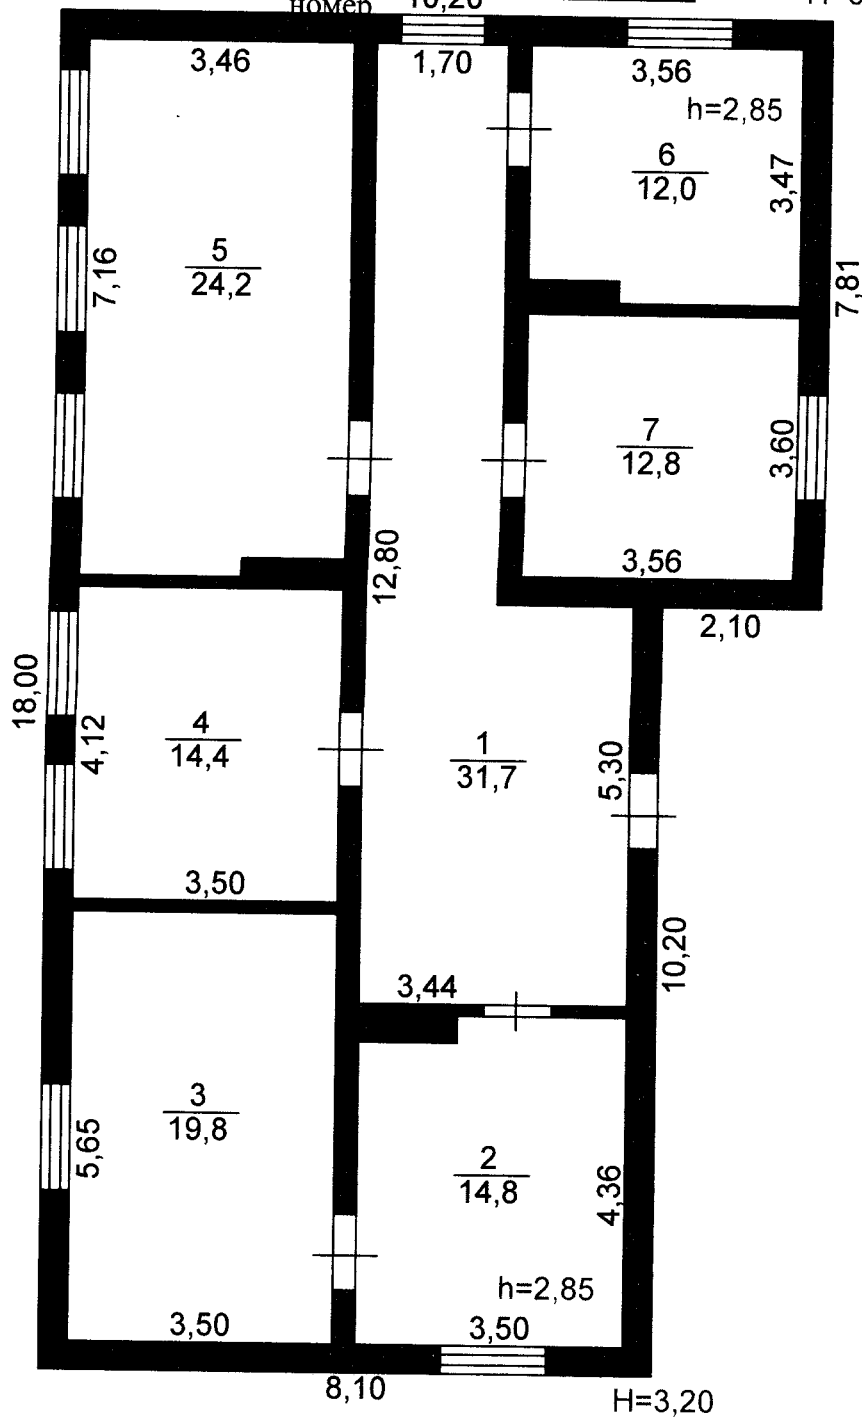

Масштаб 1:100 (1:200)

ФІЗИЧНА ОСОБА-ПІДПРИСМЕЦЬ СТАХІВ АНДРІЙ ГРИГОРОВИЧ		
Керівник		Стахів
Склав		Стахів
Перевірів		Стахів
Дата складання	06.08.18р.	

ЕКСПЛІКАЦІЯ

приміщень до плану громадського будинку

№ 94, літер « A-1 », вулиця (провулок, площа) Миру

місто (селище, село) Седлище

[illegible]

06 » 08 / 2018р.

Зиконав: Стахів А.Г.
(підпис, прізвище)

Перевірів: Стахів А.Г.
(підпис, прізвище)

КОПІЯ ВІРНА

МІНІСТЕРСТВО РЕГІОНАЛЬНОГО РОЗВИТКУ, БУДІВНИЦТВА
ТА ЖИТЛОВО-КОМУНАЛЬНОГО ГОСПОДАРСТВА УКРАЇНИ
АТЕСТАЦІЙНА АРХІТЕКТУРНО-БУДІВЕЛЬНА КОМІСІЯ

Серія АЕ

№ 003307

КВАЛІФІКАЦІЙНИЙ СЕРТИФІКАТ
відповідального виконавця окремих видів робіт (послуг),
пов'язаних із створенням об'єкта архітектури

Експерт

(найменування професії)

Виданий про те, що **Стахів Андрій Григорович**

(прізвище, ім'я, по батькові)

пройшов(ла) професійну атестацію, що підтверджує його (її) відповідність кваліфікаційним вимогам у сфері діяльності, пов'язаної із створенням об'єктів архітектури, професійну спеціалізацію, необхідний рівень кваліфікації і знань.

Категорія: **Інженер з інвентаризації нерухомого майна**

Кваліфікаційний сертифікат видано згідно з рішенням Атестаційної архітектурно-будівельної комісії (далі - Комісія) від _____ № _____

(рішенням _____ відповідної _____ секції Комісії

від **24.04.2014** № **44**, затвердженим президією

Комісії **24.04.2014 № 44-Е**).

Зареєстрований у реєстрі атестованих осіб **24.04** **20 14** року
за № **3180**.

Роботи (послуги), пов'язані із створенням об'єктів архітектури, спроможність виконання яких визначено кваліфікаційним сертифікатом: **Технічна інвентаризація**

об'єктів нерухомого майна.

Дата видачі **24.04** **20 14** року

Голова (заступник голови) Атестаційної
будівельної комісії

Барзилович Д.В.

(прізвище, ім'я, по батькові)

