



вул.Гірничозаводська, №12а

м. Кривий Ріг,
Центрально-Міський район,
Дніпропетровська область

Почата _____

Закінчена _____



Товариство з обмеженою відповідальністю

"СМАРТ ІНЖИНІРІНГ"

Україна, 50051, м. Кривий Ріг, вул. Вітчизни, 9

Код ЄДРПОУ 37214976

тел. +38(067)-262-02-33, smart-i@ukr.net

(найменування суб'єкта господарювання, місцезнаходження, код за ЄДРПОУ, контактна інформація (телефон, e-mail))

Інвентаризаційна справа № б/н*

ТЕХНІЧНИЙ ПАСПОРТ на виробничий будинок з господарськими (допоміжними) будівлями та спорудами

гаражний комплекс

(призначення)

Вулиця (провулок, площа) Гірничозаводська, №12а,
місто (село, селище) Кривий Ріг,
район Центрально-Міський,
область Дніпропетровська

Замовник технічної інвентаризації або уповноважена ним особа (прізвище, ім'я та по
батькові фізичної особи або найменування юридичної особи)

Державне підприємство "Державний проектний інститут "Кривбасспроект"

Паспорт виготовлено станом на

"22" липня 2020 р.

Керівник суб'єкта господарювання

Іванович О.В.

(підпис) (П.І.Б.)

Виконав

Іванович Г.О., кваліфікаційний сертифікат АЕ № 001870

(П.І.Б., серія, номер кваліфікаційного сертифіката)

Перевірив

Іванович Г.О., кваліфікаційний сертифікат АЕ № 001870

(П.І.Б., серія, номер кваліфікаційного сертифіката)

*Згідно наказу Міністерства регіонального розвитку, будівництва та житлово - комунального господарства України
№186 від 26.07.2018 року, зберігач не визначений;

Інвентаризаційний номер справи, за яким вона обліковується у ТОВ "СМАРТ ІНЖИНІРІНГ" - 2020-0054


СХЕМАТИЧНИЙ ПЛАН ЗЕМЕЛЬНОЇ ДІЛЯНКИ (випокіювання з плану кварталу)

вулиця (провулок, площа) Гірничозаводська буд. № 12а
місто (село, селище) Кривий Ріг

Масштаб 1:500

Додаток 1.4
до Інструкції про порядок проведення
технічної інвентаризації об'єктів
нерухомого майна

Пн

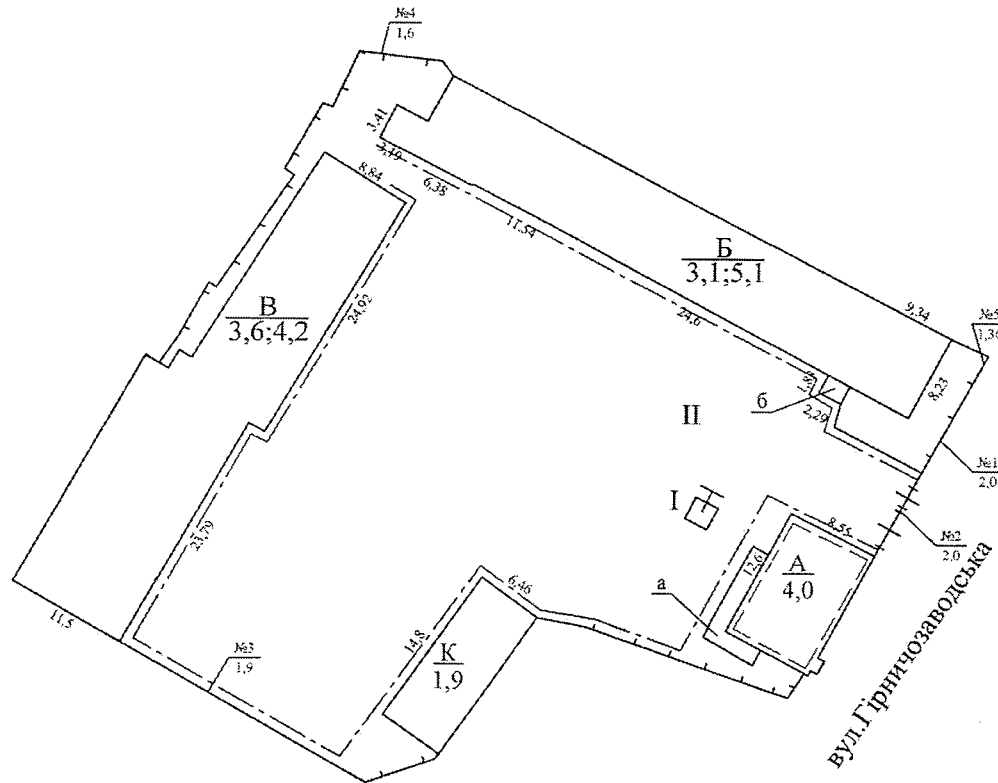

Експлікація																
Літер за планом	Назва будинку, господарських будівель та споруд	Площа земельної ділянки, у т.ч.													Примітка	
		загальна площа	Під будинком, господарськими будівлями			під двором	Під садом		під квітниками	під газонами	під дитяч. гралями майданчиками	під місцями відпочинку	під доріжками та в'їздом	під городом	норма	лишки
			усього	під будинком	під госп. будівлями		фруктов. деревами	декоративн. деревами								
1	2	3	4	5	6	7	8	9	10	11	12	13	14	15	16	17
A-1	майстер. з підвалом															
Б	матер. склад; бокси;роздягальня															
В	рем.-мех. майстерн.															
К	склад															
№1-5	паркан															
I	водоколонка															
II	замощення															
			1155	1155												

Паспорт виготовлено за станом на "22" липня 2020 р.
Виконав Г.О. Іванович



Зведений акт вартості будинків, господарських будівель та споруд

місто (село, селище) Кривий Ріг
вулиця (пробулок, площа) Гірничозаводська буд. № 12а
власники: Державне підприємство "Державний проектний інститут
"Кривбаспроект"

№ з/п	Літера або № за планом	Назва об'єктів (будинків, господарських будівель та споруд)	Вартість за станом на:					
			"21" вересня 2018р.		" " " 20__р.		" " " 20__р.	
			Заміщення (балансова)	Інвентаризаційна	Заміщення (балансова)	Інвентаризаційна	Заміщення (балансова)	Інвентаризаційна
1	2	3	4	5	6	7	8	9
	А-1	майстер. з підвалом						
	Б	матер. склад; бокси; роздягальня						
	В	рем.-мех. майстерн.						
	К	склад						

"21" вересня 2018р.	Заміщення (балансова)		М.П.
	Інвентаризаційна		(підпис)
" " 20__р.	Заміщення (балансова)		М.П.
	Інвентаризаційна		(підпис)

Паспорт виготовлено за станом на "22" липня 2020 р.

Виконав Г.О. Іванович




ПОВЕРХОВИЙ ПЛАН

на будівлю під літерою "А" по вул. ~~(провулок, площа)~~ Гірничозаводська буд. № 12а
поверх підвал

місто ~~(село, селище)~~ Кривий Ріг

Масштаб 1:100

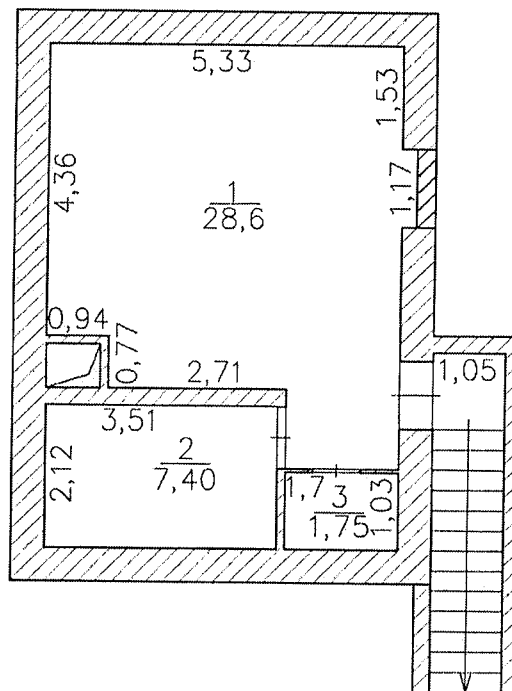


ПОВЕРХОВИЙ ПЛАН

на будівлю під літерою "А" по вул. (провулок, площа) Гірничозаводська буд. № 12а
поверх І-й

місто (село, селище) Кривий Ріг

Масштаб 1:100

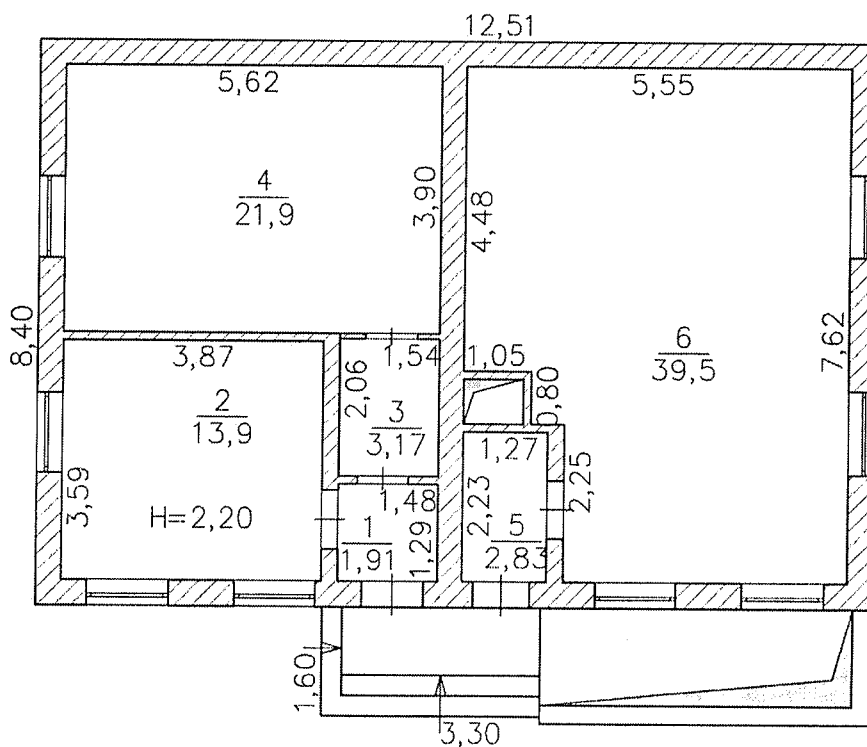

Паспорт виготовлено за станом на " 22 " липня 2020 р.

Виконав ІВАНОВА ОЛЕКСАНДРА ІВАНОВИЧ

ЕКСПЛІКАЦІЯ

приміщень до плану поверхів нежитлової будівлі № 12а, літер " А "

вулиця (~~провулок, площа~~) Гірничозаводська

місто (~~село, селище~~) Кривий Ріг

Літер	Поверхи	Номери виробничих приміщень	Номери приміщень	Призначення приміщень	Загальна площа приміщень (підрахована за формулами розрахунку площ) (кв.м.)	Площа приміщень (кв.м)			Площа літніх приміщень (кв.м)	Площа приміщень загального користування (кв.м)	Самочинно збудована, переобладнана площа приміщень (кв.м)	Примітки
						корисна	основна	допоміжна				
1	2	3	4	5	6	7	8	9	10	11	12	13
A	п/д		1	приміщення	28,6	28,6	28,6					
			2	приміщення	7,4	7,4	7,4					
			3	приміщення	1,75	1,75	1,75					
				Усього по п/д:	37,75	37,75	37,75					
	I		1	тамбур	1,91	1,91		1,91				
			2	приміщення	13,9	13,9	13,9					
			3	коридор	3,17	3,17		3,17				
			4	приміщення	21,9	21,9	21,9					
			5	тамбур	2,83	2,83		2,83				
			6	приміщення	39,5	39,5	39,5					
				Усього по I пов.:	83,21	83,21	75,3	7,91				
				Усього по "А":	120,96	120,96	112,75	7,91				

Паспорт виготовлено за станом на " 22 " липня 2020 р.

Виконав Г.О. Іванович



Область Дніпропетровська
Місто (село, селище) Кривий Ріг
Район Центрально-Міський

Оцінювальний акт про будинок (спрощений метод)

Додаток 1.10
до Інструкції про порядок проведення
технічної інвентаризації об'єктів
нерухомого майна

літер "А-1"
вулиця (провулок, площа) Гірничозаводська буд. № 12а
призначення будинку н.ж.
рік побудови 1958 кількість поверхів 2

Інженерне обладнання будинку (так чи ні)																				
Дата	Електроосвітлення	Водопостачання		Каналізація		Вентиляція	Телебачення	Телефон	Радіо	Газопостачання	Котельні		Кількість котлів		Кількість вбиралень	Кількість ванн			Кількість ліфтів	Клас будинку
		холодне	гаряче	міська (центр.)	місцева (автоном.)						вбудовані	окремо розташовані	чавунних	залізних		з газ. або електр. водогрівами	з водогр. на тверд. паливі	без колонок		
1	2	3	4	5	6	7	8	9	10	11	12	13	14	15	16	17	18	19	20	
22.07.20	так	так	-	так	-	-	-	-	-	-	-	-	-	-	-	-	-	-	-	-

Розрахунок вартості будинку

Літер	Найменування об'єкта оцінки (будинок з прибудовами, надбудовами, підвалом, терасами, прямками тощо)	Площа основи (S) в м ²	Висота (H _{обм.}) в м	Об'єм (V) в м ³	Розрахункова висота поверху (H) в м	Відношення периметра до площі основи $\frac{P}{S}$	Тип	Вартість 1 м ³ для даного типу в грн.	Зведений поправочний коефіцієнт	Вартість 1 м ³ з урахуванням поправок	Вартість заміщення (відтворення) в грн.	% зносу	Інвентаризаційна вартість в грн.	Примітка
1	2	3	4	5	6	7	8	9	10	11	12	13	14	15
А-1	майстер. з підвалом	105,08	4	420,32										
а	ганок	5,28												
Ап/д	підвал	53,81	2,5	134,5										
	вхід в п/д	15,37												
Усього по будинку:														

"22" липня 2020р.

Виконав Г.О. Іванович



Найменування _____ Літер "А-1" Кількість поверхів 2 Рік побудови 1958 Спосіб виконання робіт _____

1. Опис конструктивних елементів будинку, визначення питомої ваги, зносу тощо


№ з/п	Найменування конструктивних елементів	Опис основних конструктивних елементів об'єкта оцінки, передумова щодо поправок відносно аналога та їх визначення	Опис технічного стану	Питома вага за аналогом, %	Для оцінюваного об'єкта			% зносу	Середній % зносу
					поправочний коефіцієнт (К)	питома вага після введення поправок, %	скоригована питома вага, %		
1	2	3	4	5	6	7	8	9	10
1	Фундаменти та цоколь	бут							
2	Стіни	цегла							
3	Перегородки	цегла							
4	Перекрыття	дерев.							
5	Підлога	дерев.							
6	Дах і покрівля	шифер							
7	Вікна	дерев.							
8	Двері	дерев.							
9	Опалення: а) пічне; б) від місцевого котла	водяне							
10	Електрозабезпечення	вода, кан-ція, ел.							
			Усього:						

2. Технічний опис окремих елементів будинку (ганків, сходів, балконів тощо)

№ з/п	Найменування об'єкта оцінки	Технічний опис окремих елементів будинку (ганків, сходів, балконів тощо)	Поправки до 1 м ³ за типом (К)	% зносу	Примітка
1	2	3	4	5	6
Ап/д	підвал	Стіни-бут., перегород.-цегла, перекр.-з/бет., підлога-бет.			
а	ганок	бетонний			

" 22 " липня 2020р.

Виконав _____

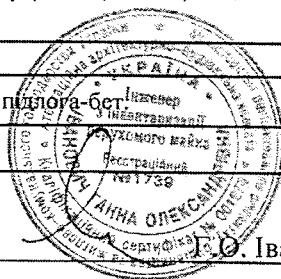

Г.О. Іванович


ПОВЕРХОВИЙ ПЛАН


Масштаб 1:100

Дерев'яні стовпи
100х100

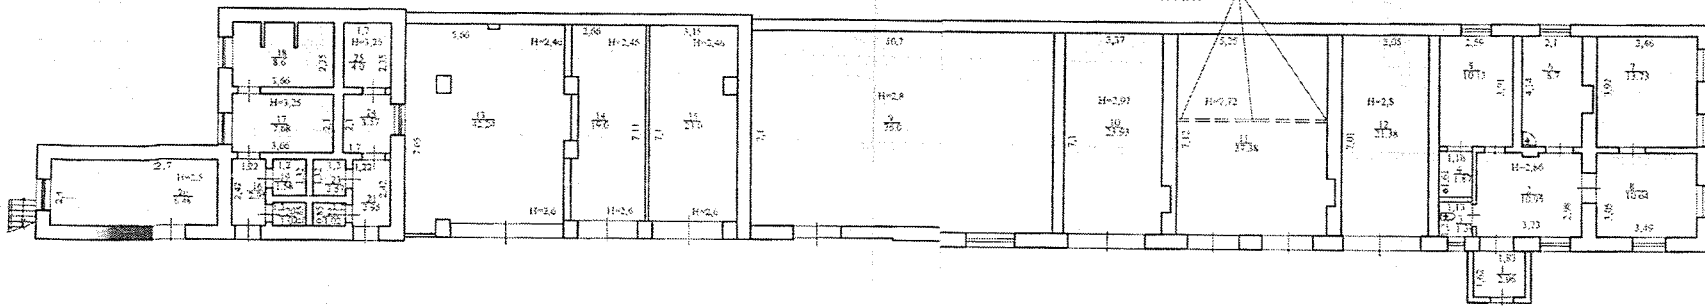

Паспорт виготовлено 22 липня 2020 р.





ПОВЕРХОВИЙ ПЛАН

на будівлю під літерою "Б" по вул. (провулок, площа) Гірничозаводська буд. № 12а
місто (село, селище) Кривий Ріг

Масштаб 1:100

II поверх

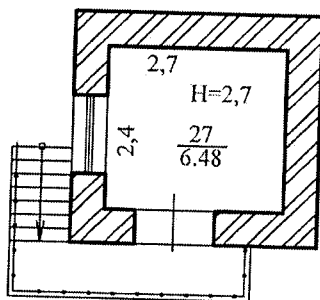

Паспорт виготовлено за станом на "22" липня 2020 р.

Виконав І.О. Іванович



ЕКСПЛІКАЦІЯ

приміщень до плану поверхів нежитлової будівлі № 12а, літер " Б "


вулиця (провулок, площа) Гірничозаводська

місто (село, селище) Кривий Ріг

Літер	Поверхи	Номери виробничих приміщень	Номери приміщень	Призначення приміщень	Загальна площа приміщень (підрахована за формулами розрахунку площ) (кв.м.)	Площа приміщень (кв.м)			Площа літніх приміщень (кв.м)	Площа приміщень загального користування (кв.м)	Самостійно збудована, переобладнана площа приміщень (кв.м)	Примітки
						корисна	основна	допоміжна				
1	2	3	4	5	6	7	8	9	10	11	12	13
Б	I		1	тамбур	2,96	2,96		2,96				
			2	коридор	10,95	10,95		10,95				
			3	туалет	1,39	1,39		1,39				
			4	душова	1,87	1,87		1,87				
			5	приміщення	10,13	10,13	10,13					
			6	II	8,7	8,7	8,7					
			7	II	13,73	13,73	13,73					
			8	II	10,64	10,64	10,64					
			9	склад	76,0	76,0		76,0				
			10	гараж	23,93	23,93	23,93					
			11	II	37,38	37,38	37,38					
			12	II	21,38	21,38	21,38					
			13	гараж	42,24	42,24	42,24					
			14	гараж	19,0	19,0	19,0					
			15	гараж	23,0	23,0	23,0					
			16	коридор	2,95	2,95		2,95				
			17	приміщення	7,68	7,68	7,68					
			18	душова	8,6	8,6	8,6					
			19	умивальна	1,58	1,58	1,58					
			20	туалет	1,02	1,02	1,02					
			21	коридор	2,95	2,95		2,95				
			22	туалет	1,02	1,02	1,02					
			23	умивальна	1,58	1,58	1,58					
			24	приміщення	3,57	3,57	3,57					

Паспорт виготовлено за станом на " 22 " липня 2020 р.

Виконав Г.О. Іванович

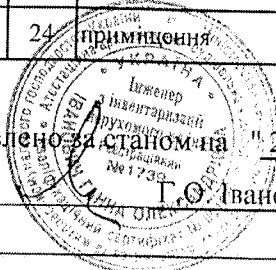

ЕКСПЛІКАЦІЯ

приміщень до плану поверхів нежитлової будівлі № 12а , літер " Б "

вулиця (~~провулок, площа~~) Гірничозаводська

місто (~~село, селище~~) Кривий Ріг

Літер	Поверхи	Номери виробничих приміщень	Номери приміщень	Призначення приміщень	Загальна площа приміщень (підрахована за формулами розрахунку площ) (кв.м.)	Площа приміщень (кв.м)			Площа літніх приміщень (кв.м)	Площа приміщень загального користування (кв.м)	Самостійно збудована, переобладнана площа приміщень (кв.м)	Примітки
						корисна	основна	допоміжна				
1	2	3	4	5	6	7	8	9	10	11	12	13
Б	I		25	душова	4,0	4,0	4,0					
			26	комора	6,48	6,48		6,48				
				Усього по I пов.:	344,73	344,73	239,38	105,35				
	II		27	приміщення чергової	6,48	6,48	6,48					
				Усього по II пов.:	6,48	6,48	6,48					
				Усього по "Б":	351,21	351,21	245,86	105,35				

Паспорт виготовлено за станом на " 22 " липня 2020 р.

Виконав Г.О. Іванович



Область Дніпропетровська
Місто (село, селище) Кривий Ріг
Район Центрально-Міський

Оцінювальний акт про будинок (спрощений метод)

Додаток 1.10
до Інструкції про порядок проведення
технічної інвентаризації об'єктів
нерухомого майна

літер "Б"
вулиця (провулок, площа) Гірничозаводська буд.№ 12а
призначення будинку н.ж.
рік побудови 1958 кількість поверхів 1

Інженерне обладнання будинку (так чи ні)

[illegible]

Розрахунок вартості будинку

Літер	Найменування об'єкта оцінки (будинок з прибудовами, надбудовами, підвалом, терасами, прямками тощо)	Площа основи (S) в м ²	Висота (H _{обм.}) в м	Об'єм (V) в м ³	Розрахункова висота поверху (H) в м	Відношення периметра до площі основи $\frac{P}{S}$	Тип	Вартість 1 м ³ для даного типу в грн.	Зведений поправочний коефіцієнт	Вартість 1 м ³ з урахуванням поправок	Вартість заміщення (відтворення) в грн.	% зносу	Інвентаризаційна вартість в грн.	Примітка
1	2	3	4	5	6	7	8	9	10	11	12	13	14	15
Б	матер. склад; бокси; роздягальня	442,1	3,1;5,1	1380,84										
б	тамбур	4,06	3,3	13,4										
Усього по будинку:														

" 22 " _____ Л И П Н Я _____ 2020г.

Виконав _____ Т.О.Іванович



Найменування _____ Літер "Б-1" Кількість поверхів 1 Рік побудови 1958 Спосіб виконання робіт _____

1. Опис конструктивних елементів будинку, визначення питомої ваги, зносу тощо

№ з/п	Найменування конструктивних елементів	Опис основних конструктивних елементів об'єкта оцінки, передумова щодо поправок відносно аналога та їх визначення	Опис технічного стану	Питома вага за аналогом, %	Для оцінюваного об'єкта			% зносу	Середній % зносу
					поправочний коефіцієнт (К)	питома вага після введення поправок, %	скоригована питома вага, %		
1	2	3	4	5	6	7	8	9	10
1	Фундаменти та цоколь	бутові, бет.блоки							
2	Стіни	цегла, шлакоблок							
3	Перегородки	цегла							
4	Перекриття	з/б плити							
5	Підлога	дерев., бетон							
6	Дах і покрівля	шифер по дерев. сист., сумісна, рубер.							
7	Вікна	дерев.							
8	Двері	дерев., мет.							
9	Опалення: а) пічне; б) від місцевого котла	-							
10	Електрозабезпечення	вода, кан-ція, ел.							
			Усього:						

2. Технічний опис окремих елементів будинку (ганків, сходів, балконів тощо)

№ з/п	Найменування об'єкта оцінки	Технічний опис окремих елементів будинку (ганків, сходів, балконів тощо)	Поправки до 1 м ² за типом (К)	% зносу	Примітка
1	2	3	4	5	6
6	тамбур	Ф-нт - бут, стіни - цегла, перекр. - з/бет., підлога - дерев.			

"22" липня 2020р.

Виконав _____




ПОВЕРХОВИЙ ПЛАН


Масштаб 1:100

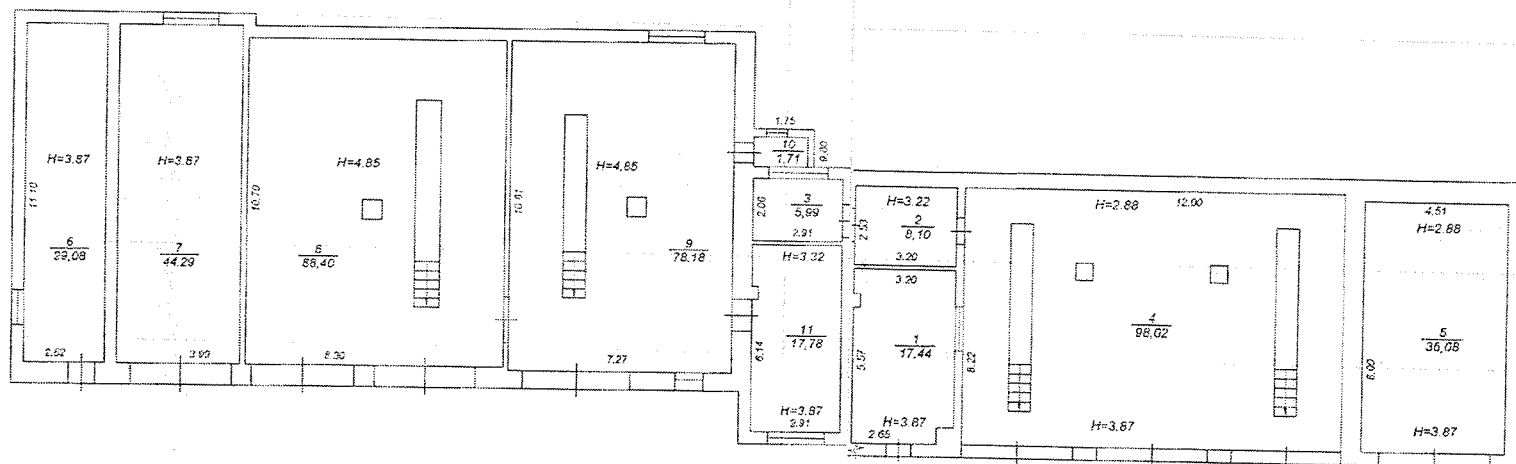

Виконав: [Signature]



17 ЕКСПЛІКАЦІЯ приміщень до плану поверхів нежитлової будівлі № 12а, літер "В"

вулиця (пробулок, площа) Гірничозаводська

місто (село, селище) Кривий Ріг

Літер	Поверхи	Номери виробничих приміщень	Номери приміщень	Призначення приміщень	Загальна площа приміщень (підрахована за формулами розрахунку площ) (кв.м.)	Площа приміщень (кв.м)			Площа літніх приміщень (кв.м)	Площа приміщень загального користування (кв.м)	Самочинно збудована, переобладнана площа приміщень (кв.м)	Примітки
						корисна	основна	допоміжна				
1	2	3	4	5	6	7	8	9	10	11	12	13
В	1		1	токальне відділення	17,44	17,44	17,44					
			2	склад	8,1	8,1		8,1				
			3	склад	5,99	5,99		5,99				
			4	гараж	98,02	98,02	98,02					
			5	гараж	36,08	36,08	36,08					
			6	комора	29,08	29,08		29,08				
			7	гараж	44,29	44,29	44,29					
			8	II	88,4	88,4	88,4					
			9	II	78,18	78,18	78,18					
			10	щитова	1,71	1,71		1,71				
			11	побутове приміщення	17,78	17,78		17,78				
				Усього по "В":	425,07	425,07	362,38	62,69				

Паспорт виготовлено за станом на "22" липня 2020 р.

Виконав



Г.О. Іванович

Область Дніпропетровська
Місто (село, селище) Кривий Ріг
Район Центрально-Міський

Оцінювальний акт про будинок (спрощений метод)
літер "В"

літер "В"
вулиця ~~(привулок, площа)~~ Гірничозаводська буд. № 12а
призначення будинку н.ж.
рік побудови 1965 кількість поверхів 1

Додаток І.10
до Інструкції про порядок проведення
технічної інвентаризації об'єктів
нерухомого майна

[illegible]


Розрахунок вартості будинку

[illegible]

Усього по будинку:

" 22 " ИЮНЯ 2020г.

Виконав _____ Л.О. Іванович

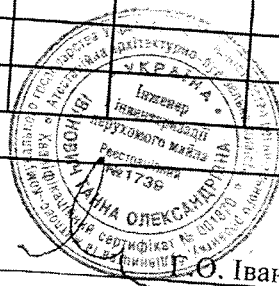

Найменування _____ Літер "В" Кількість поверхів 1 Рік побудови 1965 Спосіб виконання робіт _____

1. Опис конструктивних елементів будинку, визначення питомої ваги, зносу тощо

№ з/п	Найменування конструктивних елементів	Опис основних конструктивних елементів об'єкта оцінки, передумова щодо поправок відносно аналога та їх визначення	Опис технічного стану	Питома вага за аналогом, %	Для оцінюваного об'єкта			% зносу	Середній % зносу
					поправочний коефіцієнт (К)	питома вага після введення поправок, %	скоригована питома вага, %		
1	2	3	4	5	6	7	8	9	10
1	Фундаменти та цоколь	бет. блоки, бутові							
2	Стіни	цегла, шл/бл							
3	Перегородки	цегла							
4	Перекриття	з/б плити, дерев.							
5	Підлога	бетон.							
6	Дах і покрівля	сумісна, рубер., шифер							
7	Вікна	дерев.							
8	Двері	дерев., металопластик							
9	Опалення: а) пічне; б) від місцевого котла	-							
10	Електрозабезпечення	ел-ка							
			Усього:						

2. Технічний опис окремих елементів будинку (ганків, сходів, балконів тощо)

№ з/п	Найменування об'єкта оцінки	Технічний опис окремих елементів будинку (ганків, сходів, балконів тощо)	Поправки до 1 м ³ за типом (К)	% зносу	Примітка
1	2	3	4	5	6





" 22 " липня 2020р.

Виконав _____

ПОВЕРХОВИЙ ПЛАН

на будівлю під літерою "К" по вул. (пробулок, площі) Гірничозаводська буд. № 12а поверх I
місто (село, селище) Кривий Ріг

Масштаб 1:100

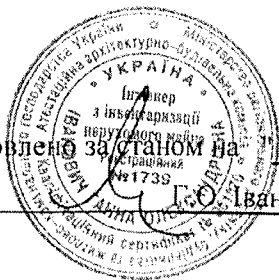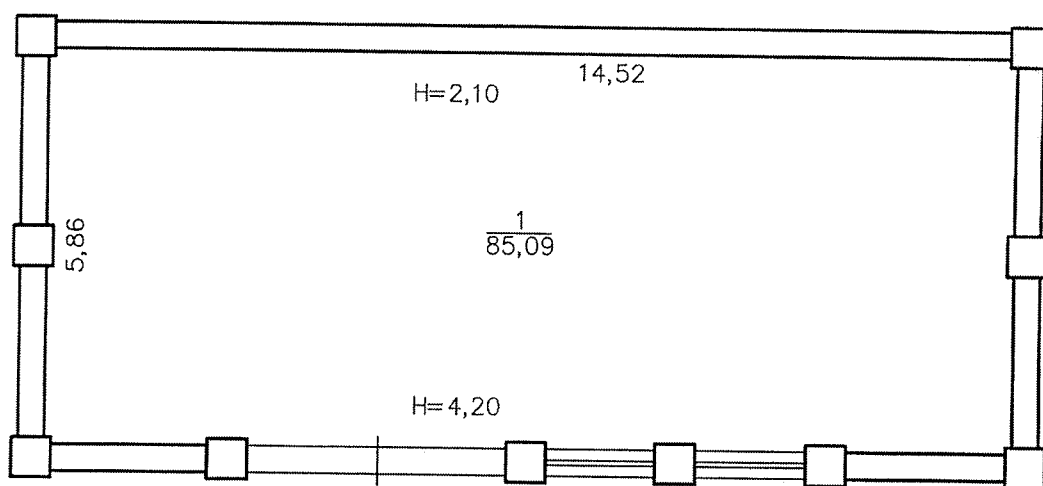

Паспорт виготовлено за станом на 22 липня 2020 р.


Виконав Г.О. Іванович

ЕКСПЛІКАЦІЯ
приміщень до плану поверхів нежитлової будівлі № 12а , літер " К "

вулиця (~~провулок, площа~~) Гірничозаводська

місто (~~село, селище~~) Кривий Ріг

Літер	Поверхи	Номери виробничих приміщень	Номери приміщень	Призначення приміщень	Загальна площа приміщень (підрахована за формулами розрахунку площ) (кв.м.)	Площа приміщень (кв.м)			Площа літніх приміщень (кв.м)	Площа приміщень загального користування (кв.м)	Самочинно збудована, переобладнана площа приміщень (кв.м)	Примітки
						корисна	основна	допоміжна				
1	2	3	4	5	6	7	8	9	10	11	12	13
К	1		1	склад	85,09	85,09	85,09					
				Усього по 1 пов.:	85,09	85,09	85,09					

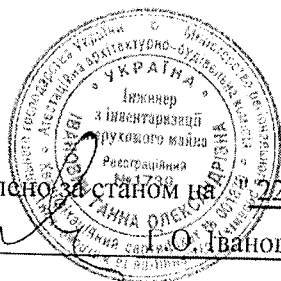

Паспорт виготовлено за станом на 22 " липня 2020 р.

Виконав І.О. ІВАНОВИЧ

Область Дніпропетровська
Місто (село, селище) Кривий Ріг
Район Центрально-Міський

Оцінювальний акт про будинок (спрощений метод)
літер. "К"

літер "К"
вулиця (пробулок, площа) Гірничозаводська буд. № 12а
призначення будинку н.ж.
рік побудови 1965 кількість поверхів 1

Додаток 1.10
до Інструкції про порядок проведення
технічної інвентаризації об'єктів
нерухомого майна

Інженерне обладнання будинку (так чи ні)																				
Дата	Електроосвітлення	Водопостачання		Каналізація		Вентиляція	Телебачення	Телефон	Радіо	Газопостачання	Котельні		Кількість котлів		Кількість вбиралень	Кількість ванн			Кількість ліфтів	Клас будинку
		холодне	гаряче	міська (центр.)	місцева (автономна)						вбудовані	окремо розташовані	чавунних	залізних		з газов. або електр. водогрівами	з водогр. на тверд. паливі	без колонок		
1	2	3	4	5	6	7	8	9	10	11	12	13	14	15	16	17	18	19	20	
22.07.20	так	-	-	-	-	-	-	-	-	-	-	-	-	-	-	-	-	-	-	-

Найменування об'єкта

Розрахунок вартості будинку

Рік побудови 1965

Кількість поверхів 1

[illegible][illegible]

Усього по будинку:

" 22 " ЛИПНЯ 2020г.

Виконав

ІВАНОВИЧ

Найменування _____ Літер "К" Кількість поверхів 1 Рік побудови 1965 Спосіб виконання робіт _____

1. Опис конструктивних елементів будинку, визначення питомої ваги, зносу тощо


№ з/п	Найменування конструктивних елементів	Опис основних конструктивних елементів об'єкта оцінки, передумова щодо поправок відносно аналога та їх визначення	Опис технічного стану	Питома вага за аналогом, %	Для оцінюваного об'єкта			% зносу	Середній % зносу
					поправочний коефіцієнт (К)	питома вага після введення поправок, %	скоригована питома вага, %		
1	2	3	4	5	6	7	8	9	10
1	Фундаменти та цоколь	бет. блоки							
2	Стіни	шл/бл.							
3	Перегородки	-							
4	Перекриття	з/бет.							
5	Підлога	бетон.							
6	Дах і покрівля	шифер							
7	Вікна	дерев.							
8	Двері	метал.							
9	Опалення: а) пічне; б) від місцевого котла	-							
10	Електрозабезпечення	-							
			Усього:						

2. Технічний опис окремих елементів будинку (ганків, сходів, балконів тощо)

№ з/п	Найменування об'єкта оцінки	Технічний опис окремих елементів будинку (ганків, сходів, балконів тощо)	Поправки до 1 м ³ за типом (К)	% зносу	Примітка
1	2	3	4	5	6

"22" липня 2020р.

Виконав _____

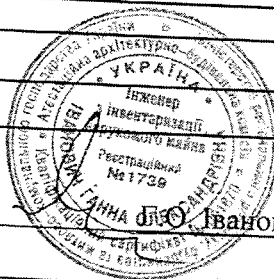

Оцінювальний акт про господарські будівлі та споруди

Додаток 1.11
до Інструкції про порядок проведення
технічної інвентаризації об'єктів
нерухомого майна

Область Дніпропетровська
Місто (село, селище) Кривий Ріг
Район Центрально-Міський
вулиця (провулок, площа) Гірничозаводська, 12а

Літер	Найменування об'єкта оцінки	Технічний опис	Одиниця виміру	Кількість одиниць	Тип	Вартість одиниці виміру	Поправки до вартості	Коеф. на госпспосіб, знецінення, інфляцію	Вартість одиниці виміру з урахуванням поправок	Вартість заміщення (відтворення) в грн.	% зносу	Інвентаризаційна вартість в грн.	Примітка
1	2	3	4	5	6	7	8	9	10	11	12	13	14
I	Водоколонка	обладнана	-	-									
II	Замощення	асфальт	м ²	225									
№1	Огорожа	цегла	м ²	29									
№2	Ворота	металеві	м ²	16,4									
№3	Огорожа	цегла	м ²	68,2									
№4	Огорожа	цегла	м ²	23,7									
№5	Огорожа	цегла	м ²	5,44									
№6	Огорожа	цегла	м ²	38,3									

" 22 " липня 2020р.

Виконав



Ванович

МІНІСТЕРСТВО РЕГІОНАЛЬНОГО РОЗВИТКУ, БУДІВНИЦТВА
ТА ЖИТЛОВО-КОМУНАЛЬНОГО ГОСПОДАРСТВА УКРАЇНИ
АТЕСТАЦІЙНА АРХІТЕКТУРНО-БУДІВЕЛЬНА КОМІСІЯ

Серія АЕ

№ 001870

КВАЛІФІКАЦІЙНИЙ СЕРТИФІКАТ
відповідального виконавця окремих видів робіт (послуг),
пов'язаних із створенням об'єкта архітектури
Інженер з інвентаризації нерухомого майна

Виданий про те, що

Іванович Ганна Олександрівна

пройшов(ла) професійну атестацію, що підтверджує його (її) відповідність кваліфікаційним
вимогам у сфері діяльності, пов'язаної із створенням об'єктів архітектури, професійну
спеціалізацію, необхідний рівень кваліфікації і знань.

Категорія: Інженер з інвентаризації нерухомого майна

Кваліфікаційний сертифікат видано згідно з рішенням Атестаційної архітектурно-будівельної
комісії (далі – Комісія) від

(рішенням) відповідної

від 22.03.2013

№ 26

секції Комісії

Комісії 26.03.2013 № 26-Е

затвердженням президентів

Зареєстрований у реєстрі атестованих осіб
за № 1739

26.03 20 13 року

Роботи (послуги), пов'язані із створенням об'єкта архітектури, спроможність виконання
яких визначено кваліфікаційним сертифікатом: Технічна інвентаризація
об'єктів нерухомого майна.


Дата видачі 26.03 20 13 року



Голова Атестаційної
комісії

[Handwritten signature]

Барзилович Д.В.

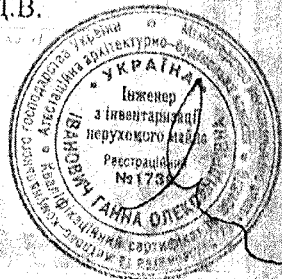

Прошито, пронумеровано та скріплено
печаткою **26 аркушів** копії Технічного
паспорту гаражного комплексу за адресою:
вул. Гірничозаводська, 12а, м. Кривого Рогу

Директор ДП «ДП «КРИБАСПРОЕКТ»


ПЕРЕГУДОВ В.В.

