

ОБЛАСНЕ КОМУНАЛЬНЕ ПІДПРИЄМСТВО
“ДНІПРОДЗЕРЖИНСЬКЕ БЮРО
ТЕХНІЧНОЇ ІНВЕНТАРИЗАЦІЇ”

НАША АДРЕСА

51925. Україна, м. Кам'янське, вул. Соборна, 9
тел.: (0569) 55-02-15

ТЕХНІЧНИЙ ПАСПОРТ Є ДОДАТКОМ ДО ПРАВОВСТАНОВЛЮВАЛЬНИХ ДОКУМЕНТІВ

Додаток 2 до Інструкції про порядок проведення технічної
інвентаризації об'єктів нерухомого майна

Комп'ютерний конвертер тексту



ОБЛАСНЕ КОМУНАЛЬНЕ ПІДПРИЄМСТВО
“ДНІПРОДЗЕРЖИНСЬКЕ БЮРО ТЕХНІЧНОЇ ІНВЕНТАРИЗАЦІЇ”
(суб'єкт господарювання)



Область Дніпропетровська
Район Заводський

Інвентаризаційна
справа №
Реєстровий №

ТЕХНІЧНИЙ ПАСПОРТ
НА ВИРОБНИЧИЙ БУДИНОК

Виробничий комплекс Частина - 16
(призначення)

№ 18Б/10 вулиця Соборна

місто Кам'янське

Замовник технічної інвентаризації або уповноважена ним особа (прізвище, ім'я та по батькові фізичної особи або найменування юридичної особи)	Місце проживання, серія і номер паспорта фізичної особи або місце знаходження, код за ЄДРПОУ юридичної особи
Публічне акціонерне товариство “Дніпровський металургійний комбінат”	код 05393043 м. Кам'янське вул. Соборна 18Б

Паспорт виготовлено станом на

« » 201 р.

Виконав Білецький Д.О. АЕ004346

(підпис, прізвище, серія та номер кваліфікаційного сертифіката. М. П.)



М.П.

ЕКСПЛІКАЦІЯ

приміщень до плану поверхів помельно-дробильне відділення


інв. № 0111970 літ. «Р-1»

вулиця *Свободи*, 18Б/10

місто Кам'янське

Літер по плану	Поверхи	№ приміщень	Призначення приміщень	Формули для підрахунку площ приміщень по внутрішньому обміру	Площа по внутрішньому обміру	Площа приміщень				Самовільно збудована або перероблена площа
						Загальна площа	Адміністративно-побутових	Основних (виробничих)	Допоміжних	
1	2	3	4	5	6	7	8	9	10	11
P-1	ВІДМ +0,00	1-1	Канторське приміщення	$(3,49 \times 6,02) - (0,5 \times (1,2 \times 0,5))$	20,7				20,7	
		1-2	Санвузол	$(1,95 \times 2,49)$	4,9				4,9	
		1-3	Санвузол	$(1,95 \times 1,0)$	2,0				2,0	
		1-4	Слюсарна майстерня	$(6,65 \times 4,44) - (2 \times (1,2 \times 0,5)) - (2 \times (0,2 \times 0,5))$	28,1				28,1	
		1-5	Приміщення завантаження	$(0,53 \times 7,69) + (4,28 \times 12,9) + (7,69 \times 12,9) - (0,5 \times 0,5) - (6 \times (1,2 \times 0,5))$	154,7				154,7	
		1-6	Помольне відділення	$(19,6 \times 35,6) - (4,22 \times 4,05) - ((2,01 \times 5,6) + (5,72 \times 7,57)) - (13 \times (1,6 \times 0,6)) - (8 \times (0,6 \times 0,4)) - (2 \times (0,4 \times 1,2)) - (2 \times (0,4 \times 2,2)) - (3 \times (0,95 \times 0,3))$	608,1			608,1		
		1-7	Електротехнічне приміщення	$(13,2 \times 6,73) + (6,08 \times 7,8) + (6,61 \times 4,26) - (1,2 \times 0,4) - (4 \times (1,2 \times 0,5)) - (4 \times (0,8 \times 0,4))$	160,4				160,4	
		1-8	Сходові клітини	$(4,9 \times 2,4)$	11,8				11,8	
		1-9	Коридор	$(1,95 \times 9,35) + (6,73 \times 1,4)$	27,7				27,7	
		1-10	Коридор	$(2,5 \times 4,42) + (3,97 \times 2,23) + (1,1 \times 2,73) + (6,3 \times 1,25) - (2,0 \times 0,2) - (1,2 \times 0,5) - (0,8 \times 0,4) + (0,16 \times 2,32)$	39,4				39,4	
		1-11	Приміщення обігріву робітників	$(4,2 \times 3,54)$	14,9				14,9	
		1-12	Ліфт	$1,75 \times 2,0$	3,5				3,5	
		1-13	Склад	$(10,5 \times 25,0) - (18 \times (0,18 \times 0,16))$	262,0			262,0		
			Ітого по відм +0,00		1338,2			870,1	468,1	

	+1.30	1-14	Площадка П-1	(5,0x5,6)+(1,4x0,8)	29,1			29,1		
		1-15	Площадка П-2	(8,4x8,5)+(2,5x2,25)+ (1,4x1,3)	78,9			78,9		
		1-16	Площадка П-3	(2,2x1,6)+(0,8x2,4)+ (1,0x0,8)	6,2			6,2		
			Ітого по відм +1,30		114,2			114,2		
	+1.80	1-17	Площадка П-4	(1,58x5,3)+(3,2x2,6)+ (0,8x1,0)-(1,2x0,4)	17,0			17,0		
		1-18	Площадка П-5	(1,3x2,14)+(1,3x1,58)+ (2,6x3,9)+(0,8x1,0)	15,7			15,7		
			Ітого по відм +1,80		32,7			32,7		
	+1.95	1-19	Площадка П-6	(3,0x1,0)	3,0			3,0		
		1-20	Площадка П-7	(1,3x1,0)	1,3			1,3		
		1-21	Площадка П-8	(6,15x1,0)	6,1			6,15		
			Ітого по відм +1,95		10,4			10,4		
	-1.80	1-22	Підвал ПД-1	(5,6x2,01)+(5,72x7,57)	54,6			54,6		
		1-23	Підвал ПД-2	(4,22x4,05)	17,1			17,1		
			Ітого по відм -1,80		71,7			71,7		
			Ітого по приміщ ~ 1		1567,2			1099,1	468,1	

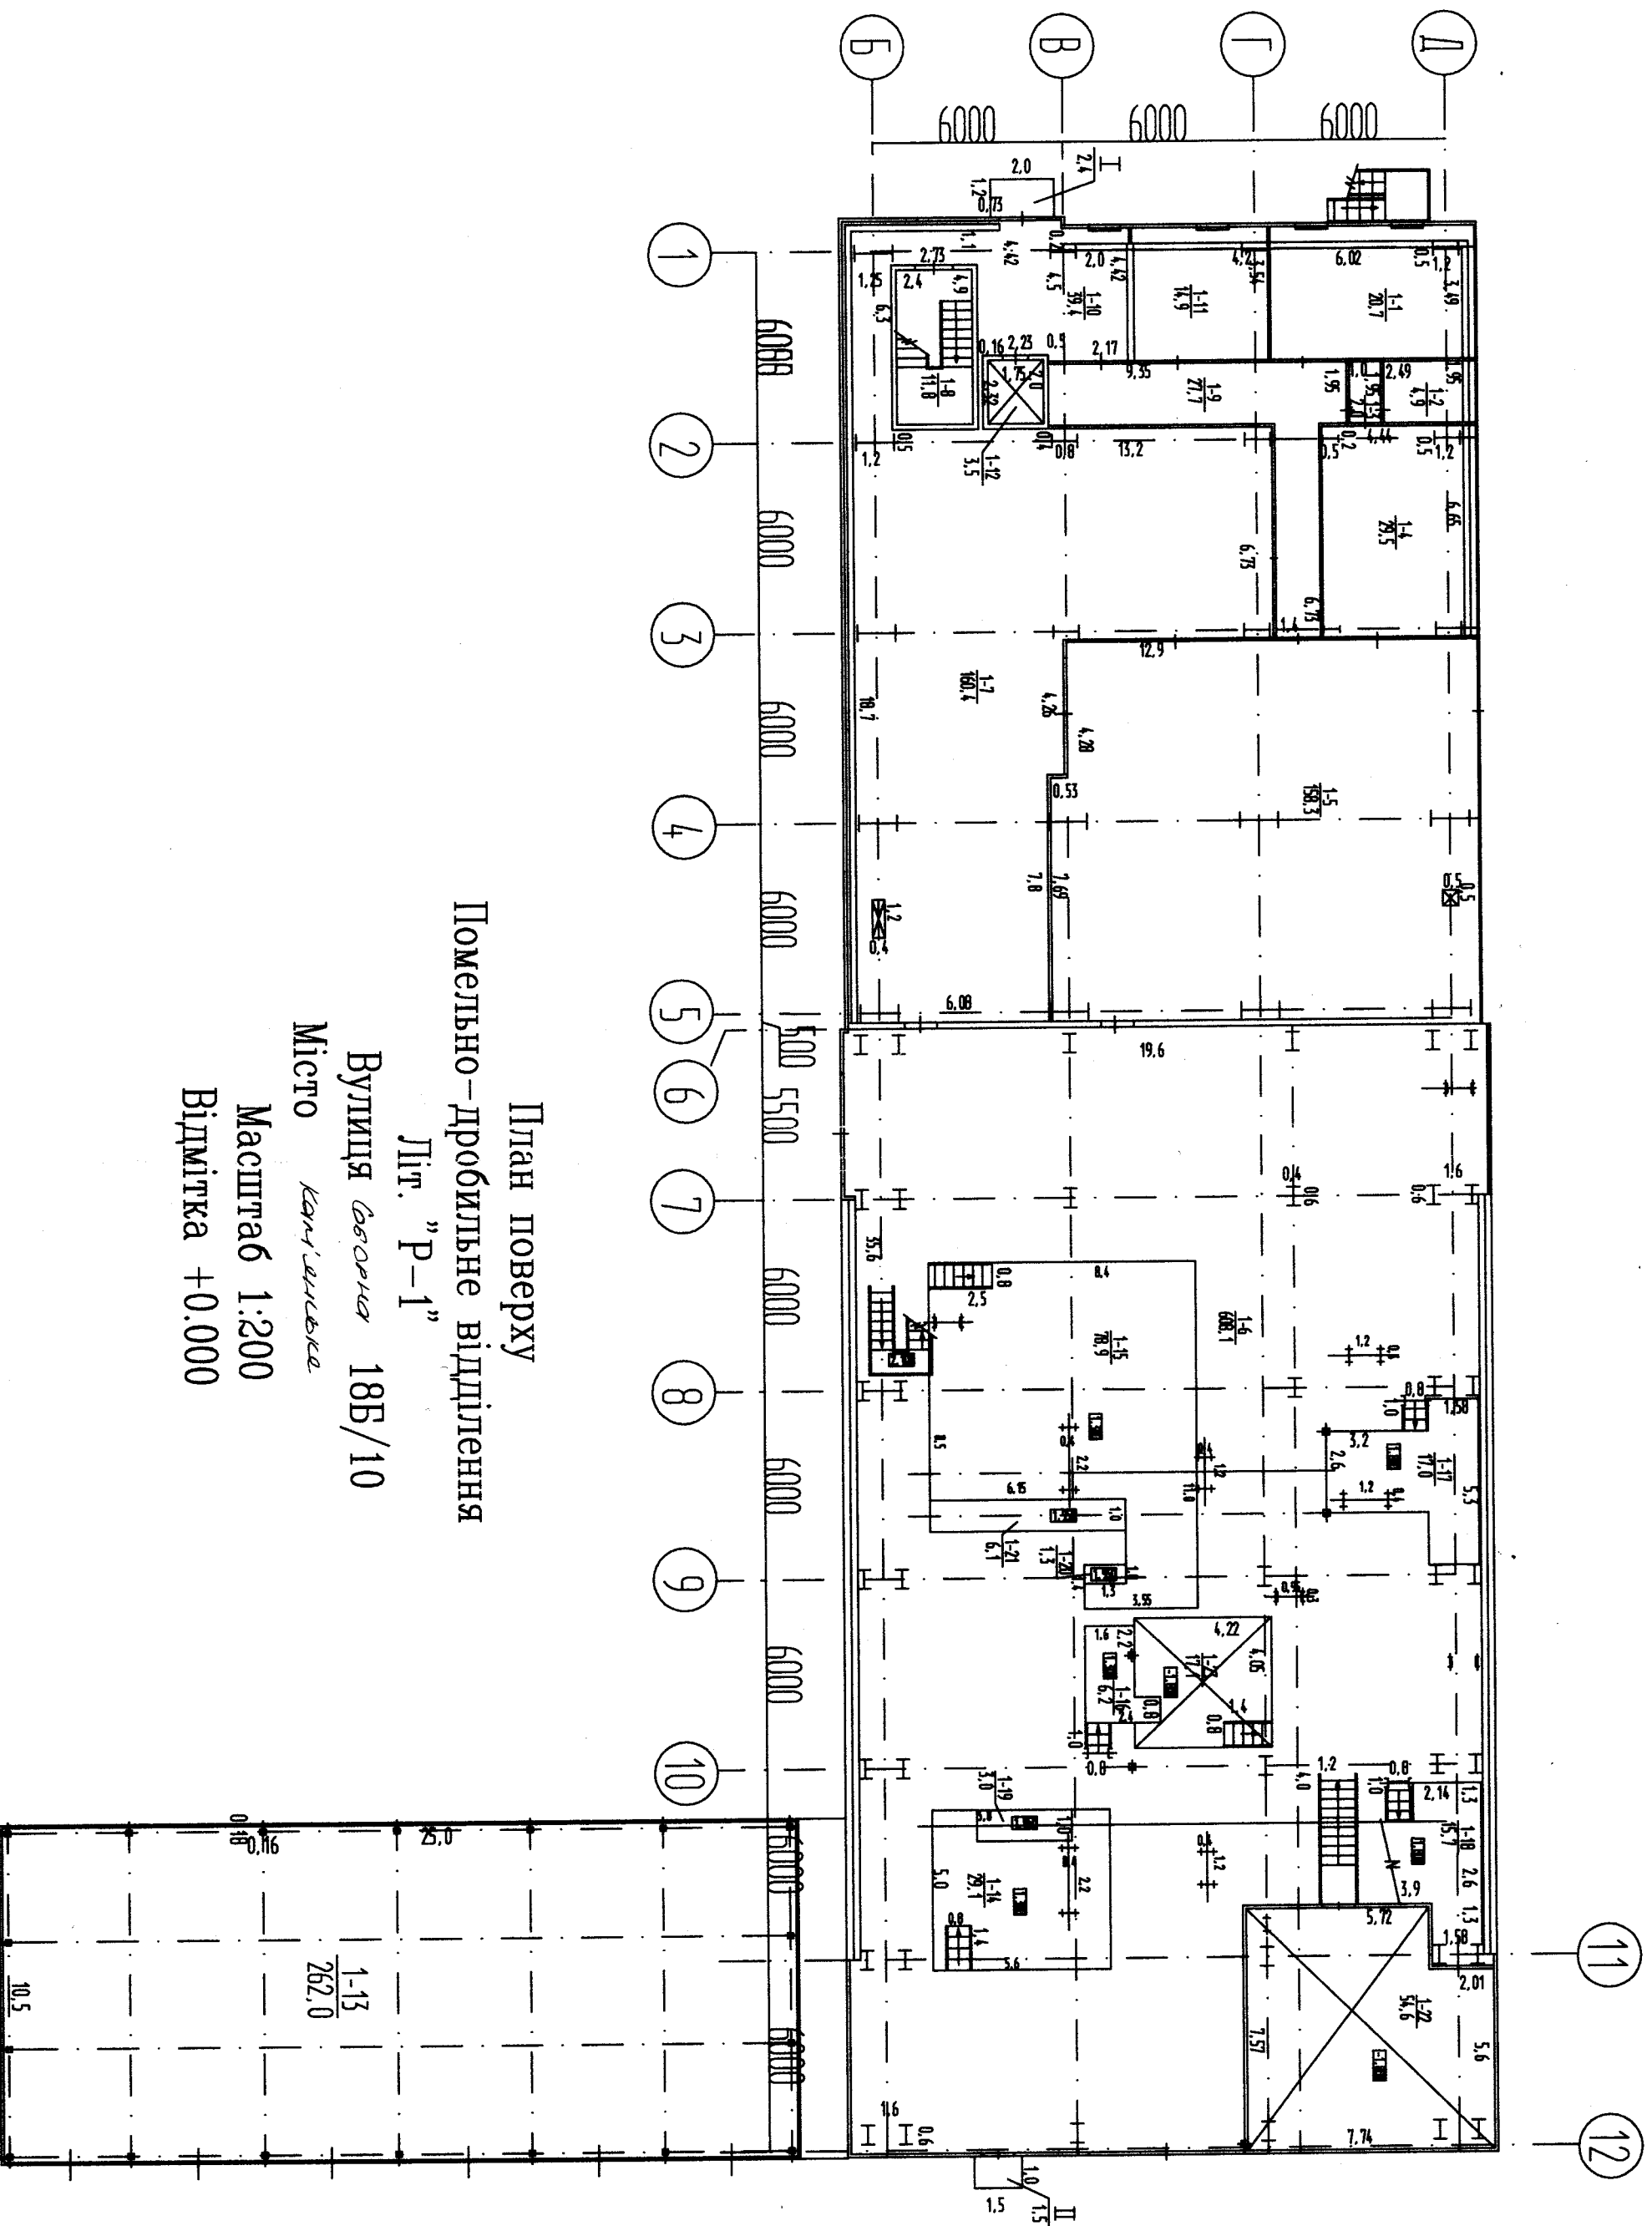

План поверху

Помельно-дробильне відділення

Літ. "Р-1"


Масштаб 1:200

Відмітка +0.000

ЕКСПЛІКАЦІЯ

приміщень до плану поверхів помельно-дробильне відділення
інв.№0111970, літер «Р-1»
вулиця *Свободи*, 18Б/10
місто *Кам'янське*

Літер по плану	Поверхи	№ приміщень	Призначення приміщень	Формули для підрахунку площ приміщень по внутрішньому обміру	Площа по внутрішньому обміру	Площа приміщень				Самовільно збудована або переобладнана площа
						Загальна площа	Адміністративно-побутових	Основних (виробничих)	Допоміжних	
1	2	3	4	5	6	7	8	9	10	11
P-1	ВІДМ +4,80	2-1	Коридор	$(3,97 \times 2,23) + (1,1 \times 2,73) + (6,3 \times 1,25) + (0,16 \times 2,32) - (1,2 \times 0,5)$	19,5				19,5	
			Ітого по відм +4,80		19,5				19,5	
	+4,90	2-2	Приміщення підвищувальної насосної	$(13,0 \times 6,3) - (3 \times (1,8 \times 1,0)) - (6 \times (1,2 \times 0,5)) - (0,5 \times 0,2)$	72,8				72,8	
			Ітого по відм. +4,90		72,8				72,8	
	+6,00	2-3	Електроприміщення 1 ПУ	$(5,93 \times 19,4) + (0,6 \times 4,82) - (5 \times (1,2 \times 0,5)) - (0,5 \times 0,2)$	114,8				114,8	
		2-4	Електроприміщення 1 ПОУ-2	$(11,93 \times 6,08) - (2 \times (1,2 \times 0,5))$	71,3				71,3	
		2-5	Сходові клітини	$(4,9 \times 2,4)$	11,8				11,8	
		2-6	Площадка П-2	$(2,0 \times 3,2) + (0,8 \times 0,8) - (2 \times (0,4 \times 0,6))$	6,5				6,5	
		2-7	Ліфт	$1,75 \times 2,0$	3,5				3,5	
			Ітого по відм. +6,00		207,9				207,9	
	+6,20	2-8	Площадка П-1	$(2 \times (1,0 \times 2,3)) + 2 \times (1,2 \times 1,55) + (1,85 \times 2,3) + (1,2 \times 0,7)$	13,4			13,4		
			Ітого по відм. +6,20		13,4			13,4		
	+6,80	2-9	Площадка П-3	$(1,4 \times 2,3)$	3,2				3,2	
			Ітого по відм. +6,80		3,2				3,2	
			Всього по прим. № 2		316,8			13,4	303,4	

План поверху

Помельно-дробильне відділення


Лит. "Р-1"

Вулиця Саварна, 18Б/10

Місто Кам'янське

Масштаб 1:200

Відмітка +6.000

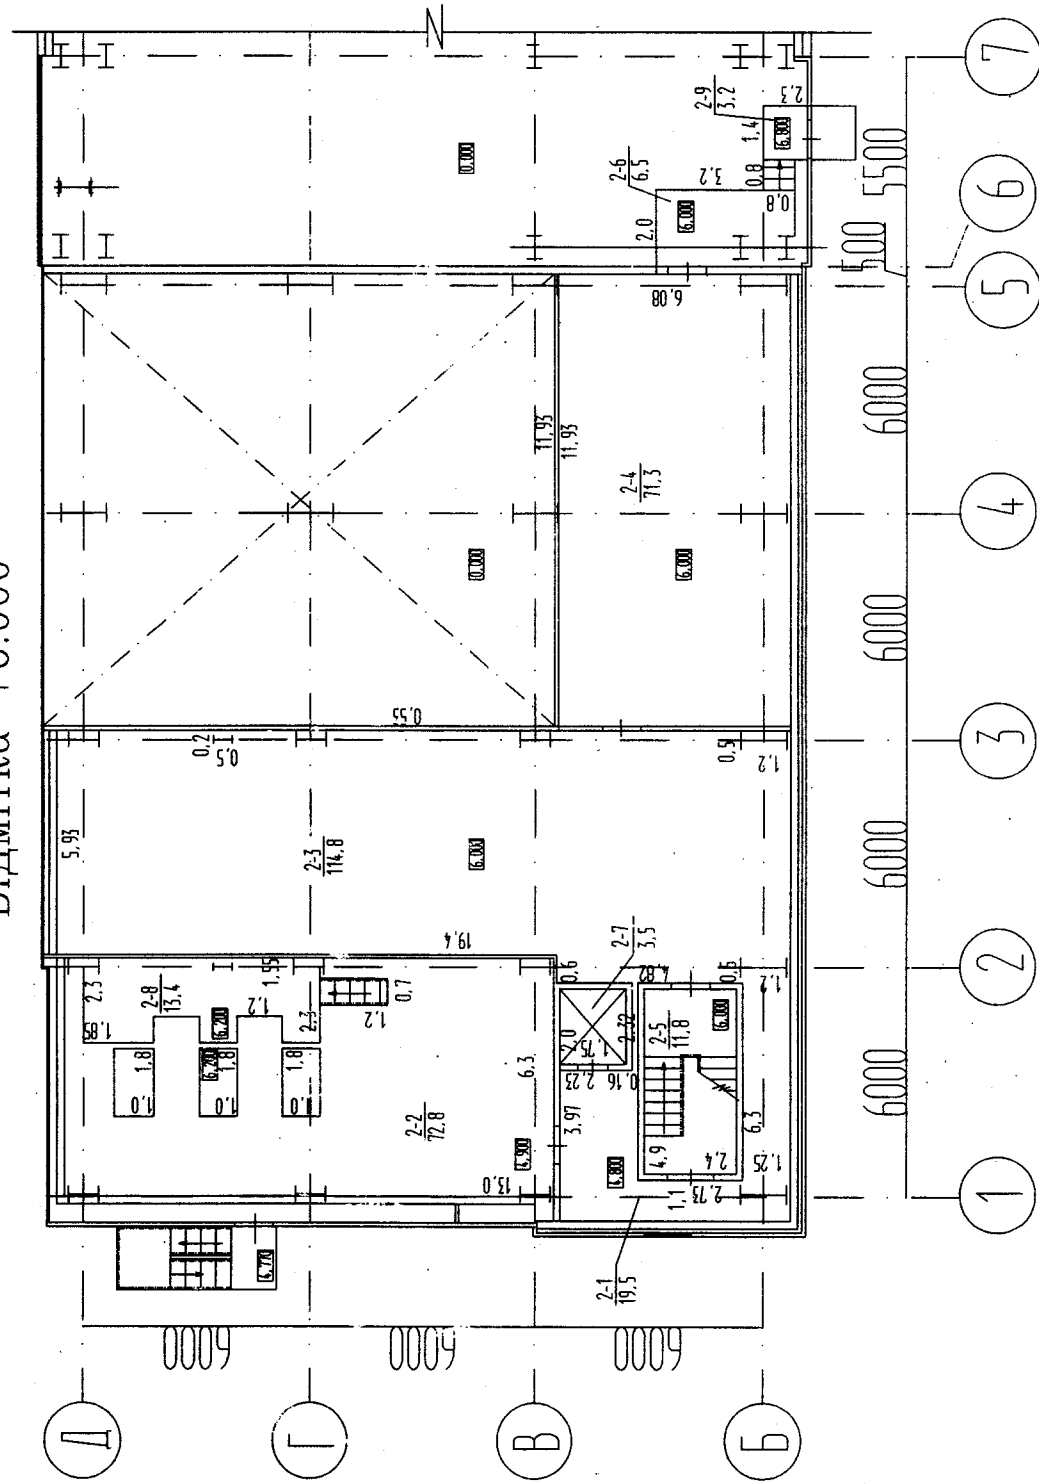

ЕКСПЛІКАЦІЯ


приміщень до плану поверхів помельно-дробильне відділення
інв.№0111970, літер «Р-1»
вулиця ~~Соборна~~ 18Б/10
місто ~~Кам'янське~~

Літер по плану	Поверхи	№ приміщень	Призначення приміщень	Формули для підрахунку площ приміщень по внутрішньому обміру	Площа по внутрішньому обміру	Площа приміщень				Самовільно збудована або перероблена площа
						Загальна площа	Адміністративно-побутових	Основних (виробничих)	Допоміжних	
1	2	3	4	5	6	7	8	9	10	11
Р-1	ВІДМ +12,00	3-1	Електроприміщення 1 ПСУ-1	$(13,0 \times 6,3) + (5,93 \times 13,23) - (9 \times (1,2 \times 0,5)) - (2 \times (0,5 \times 0,2)) - (0,3 \times 0,2)$	154,8				154,8	
		3-2	Приміщення датчиків	$(6,07 \times 6,25) - (1,5 \times (1,2 \times 0,5))$	37,0				37,0	
		3-3	Приміщення КВП	$(12,4 \times 6,07) - (2,5 \times (1,2 \times 0,5))$	73,8				73,8	
		3-4	Сходові клітина	$(4,9 \times 2,4)$	11,8				11,8	
		3-5	Коридор	$(3,97 \times 2,23) + (1,1 \times 2,73) + (6,3 \times 1,25) + (0,16 \times 2,32) - (1,2 \times 0,5)$	19,5				19,5	
		3-6	Площадка П-1	$(3,2 \times 2,0) + (0,8 \times 0,8) - (2 \times (0,4 \times 0,6))$	6,5				6,5	
		3-7	Ліфт	$1,75 \times 2,0$	3,5				3,5	
			Ітого по відм +12,00		306,9				306,9	
			Ітого по прим. №3		306,9				306,9	

План поверху
 Помельно-дробильне відділення
 Літ "Р-1"
 Вулиця *Свобода*, 18-Б/10
 Місто *Кам'янецьке*

Масштаб 1:200

Відмітка +12.000

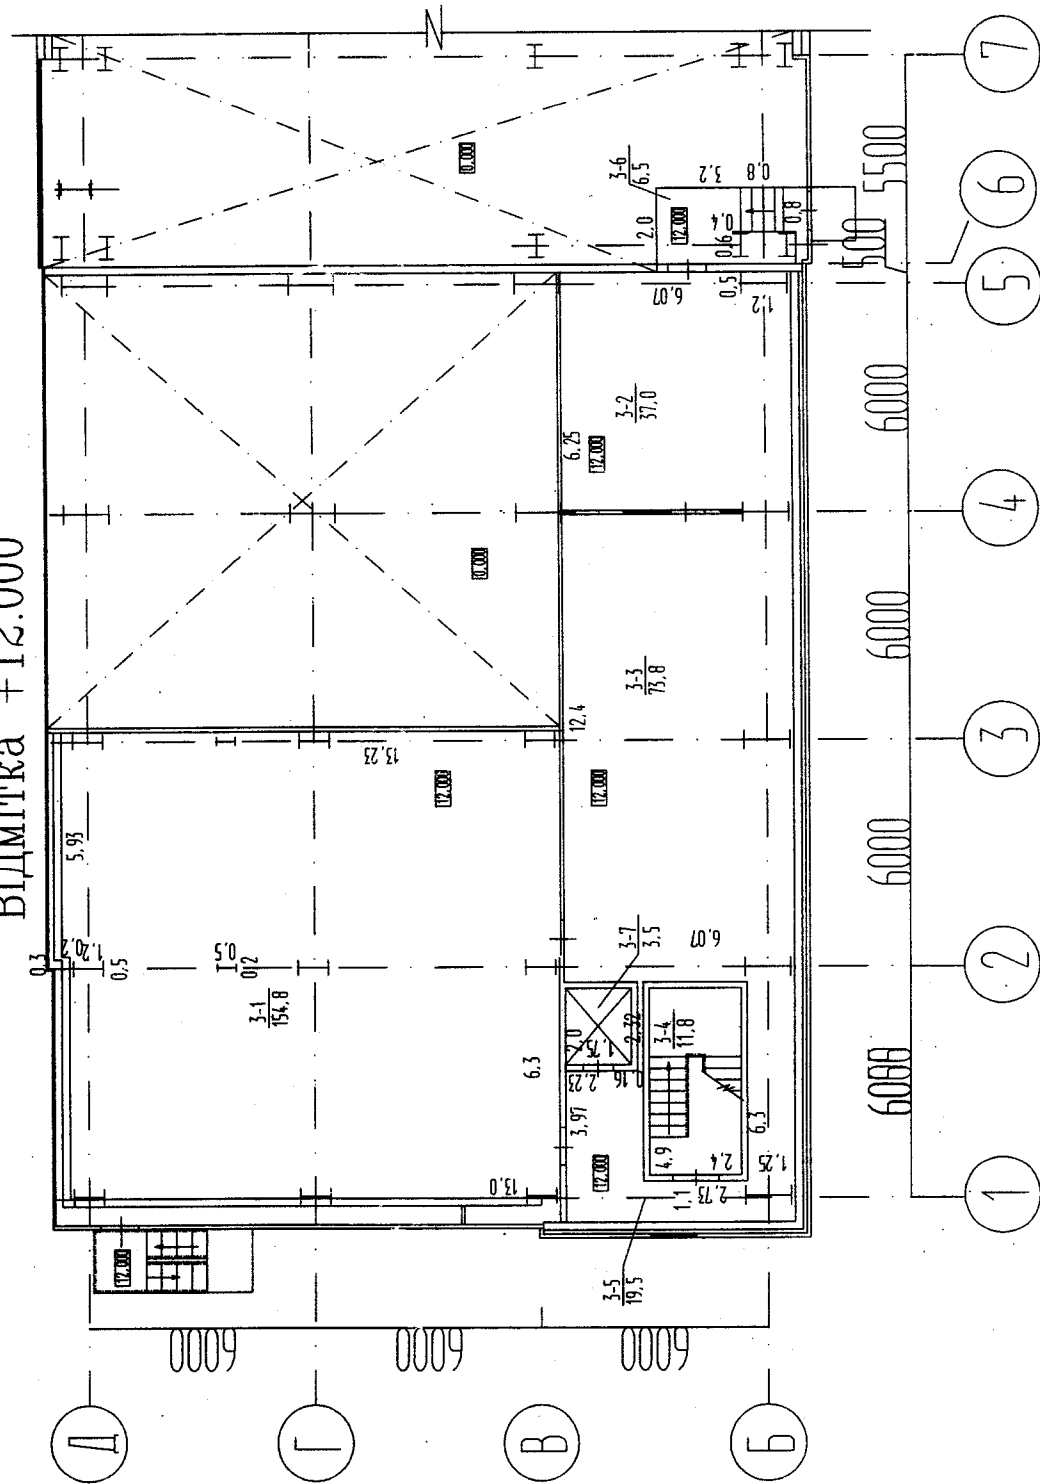

ЕКСПЛІКАЦІЯ

приміщень до плану поверхів помельно-дробильне відділення

інв.№0111970, літер «Р-1»

вулиця *Соборна*, 18Б/10


місто *Кам'янецьке*

Літер по плану	Поверхи	№ приміщень	Призначення приміщень	Формули для підрахунку площ приміщень по внутрішньому обміру	Площа по внутрішньому обміру	Площа приміщень				Самовільно збудована або перероблена площа
						Загальна площа	Адміністративно-побутових	Основних (виробничих)	Допоміжних	
1	2	3	4	5	6	7	8	9	10	11
P-1	ВІДМ +14,40	4-1	Коридор	$(1,1 \times 2,73) + (1,25 \times 6,3) - (1,2 \times 0,5)$	10,3				10,3	
			Ітого по відм +14,40		10,3				10,3	
	+14,70	4-2	Коридор	$(3,97 + 2,23) + (0,16 \times 2,32)$	9,2				9,2	
			Ітого по відм +14,70		9,2				9,2	
	+15,00	4-3	Приміщення перевантаження	$(14,5 \times 19,75) + (3,8 \times 6,9) + (20,25 \times 5,5) - 2 \times (1,5 \times 0,6) - (3,0 \times 6,4) - (1,4 \times 1,6) - (10 \times (1,2 \times 0,5)) - (4 \times (0,5 \times 0,2)) - (10 \times (0,6 \times 0,4)) - (0,95 \times 0,3)$	391,6				391,6	
		4-4	Приміщення обігріву	$(6,0 \times 2,6)$	15,6				15,6	
		4-5	Сходові клітина	$(4,9 \times 2,4)$	11,8				11,8	
		4-6	Ліфт	$1,75 \times 2,0$	3,5				3,5	
			Ітого по відм +15,00		422,5				422,5	
	+15,60	4-7	Площадка П-1	$(1,6 \times 1,4) + (3,44 \times 0,8)$	5,1				5,1	
			Ітого по відм +15,60		5,1				5,1	
			Ітого по приміщ. ~ 9		447,1				447,1	

План поверху
Помельно-дробильне відділення
Літ. "Р-1"
Вулиця Свободи, 18Б/10
Місто Кам'янське

Масштаб 1:200

Відмітка +15,500

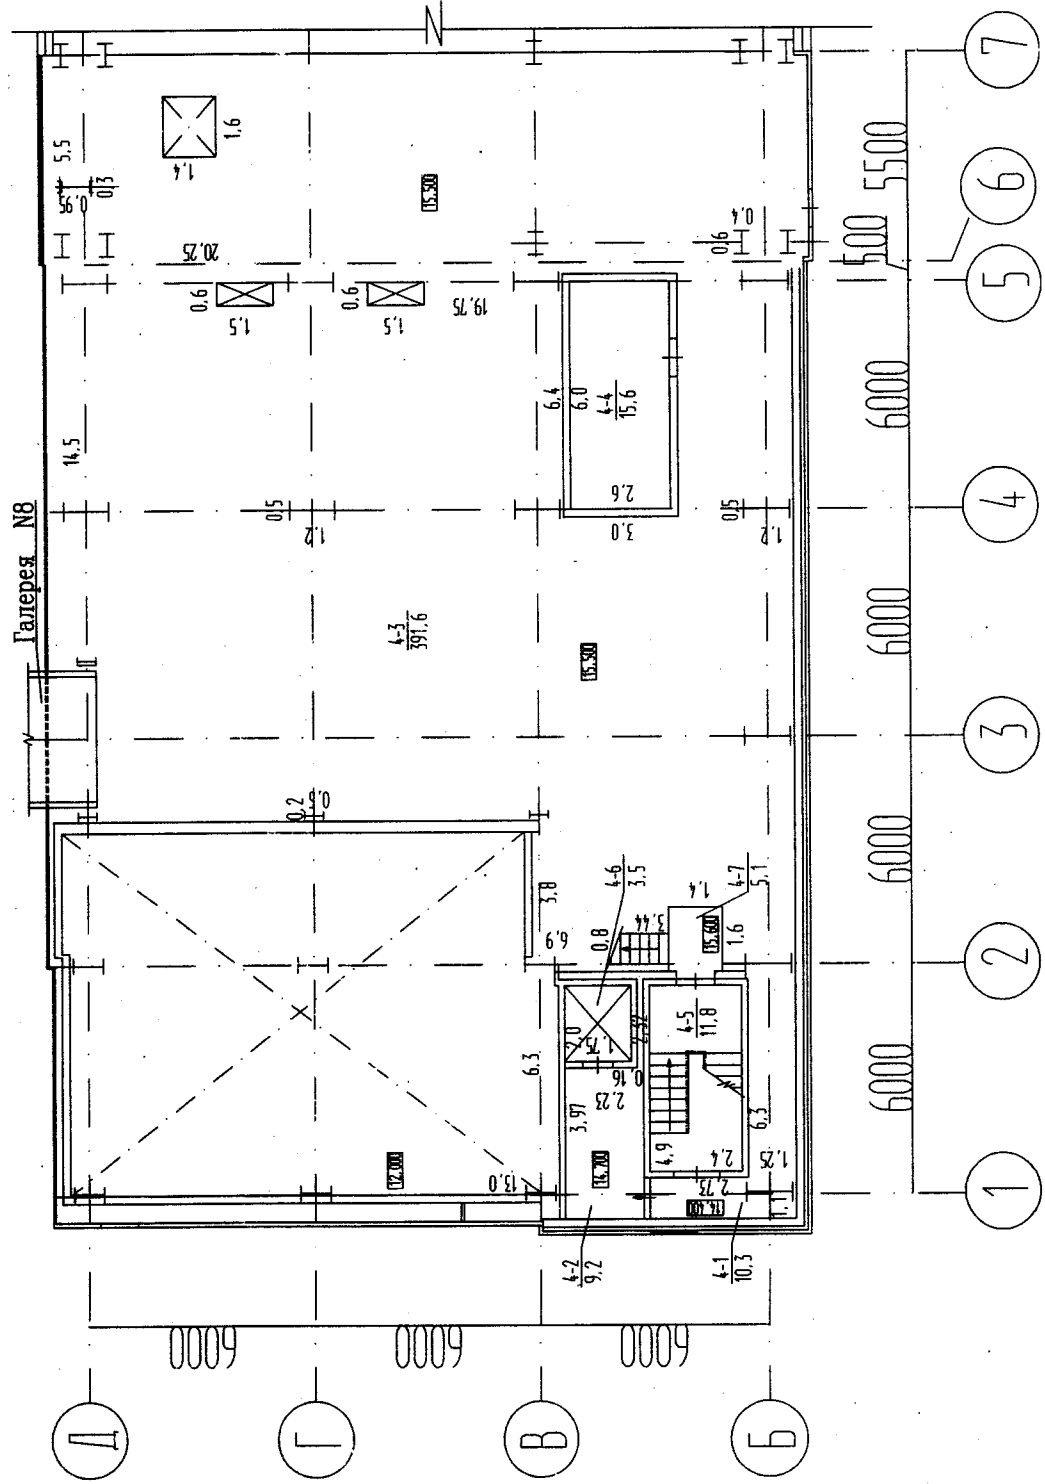

ЕКСПЛІКАЦІЯ

приміщень до плану поверхів помельно-дробильне відділення

інв.№0111970, літер «Р-1»

вулиця *Соварна*, 18Б/10

місто *Ком'янське*

Літер по плану	Поверхи	№ приміщень	Призначення приміщень	Формули для підрахунку площ приміщень по внутрішньому обміру	Площа по внутрішньому обміру	Площа приміщень				Самовільно збудована або перероблена площа
						Загальна площа	Адміністративно-побутових	Основних (виробничих)	Допоміжних	
1	2	3	4	5	6	7	8	9	10	11
Р-1	ВІДМ +18.00	5-1	Приміщення перевантаження	$(3,2 \times 12,2) + (6,0 \times 11,7) + (18,0 \times 12,45) + (7,15 \times 2,0) + (6,0 \times 12,8) + (6,0 \times 7,25) + (24,3 \times 4,5) - (3 \times (1,3 \times 1,59)) - (3 \times (1,5 \times 1,59)) - (5 \times (1,2 \times 0,5)) - (3 \times (0,4 \times 0,2)) - (4 \times (0,8 \times 0,4)) - (0,5 \times 0,2) - (8 \times (0,4 \times 0,6))$	412,7			412,7		
		5-2	Коридор	$(1,05 \times 6,3) + (3,97 \times 2,23) + (1,1 \times 2,73) + (1,25 \times 6,3) + (0,16 \times 2,32) - (2 \times (1,2 \times 0,5))$	19,0				19,0	
		5-3	Ліфт	$1,75 \times 2,0$	3,5				3,5	
			Ітого по відм. +18,00		435,2			412,7	22,5	
	+18,84	5-4	Площадка	$(3,0 \times 6,4)$	19,2				19,2	
			Ітого по відм. +18,84		19,2				19,2	
			Ітого по приміщ	<i>~5</i>	454,4			412,7	41,7	


Лит. "Р-1"

Вулиця Сосарна, 18Б/10

Місто кам'янке

Масштаб 1:200

Відмітка +18,000

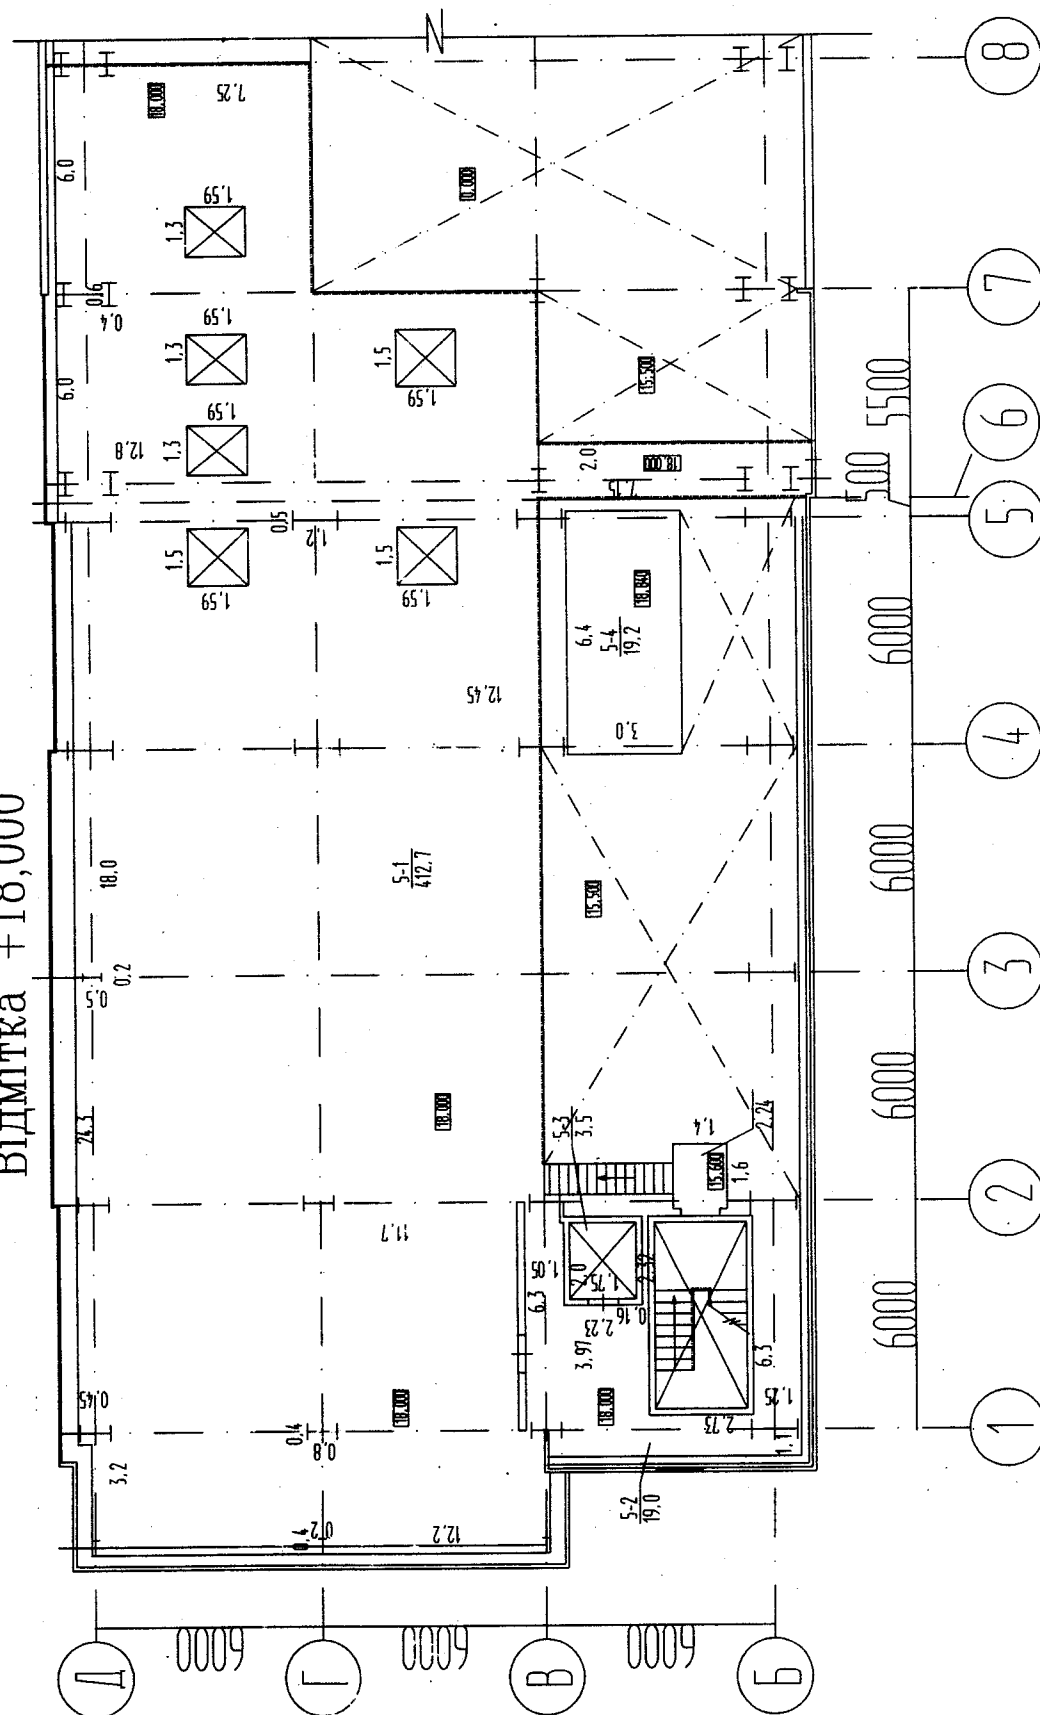


ЕКСПЛІКАЦІЯ

приміщень до плану поверхів помельно-дробильне відділення
інв. №0111970, літер «Р-1»
вулиця *Соборна*, 18Б/10
місто *КОМ'ЯНСЬКЕ*

Літер по плану	Поверхи	№ приміщень	Призначення приміщень	Формули для підрахунку площ приміщень по внутрішньому обміру	Площа по внутрішньому обміру	Площа приміщень				Самовільно збудована або перероблена площа
						Загальна площа	Адміністративно-побутових	Основних (виробничих)	Допоміжних	
1	2	3	4	5	6	7	8	9	10	11
Р-1	ВІДМ +20.800	6-1.	Сходова клітина	$(4,9 \times 2,4)$	11,8				11,8	
		6-2.	Коридор	$(3,08 \times 6,0) + (0,16 \times 2,32) + (2,23 \times 1,0) + (0,8 \times 1,2) - ((1,2 \times 0,5) + (2,32 \times 2,07))$	16,6				16,6	
	+20,400	6-3.	Металева площа-дка	$(7,42 \times 10,45) + (6,0 \times 12,2) + (0,75 \times 5,62) + (1,2 \times 1,5) + (1,0 \times 0,8) - ((2 \times (0,8 \times 0,8)) + (2 \times (1,0 \times 0,5))) + (1,7 \times 2,5) - (2,5 \times (1,2 \times 0,5))$	151,2				151,2	
	+20,800	6-4	Ліфт	$1,75 \times 2,0$	3,5				3,5	
			Ітого по відм. +20,400		151,2				151,2	
			Ітого по відм. +20,800		31,9				31,9	
			Ітого по приміщ <i>~6</i>		183,1				183,1	

План поверху
 Помельно-дробильне відділення
 Літ. "Р-1"
 Вулиця Соборна, 18Б/10
 Місто *Ком'янське*
 Масштаб 1:200
 Відмітка +20.400

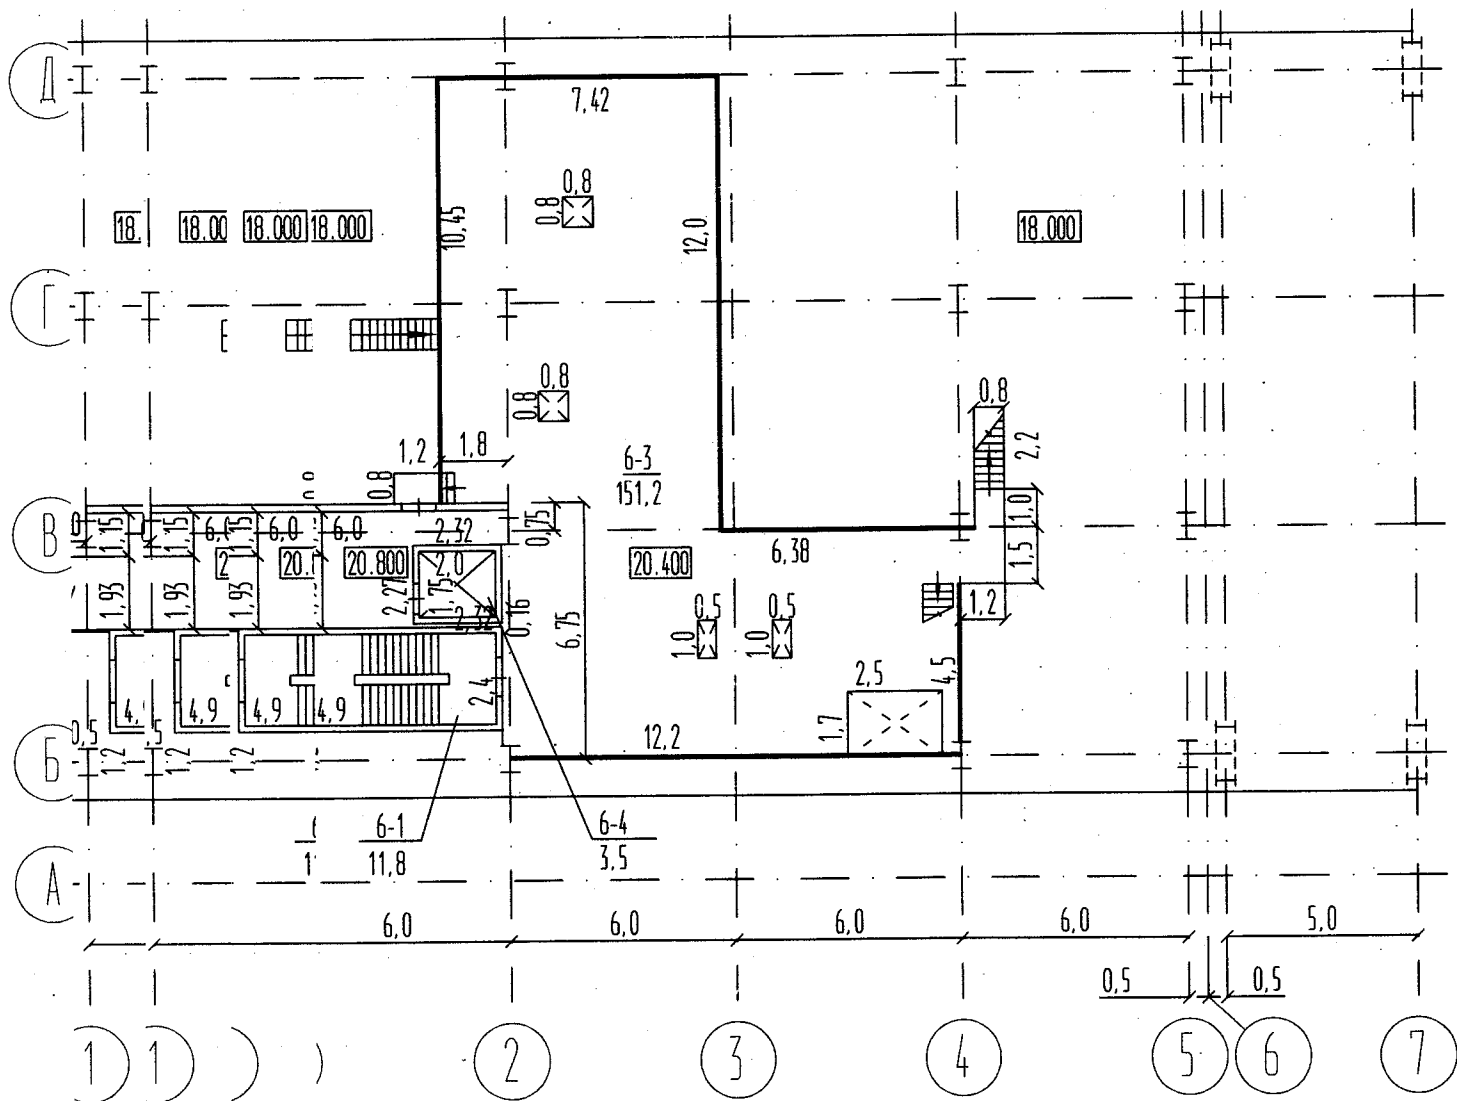


ЕКСПЛІКАЦІЯ

приміщень до плану поверхів помельно-дробильне відділення
інв.№0111970, літер «Р-1»
вулиця *Свободи*, 18Б/10
місто *Кам'янське*

Літер по плану	Поверхи	№ приміщень	Призначення приміщень	Формули для підрахунку площ приміщень по внутрішньому обміру	Площа по внутрішньому обміру	Площа приміщень				Самовільно збудована або перероблена площа
						Загальна площа	Адміністративно-побутових	Основних (виробничих)	Допоміжних	
1	2	3	4	5	6	7	8	9	10	11
Р-1	ВІДМ +24.000	7-1.	Сходова клітина	(4,9x2,4)	11,8				11,8	
		7-2.	Коридор	(7,55x7,0)- ((2,72x5,22)+(2,07x2,32)+(1,15x1,0)+(1,2x0,5))	32,1				32,1	
	+24,200	7-3.	Металічна площадка	(11,25x6,0)	67,5				67,5	
	+23,500	7-4.	Металева площадка	(12,0x2,9) +(2,3x2,15)- (9,5x1,2)+(3,0x,08)	30,8				30,8	
	+24,200	7-5.	Металева площадка	(12,0x6,0)+(1,8x6,75)+(1,1x1,15)+(2,2x0,8)-(1,2x0,5)x1,5	86,3				86,3	
	+24.000	7-6.	Ліфт	1,75x2,0	3,5				3,5	
			І того по відм +23,500		30,8				30,8	
			І того по відм +24.000		43,9				43,9	
			І того по відм +24.200		153,8				153,8	
І того по приміщ.		7			228,5				228,5	

План поверху
 Помельно-дробильне відділення
 Літ. "Р-1"
 Вулиця Свободи, 18Б/10
 Місто Кам'янське
 Масштаб 1:200
 Відмітка +23.500

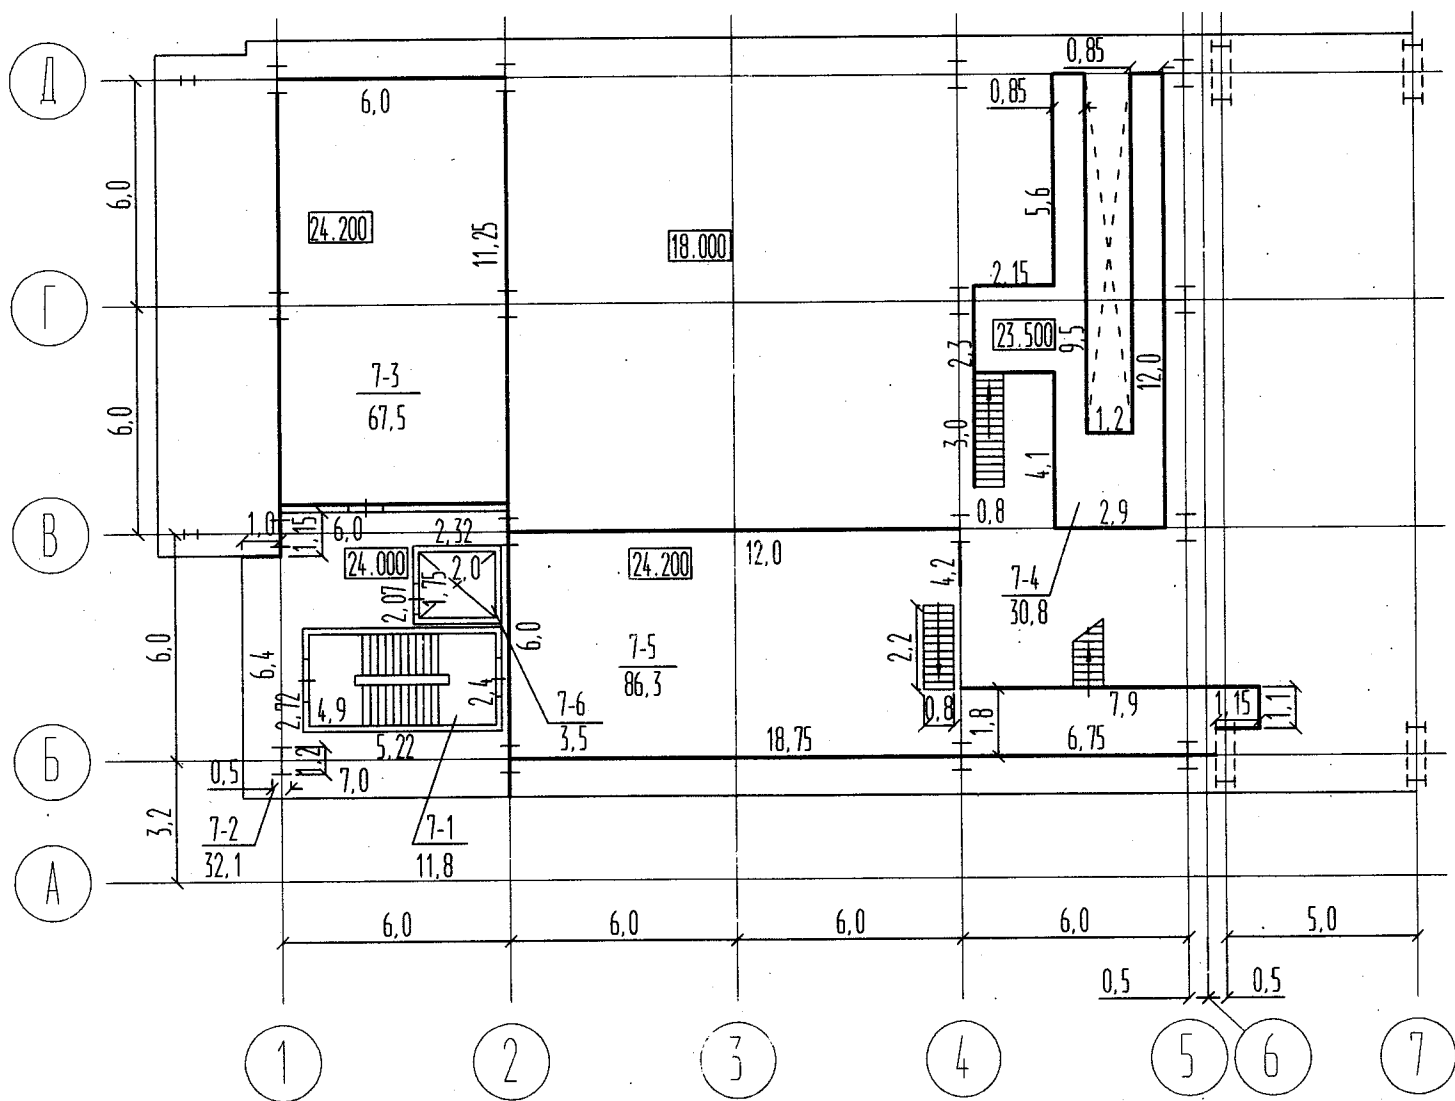


ЕКСПЛІКАЦІЯ

приміщень до плану поверхів помельно-дробильне відділення
інв.№0111970, літер «Р-1»
вулиця *Соборна*, 18Б/10
місто *Кам'янське*

Літер по плану	Поверхи	№ приміщень	Призначення приміщень	Формули для підрахунку площ приміщень по внутрішньому обміру	Площа по внутрішньому обміру	Площа приміщень				Самовільно збудована або перероблена площа
						Загальна площа	Адміністративно-побутових	Основних (виробничих)	Допоміжних	
1	2	3	4	5	6	7	8	9	10	11
Р-1	ВІДМ +27.500	8-1	Приміщення вен-ткамери	(5,76x1,35)	7,8				7,8	
		8-2	Приміщення вен-ткамери	(5,76x1,68)	9,7				9,7	
		8-3	Приміщення вен-ткамери	(5,76x0,78)	4,5				4,5	
		8-4	Приміщення вен-ткамери	(5,76x2,68)	15,4				15,4	
		8-5	Приміщення вен-ткамери	(5,76x3,38)	19,5				19,5	
		8-6	Металева площа-дка	(6,0x2,8)+(1,8x0,8)	18,2				18,2	
		8-7	Металева площа-дка	(15,25x1,4)	21,4				21,4	
		8-8	Ліфт	1,75x2,0	3,5				3,5	
		8-9	Сходові клітина	2,4x4,9	11,8				11,8	
Ітого по відм			+27,500, <i>прим. п. 8</i>		112,7				112,7	


План поверху
Помельно-дробильне відділення
Літ. "Р-1"
Вулиця Соборна, 18Б/10
Місто *Кам'янське*
Масштаб 1:200
Відмітка +27.500

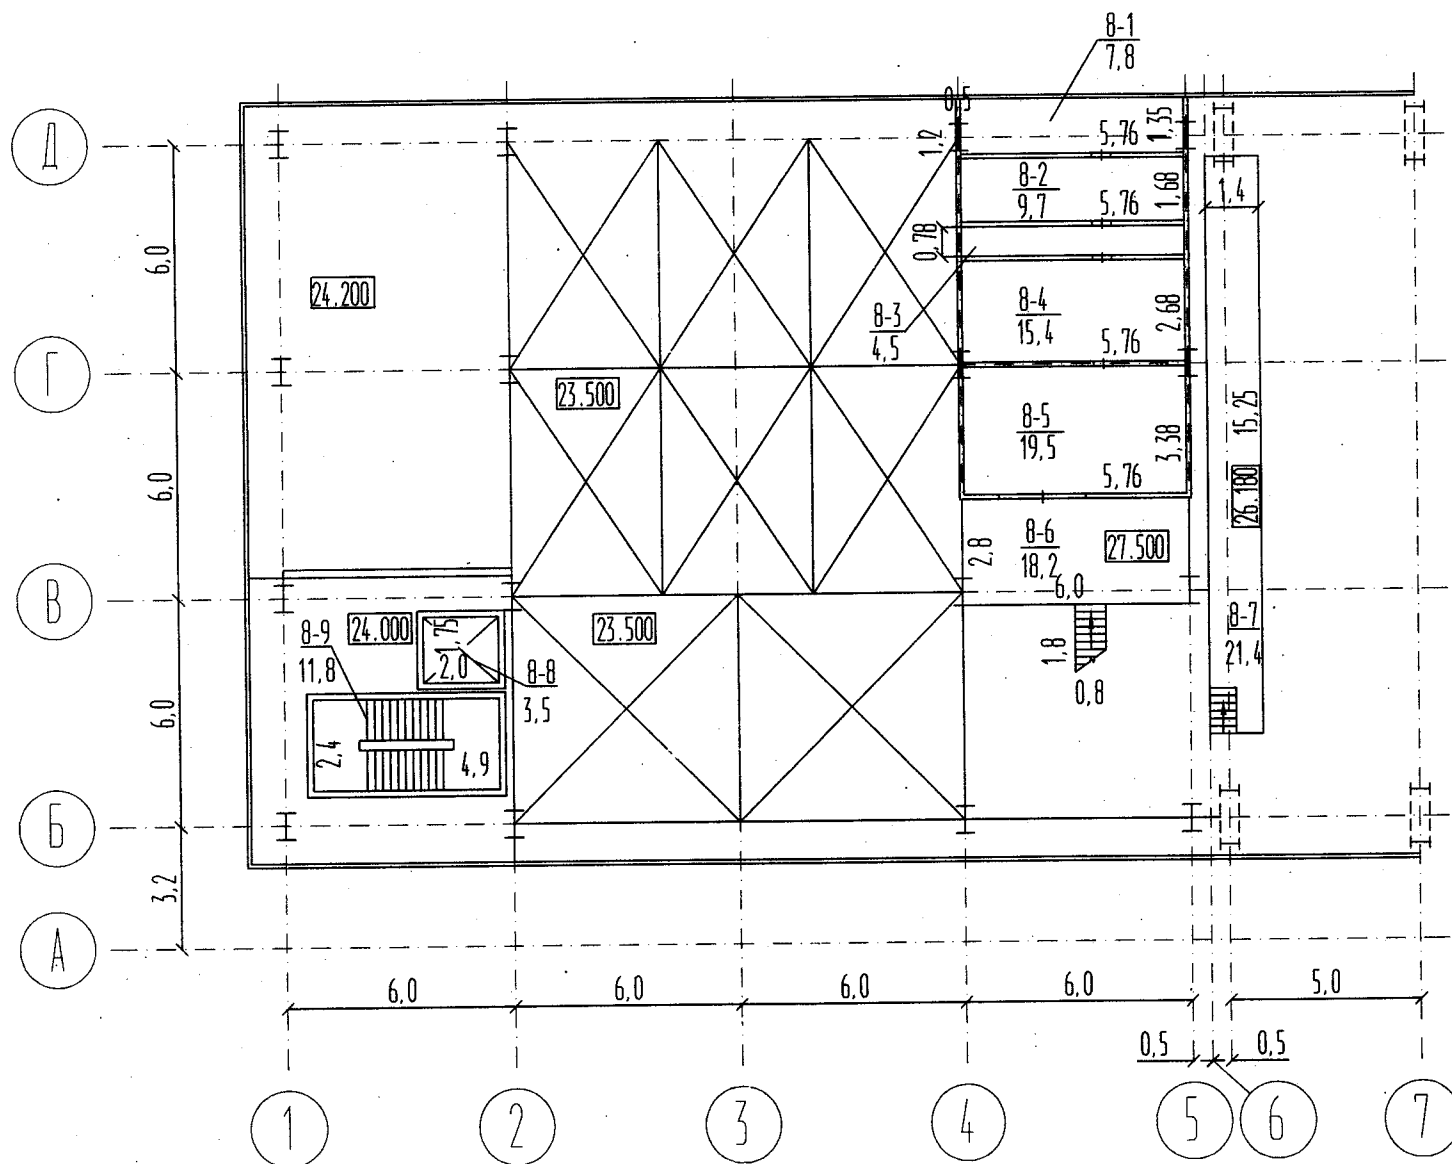

ЕКСПЛІКАЦІЯ
приміщень до плану поверхів помельно-дробильне відділення
інв.№0111970, літер «Р-1»
вулиця *Соборна* 18Б/10
місто *Кам'янське*

Літер по плану	Поверхи	№ приміщень	Призначення приміщень	Формули для підрахунку площ приміщень по внутрішньому обміру	Площа по внутрішньому обміру	Площа приміщень				Самовільно збудована або перероблена площа
						Загальна площа	Адміністративно-побутових	Основних (виробничих)	Допоміжних	
1	2	3	4	5	6	7	8	9	10	11
Р-1	відм. 34.200	9-1	Сходова клітина	2,4x4,9	11,8				11,8	
		9-2	Коридор	$(5,8 \times 7,0) - ((2,32 \times 2,07) + (5,22 \times 2,72)) + (1,5 \times (1,2 \times 0,5))$	20,7				20,7	
		9-3	Металева площадка	$(25,75 \times 20,0) - ((7,0 \times 6,75) + (1,73 \times 1,2) + (1,73 \times 1,2) + 2 \times (1,0 \times 1,2) + 2 \times (0,8 \times 0,8) + 4 \times (0,8 \times 0,9) + 2 \times (1,1 \times 0,9)) + (8,5 \times (1,2 \times 0,5))$	450,0				450,0	
	відм. 36.600	9-4	Металева площадка	$(8,9 \times 0,7) + (2,0 \times 2,3) + (2,3 \times 0,7) + (0,5 \times (0,7 \times 0,7) + (0,8 \times 1,8))$	14,1				14,1	
		9-5	Металева площадка	$(8,9 \times 0,7) + (2,0 \times 2,3) + (3,8 \times 0,7)$	13,5				13,5	
	34,200	9-6	Ліфт	1,75x2,0	3,5				3,5	
			Ітого по відм +34,200		486				486	
			Ітого по відм +36,600		27,6				27,6	
			Ітого по приміщ <i>~ 9</i>		513,6				513,6	

План поверху
 Помельно-дробильне відділення
 Літ. "Р-1"
 Вулиця Сварна, 18Б/10
 Місто Кам'янське
 Масштаб 1:200
 Відмітка +34.200

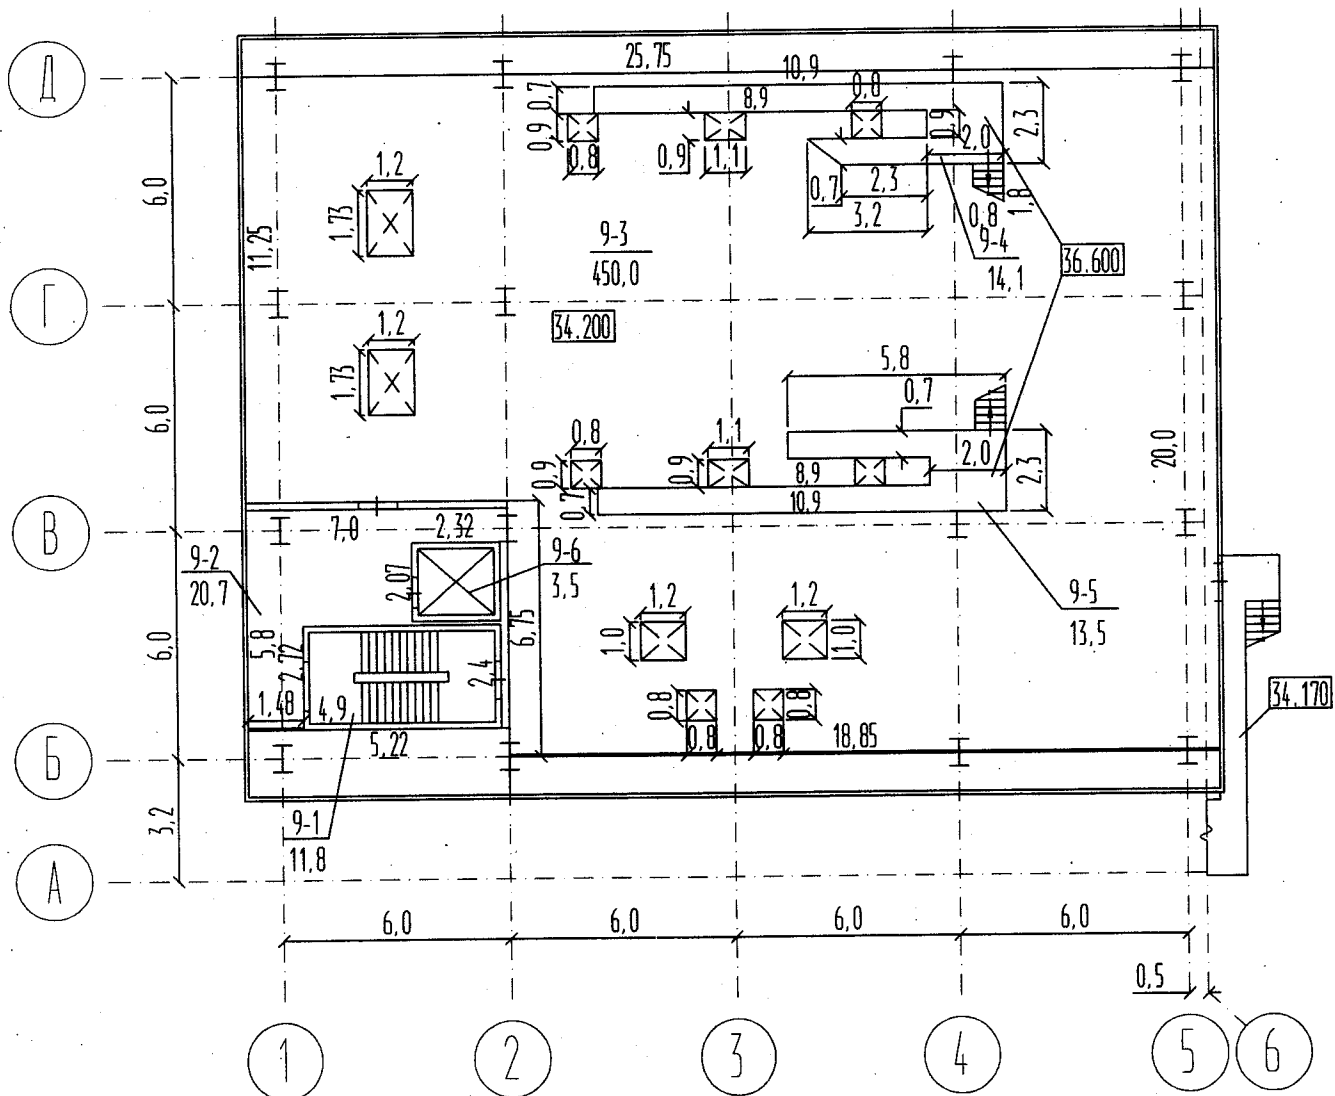


ЕКСПЛІКАЦІЯ

приміщень до плану поверхів помельно-дробильне відділення
інв.№0111970, літер «Р-1»
вулиця *Соборна* 18Б/10
місто *Кам'яніске*

Літер по плану	Поверхи	№ приміщень	Призначення приміщень	Формули для підрахунку площ приміщень по внутрішньому обміру	Площа по внутрішньому обміру	Площа приміщень				Самовільно збудована або перероблена площа
						Загальна площа	Адміністративно-побутових	Основних (виробничих)	Допоміжних	
1	2	3	4	5	6	7	8	9	10	11
P-1	ВІДМ +38.400	10-1.	Сходова клітина	(4,9x2,4)	11,8				11,8	
		10-2.	Коридор	(7,0x5,8)- ((2,07x2,32)+(5,22x2,72)+(1,2x0,5)x1,5)	20,7				20,7	
	+41.600	10-3.	Металева площадка	((7,0x5,7)+(1,0x1,2)+2,6x0,8))-((5,0x1,2)x2)	31,2				31,2	
	+39.000	10-4.	Металева площадка	((20,0x18,9)+(6,75x1,2)+(2,9x13,4)+(0,7x1,35)+(2,8x0,8))-((7,0x6,0)+(2,8x1,4)x2+(1,6x1)x8+(2,9x2,25)+(1,2x0,5)x9,5))	353,3				353,3	
	+38.400	10-5.	Ліфт	1,75x2,0	3,5				3,5	
			І того по відм. +38.400		36,0				36,0	
			І того по відм. +39.000		353,3				353,3	
			І того по відм. +41.600		31,2				31,2	
І того по приміщ. <i>~ 10</i>					420,5				420,5	

План поверху
 Помельно-дробильне відділення
 Літ. "Р-1"
 Вулиця Соборна, 18Б/10
 Місто Кам'янське
 Масштаб 1:200
 Відмітка +39.000

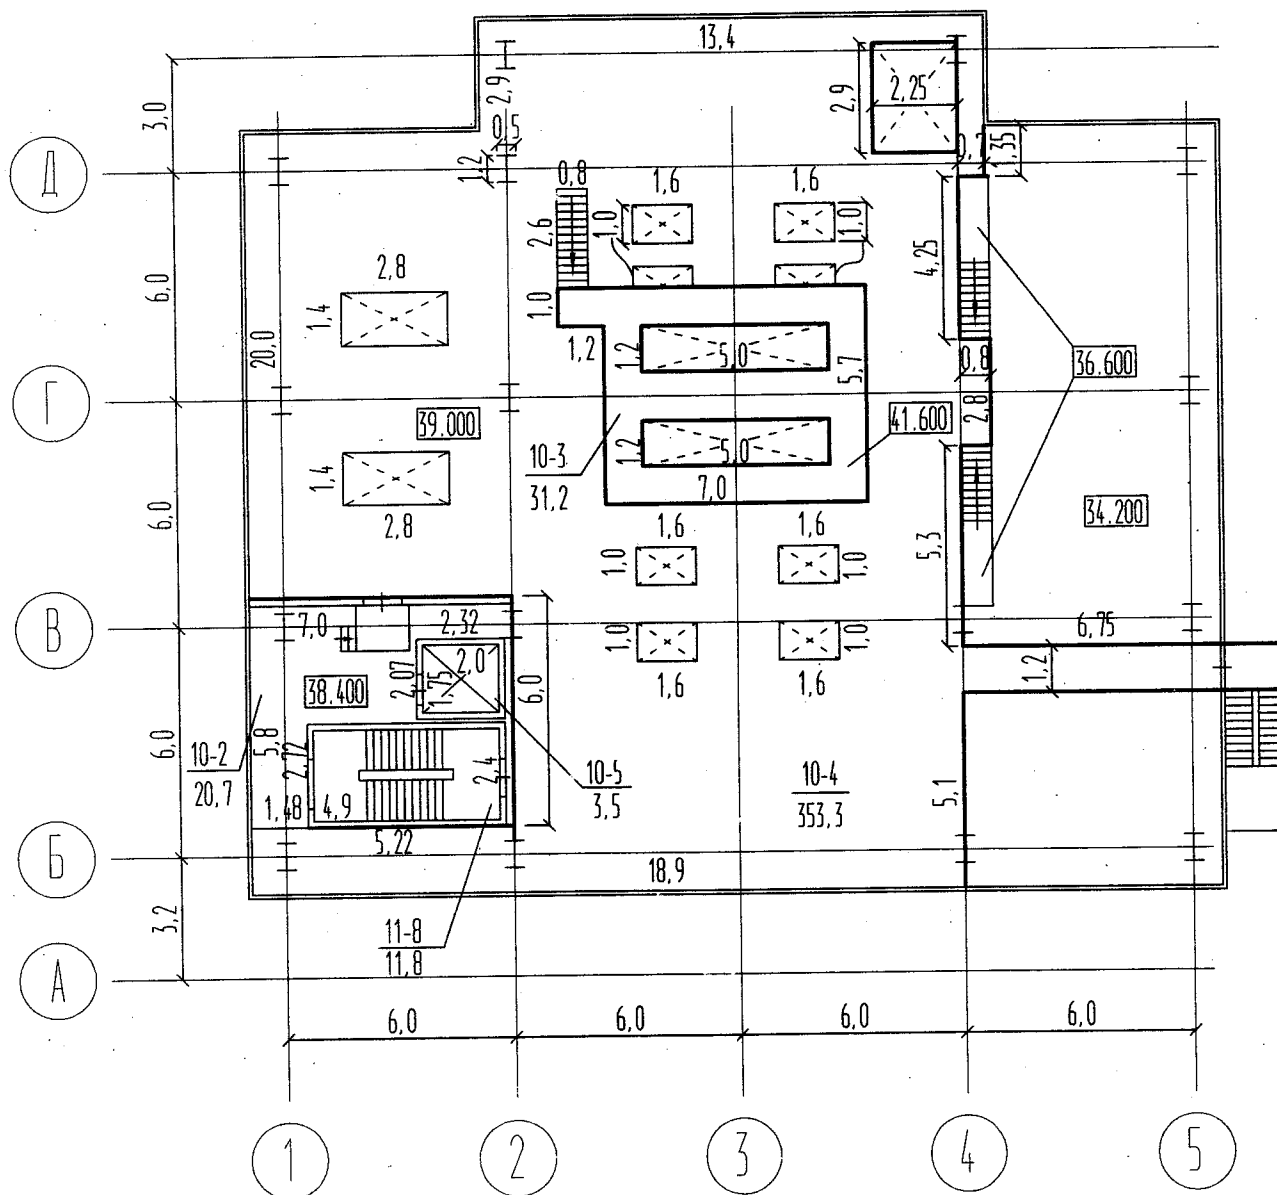

ЕКСПЛІКАЦІЯ

приміщень до плану поверхів помельно-дробильне відділення
інв.№0111970, літер «Р-1»
вулиця *Соборна* 18Б/10
місто *Кам'янське*

Літер по плану	Поверхи	№ приміщень	Призначення приміщень	Формули для підрахунку площ приміщень по внутрішньому обміру	Площа по внутрішньому обміру	Площа приміщень				Самовільно збудована або перероблена площа
						Загальна площа	Адміністративно-побутових	Основних (виробничих)	Допоміжних	
1	2	3	4	5	6	7	8	9	10	11
P-1	відм. +44.400	11-1	Приміщення станції управління ПСУ	$(18,95 \cdot 6,45) - (((0,9 \cdot 0,4) \cdot 3) + ((1,5 \cdot 0,3) \cdot 2) + ((1,8 \cdot 0,2) \cdot 16)) - (3 \cdot (1,2 \cdot 0,5))$	112,6			112,6		
	відм. +43.200	11-2	Сходова клітина	$4,9 \cdot 2,4$	11,8				11,8	
		11-3	Коридор	$(6,7 \cdot 5,8) + (0,3 \cdot 1,1) - ((2,32 \cdot 2,07) + (5,22 \cdot 2,72)) - (2 \cdot (1,2 \cdot 0,5))$	18,7				18,7	
	відм. +44.400	11-4	Металева площадка	$(13,35 \cdot 25,65) + (2,9 \cdot 13,4) - ((7,35 \cdot 1,1) + ((3,0 \cdot 1,2) \cdot 2) + ((1,3 \cdot 1,1) \cdot 2) + (2,9 \cdot 2,0)) - (10 \cdot (1,2 \cdot 0,5))$	351,4				351,4	
	+45,210	11-5	Металева площадка	$(4,3 \cdot 1,83)$	7,9				7,9	
		11-6	Металева площадка	$4,3 \cdot 1,83$	7,9				7,9	
	+44,575	11-7	Металева площадка	$1,0 \cdot 4,2$	4,2				4,2	
		11-8	Металева площадка	$1,0 \cdot 4,2$	4,2				4,2	
	+43,200	11-9	Ліфт	$1,75 \cdot 2,0$	3,5				3,5	
			Ітого по відм +43,200		34,0				34,0	
			Ітого по відм +44,400		464,0			112,6	351,4	
			Ітого по відм +44,575		8,4				8,4	
			Ітого по відм +45,210		15,8				15,8	
			Ітого по прим. №11		522,2			112,6	409,6	


Разом по будівлі Р-1

5073,0





1637,8

3435,2

Вулиця Соборна, 18Б/10
Місто Кам'янське
Масштаб 1:200
Відмітка +44.400

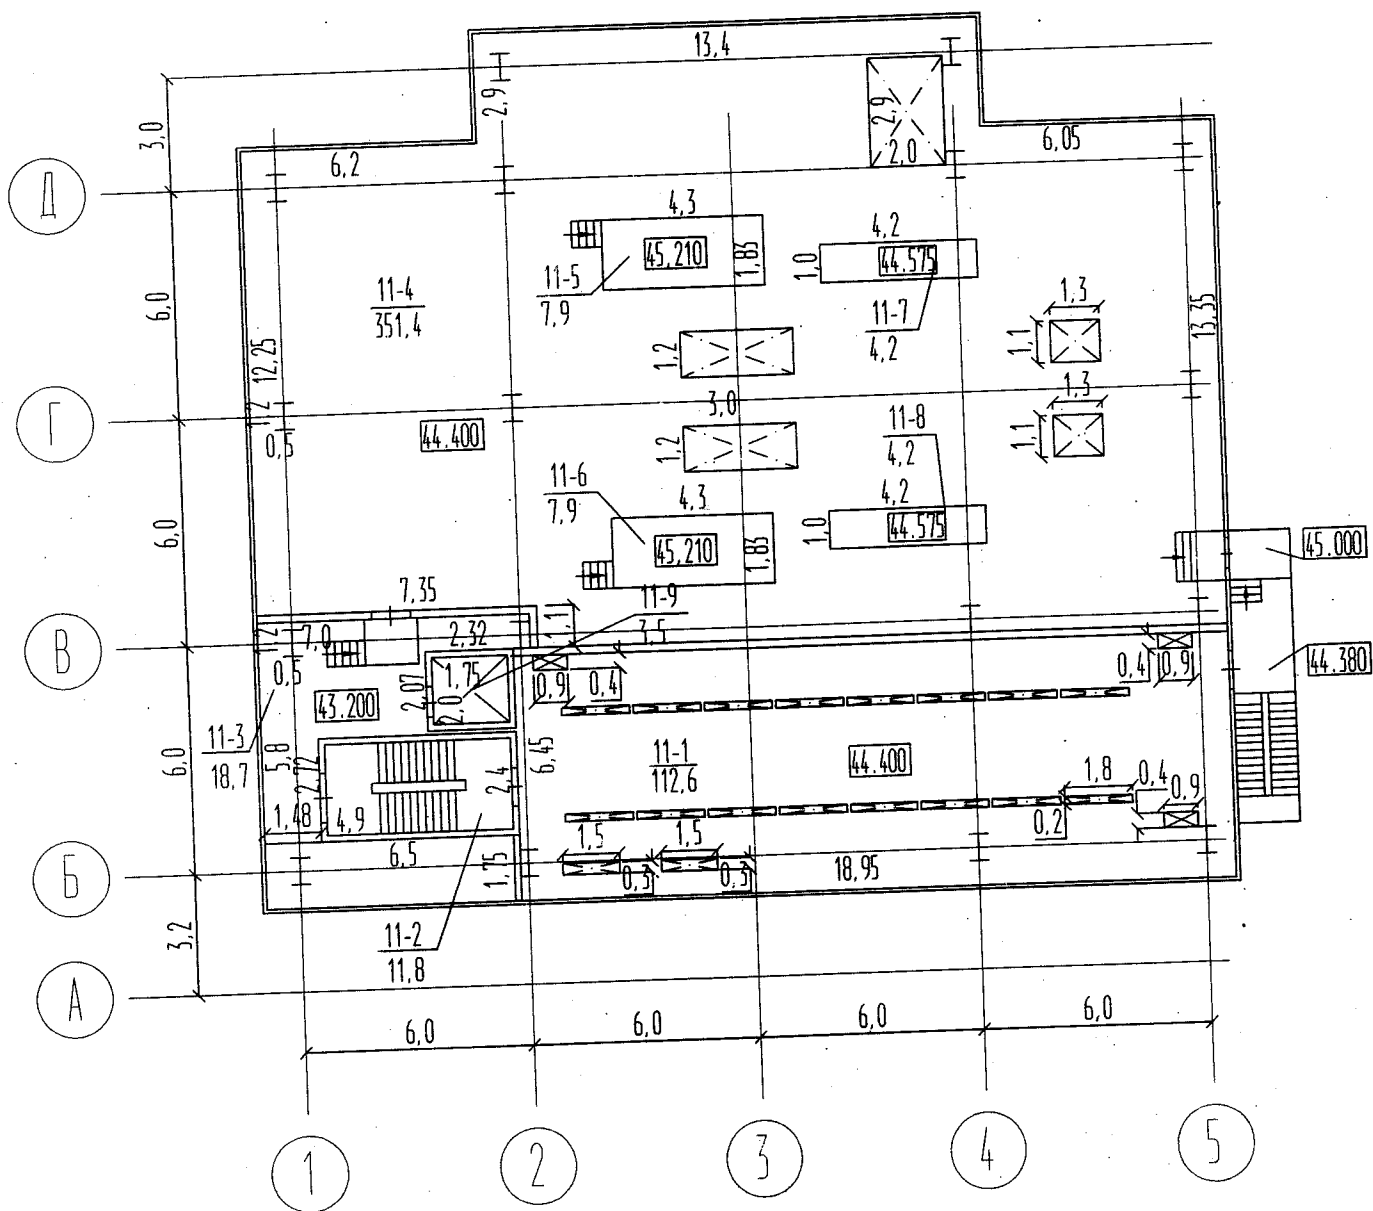

Помельно-дробильне відділення
інв. N0111970 літ. "Р"-4

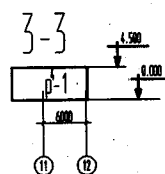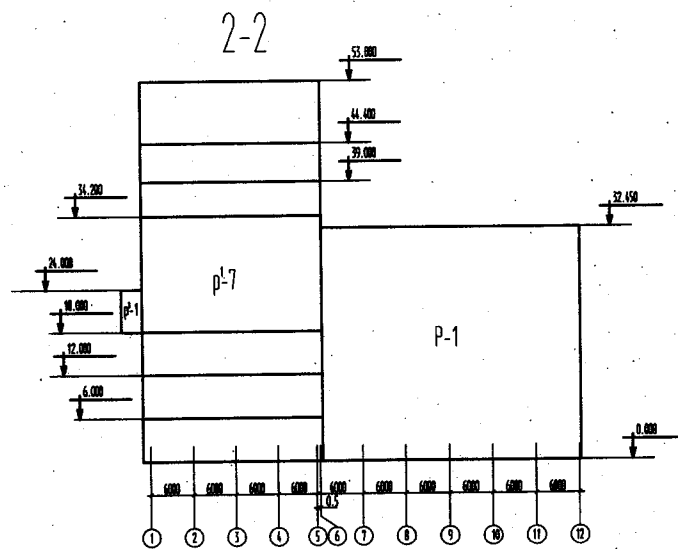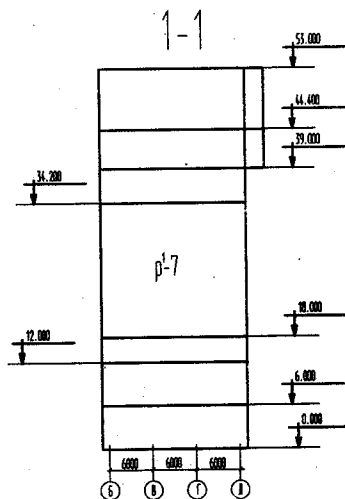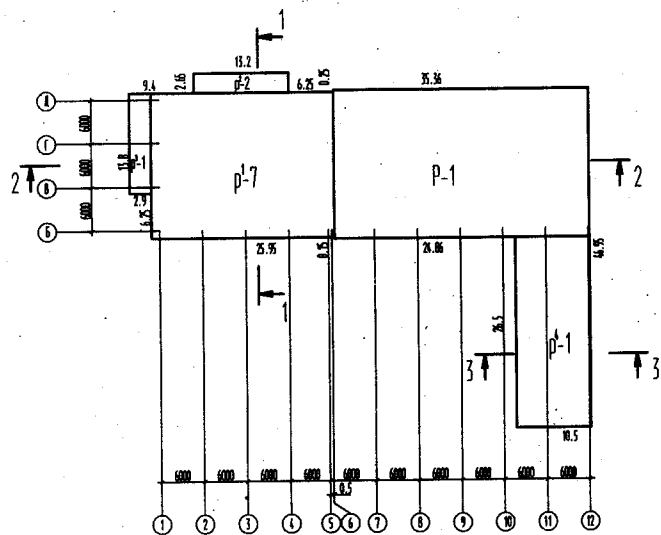

Характеристика господарських будівель та споруд

Літер	Назва об'єкта	Рік побудови	Опис основних конструктивних елементів							Інженерне обладнання							Висота (м)	Площа (м ²)	Об'єм (м ³)	Будівельна вартість (грн.)	% зносу	Інвентаризаційна вартість (грн.)		
			фундамент	стіни	покрівля	перекрыття	підлога	сходи	електрика	водопровід	каналізація	газопровід	вид опалення	ліфт	сміттєпровід									
1	2	3	4	5	6	7	8	9	10	11	12	13	14	15	16	17	18	19	20	21	22			
P-1	Будинок в осях Б-Д, 6-12	1994	залізобетон	опинкована покрівельна сталь, сталеві стенові щити тришарова	стінова смольна панель	сталевий профільний настил, руберойд мінераловатні плити	залізобетон, метал	дошаний, керамічна плитка, бетон, метал	залізобетон, метал	так	так	ні	водяне	так	ні	33,0	723,1	23863						
p ¹ -7	Прибудова в осях Б-Д, 1-6																8,7	520,3	27576					
p ² -2	Прибудова в осі Д, 2-4																14,0,0	34,9	248					
p ³ -1	Прибудова в осях В-Д, по осі І																6,2	40,0	490					
p ⁴ -1	Прибудова в осі Б, в осях 11-12і															4,5	278,3	1252						
I	Ганок		Залізобетон							Залізобетон								2,4						
II	Ганок		Залізобетон							Залізобетон								1,5						

Σ (1525,6); Σ(53 429)