

ОБЛАСНЕ КОМУНАЛЬНЕ ПІДПРИЄМСТВО  
“ДНІПРОДЗЕРЖИНСЬКЕ БЮРО  
ТЕХНІЧНОЇ ІНВЕНТАРИЗАЦІЇ”

НАША АДРЕСА

51925. Україна, м. Кам'янське, вул. Соборна, 9  
тел.: (0569) 55-02-15

ТЕХНІЧНИЙ ПАСПОРТ Є ДОДАТКОМ ДО ПРАВОВСТАНОВЛЮВАЛЬНИХ ДОКУМЕНТІВ

Додаток 2 до Інструкції про порядок проведення технічної  
інвентаризації об'єктів нерухомого майна

комплекс конвертного уст.



ОБЛАСНЕ КОМУНАЛЬНЕ ПІДПРИЄМСТВО  
“ДНІПРОДЗЕРЖИНСЬКЕ БЮРО ТЕХНІЧНОЇ ІНВЕНТАРИЗАЦІЇ”  
(суб'єкт господарювання)



Область Дніпропетровська Інвентаризаційна   
Район Заводський справа №   
Реєстровий №

**ТЕХНІЧНИЙ ПАСПОРТ**  
**НА ВИРОБНИЧИЙ БУДИНОК**

Виробничий комплекс часина - 11  
(призначення)

№ 18Б/10 вулиця Соборна

місто Кам'янське

|   |  |
|---|--|
| Замовник технічної інвентаризації<br>або уповноважена ним особа (прізвище, ім'я та<br>по батькові фізичної особи або найменування<br>юридичної особи) | Місце проживання, серія і номер паспорта<br>фізичної особи або місце знаходження, код<br>за ЄДРПОУ юридичної особи |
| Публічне акціонерне<br>товариство “Дніпровський<br>металургійний комбінат”  | код 05393043<br>м. Кам'янське<br>вул. Соборна 18Б  |
|   |  |
|   |  |
|   |  |

Паспорт виготовлено станом на  
«\_\_\_» \_\_\_\_\_ 201\_\_ р.


Виконав Білецький Д.О. АЕ004346 М.П.  
(підпис, прізвище, серія та номер кваліфікаційного сертифіката, М. П.)








План поверху.  
 Масштаб 1:200.  
 Відмітка +5.920

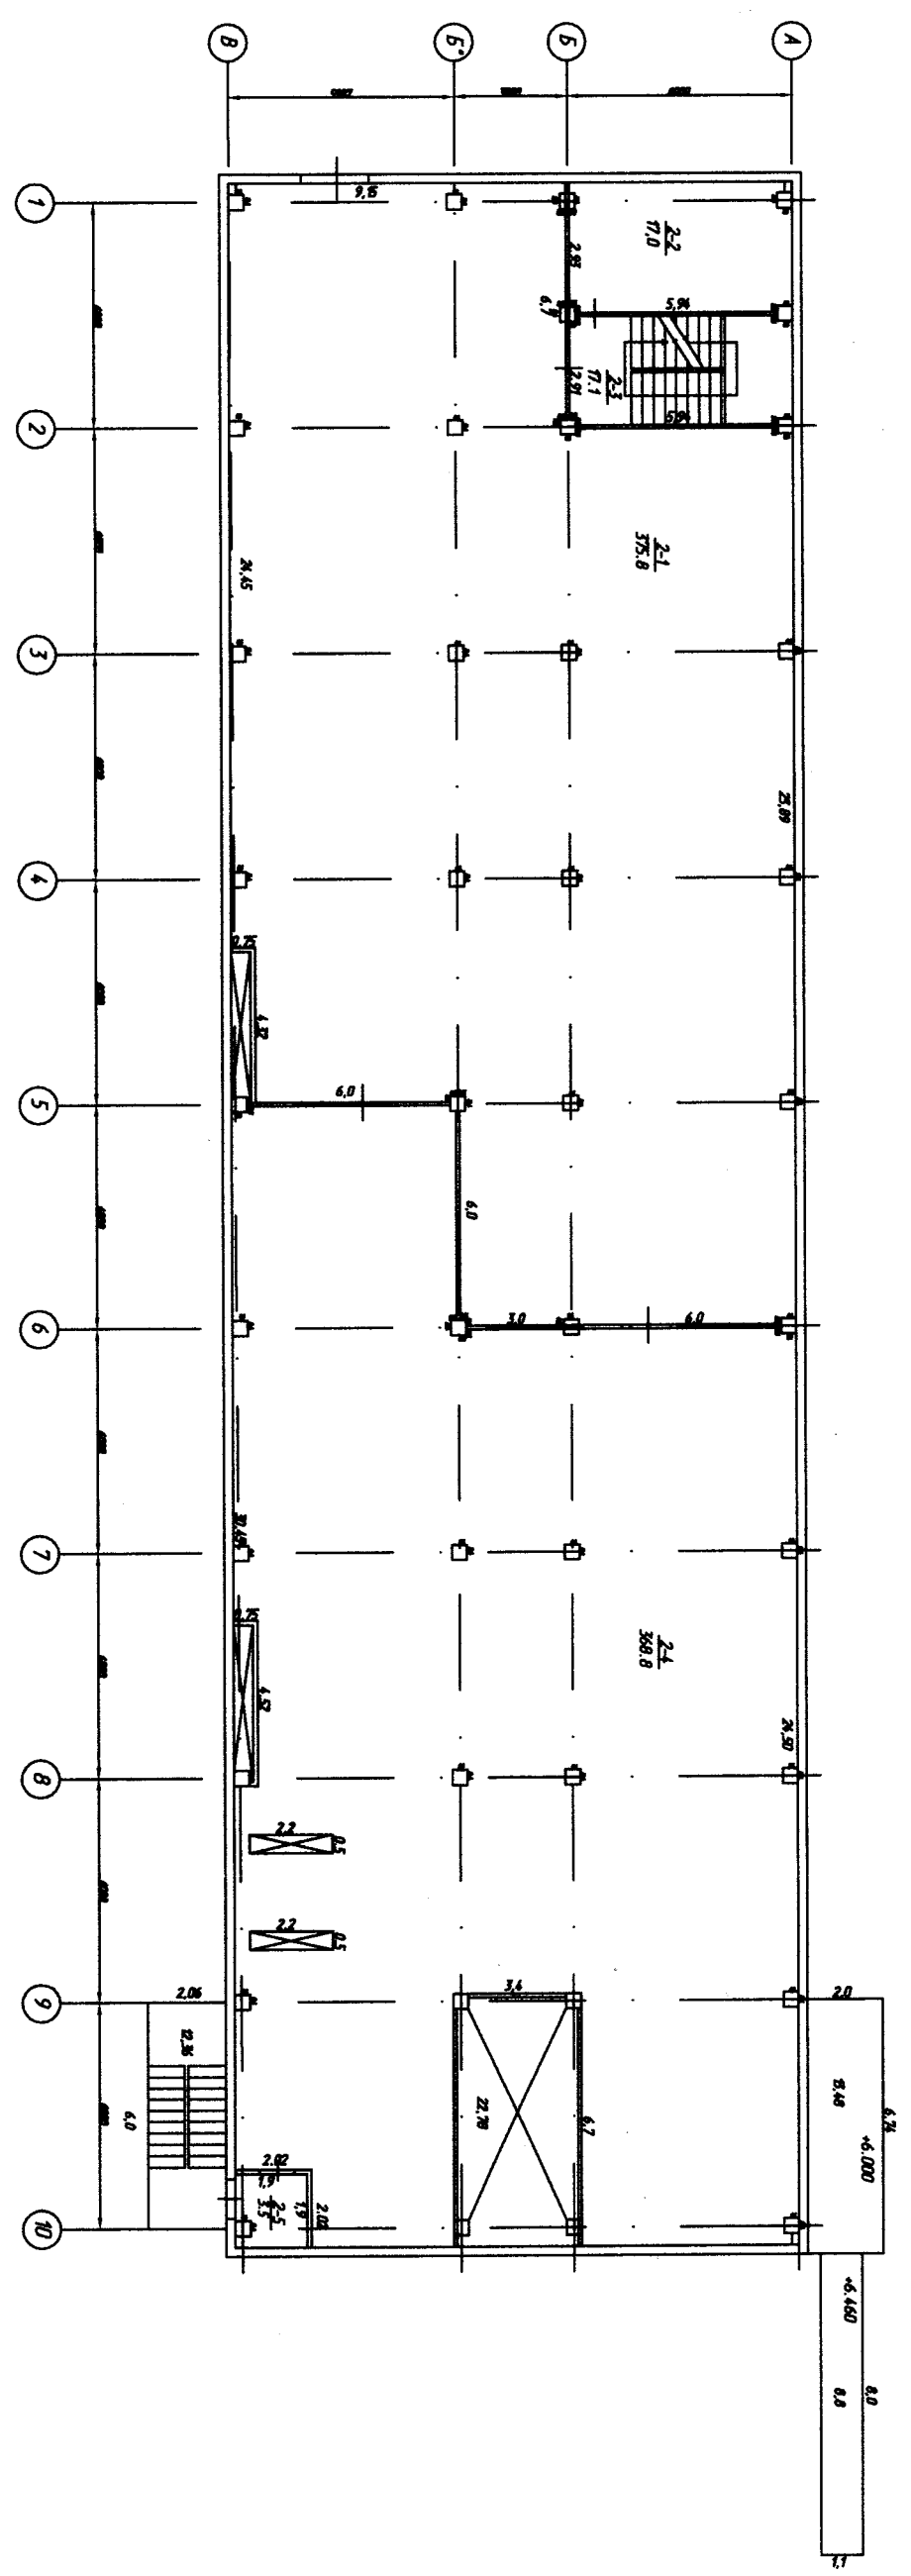




План поверху.  
 Масштаб 1:200.  
 Відмітка +15.000

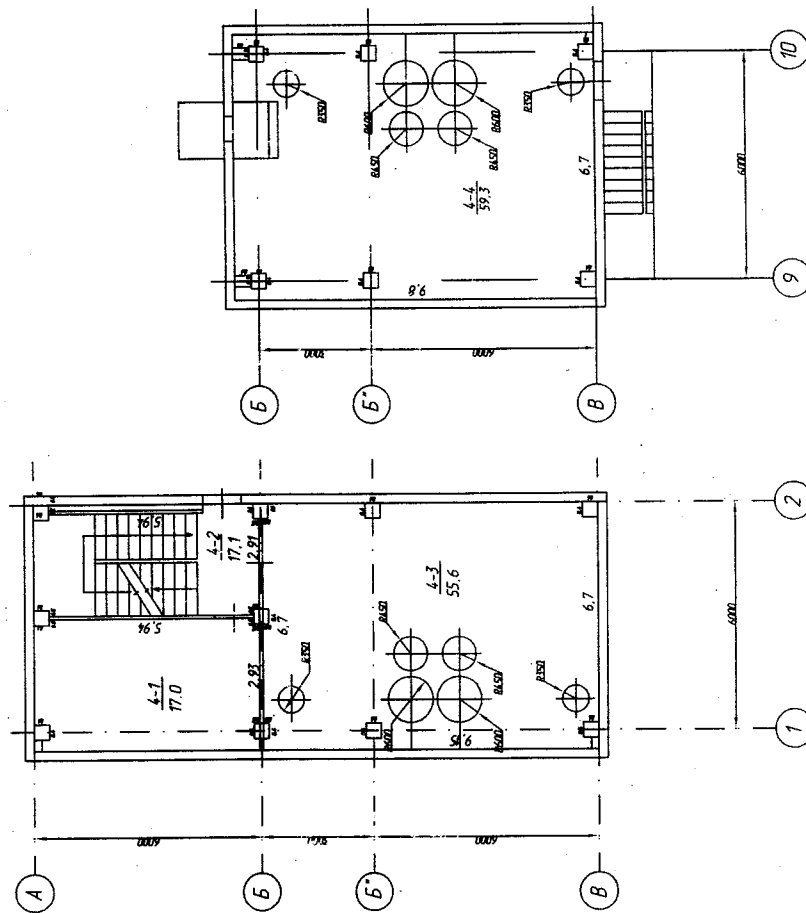

## ПЛАН



МІСЦО Кан'єнске  
Масштаб 1:400

Macamam 1:400



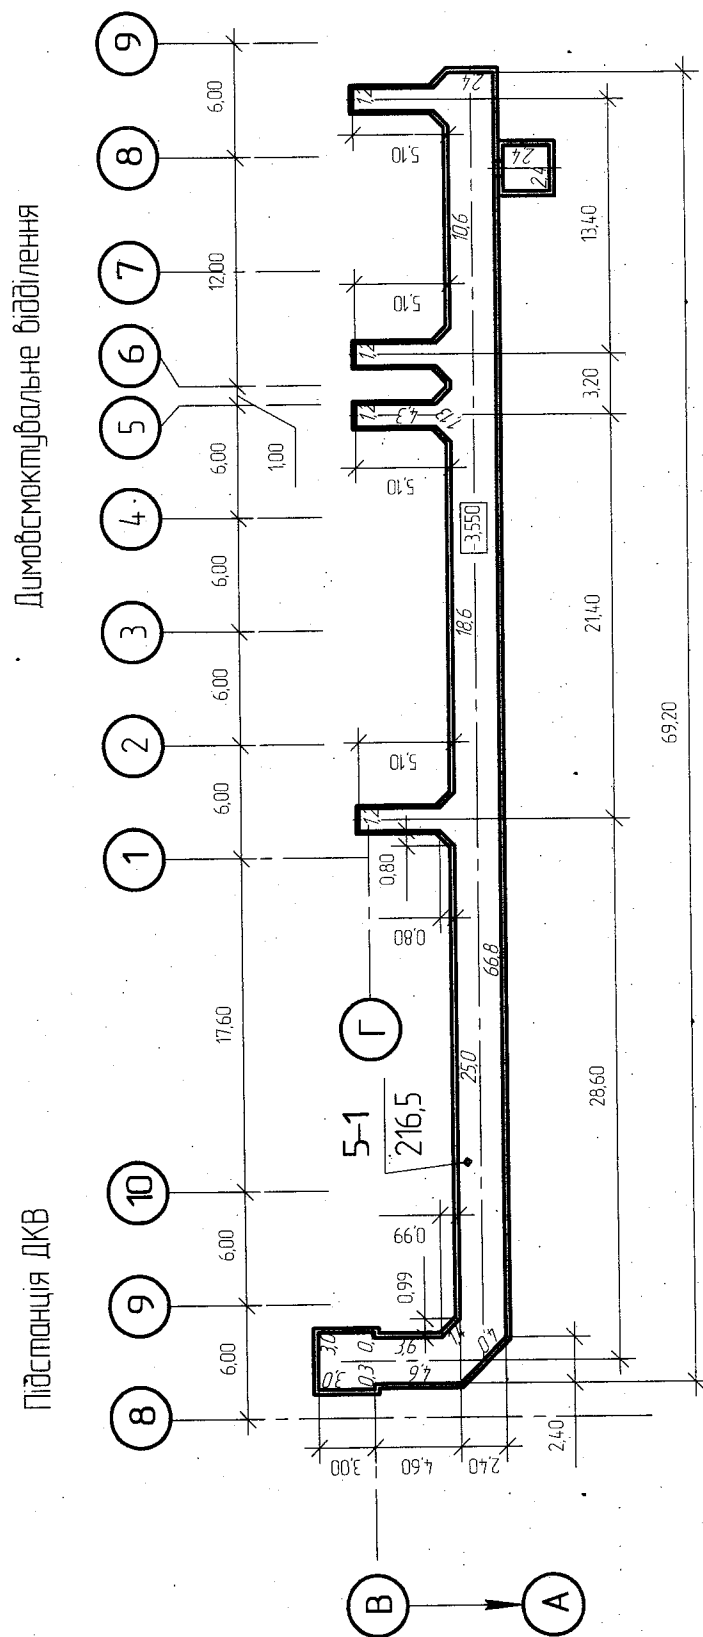


План  
насосної станції  
для відкачки випадкових стоків  
вулиця *Свободи*, 185/10, літер л<sup>4</sup>-1

місто *Кам'янське*  
Масштаб 1:100

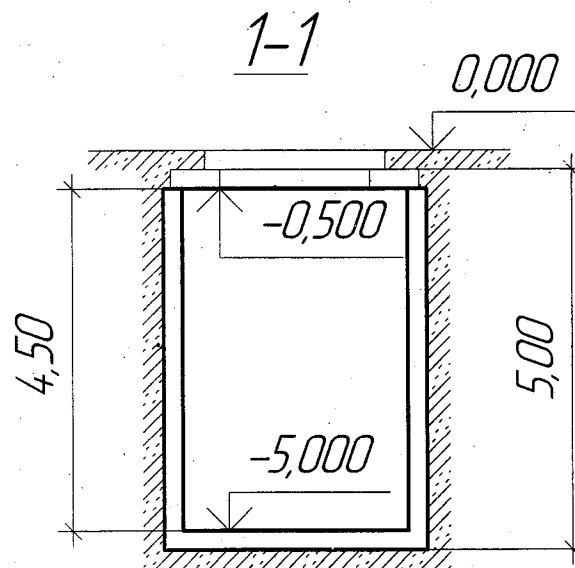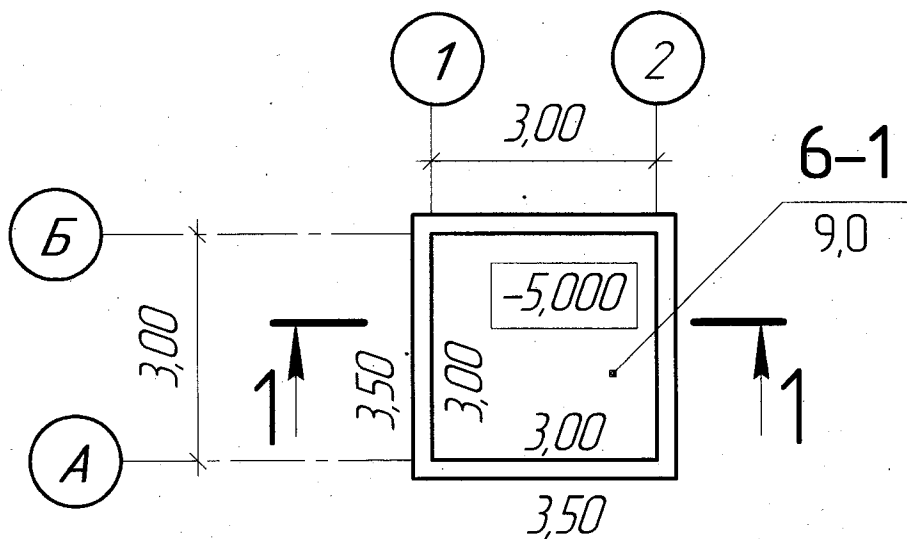

Будинок підстанції ДКВ (Зимовськотувальної  
інв. N0114068  
літ. "Л-3"  
конвертерної високо-  
вольтної)

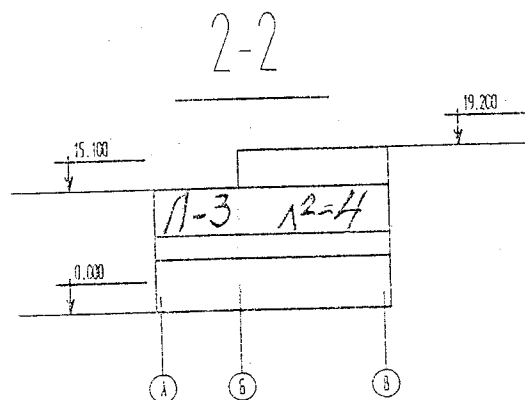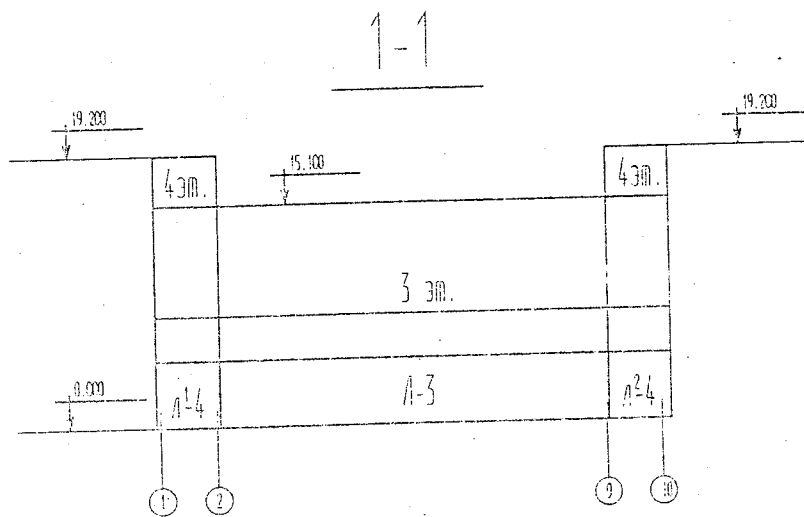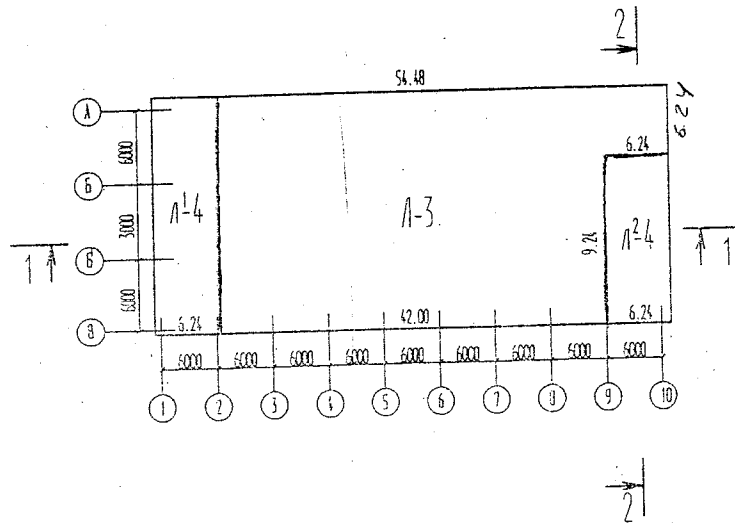



## ЕКСПЛІКАЦІЯ

приміщень до плану поверхів будинку підстанції ДКВ (димово-смоктувальної  
інв. №0114068 Літер "Л-3". конвертерної  
вулиця ~~Соборна~~, 18Б/10. високовольтної)  
місто ~~Кам'янське~~

| Літер по плану           | Поверхи         | № приміщень | Призначення приміщень | Формули для підрахунку площ приміщень по внутрішньому обміру  | Площа по внутрішньому обміру | Площа приміщень |                           |                       |            | Самовільно збудована або переобладнана площа |
|--------------------------|-----------------|-------------|-----------------------|---|------------------------------|-----------------|---------------------------|-----------------------|------------|--|
|                          |                 |             |                       |   |                              | Загальна площа  | Адміністративно-побутових | Основних (виробничих) | Допоміжних |  |
| 1                        | 2               | 3           | 4                     | 5   | 6                            | 7               | 8                         | 9                     | 10         | 11   |
| Л-3                      | Відм.<br>±0,000 | 1-1         | Тамбур.               | $(3,45 \times 2,0) - (0,4 \times 0,15) - (0,15 \times 0,15)$  | 6,8                          |                 |                           |                       | 6,8        |  |
|                          |                 | 1-2.        | Робоче приміщення     | $(3,45 \times 3,8) - (0,4 \times 0,4) - (0,15 \times 0,4)$  | 12,9                         |                 |                           | 12,9                  |            |  |
|                          |                 | 1-3.        | Сходова клітина       | $(2,91 \times 6,15) - (0,15 \times 0,15) \times 2 - (0,4 \times 0,15) \times 2$   | 17,1                         |                 |                           |                       | 17,1       |  |
|                          |                 | 1-4.        | Робоче приміщення     | $(2,83 \times 2,42) - (0,15 \times 0,4)$  | 6,8                          |                 |                           | 6,8                   |            |  |
|                          |                 | 1-5.        | Робоче приміщення     | $(3,8 \times 5,92) - (0,15 \times 0,4) \times 2$  | 22,4                         |                 |                           | 22,4                  |            |  |
|                          |                 | 1-6.        | Робоче приміщення     | $(2,83 \times 2,42) - (0,15 \times 0,4)$  | 6,8                          |                 |                           | 6,8                   |            |  |
|                          |                 | 1-7.        | Робоче приміщення     | $(2,83 \times 2,42) - (0,15 \times 0,4)$  | 6,8                          |                 |                           | 6,8                   |            |  |
|                          |                 | 1-8.        | Робоче приміщення     | $(3,8 \times 5,92) - (0,15 \times 0,4) \times 2$  | 22,4                         |                 |                           | 22,4                  |            |  |
|                          |                 | 1-9.        | Робоче приміщення     | $(2,83 \times 2,42) - (0,15 \times 0,4)$  | 6,8                          |                 |                           | 6,8                   |            |  |
|                          |                 | 1-10.       | Робоче приміщення     | $(3,8 \times 5,92) - (0,15 \times 0,4) \times 2$  | 22,4                         |                 |                           | 22,4                  |            |  |
|                          |                 | 1-11.       | Робоче приміщення     | $(3,8 \times 5,92) - (0,15 \times 0,4) \times 2$  | 22,4                         |                 |                           | 22,4                  |            |  |
|                          |                 | 1-12.       | Робоче приміщення     | $(3,8 \times 5,92) - (0,15 \times 0,4) \times 2$  | 22,4                         |                 |                           | 22,4                  |            |  |
|                          |                 | 1-13.       | Робоче приміщення     | $(2,83 \times 2,42) - (0,15 \times 0,4)$  | 6,8                          |                 |                           | 6,8                   |            |  |
|                          |                 | 1-14.       | Робоче приміщення     | $(3,8 \times 5,92) - (0,15 \times 0,4) \times 2$  | 22,4                         |                 |                           | 22,4                  |            |  |
|                          |                 | 1-15.       | Робоче приміщення     | $(2,83 \times 2,42) - (0,15 \times 0,4)$  | 6,8                          |                 |                           | 6,8                   |            |  |
|                          |                 | 1-16.       | Робоче приміщення     | $(2,83 \times 2,42) - (0,15 \times 0,4)$  | 6,8                          |                 |                           | 6,8                   |            |  |
|                          |                 | 1-17.       | Робоче приміщення     | $(3,8 \times 5,92) - (0,15 \times 0,4) \times 2$  | 22,4                         |                 |                           | 22,4                  |            |  |
|                          |                 | 1-18.       | Робоче приміщення     | $(2,83 \times 2,42) - (0,15 \times 0,4)$  | 6,8                          |                 |                           | 6,8                   |            |  |
|                          |                 | 1-19.       | Робоче приміщення     | $(2,83 \times 2,42) - (0,15 \times 0,4)$  | 6,8                          |                 |                           | 6,8                   |            |  |
|                          |                 | 1-20.       | Робоче приміщення     | $(3,8 \times 5,92) - (0,15 \times 0,4) - (0,4 \times 0,4)$  | 22,3                         |                 |                           | 22,3                  |            |  |
|                          |                 | 1-21.       | Робоче приміщення     | $(2,42 \times 3,12) - (0,4 \times 0,4)$   | 7,4                          |                 |                           | 7,4                   |            |  |
|                          |                 | 1-22.       | Робоче приміщення     | $(3,37 \times 2,5) - (0,4 \times 0,4)$  | 8,3                          |                 |                           | 8,3                   |            |  |
|                          |                 | 1-23.       | Робоче приміщення     | $(2,83 \times 2,5) - (0,4 \times 0,4)$  | 6,9                          |                 |                           | 6,9                   |            |  |
|                          |                 | 1-24.       | Робоче приміщення     | $(3,0 \times 3,0) - (0,8 \times 0,8) - 2 \times (2,0 \times 0,5)$   | 6,4                          |                 |                           | 6,4                   |            |  |
|                          |                 | 1-25.       | Робоче приміщення     | $(31,31 \times 6,32) - (3,62 \times 2,99) - (4,8 \times 2,24) - (5,14 \times 0,6) - 2 \times (0,57 \times 1,17) - 9 \times (0,4 \times 0,4) - (0,15 \times 0,15)$   | 171,4                        |                 |                           | 171,4                 |            |  |
|                          |                 | 1-26.       | Робоче приміщення     | $2,85 \times 1,85$  | 5,3                          |                 |                           | 5,3                   |            |  |
|                          |                 | 1-27.       | Робоче приміщення     | $(2,85 \times 1,49) - (0,15 \times 0,4)$  | 4,2                          |                 |                           | 4,2                   |            |  |
|                          |                 | 1-28.       | Робоче приміщення     | $(6,0 \times 12,45) + (3,0 \times 55,0) + (2,42 \times 17,91) + (11,0 \times 6,0) - (3,14 \times 3,14) - (2,75 \times 6,95) - (0,25 \times 4,2) - (0,65 \times 4,55) - (1,7 \times 0,65) - (0,25 \times 12,2) - (0,4 \times 0,4) \times 8 - (0,25 \times 18,7)$ | 306                          |                 |                           | 306                   |            |  |
| Ітого по приміщенню № 1: |                 |             |                       |   | 793                          |                 |                           | 769,1                 | 23,9       |  |
|                          | Відм.<br>+5,920 | 2-1.        | Кабельний поверх      | $(30,59 \times 3,0) + (23,89 \times 6,0) + (6,0 \times 24,45) - (0,4 \times 0,4) \times 14 - (0,15 \times 0,4) \times 7 - (0,15 \times 0,15) \times 3 - (4,32 \times 0,75)$   | 375,8                        |                 |                           | 375,8                 |            |  |
|                          |                 | 2-2.        | Тамбур                | $(2,93 \times 5,94) - (0,15 \times 0,15) \times 2 - (0,4 \times 0,4) \times 2$  | 17,0                         |                 |                           |                       | 17,0       |  |

|                         |                  |      |                               |   |        |  |        |       |  |
|-------------------------|------------------|------|-------------------------------|---|--------|--|--------|-------|--|
|                         |                  | 2-3. | Сходовая клітина              | (2,91x6,15)-(0,15x0,15)x2-(0,4x0,15)x2  | 17,1   |  |        | 17,1  |  |
|                         |                  | 2-4. | Кабельний поверх              | (9,0x24,5)+(6,0x30,45)-(3,4x6,7)-(0,5x2,2)x2-(0,75x4,52)-(2,02x2,02)-(0,4x0,4)11-(0,15x0,4)x3-(0,15x0,15)                     | 368,8  |  | 368,8  |       |  |
|                         |                  | 2-5. | Робоче приміщення             | (1,9x1,9)-(0,4x0,4)   | 3,5    |  | 3,5    |       |  |
| Ітого по приміщенню №2: |                  |      |                               |   | 782,2  |  | 748,1  | 34,1  |  |
|                         | Відм.<br>+9.100  | 3-1. | Умивальна                     | 1,4x3,45  | 4,8    |  |        | 4,8   |  |
|                         |                  | 3-2. | Санвузол                      | (1,3x3,45)-(0,4x0,4)-(0,15x0,4)   | 4,3    |  |        | 4,3   |  |
|                         |                  | 3-3. | Сходовая клітина              | (2,91x6,15)-(0,15x0,15)x2-(0,4x0,15)x2  | 17,1   |  |        | 17,1  |  |
|                         |                  | 3-4. | Пульт управління              | (5,9x4,1)-(0,15x0,4)  | 24,2   |  | 24,2   |       |  |
|                         |                  | 3-5. | Робоче приміщення             | (4,1x17,91)-3x(0,4x0,4)-(0,15x0,4)  | 73,2   |  | 73,2   |       |  |
|                         |                  | 3-6. | Робоче приміщення             | (3,0x4,5)-(0,4x0,4)   | 13,3   |  | 13,3   |       |  |
|                         |                  | 3-7. | Робоче приміщення             | (3,45x3,26)+(1,98x24,0)+(9,0x55,0)+(4,22x24,45)+(1,98x24,45)-(3,08x4,58)-(4,2x0,63)x2-(0,4x0,4)x24-(0,4x0,15)x2-(0,15x0,15)x2 | 681,9  |  | 681,9  |       |  |
| Ітого по приміщенню №3: |                  |      |                               |   | 818,8  |  | 792,6  | 26,2  |  |
|                         | Відм.<br>+15,000 | 4-1. | Тамбур                        | (2,93x5,94)-(0,15x0,15)x2-(0,4x0,4)x2   | 17,0   |  |        | 17,0  |  |
|                         |                  | 4-2. | Сходовая клітина              | (2,91x6,15)-(0,15x0,15)x2-(0,4x0,15)x2  | 17,1   |  |        | 17,1  |  |
|                         |                  | 4-3. | Робоче приміщення             | (6,7x9,15)-(3,14x0,35²)x2-(3,14x0,6²)x2-(3,14x0,45²)x2-(0,16x4)-(0,4x0,4)x4-(0,4x0,15)x3                                      | 55,6   |  | 55,6   |       |  |
|                         |                  | 4-4. | Робоче приміщення             | (9,8x6,7)-(3,14x0,35²)x2-(3,14x0,6²)x2-(3,14x0,45²)x2-(0,16x6)-(0,4x0,4)x6-(0,6x0,3)  | 59,3   |  | 59,3   |       |  |
| Ітого по приміщенню №4: |                  |      |                               |   | 149,0  |  | 114,9  | 34,1  |  |
|                         | Відм.<br>-3.550  | 5-1. | Тунель кабельний (під землею) | 3x3+4.6x2,4+2,4x69,2+4x1,2x5,1+2,4x2,4+8x0,8x0,8x0,8/2+0.99x0,99/2-2,4x2,4/2  | 216,5  |  | 216,5  |       |  |
| Ітого по приміщенню №5: |                  |      |                               |   | 216,5  |  |        |       |  |
|                         | Відм.<br>-5.000  | 6-1. | Насосна станція (під землею)  | 3,0x3,0   | 9,0    |  | 9,0    |       |  |
| Ітого по приміщенню №6: |                  |      |                               |   | 9,0    |  |        |       |  |
| Всього по будівлі Л-3:  |                  |      |                               |   | 2768,5 |  | 2650,2 | 118,3 |  |

# Характеристика господарських будівель та споруд

| Літер                 | Назва об'єкта                   | Рік побудови | Опис основних конструктивних елементів |                                      |          |                     |         |                    | Інженерне обладнання |            |             |            |              |      |              |      | Висота (м) | Площа (м²) | Об'єм (м³) | Будівельна вартість (грн.) | % зносу | Інвентаризаційна вартість (грн.) |
|-----------------------|---------------------------------|--------------|--|--------------------------------------|----------|---------------------|---------|--------------------|----------------------|------------|-------------|------------|--------------|------|--------------|------|------------|------------|------------|----------------------------|---------|----------------------------------|
|                       |                                 |              | фундамент                              | стіни                                | покрівля | переkritтя          | підлога | сходи              | електрика            | водопровід | каналізація | газопровід | вид опалення | ліфт | сміттєпровід |      |            |            |            |                            |         |                                  |
| 1                     | 2                               |                                  |
| Л-3                   | Будинок в осях 2-10, проліт А-В | 1982         | Залізобетон                            | Керамзитобетонні панелі, залізобетон | Руберойд | Залізобетонні плити | Бетон   | Метал, залізобетон | Так                  | Так        | Так         | Ні         | Водяне       | Ні   | Ні           | 15,1 | 689,1      | 10 405     |            |                            |         |                                  |
| Л¹-4                  |                                 |              Прибудова в осях А-В, 1-2        |
| Л²-4                  |                                 |              Прибудова в осях Б-В, 9-10       |
| Л³-1                  |                                 |              Кабельний тунель (під землею)    |
| Л⁴-1                  | Насосна станція (під землею)    |              |  |                                      |          |                     |         |                    |                      |            |             |            |              |      |              | 5,00 | 12,3       | 62         |            |                            |         |                                  |
|                       | Пожежні сходи                   |              |  | Разом по будівлі Л-3: |                                 |              |  |                                      |          |                     |         |                    |                      |            |             |            |              |      |              |      | 843,4      | 14367      |            |                            |         |                                  |
|                       | Ганок з козирком                |              |  |                                      |          |                     |         | Залізобетон        |                      |            |             |            |              |      |              | 5,4  |            |            |            |                            |         |                                  |
|                       | Ганок з козирком                |              |  |                                      |          |                     |         | Залізобетон        |                      |            |             |            |              |      |              | 4,8  |            |            |            |                            |         |                                  |
|                       | Ганок                           |              |  |                                      |          |                     |         | Залізобетон        |                      |            |             |            |              |      |              | 1,65 |            |            |            |                            |         |                                  |
|                       | Ганок                           |              |  |                                      |          |                     |         | Залізобетон        |                      |            |             |            |              |      |              | 2,16 |            |            |            |                            |         |                                  |
|                       | Ганок                           |              |  |                                      |          |                     |         | Залізобетон        |                      |            |             |            |              |      |              | 2,47 |            |            |            |                            |         |                                  |