

ОБЛАСНЕ КОМУНАЛЬНЕ ПІДПРИЄМСТВО
“ДНІПРОДЗЕРЖИНСЬКЕ БЮРО
ТЕХНІЧНОЇ ІНВЕНТАРИЗАЦІЇ”

НАША АДРЕСА

51925. Україна, м. Кам'янське, вул. Соборна, 9
тел.: (0569) 55-02-15

ТЕХНІЧНИЙ ПАСПОРТ Є ДОДАТКОМ ДО ПРАВОВСТАНОВЛЮВАЛЬНИХ ДОКУМЕНТІВ

Додаток 2 до Інструкції про порядок проведення технічної
інвентаризації об'єктів нерухомого майна

Комплекс Конвертерного устаткування



ОБЛАСНЕ КОМУНАЛЬНЕ ПІДПРИЄМСТВО
“ДНІПРОДЗЕРЖИНСЬКЕ БЮРО ТЕХНІЧНОЇ ІНВЕНТАРИЗАЦІЇ”
(суб'єкт господарювання)



Область Дніпропетровська

Район Заводський

Інвентаризаційна

справа №

Реєстровий №

ТЕХНІЧНИЙ ПАСПОРТ
НА ВИРОБНИЧИЙ БУДИНОК

Виробничий комплекс

(призначення)

Частина-12

№ 18Б/10 вулиця Соборна

місто Кам'янське

Замовник технічної інвентаризації або уповноважена ним особа (прізвище, ім'я та по батькові фізичної особи або найменування юридичної особи)	Місце проживання, серія і номер паспорта фізичної особи або місце знаходження, код за ЄДРПОУ юридичної особи
Публічне акціонерне товариство “Дніпровський металургійний комбінат”	код 05393043 м. Кам'янське вул. Соборна 18Б

Паспорт виготовлено станом на

« » 201 р.

Виконав Білецький Д.О. АЕ004346

(підпис, прізвище, серія та номер кваліфікаційного сертифіката. М. П.)



М.П.

Будинок димосмуктувального відділення.

Вулиця Соборна, 18Б/10

Масштаб 1:200

☐ 4/5
 ☐ 5
 ☐ 6



②

3

7

4/5

5

9

⑦




9

10

②

12

13

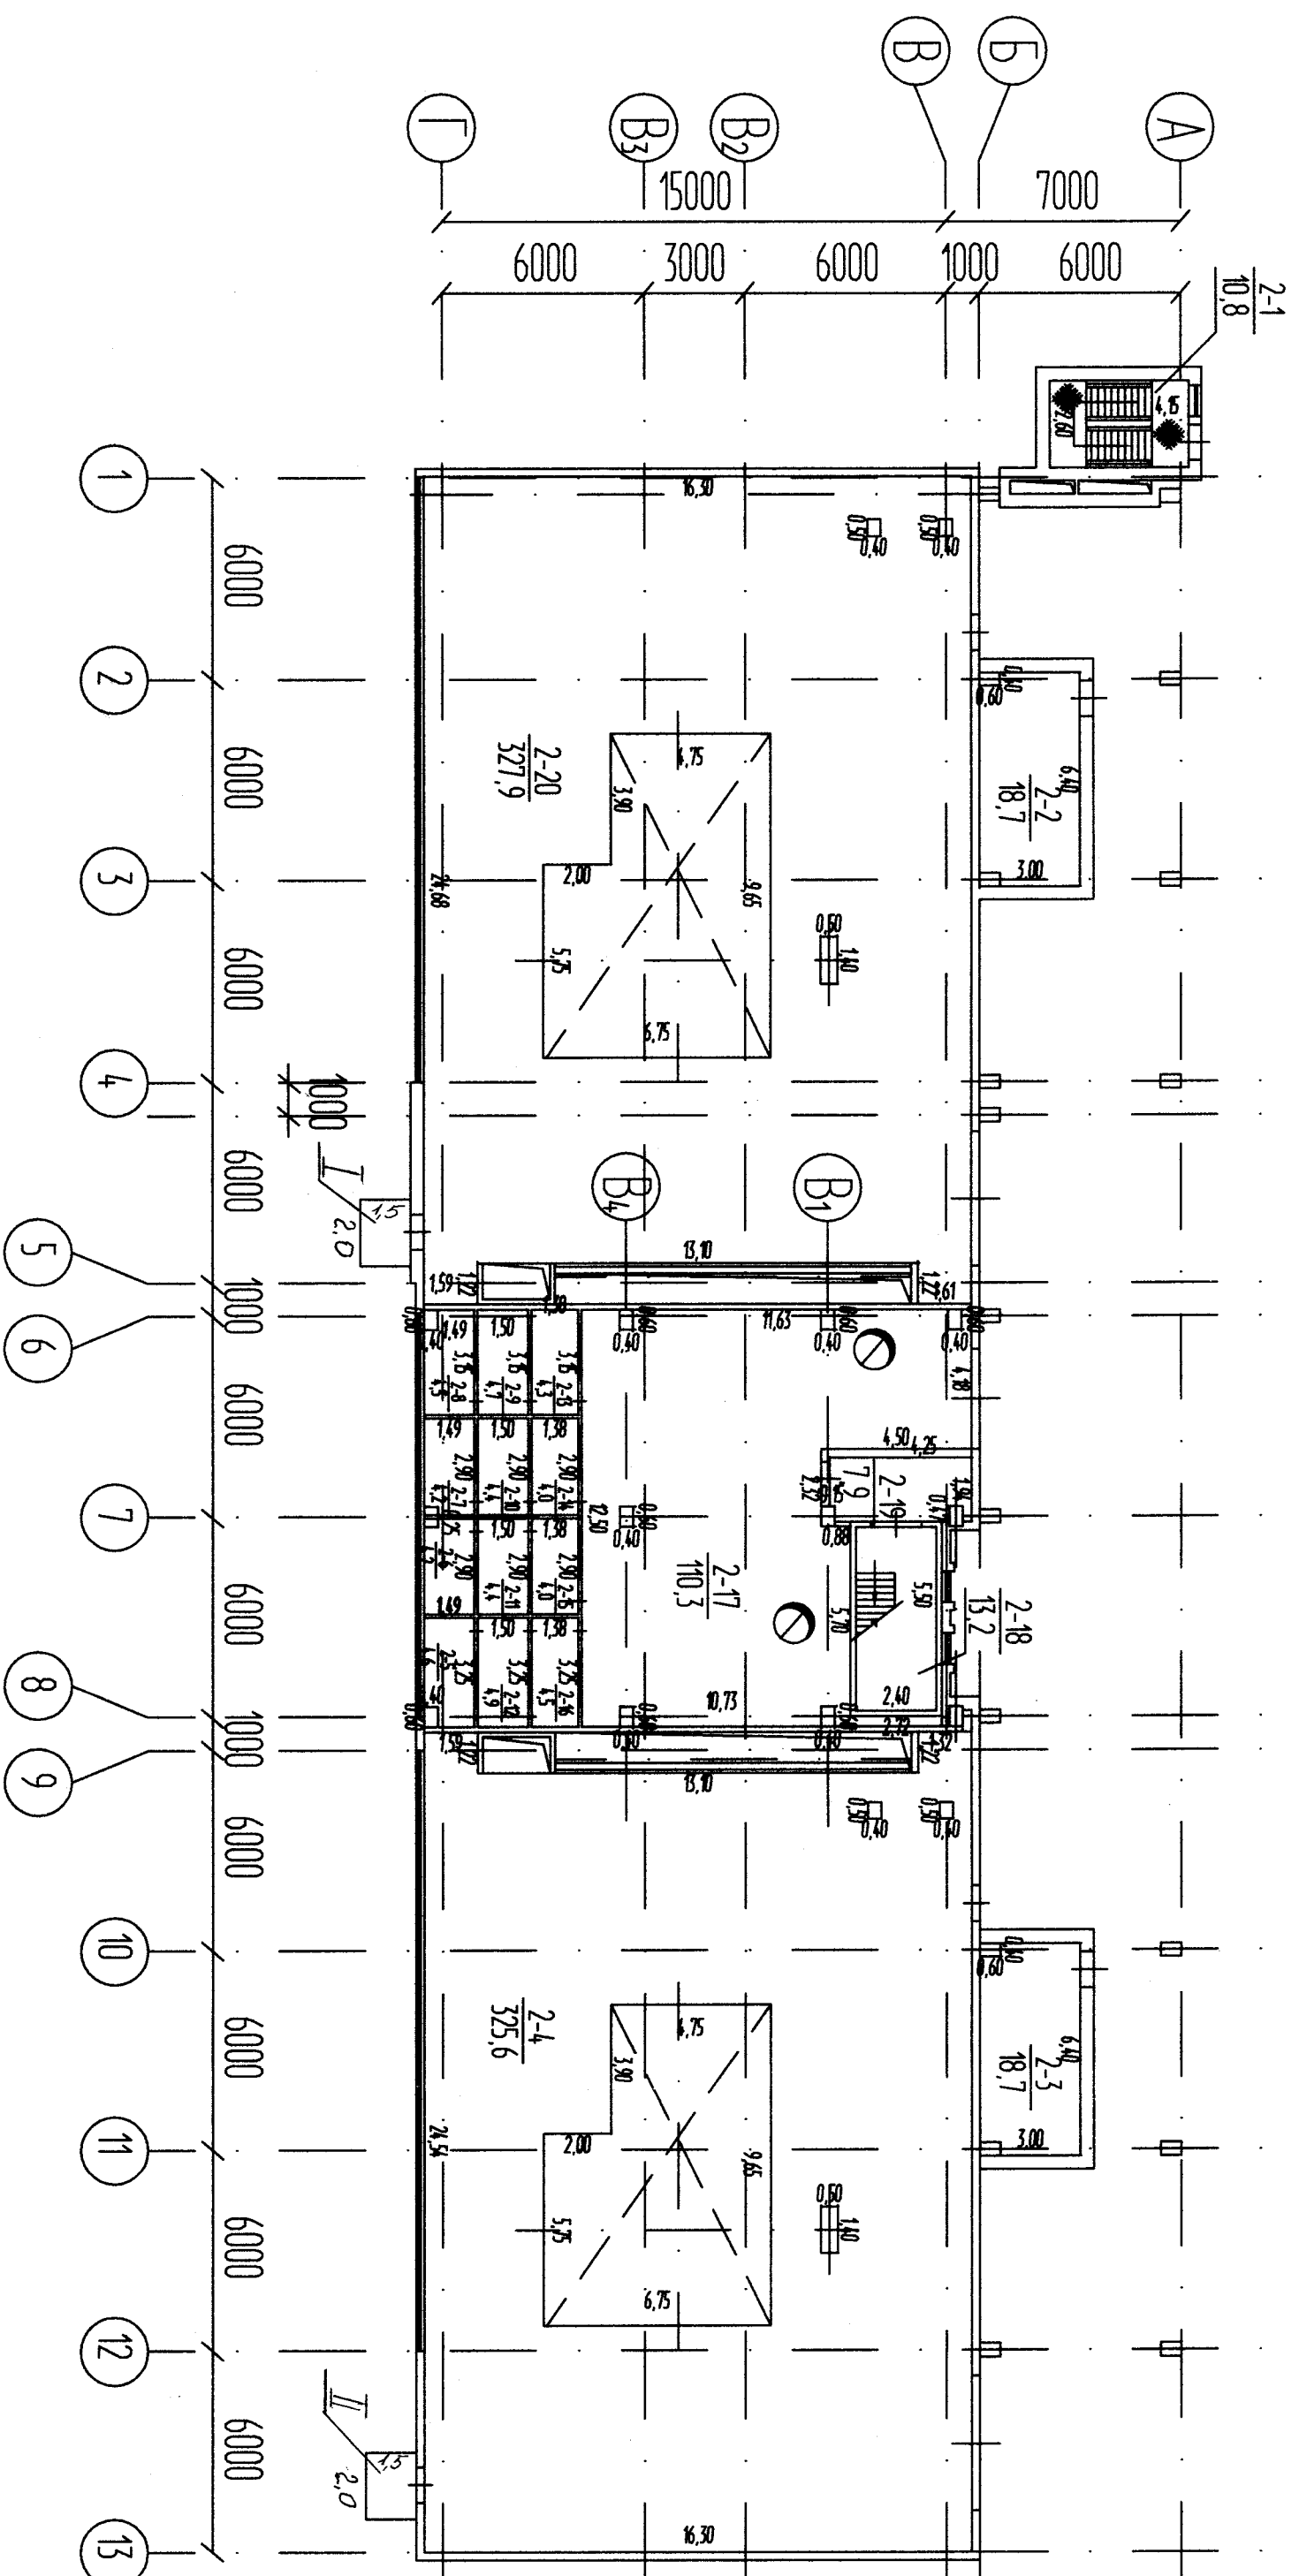


План поверху
Будинок димосмоктувального відділення.
Літ. "М-1"

Вулиця *Соварна*, 18Б/10
Місто *Кам'янське*

Масштаб 1:200

Відм. -6,150

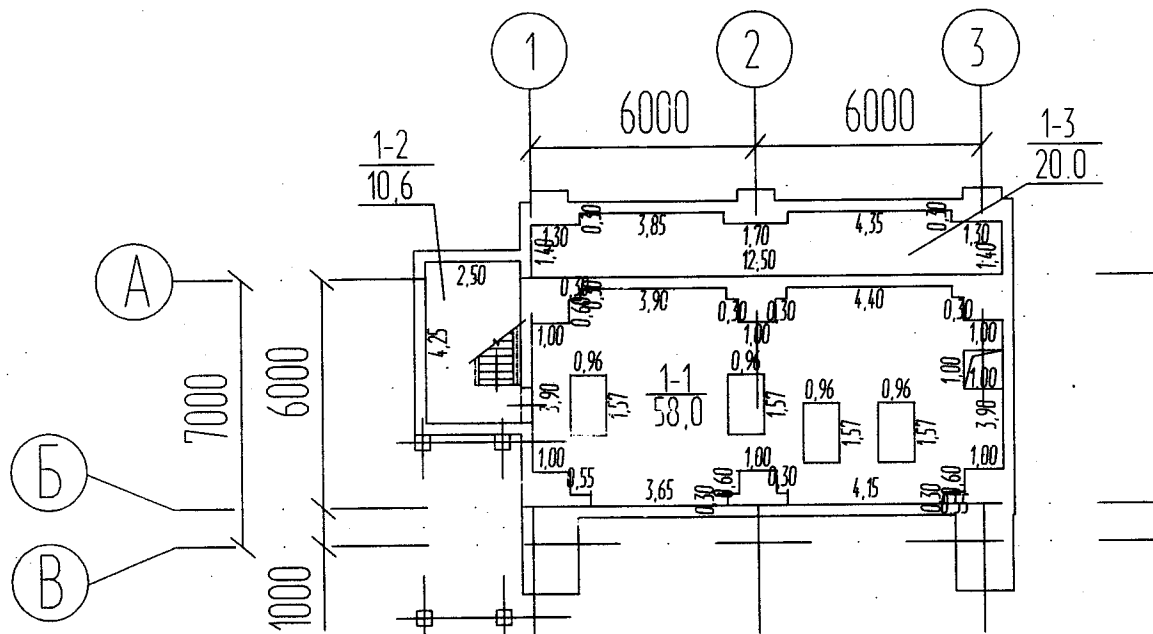

План поверху

Будинок димосмоктувального відділення.


Лит. "М-1"


Місто Кам'янське

Масштаб 1:100


Відм. +6,400

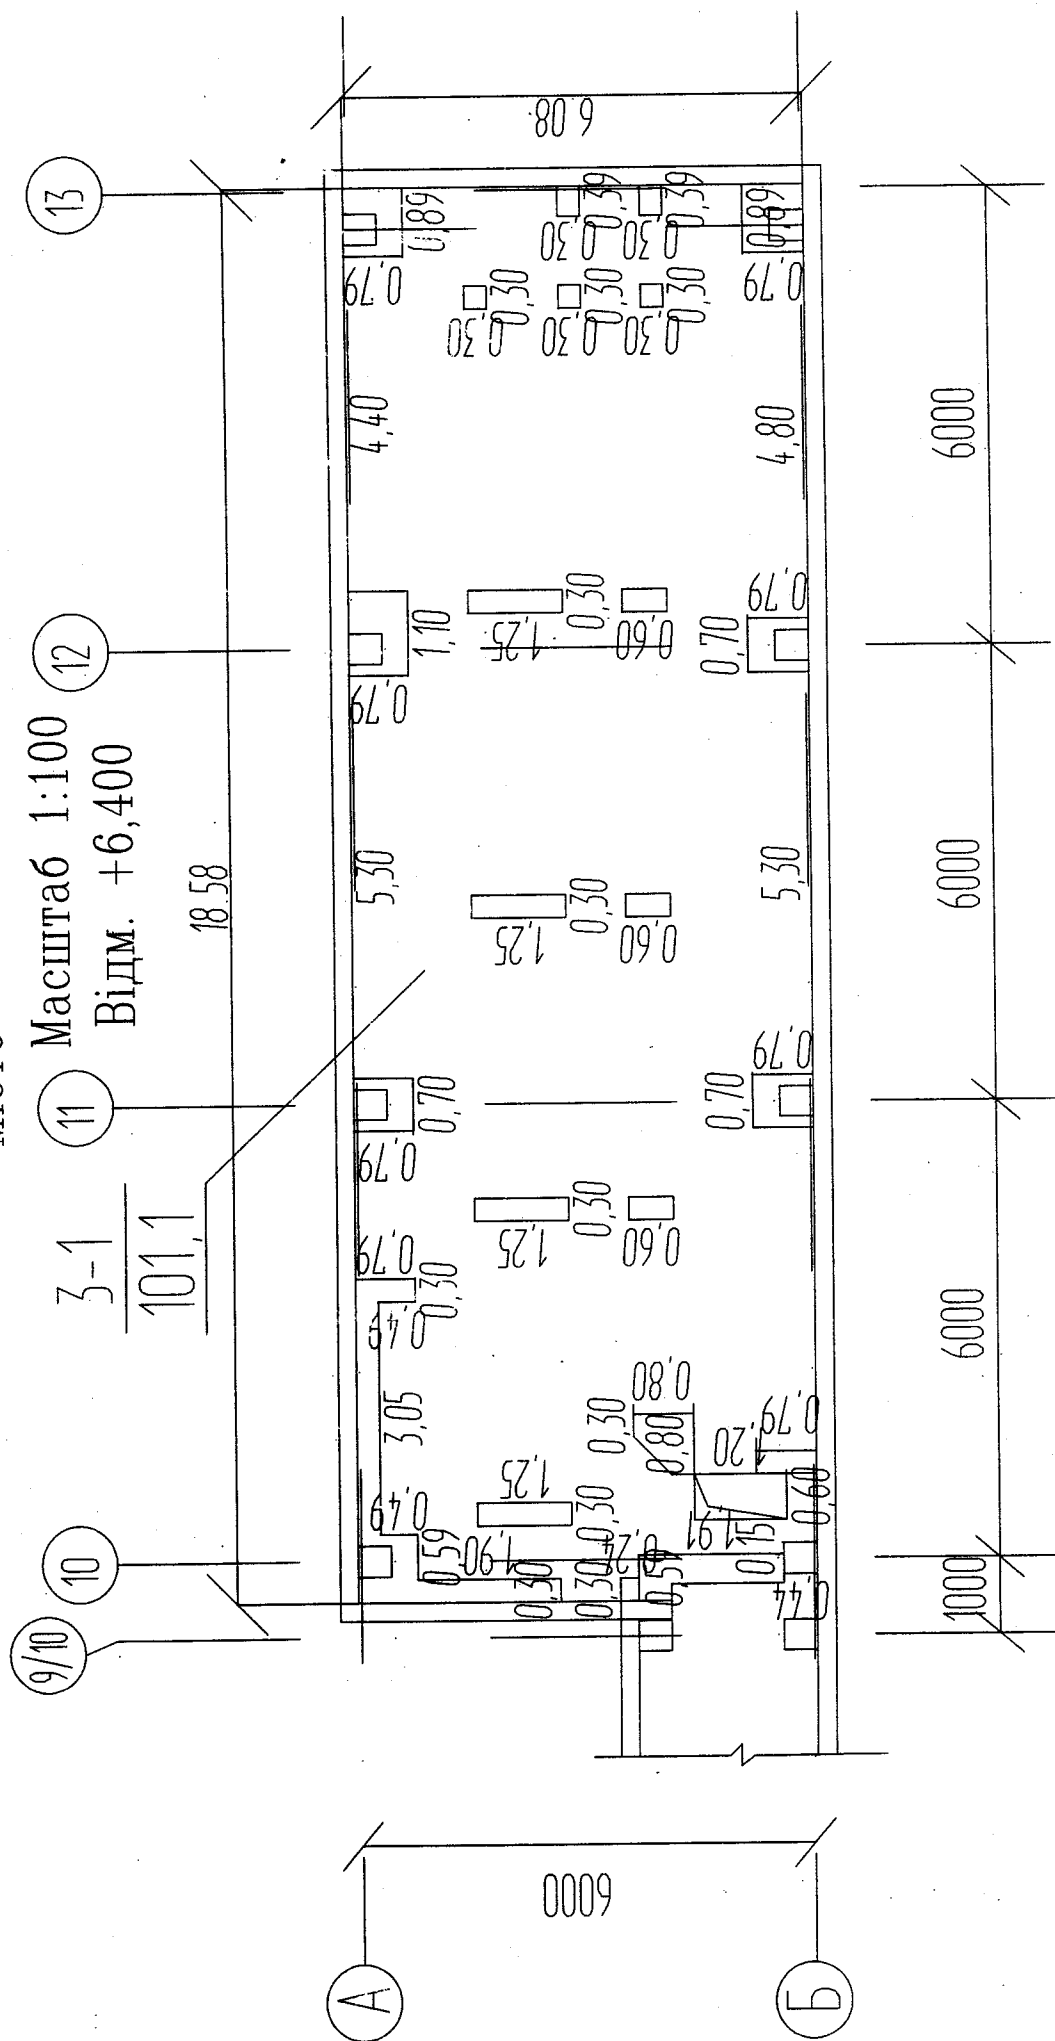

План поверху
 Будинок димосмугувального відділення.

Літ. "М-1"

Масштаб 1:200
 Відм. +7,200

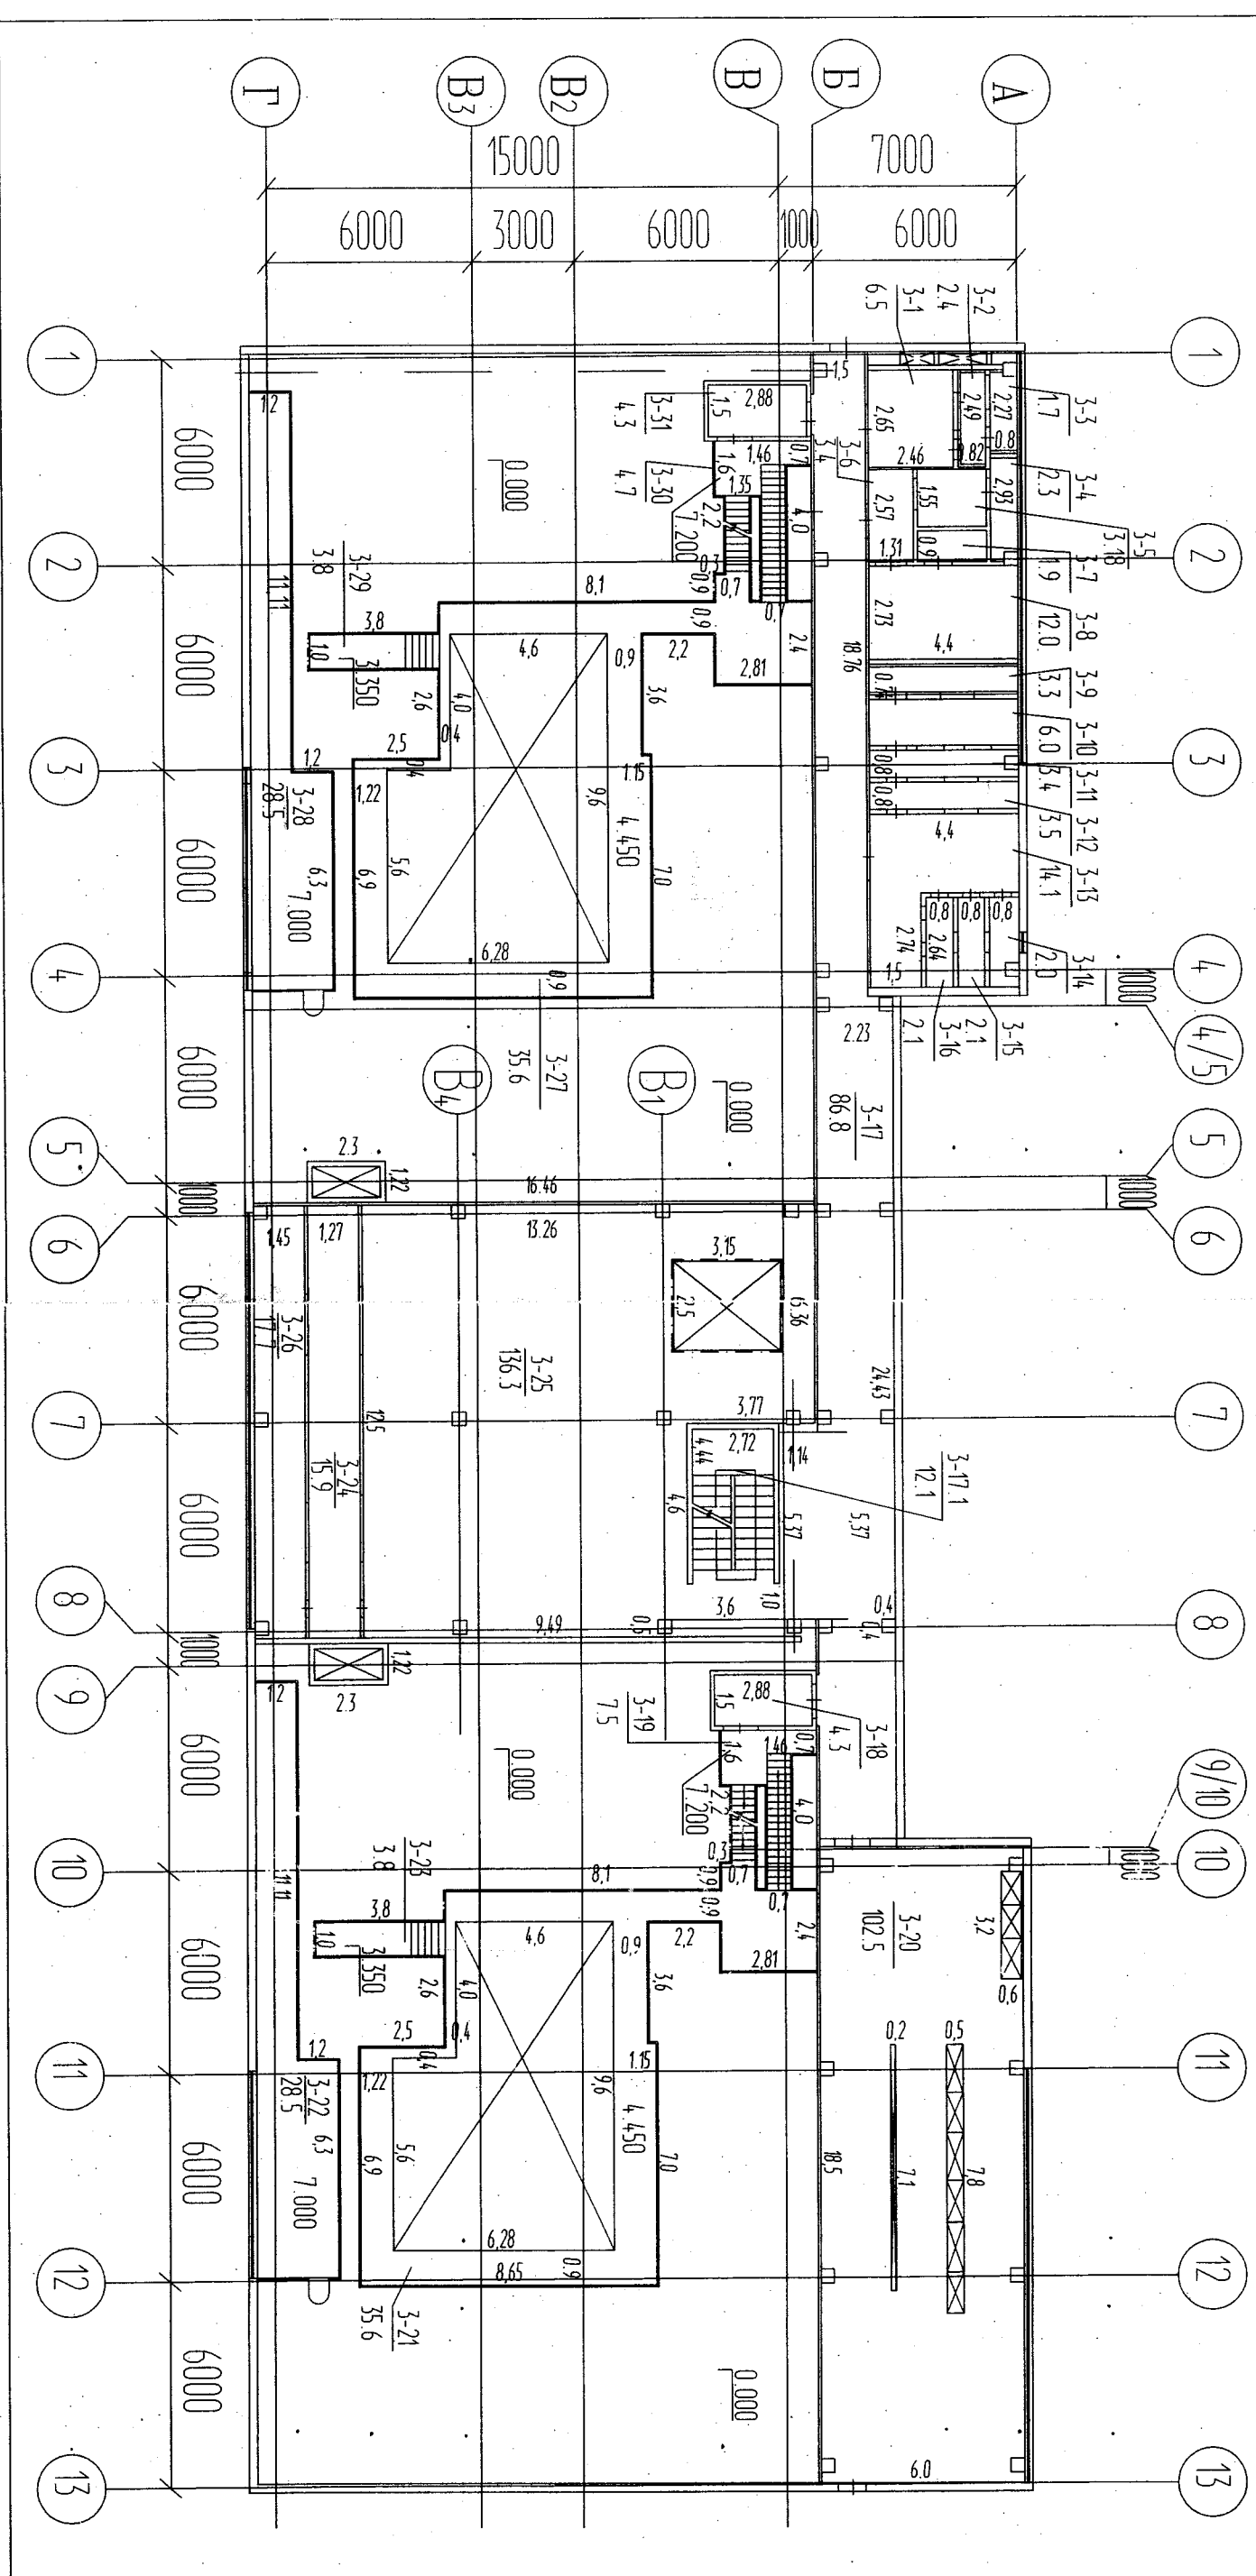

План поверху
Будинок димосмокувального відділення.


Літ. "М-1"

Вулиця Соборна, 18Б/10




Масштаб 1:200

Відм. +11,100, 14,100

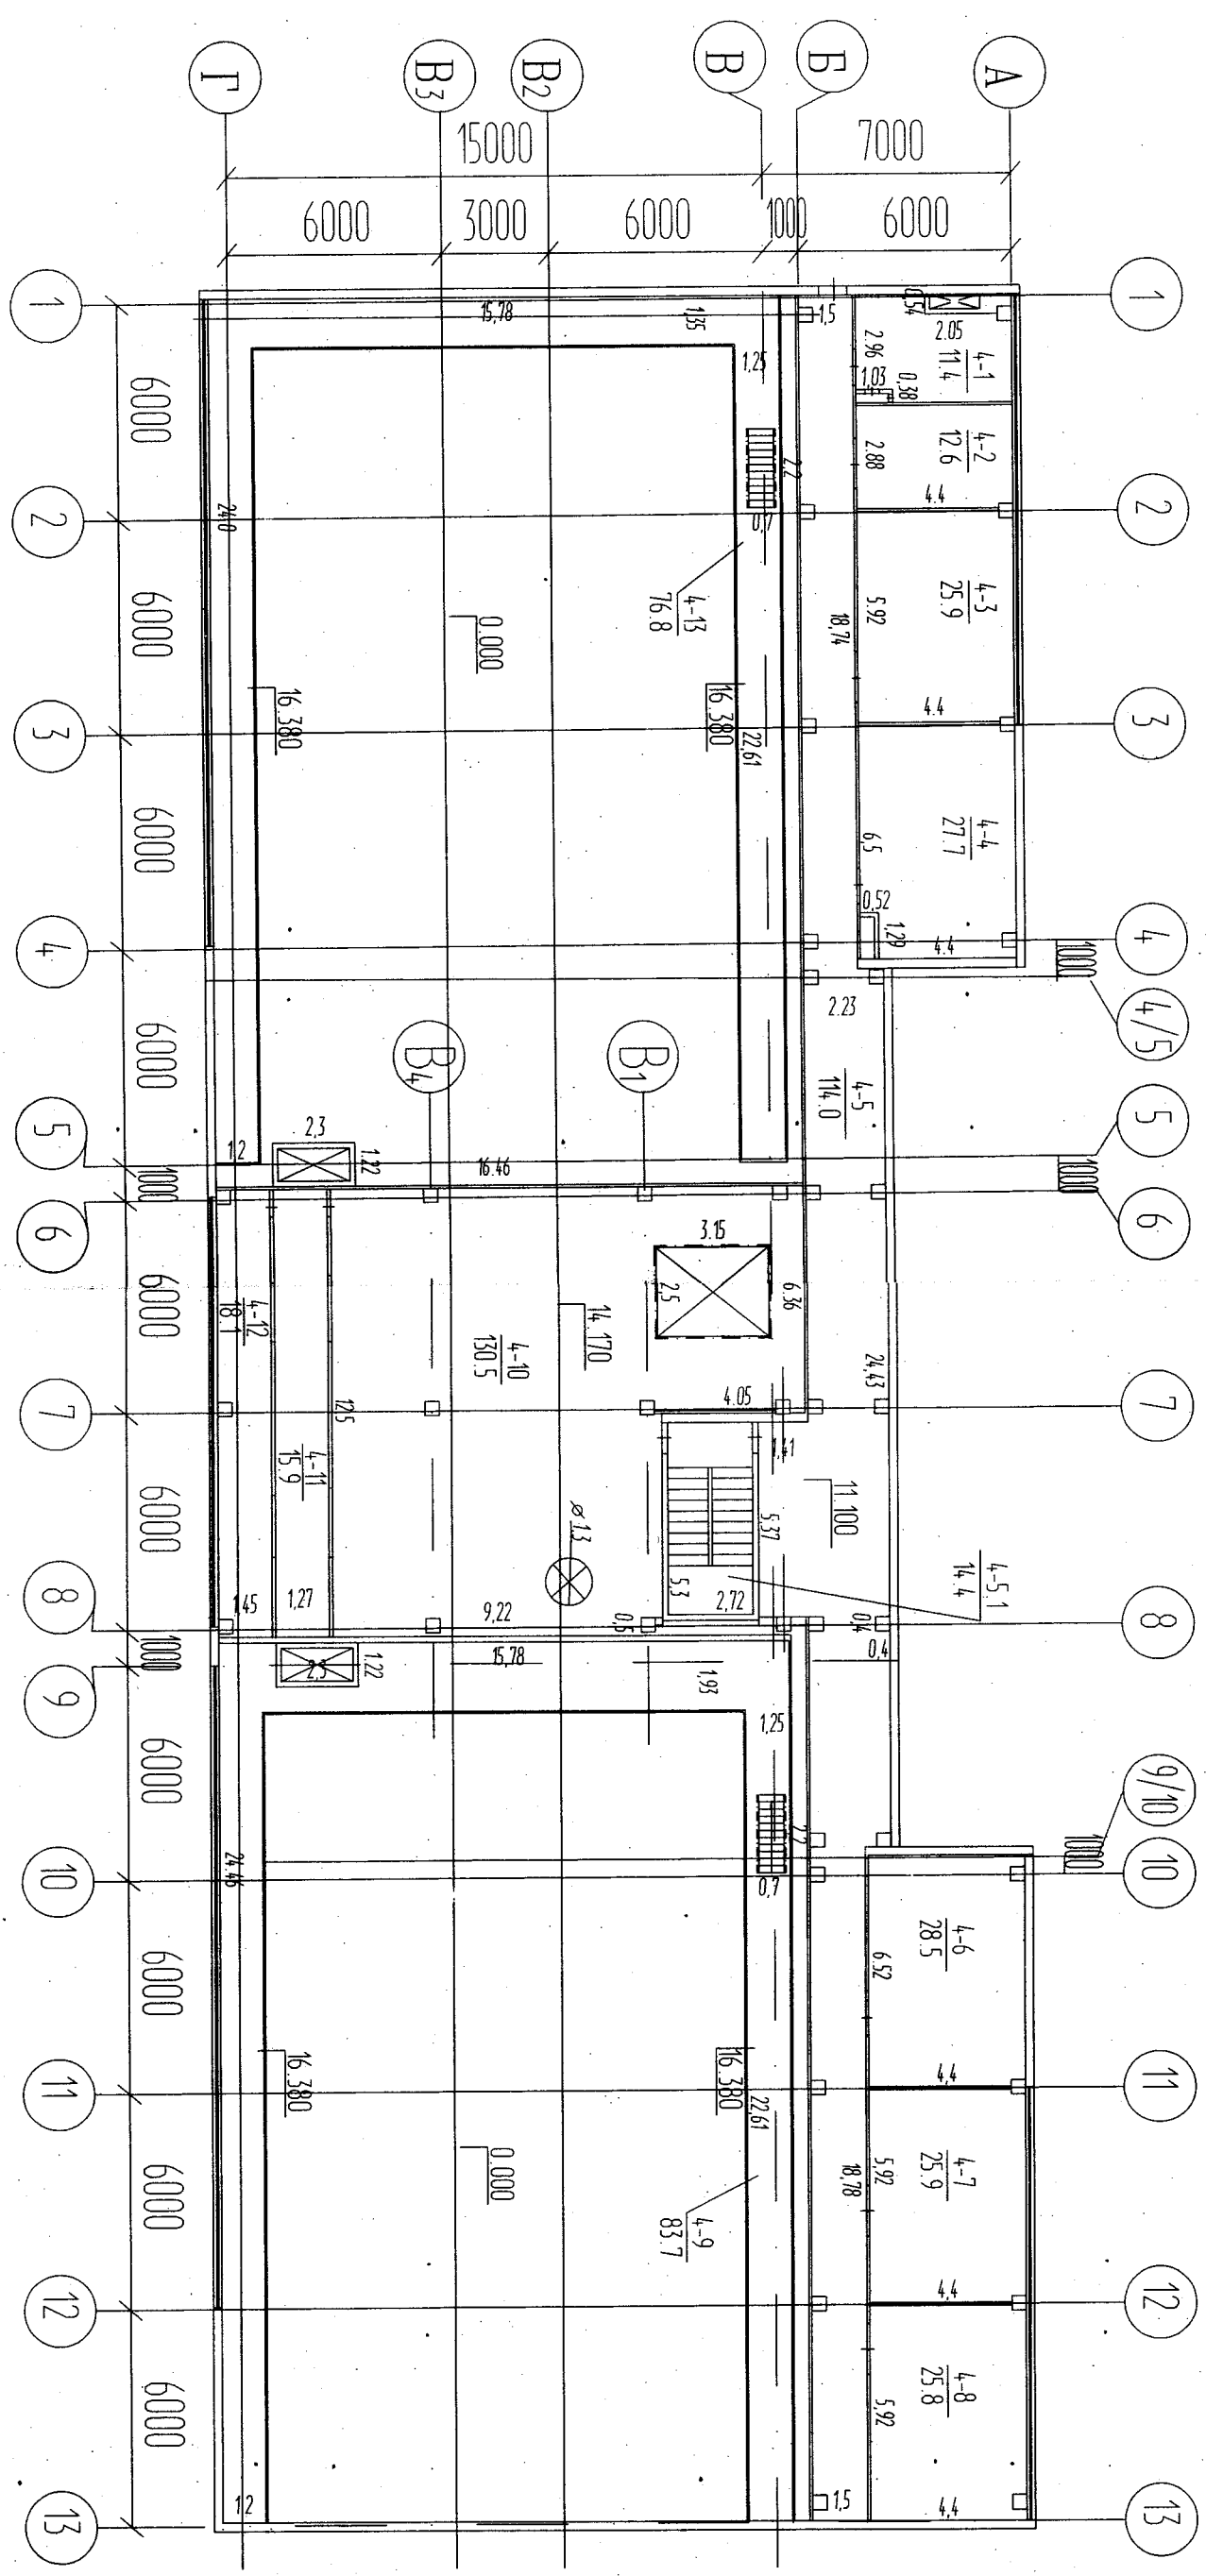

Будинок димосмоктувального відділення
інв. N0114067, літ. М-1
План на відм. 0.00

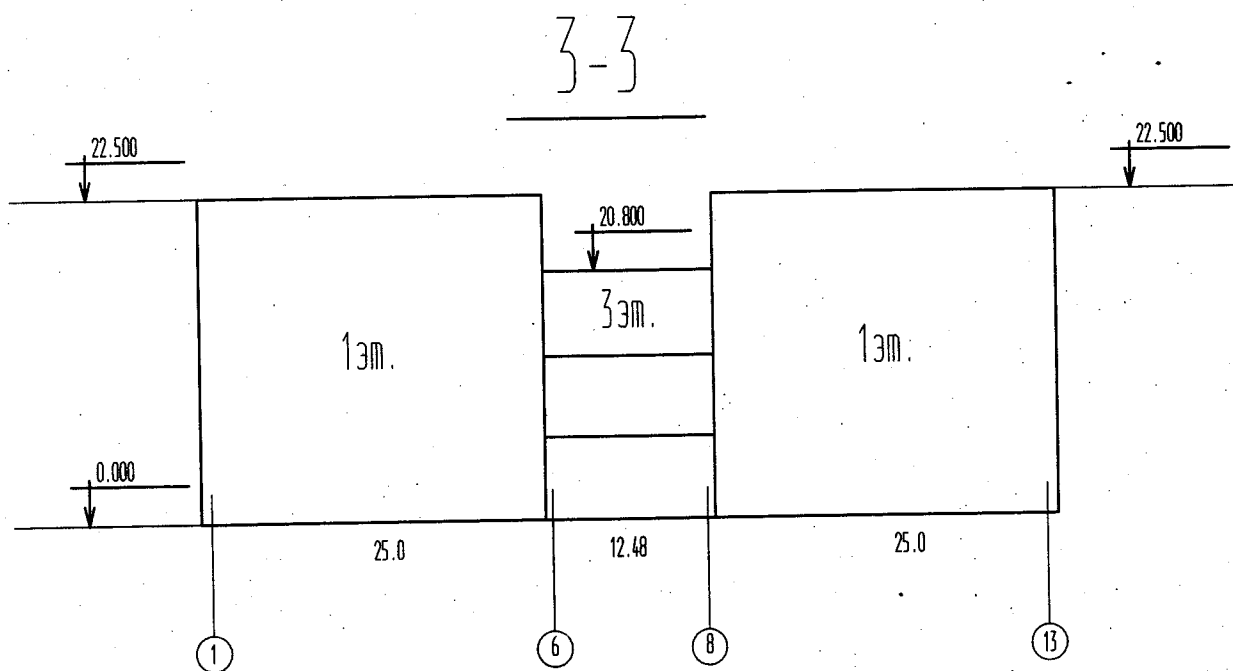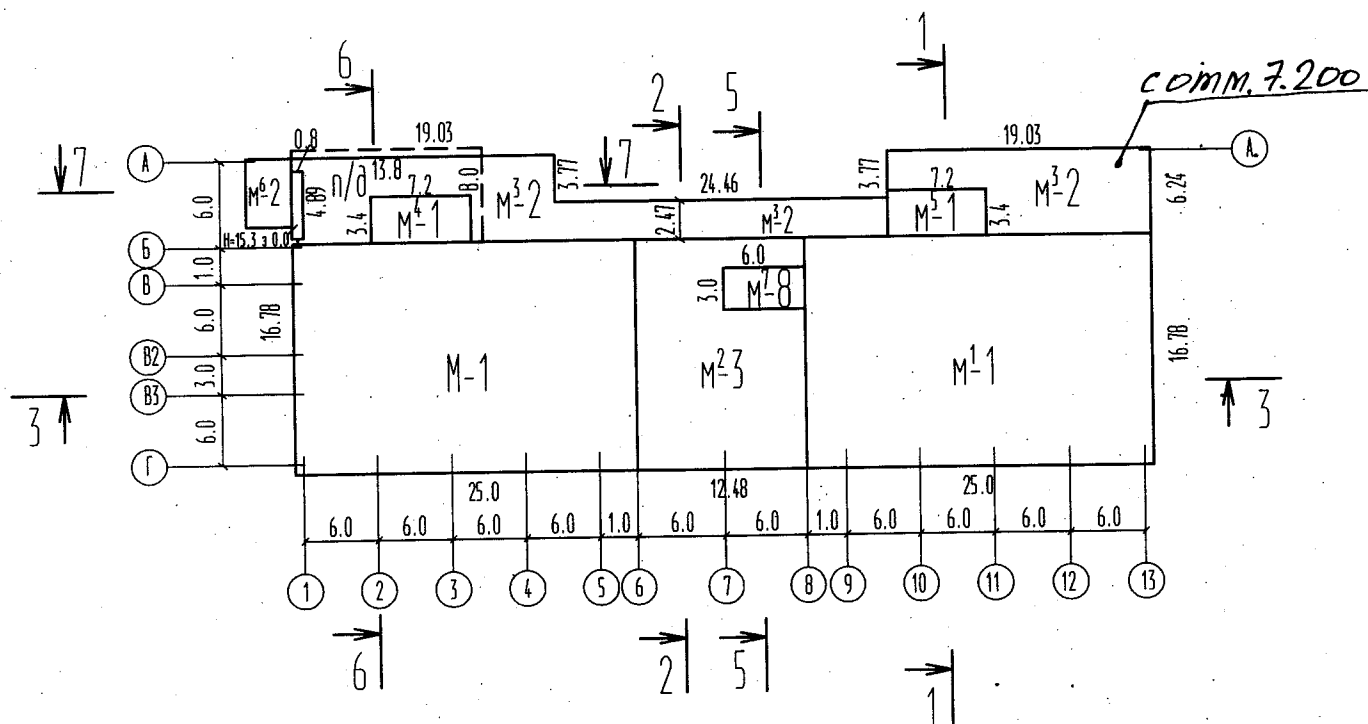


План поверху
Будинок димо~~с~~моктувального відділення.
Літ. "М-1"

Вулиця *Соборна*, 18Б/10
Місто *Кам'янське*

Масштаб 1:200

Відм. +21,100

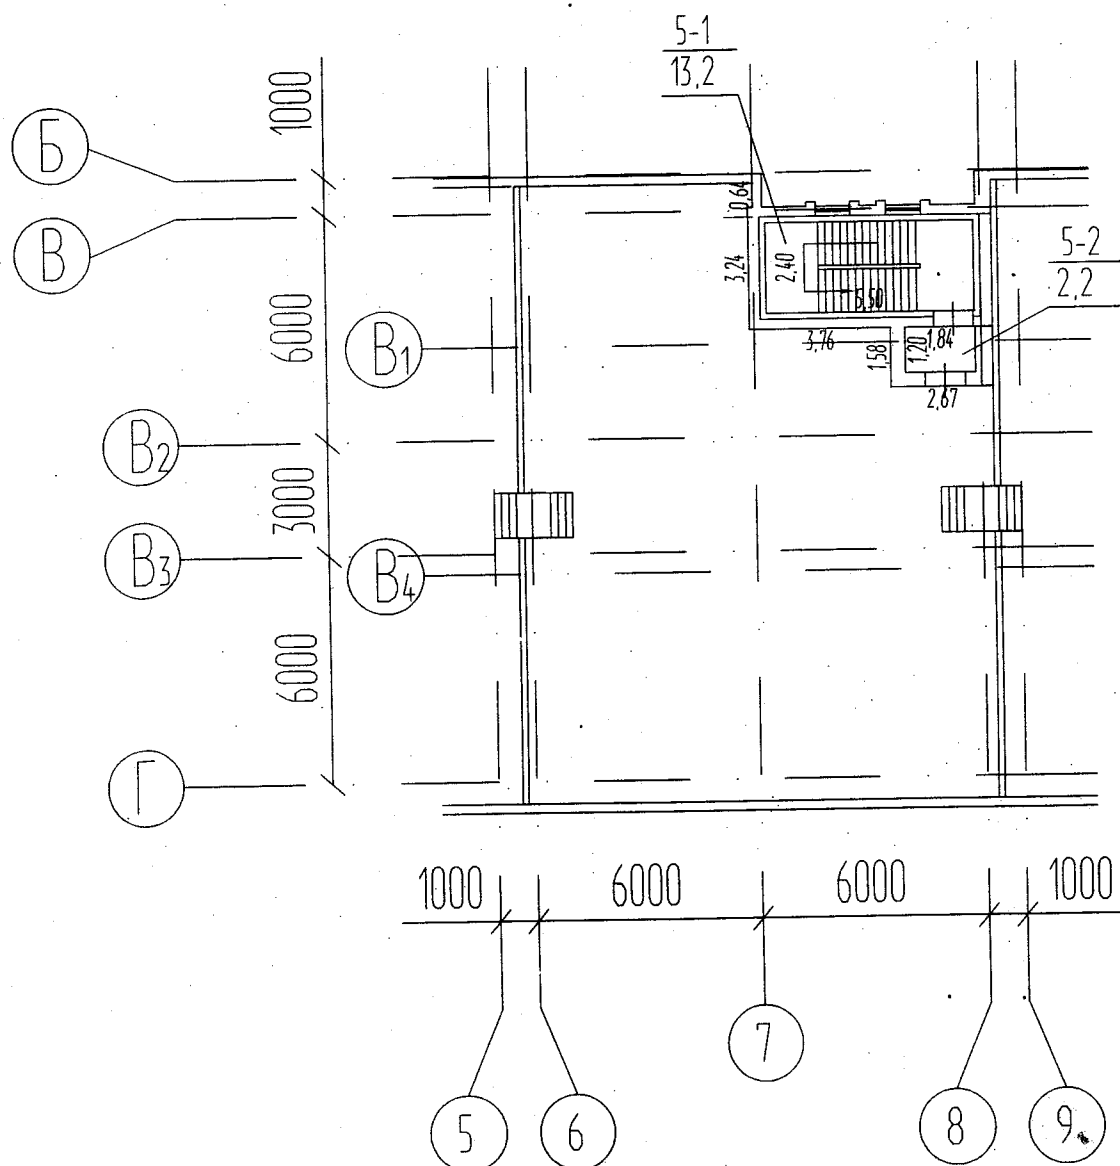

ЕКСПЛІКАЦІЯ

приміщень до плану поверхів будинку димосмок-
тувального відділення інв.№0114067, літер «М-1»

вулиця *Сборна*, 18Б/10
місто *Кам'янське*

Літер по плану	Поверхи	№ приміщень	Призначення приміщень	Формули для підрахунку площ приміщень по внутрішньому обміру	Площа по внутрішньому обміру	Площа приміщень				Самовільно збудована або перероблена площа
						Загальна площа	Адміністративно-побутових	Основних (виробничих)	Допоміжних	
1	2	3	4	5	6	7	8	9	10	11
М-1	відм. -6,15	1-1	шламова насосна	$(1,00 \times 3,90) + (0,30 \times 3,65) + (0,30 \times 3,90) + (0,60 \times 4,50) + (4,50 \times 4,50) + (1,00 \times 3,90) + (4,40 \times 0,30) + (3,90 \times 1,00) + (4,15 \times 0,30) + (5,00 \times 5,10) - (0,96 \times 1,57) \times 4 - (1,00 \times 1,00)$	58,0			58,0		
		1-2	сходова клітина	$4,25 \times 2,50$	10,6				10,6	
		1-3	відстійник	$(1,40 \times 12,50) + (0,30 \times 3,85) + (0,3 \times 4,35)$	20,0				20,0	
		Всього по відм. -6,15:			88,6			58,0	30,6	
	відм. +0,00	2-1	сходова клітина	$2,60 \times 4,15$	10,8				10,8	
		2-2	приміщення водовідників	$(6,4 \times 3,0) - (0,4 \times 0,6) \times 2$	18,7				18,7	
		2-3	приміщення водовідників	$(6,4 \times 3,0) - (0,4 \times 0,6) \times 2$	18,7				18,7	
		2-4	машзал №2	$(16,30 \times 24,54) - (2,0 \times 5,75) - (9,65 \times 4,75) - (0,5 \times 1,4) - (1,22 \times 13,10) - (0,5 \times 0,4) \times 2$	325,6			325,6		
		2-5	венткамера	$1,49 \times 3,25 - 0,6 \times 0,4$	4,6			4,6		
		2-6	венткамера	$1,49 \times 2,90 - 0,25 \times 0,4$	4,2			4,2		
		2-7	венткамера	$1,49 \times 2,90 - 0,25 \times 0,4$	4,2			4,2		
		2-8	венткамера	$1,49 \times 3,15 - 0,6 \times 0,4$	4,5			4,5		
		2-9	венткамера	$1,50 \times 3,15$	4,7			4,7		
		2-10	венткамера	$1,50 \times 2,90$	4,4			4,4		
		2-11	венткамера	$1,50 \times 2,90$	4,4			4,4		
		2-12	венткамера	$1,50 \times 3,25$	4,9			4,9		
		2-13	венткамера	$1,38 \times 3,15$	4,3			4,5		
		2-14	венткамера	$1,38 \times 2,90$	4,0			4,0		
		2-15	венткамера	$1,38 \times 2,90$	4,0			4,0		

		2-16	венткамера	1,38x3,25	4,5			4,3		
		2-17	службове приміщення	(11,63x6,50)+(10,73x6,0)-(4,5x2,32)-(5,7x2,72)-(0,6x0,4)x6-(3,14x0,6 ²)x2	110,3				110,3	
		2-18	сходова клітина	5,5x2,4	13,2				13,2	
		2-19	тамбур	4,25x1,94-0,15x0,47-0,6x0,47	7,9				7,9	
		2-20	машзал№1	(16,3x24,68)-(2,0x5,75)-(9,65x4,75)-(0,5x1,4)-(1,22x13,10)-(0,5x0,4)x2	327,9			327,9		
Всього по відм. +0,00:					885,8			706,2	179,6	
	відм. +7,20	3-1	вентприміщення	2,65x2,46	6,5				6,5	
		3-2	вентприміщення	0,82x2,49	2,0				2,0	
		3-3	вентприміщення	(0,8x2,27)-(0,2x0,4)	1,7				1,7	
		3-4	санвузол	(0,8x2,93)-(0,2x0,4)	2,3				2,3	
		3-5	передбанник	1,55x2,05	3,2				3,2	
		3-6	тамбур	2,57x1,31	3,4				3,4	
		3-7	душова	2,05x0,9	1,8				1,8	
		3-8	побутове приміщення	2,73x4,4	12,0				12,0	
		3-9	вентприміщення	0,74x4,4	3,3				3,3	
		3-10	вентприміщення	1,36x4,4	6,0				6,0	
		3-11	вентприміщення	(0,8x4,4)-(0,4x0,4)	3,4				3,4	
		3-12	вентприміщення	0,8x4,4	3,5				3,5	
		3-13	вентприміщення	(2,27x4,4)+(1,5x2,74)	14,1				14,1	
		3-14	вентприміщення	(0,8x2,64)-(0,4x0,4)	2,0				2,0	
		3-15	вентприміщення	0,8x2,64	2,1				2,1	
		3-16	вентприміщення	0,8x2,64	2,1				2,1	
		3-17	коридор	(1,5x18,76)+(2,23x24,43)+(1,14x5,37)-12x(0,4x0,4)	86,8				86,8	
		3-17-1	сходова клітина	2,72x4,44	12,1				12,1	
		3-18	тамбур	2,88x1,5	4,3				4,3	
		3-19	площадка	(0,7x1,46)+(1,6x1,35)+(2,2x0,7)+(4,0x0,7)	7,5				7,5	
		3-20	пост керування	(18,5x6)-(3,2x0,6)-(7,8x0,5)-(0,2x7,1)-8x(0,4x0,4)	102,5				102,5	
		3-21	площадка	(2,4x2,81)+(0,9x1)+(0,9x8,1)+(0,9x3,6)+(7,0x1,15)+(6,28x0,9)+(0,9x6,9)+(4x0,4)+(1,28x0,4)	42,4				42,4	
		3-22	площадка	(1,2x11,11)+(2,4x6,3)	28,5				28,5	
		3-23	площадка	1,0x3,8	3,8				3,8	
		3-24	вентприміщення	1,27x12,5	15,9				15,9	
		3-25	вентприміщення	(12,5x13,26)-	131,5				131,5	

				(2,5x3,15)- (4,6x3,77)- (1,14x5,37)- (0,5x3,6)- 7x(0,4x0,4)					
		3-26	вентприміщення	(1,45x12,5)- 3x(0,4x0,4)	17,7				17,7
		3-27	площадка	(2,4x2,81)+(0,9x1)+ +(0,9x8,1)+(0,9x3,6) +(7,0x1,15)+(6,28x0,9))+(1,22x6,9)+(4x0,4) +(1,28x0,4)	42,4				42,4
		3-28	площадка	(1,2x11,11)+(2,4x6, 3)	28,5				28,5
		3-29	площадка	1,0x3,8	3,8				3,8
		3-30	площадка	(0,7x1,46)+(1,6x1,3 5)+(2,20x0,70)	4,7				4,7
		3-31	тамбур	2,88x1,5	4,3				4,3
Всього по відм. +7,20:					606,1				606,1
відм. +11,10; +14,10		4-1	приміщення черго- вого КВП	(4,4x2,96)- (0,54x2,05)- (1,03x0,38)- (0,4x0,4)	11,4				11,4
		4-2	вентприміщення	(4,4x2,88)-(0,4x0,2)	12,6				12,6
		4-3	приміщення аналі- заторів	(5,92x4,4)-(0,4x0,4)	25,9			25,9	
		4-4	приміщення датчи- ків	(4,4x6,5)- (0,52x1,29)- (0,4x0,4)-(0,4x0,2)	27,7			27,7	
		4-5	коридор	(1,5x18,74)+(2,23x2 4,43)+(18,78x1,5)- 18x(0,4x0,4)+(5,37x 1,14)	114,0				114,0
		4-5.1	сходова клітина	5,3x2,72	14,4				14,4
		4-6	машзал	(6,52x4,4)-(0,4x0,4)- (0,4x0,2)	28,5			28,5	
		4-7	приміщення аналі- заторів	(5,92x4,4)-(0,4x0,4)	25,9			25,9	
		4-8	вентприміщення	(5,92x4,4)-(0,4x0,4)- (0,4x0,2)	25,8				25,8
		4-9	площадка	(1,25x22,61)+(1,93x 15,78)+(1,2x24,46)- (1,22x2,3)-(2,2x0,7)	83,7				83,7
		4-10	вентприміщення	(12,5x9,22)+(4,05x6 ,36)-(2,5x3,15)- (3,14x0,65 ²)- 8x(0,4x0,4)	130,5				130,5
		4-11	вентприміщення	12,5x1,27	15,9				15,9
		4-12	вентприміщення	(12,5x1,45)- 3x(0,4x0,4)	17,7				17,7
		4-13	площадка	(1,25x22,61)+(1,35x 15,78)+(1,2x24)- (2,2x0,7)	76,8				76,8
Всього по відм. +11,10; +14,10:					610,8			108,0	502,8
відм. +21,10		5-1	сходова клітина	2,40x5,50	13,2				13,2

		5-2	тамбур	1,20x1,84	2,2			2,2	
	Всього по відм. +21,10:				15,4	.	.	15,4	
Всього по будівлі: <i>М-І</i>					2206,7			872,2	1334,5

Характеристика господарських будівель та споруд

Літер	Назва об'єкта	Рік побудови	Опис основних конструктивних елементів						Інженерне обладнання							Висота (м.)	Площа (м²)	Об'єм (м³)	Будівельна вартість (грн.)	% зносу	Інвентаризаційна вартість (грн.)
			фундамент	стіни	покрівля	переkritтя	підлога	сходи	електрика	водопровід	каналізація	газовий	від опалення	ліфт	сміттєпровід						
1	2	3	4	5	6	7	8	9	10	11	12	13	14	15	16	17	18	19	20	21	22
M-1	Будинок в осях Б-Г, 1-6	1982	залізобетон	панелі керамзитобетоні	руберойд, метал	залізобетон	бетон	залізобетон, метал	так	так	так	так	водяне	так	ні	22,5	419,5	9439			
M¹-1	Прибудова в осях Б-Г, 8-13															22,5	419,5	9439			
M²-3	Прибудова в осях Б-Г, 6-8															20,8	187,7	3904			
M³-2	Прибудова в осях А-Б, 1-13															8,1	294,0	2381			
M⁴-1	Прибудова в осях Б, 2-3															3,3	24,5	81			
M⁵-1	Прибудова в осях Б 10-11															3,3	24,5	81			
M⁶-2	Прибудова в осях А, 1															9,05	16,3	148			
M⁷-8	Сходові клітина в осях 7-8 ряд В															24,3	18	437			
M⁸-8	Вентшахта по вісі 1, А-Б	21,45	3,9	84																	

М ⁹ - 1	Установка для допалювання вуглецю	Дві 3/6 труби з металевим каркасом	100,0	28,6			
I	Ганок з козирком	Залізобетон		3,0			
II	Пожежні сходи	Металеві		9,5			
	Пожежні сходи	Металеві		5,8			
	Пожежні сходи	Металеві		5,8			
	Пожежні сходи	Металеві		9,5			

Σ (1 391,6); Σ(25 994)

План поверху
Будинок димосмоктувального відділення.


Літ. "М-1"

Вулиця Соборна, 18Б/10

Місто Кан'явске

Масштаб 1:200

Відм. +0,000

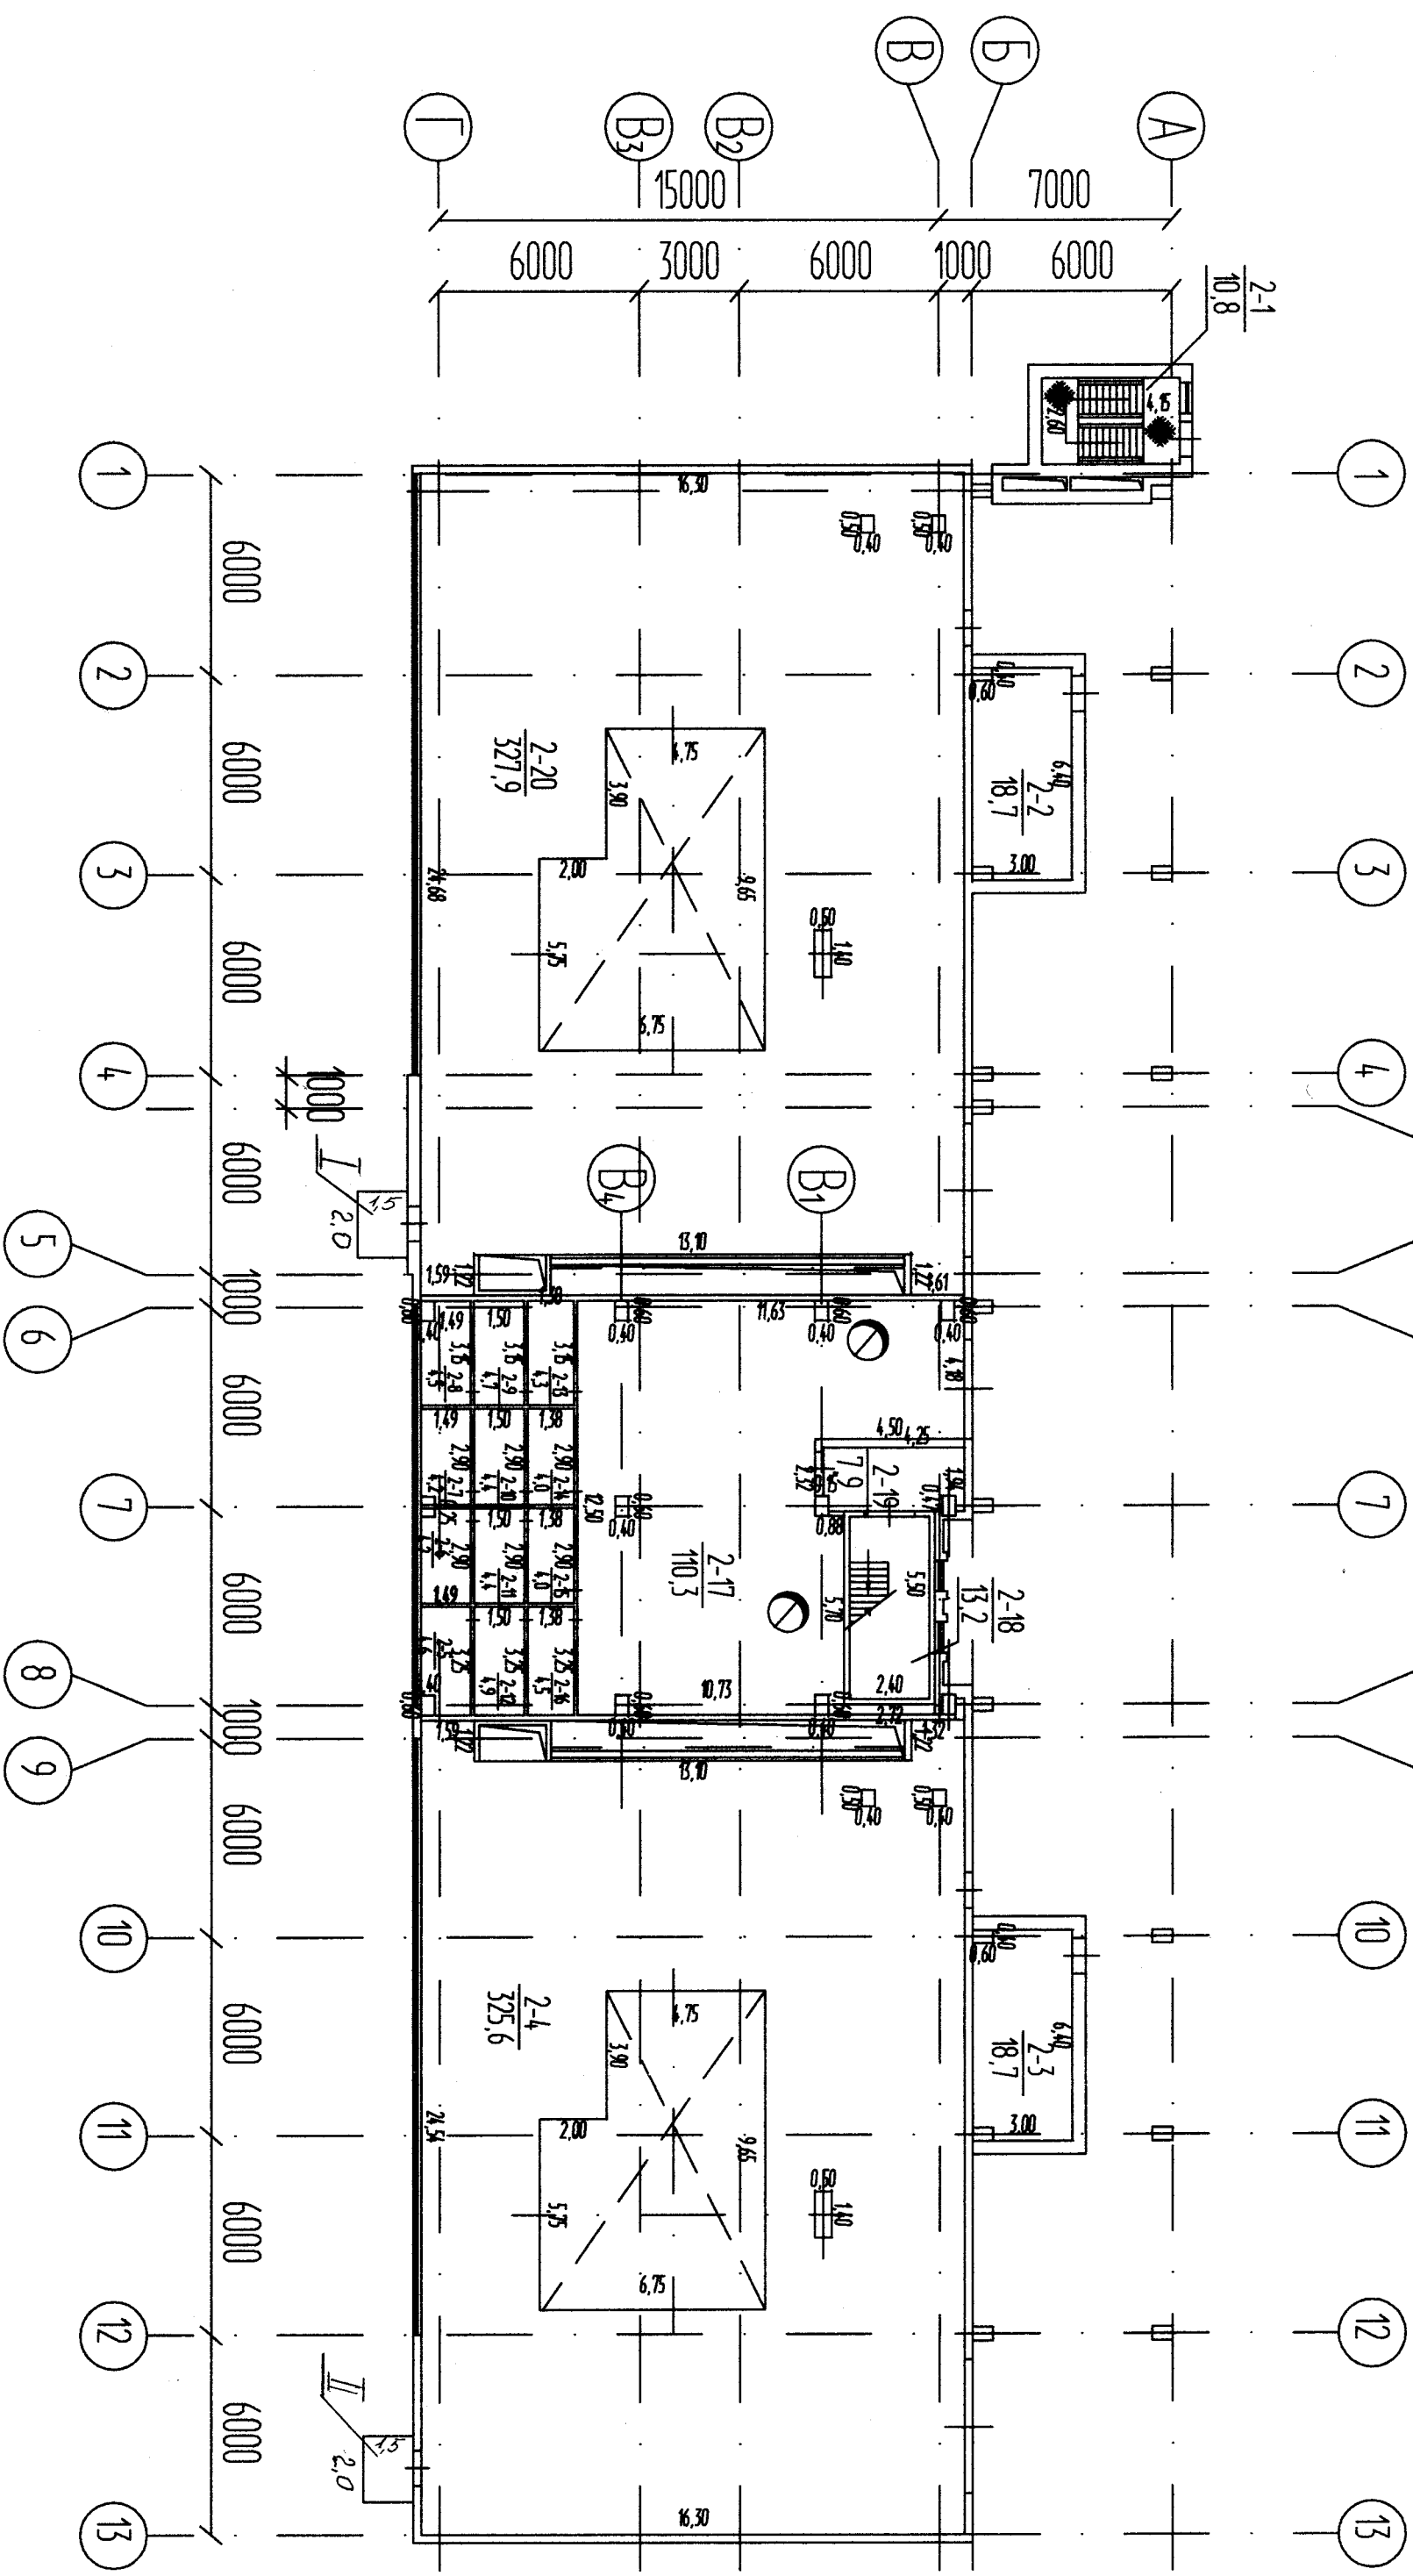


Будинок димосмоктувального відділення.
Літ. "М-1"

Вулиця *Соварна*, 18Б/10

Місто *Кам'янське*

Масштаб 1:200

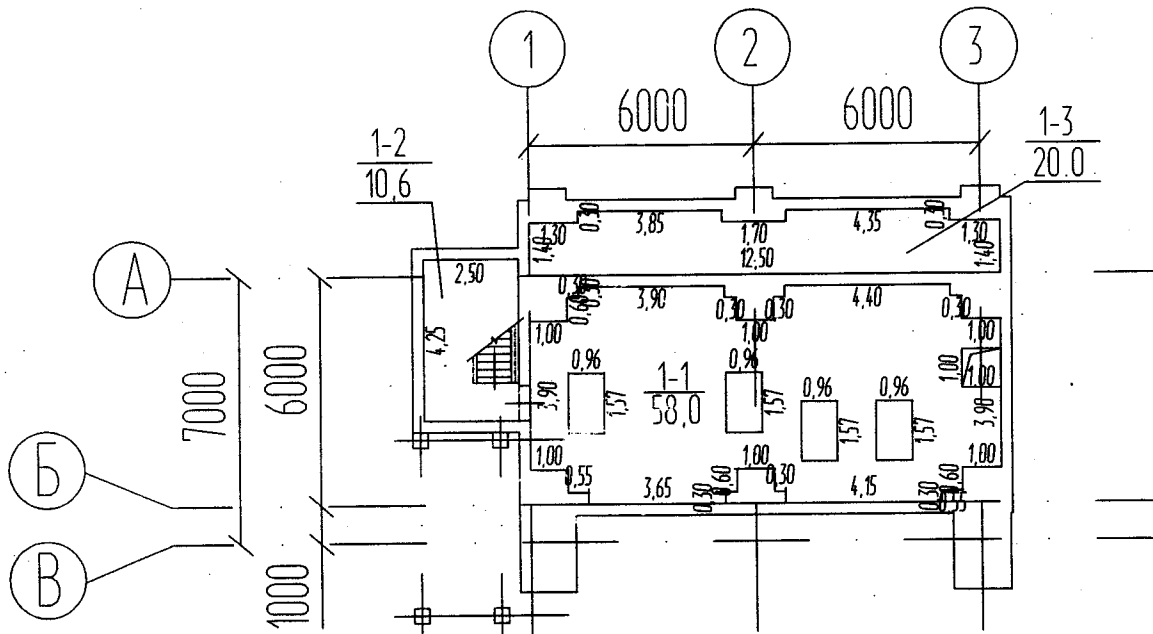Відм. $-6,150$ 

План поверху

Будинок димосмоктувального відділення.


Лит. "М-1"

Вулиця Свобода, 18Б/10

Місто Кам'янське

Масштаб 1:100


Відм. +6,400

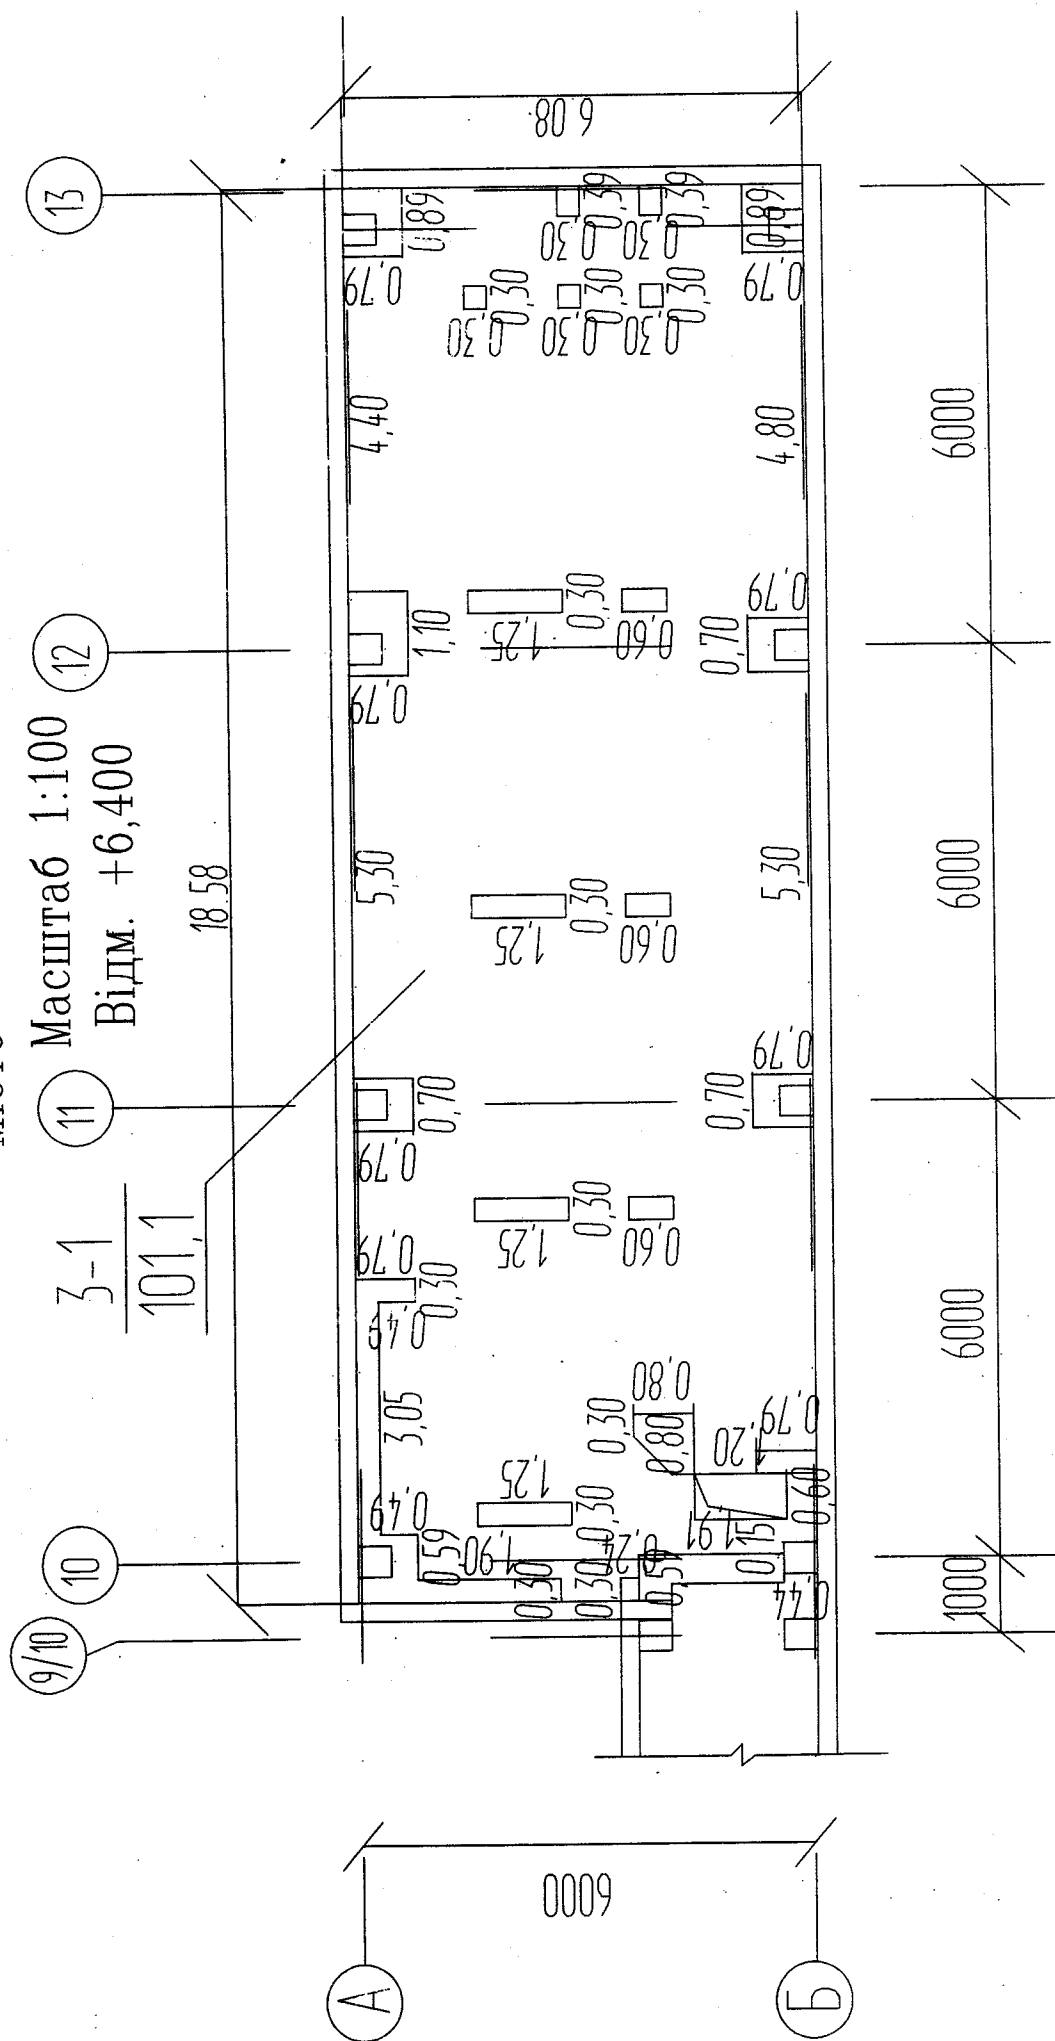

План поверху
 Будинок димосмугувального відділення.

Літ. "М-1"

Масштаб 1:200
 Відм. +7,200

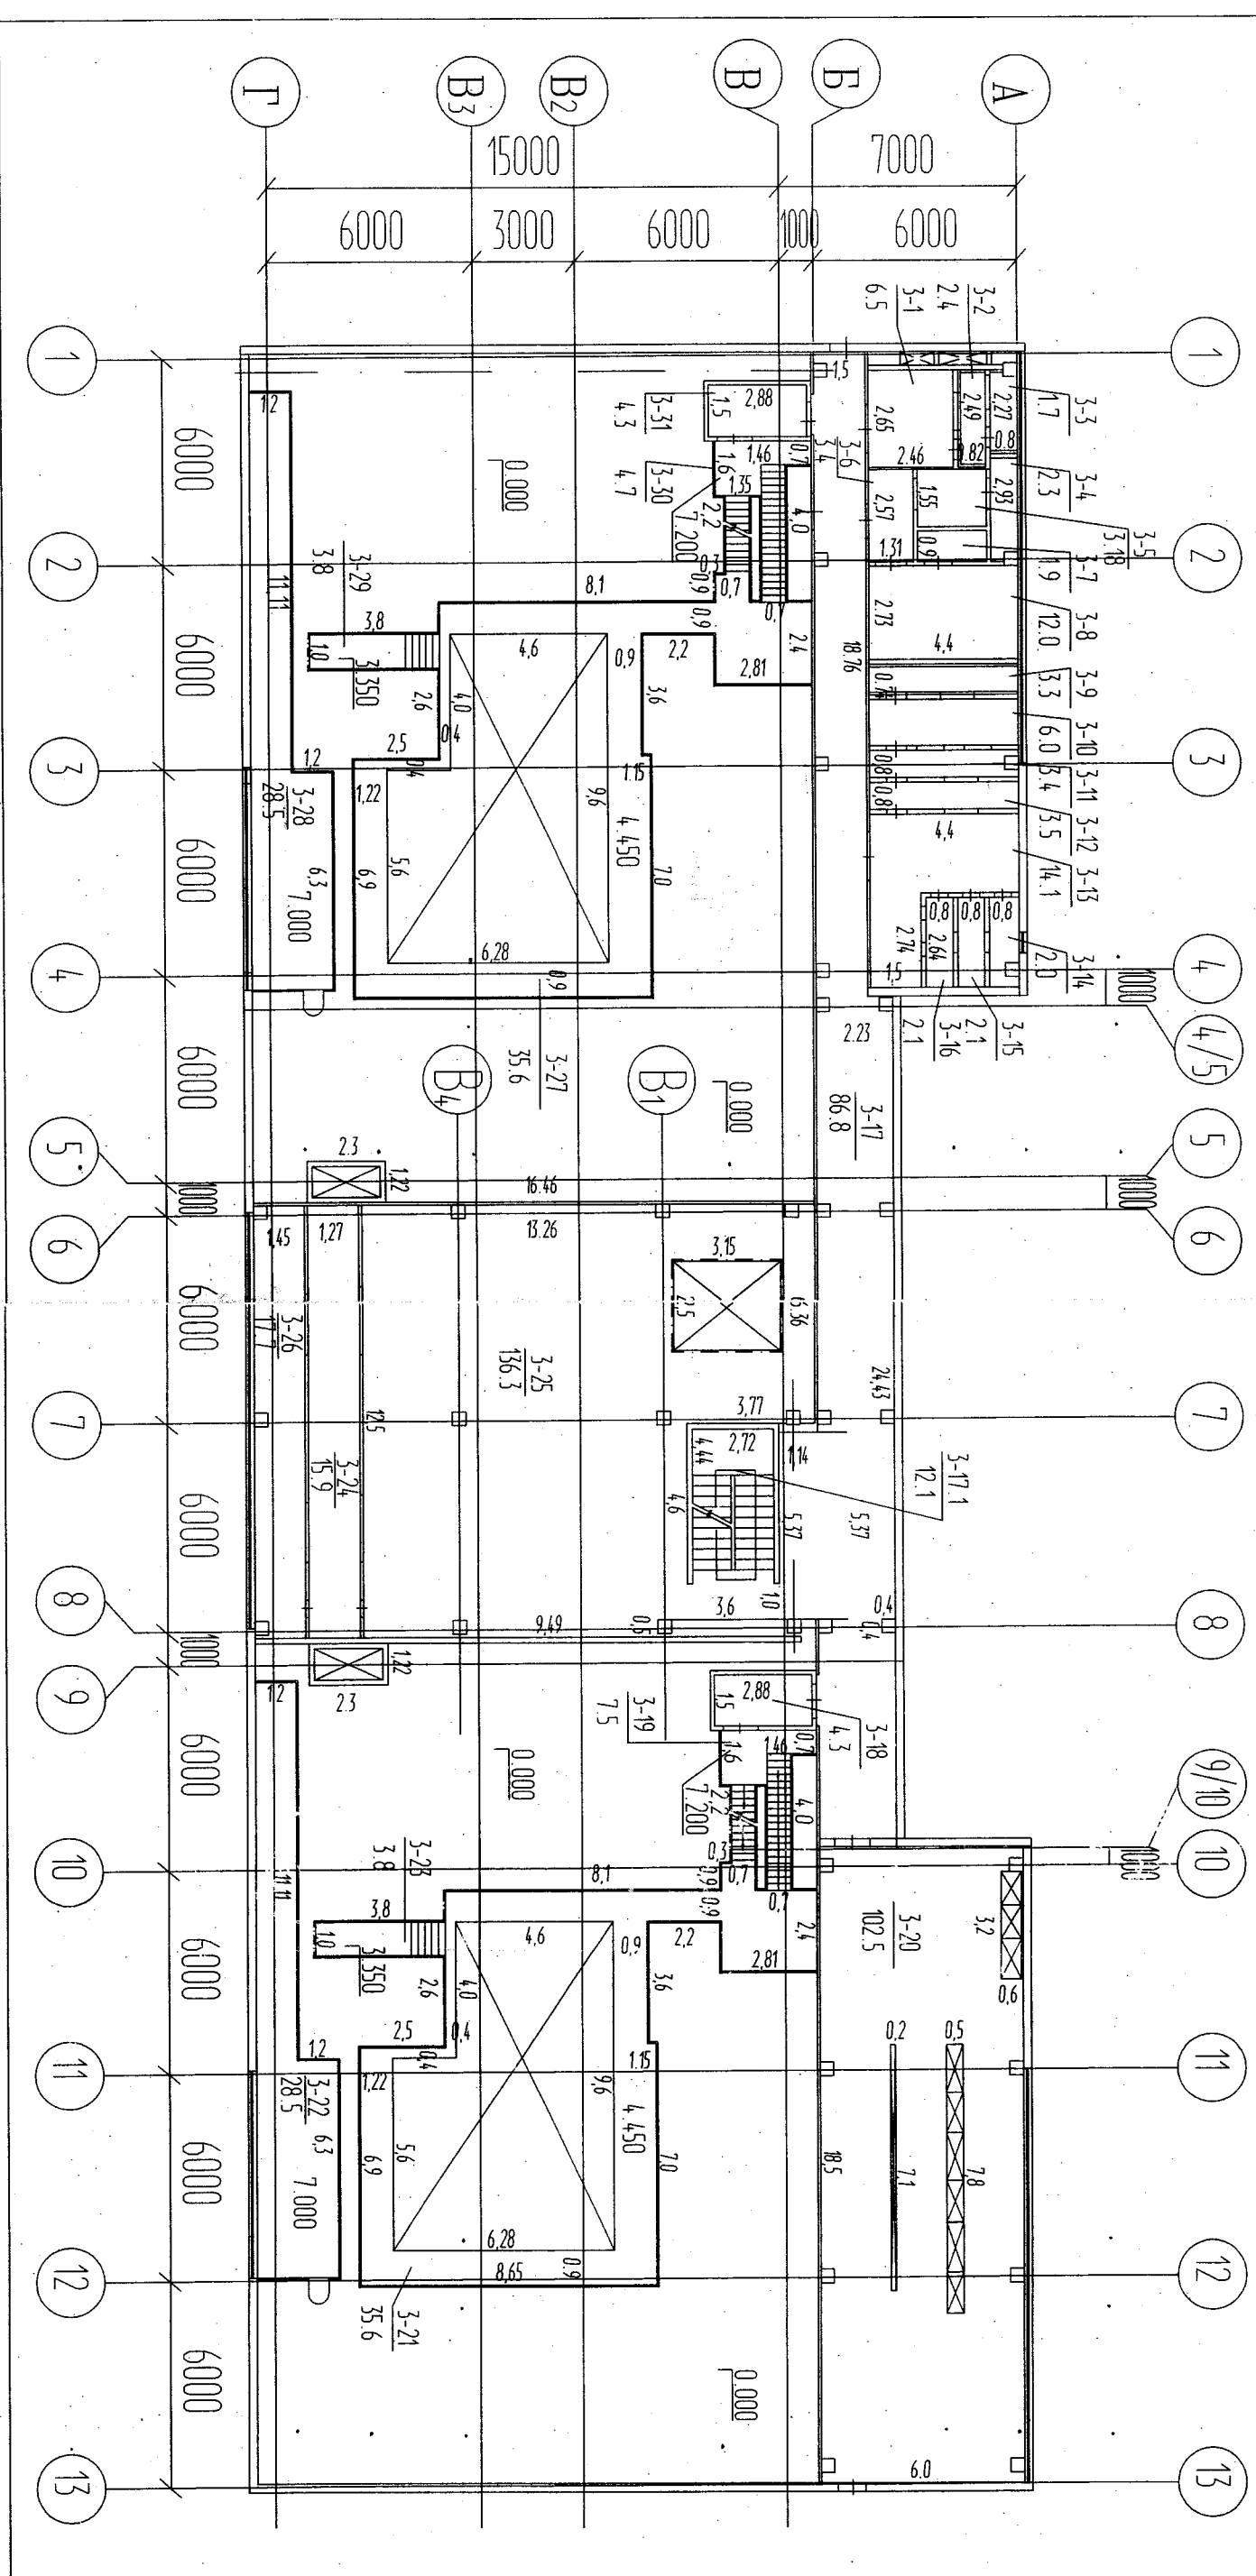

План поверху
Будинок димосмокувального відділення.


Літ. "М-1"

Вулиця Соборна, 18Б/10



Місто Кан'євське






Масштаб 1:200

Відм. +11,100, 14,100

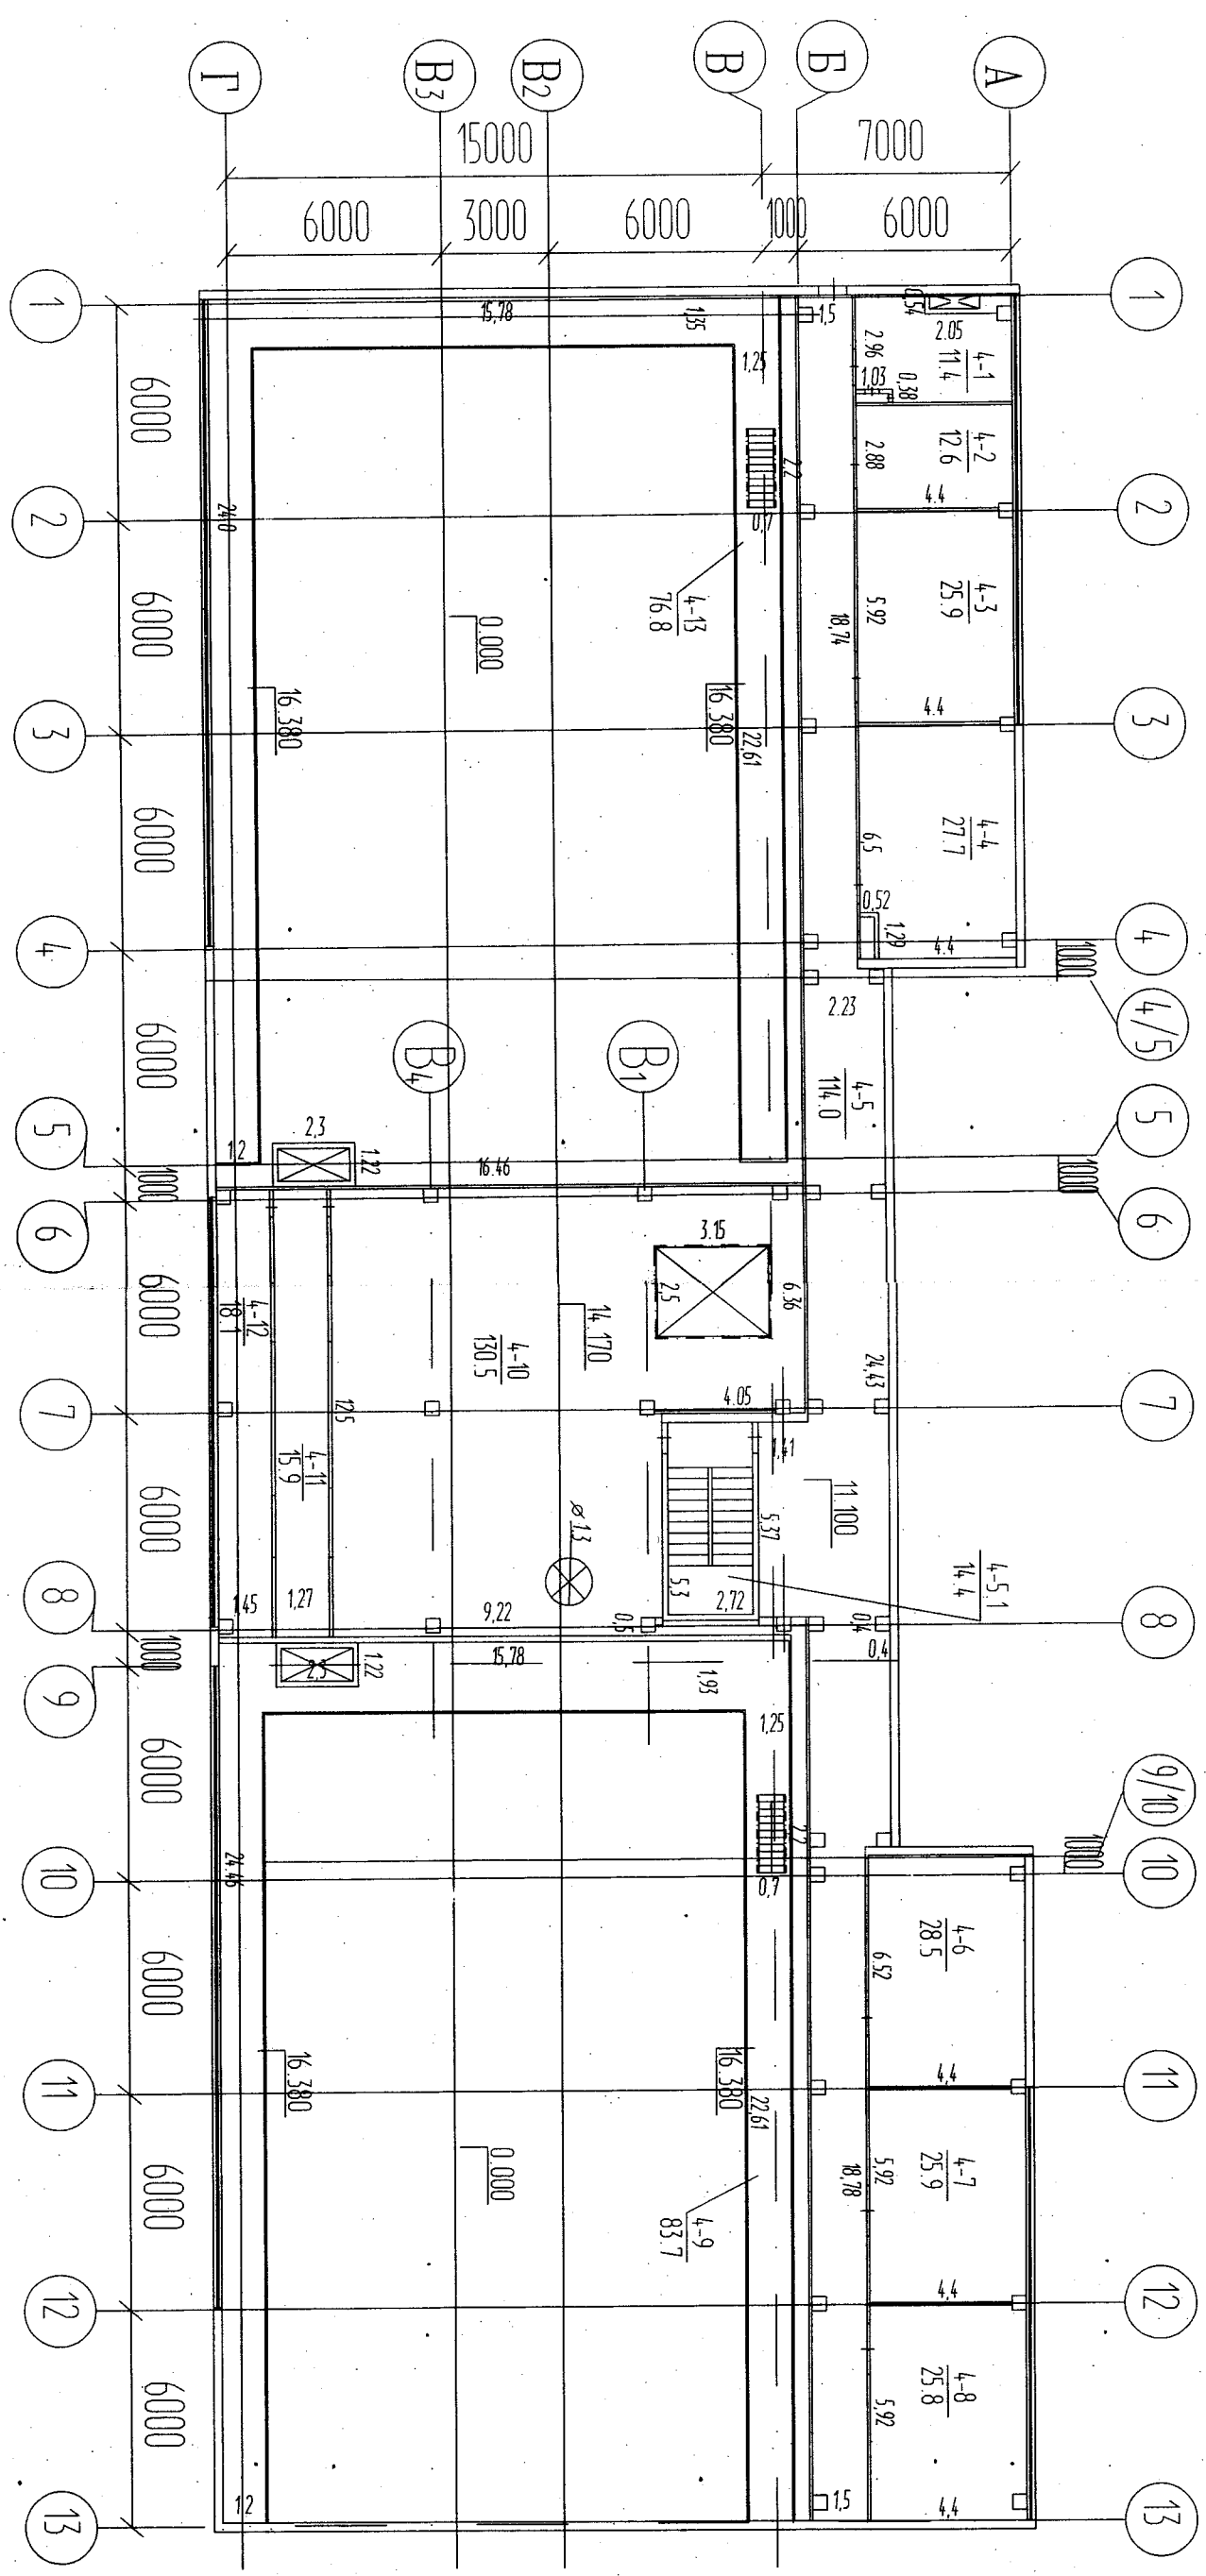

Будинок димосмоктувального відділення
інв. N0114067, літ. М-1
План на відм. 0.00

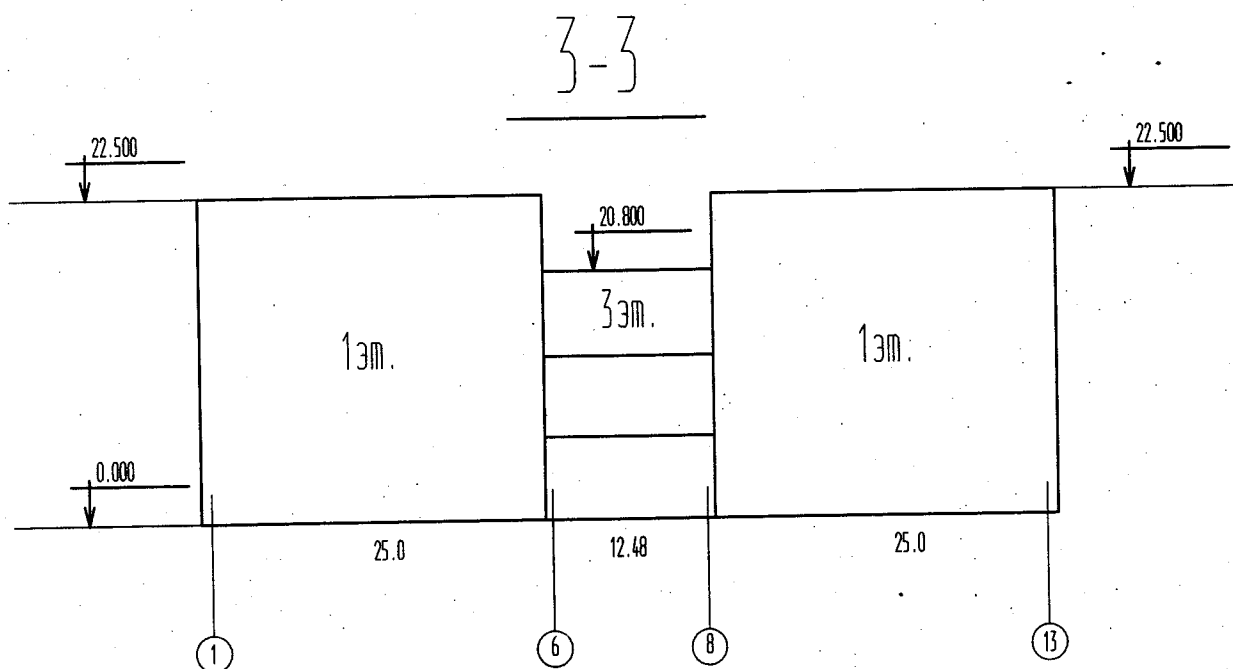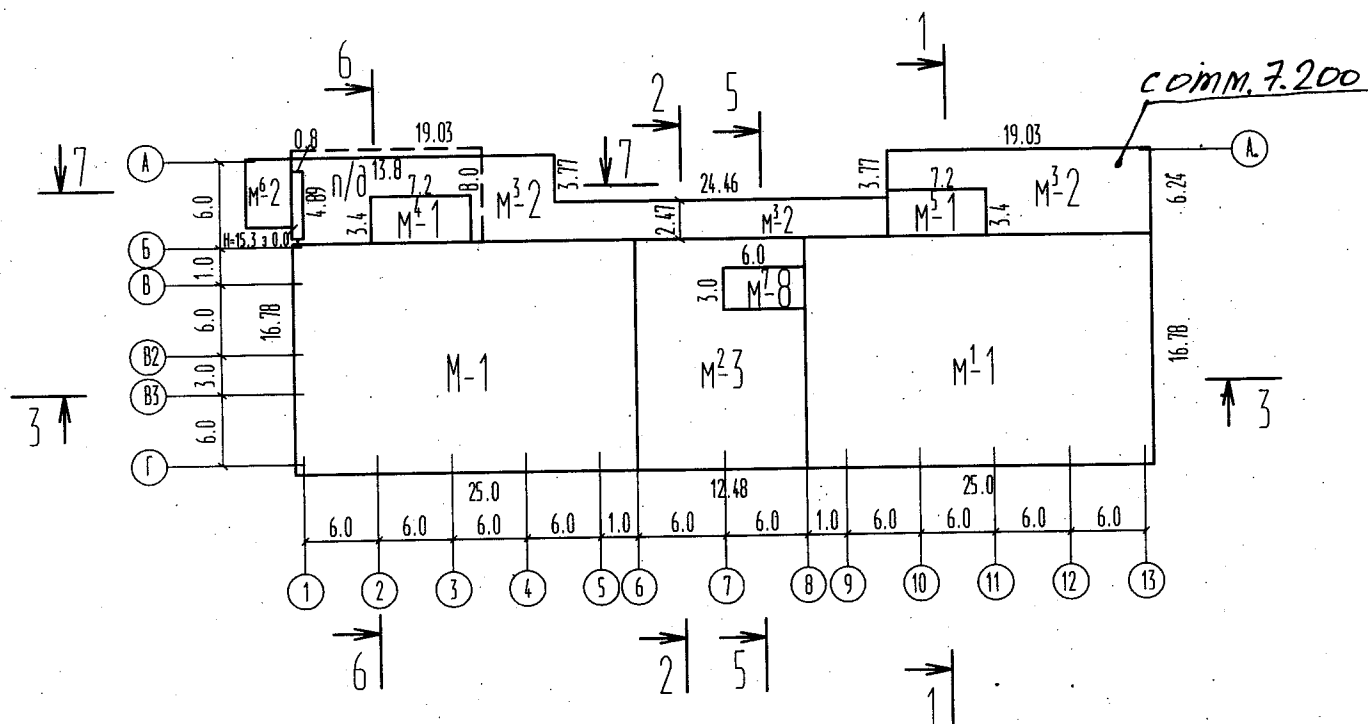

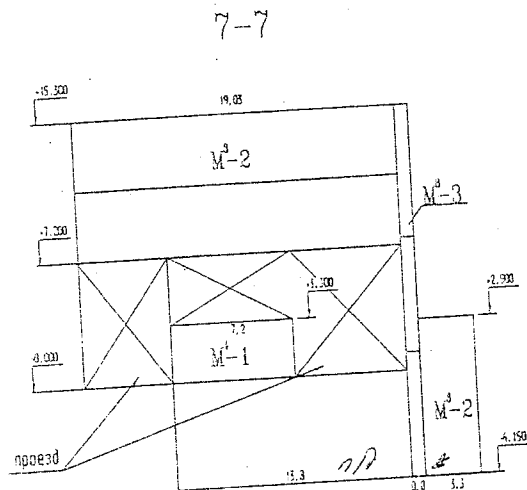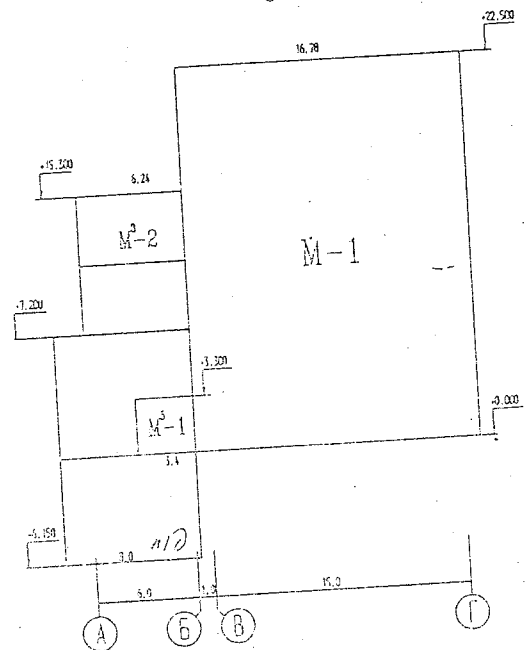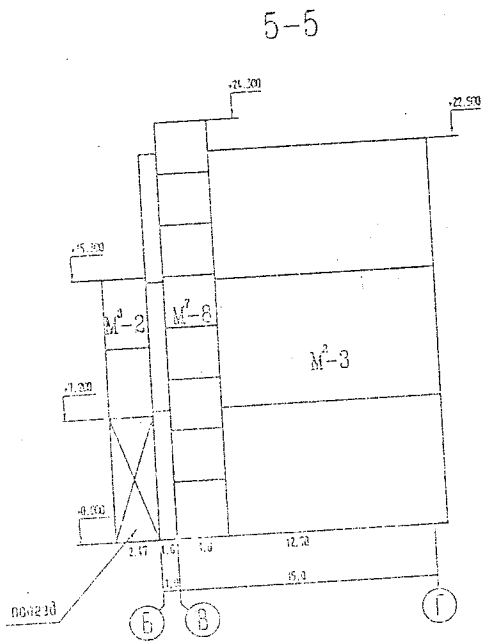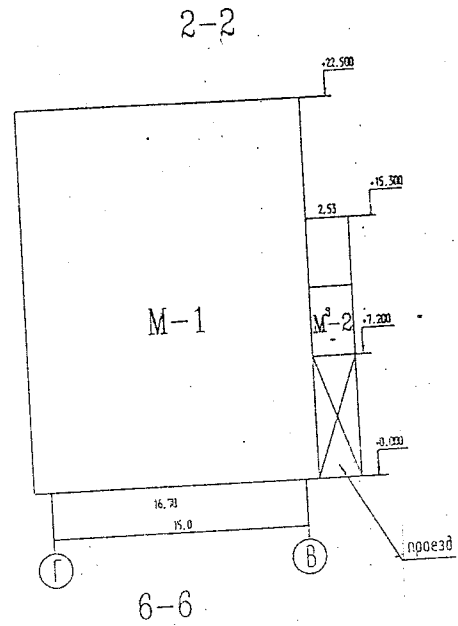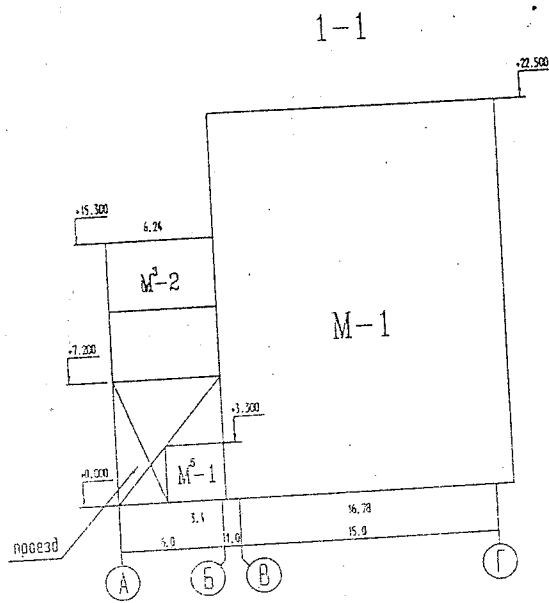


План поверху
Будинок димо~~с~~моктувального відділення.
Літ. "М-1"

Вулиця *Соборна*, 18Б/10
Місто *Кам'янське*

Масштаб 1:200

Відм. +21,100

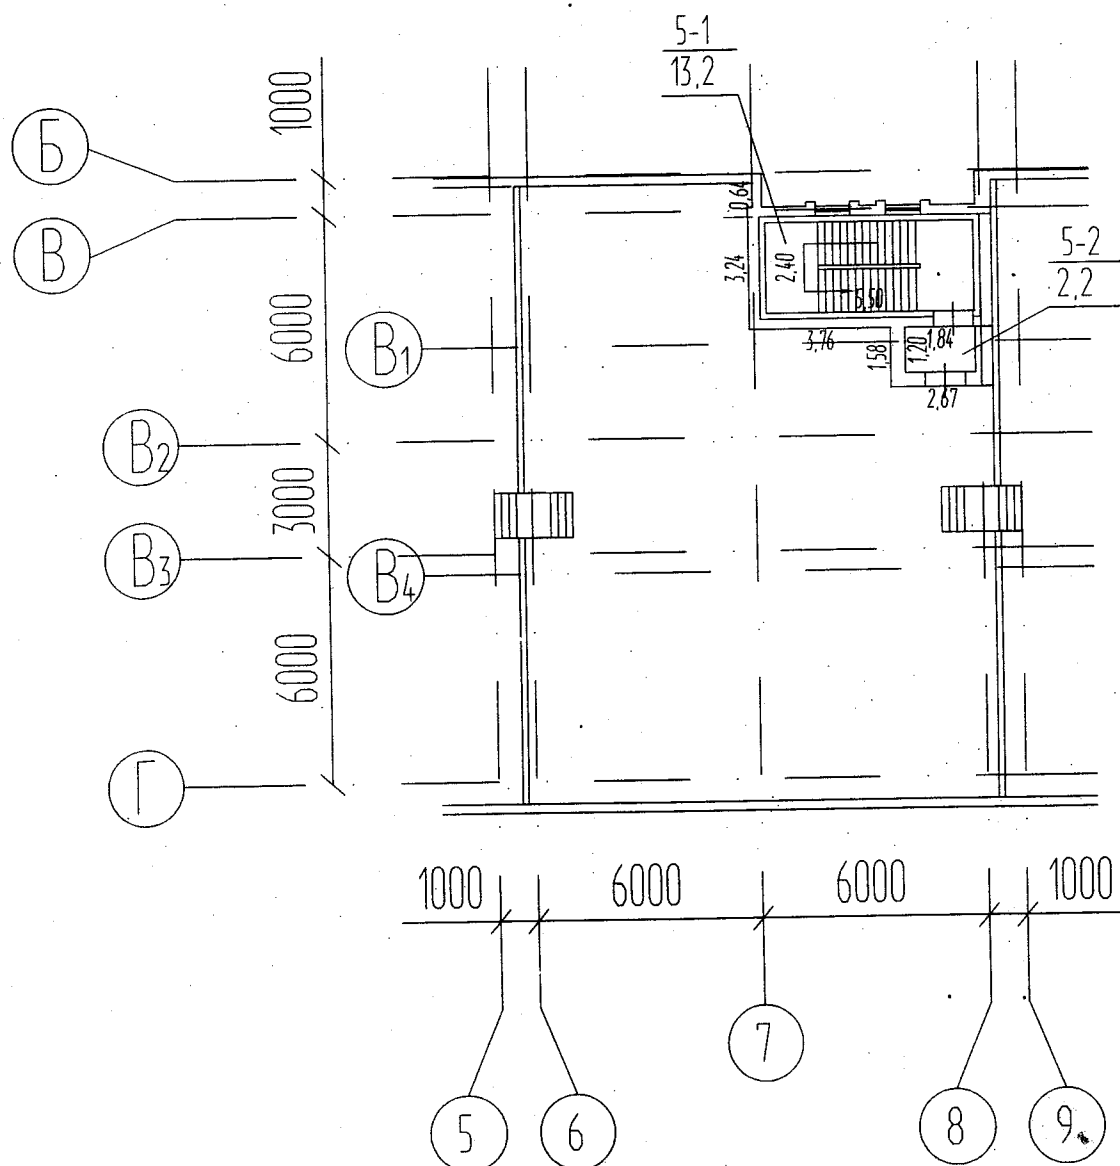

ЕКСПЛІКАЦІЯ

приміщень до плану поверхів будинку димосмок-
тувального відділення інв.№0114067, літер «М-1»

вулиця *Сборна*, 18Б/10
місто *Кам'янське*

Літер по плану	Поверхи	№ приміщень	Призначення приміщень	Формули для підрахунку площ приміщень по внутрішньому обміру	Площа по внутрішньому обміру	Площа приміщень				Самовільно збудована або перероблена площа
						Загальна площа	Адміністративно-побутових	Основних (виробничих)	Допоміжних	
1	2	3	4	5	6	7	8	9	10	11
М-1	відм. -6,15	1-1	шламова насосна	$(1,00 \times 3,90) + (0,30 \times 3,65) + (0,30 \times 3,90) + (0,60 \times 4,50) + (4,50 \times 4,50) + (1,00 \times 3,90) + (4,40 \times 0,30) + (3,90 \times 1,00) + (4,15 \times 0,30) + (5,00 \times 5,10) - (0,96 \times 1,57) \times 4 - (1,00 \times 1,00)$	58,0			58,0		
		1-2	сходова клітина	$4,25 \times 2,50$	10,6				10,6	
		1-3	відстійник	$(1,40 \times 12,50) + (0,30 \times 3,85) + (0,3 \times 4,35)$	20,0				20,0	
		Всього по відм. -6,15:			88,6			58,0	30,6	
	відм. +0,00	2-1	сходова клітина	$2,60 \times 4,15$	10,8				10,8	
		2-2	приміщення водовідників	$(6,4 \times 3,0) - (0,4 \times 0,6) \times 2$	18,7				18,7	
		2-3	приміщення водовідників	$(6,4 \times 3,0) - (0,4 \times 0,6) \times 2$	18,7				18,7	
		2-4	машзал №2	$(16,30 \times 24,54) - (2,0 \times 5,75) - (9,65 \times 4,75) - (0,5 \times 1,4) - (1,22 \times 13,10) - (0,5 \times 0,4) \times 2$	325,6			325,6		
		2-5	венткамера	$1,49 \times 3,25 - 0,6 \times 0,4$	4,6			4,6		
		2-6	венткамера	$1,49 \times 2,90 - 0,25 \times 0,4$	4,2			4,2		
		2-7	венткамера	$1,49 \times 2,90 - 0,25 \times 0,4$	4,2			4,2		
		2-8	венткамера	$1,49 \times 3,15 - 0,6 \times 0,4$	4,5			4,5		
		2-9	венткамера	$1,50 \times 3,15$	4,7			4,7		
		2-10	венткамера	$1,50 \times 2,90$	4,4			4,4		
		2-11	венткамера	$1,50 \times 2,90$	4,4			4,4		
		2-12	венткамера	$1,50 \times 3,25$	4,9			4,9		
		2-13	венткамера	$1,38 \times 3,15$	4,3			4,5		
		2-14	венткамера	$1,38 \times 2,90$	4,0			4,0		
		2-15	венткамера	$1,38 \times 2,90$	4,0			4,0		

		2-16	венткамера	1,38x3,25	4,5			4,3		
		2-17	службове приміщення	(11,63x6,50)+(10,73x6,0)-(4,5x2,32)-(5,7x2,72)-(0,6x0,4)x6-(3,14x0,6 ²)x2	110,3				110,3	
		2-18	сходова клітина	5,5x2,4	13,2				13,2	
		2-19	тамбур	4,25x1,94-0,15x0,47-0,6x0,47	7,9				7,9	
		2-20	машзал№1	(16,3x24,68)-(2,0x5,75)-(9,65x4,75)-(0,5x1,4)-(1,22x13,10)-(0,5x0,4)x2	327,9			327,9		
Всього по відм. +0,00:					885,8			706,2	179,6	
	відм. +7,20	3-1	вентприміщення	2,65x2,46	6,5				6,5	
		3-2	вентприміщення	0,82x2,49	2,0				2,0	
		3-3	вентприміщення	(0,8x2,27)-(0,2x0,4)	1,7				1,7	
		3-4	санвузол	(0,8x2,93)-(0,2x0,4)	2,3				2,3	
		3-5	передбанник	1,55x2,05	3,2				3,2	
		3-6	тамбур	2,57x1,31	3,4				3,4	
		3-7	душова	2,05x0,9	1,8				1,8	
		3-8	побутове приміщення	2,73x4,4	12,0				12,0	
		3-9	вентприміщення	0,74x4,4	3,3				3,3	
		3-10	вентприміщення	1,36x4,4	6,0				6,0	
		3-11	вентприміщення	(0,8x4,4)-(0,4x0,4)	3,4				3,4	
		3-12	вентприміщення	0,8x4,4	3,5				3,5	
		3-13	вентприміщення	(2,27x4,4)+(1,5x2,74)	14,1				14,1	
		3-14	вентприміщення	(0,8x2,64)-(0,4x0,4)	2,0				2,0	
		3-15	вентприміщення	0,8x2,64	2,1				2,1	
		3-16	вентприміщення	0,8x2,64	2,1				2,1	
		3-17	коридор	(1,5x18,76)+(2,23x24,43)+(1,14x5,37)-12x(0,4x0,4)	86,8				86,8	
		3-17-1	сходова клітина	2,72x4,44	12,1				12,1	
		3-18	тамбур	2,88x1,5	4,3				4,3	
		3-19	площадка	(0,7x1,46)+(1,6x1,35)+(2,2x0,7)+(4,0x0,7)	7,5				7,5	
		3-20	пост керування	(18,5x6)-(3,2x0,6)-(7,8x0,5)-(0,2x7,1)-8x(0,4x0,4)	102,5				102,5	
		3-21	площадка	(2,4x2,81)+(0,9x1)+(0,9x8,1)+(0,9x3,6)+(7,0x1,15)+(6,28x0,9)+(0,9x6,9)+(4x0,4)+(1,28x0,4)	42,4				42,4	
		3-22	площадка	(1,2x11,11)+(2,4x6,3)	28,5				28,5	
		3-23	площадка	1,0x3,8	3,8				3,8	
		3-24	вентприміщення	1,27x12,5	15,9				15,9	
		3-25	вентприміщення	(12,5x13,26)-	131,5				131,5	

				(2,5x3,15)- (4,6x3,77)- (1,14x5,37)- (0,5x3,6)- 7x(0,4x0,4)					
		3-26	вентприміщення	(1,45x12,5)- 3x(0,4x0,4)	17,7				17,7
		3-27	площадка	(2,4x2,81)+(0,9x1)+ +(0,9x8,1)+(0,9x3,6) +(7,0x1,15)+(6,28x0,9))+(1,22x6,9)+(4x0,4) +(1,28x0,4)	42,4				42,4
		3-28	площадка	(1,2x11,11)+(2,4x6, 3)	28,5				28,5
		3-29	площадка	1,0x3,8	3,8				3,8
		3-30	площадка	(0,7x1,46)+(1,6x1,3 5)+(2,20x0,70)	4,7				4,7
		3-31	тамбур	2,88x1,5	4,3				4,3
Всього по відм. +7,20:					606,1				606,1
відм. +11,10; +14,10		4-1	приміщення черго- вого КВП	(4,4x2,96)- (0,54x2,05)- (1,03x0,38)- (0,4x0,4)	11,4				11,4
		4-2	вентприміщення	(4,4x2,88)-(0,4x0,2)	12,6				12,6
		4-3	приміщення аналі- заторів	(5,92x4,4)-(0,4x0,4)	25,9			25,9	
		4-4	приміщення датчи- ків	(4,4x6,5)- (0,52x1,29)- (0,4x0,4)-(0,4x0,2)	27,7			27,7	
		4-5	коридор	(1,5x18,74)+(2,23x2 4,43)+(18,78x1,5)- 18x(0,4x0,4)+(5,37x 1,14)	114,0				114,0
		4-5.1	сходовая клітина	5,3x2,72	14,4				14,4
		4-6	машзал	(6,52x4,4)-(0,4x0,4)- (0,4x0,2)	28,5			28,5	
		4-7	приміщення аналі- заторів	(5,92x4,4)-(0,4x0,4)	25,9			25,9	
		4-8	вентприміщення	(5,92x4,4)-(0,4x0,4)- (0,4x0,2)	25,8				25,8
		4-9	площадка	(1,25x22,61)+(1,93x 15,78)+(1,2x24,46)- (1,22x2,3)-(2,2x0,7)	83,7				83,7
		4-10	вентприміщення	(12,5x9,22)+(4,05x6 ,36)-(2,5x3,15)- (3,14x0,65 ²)- 8x(0,4x0,4)	130,5				130,5
		4-11	вентприміщення	12,5x1,27	15,9				15,9
		4-12	вентприміщення	(12,5x1,45)- 3x(0,4x0,4)	17,7				17,7
		4-13	площадка	(1,25x22,61)+(1,35x 15,78)+(1,2x24)- (2,2x0,7)	76,8				76,8
Всього по відм. +11,10; +14,10:					610,8			108,0	502,8
відм. +21,10		5-1	сходовая клітина	2,40x5,50	13,2				13,2

		5-2	тамбур	1,20x1,84	2,2			2,2	
	Всього по відм. +21,10:				15,4	.	.	15,4	
Всього по будівлі: <i>M-1</i>					2206,7			872,2	1334,5

Характеристика господарських будівель та споруд

Літер	Назва об'єкта	Рік побудови	Опис основних конструктивних елементів						Інженерне обладнання						Висота (м.)	Площа (м ²)	Об'єм (м ³)	Будівельна вартість (грн.)	% зносу	Інвентаризаційна вартість (грн.)
			фундамент	стіни	покрівля	перекриття	підлога	сходи	електрика	водопровід	каналізація	газовий	відопалення	ліфт	сміттєпровід					
1	2	3	4	5	6	7	8	9	10	11	12	13	14	15	16	17	18	19	20	22
M-1	Будинок в осях Б-Г, 1-6	1982	залізобетон	панелі керамзитобетоні	руберойд, метал	залізобетон	бетон	залізобетон, метал	так	так	так	так	водяне	так	ні	22,5	419,5	9439	20	2
M ¹ -1	Прибудова в осях Б-Г, 8-13															22,5	419,5	9439		1
M ² -3	Прибудова в осях Б-Г, 6-8															20,8	187,7	3904		
M ³ -2	Прибудова в осях А-Б, 1-13															8,1	294,0	2381		
M ⁴ -1	Прибудова в осях Б, 2-3															3,3	24,5	81		
M ⁵ -1	Прибудова в осях Б 10-11															3,3	24,5	81		
M ⁶ -2	Прибудова в осях А, 1															9,05	16,3	148		
M ⁷ -8	Сходові клітина в осях 7-8 ряд В															24,3	18	437		
M ⁸ -8	Вентшахта по вісі 1, А-Б															21,45	3,9	84		

М ⁹ - 1	Установка для допалювання вуглецю	Дві 3/6 труби з металевим каркасом	100,0	28,6			
I	Ганок з козирком	Залізобетон		3,0			
II	Пожежні сходи	Металеві		9,5			
	Пожежні сходи	Металеві		5,8			
	Пожежні сходи	Металеві		5,8			
	Пожежні сходи	Металеві		9,5			

Σ (1 391,6); Σ(25 994)