



Затверджено наказом
Держбуду України
№ 127 від 24.05.2001 р.
із змінами та доповненнями

**Обласне комунальне підприємство
Львівської обласної ради
«Бюро технічної інвентаризації та експертної оцінки»**

Україна

Область Львівська

Район Франківський

Інвентаризаційна

справа №

Реєстровий №

24

Технічний паспорт

нежитлове приміщення
(призначення)

вулиця (провулок, площа) Коновальця

№ 45

місто (селище, село) Львів

Замовник технічної інвентаризації
або уповноважена ним особа
(прізвище, ім'я та по батькові фізичної особи
або найменування юридичної особи)

Місце проживання, серія і номер паспорта
фізичної особи або місцезнаходження,
код за ЄДРПОУ юридичної особи

Управління комунальної
власності, Департаменту
економічного розвитку
Львівської міської ради

Паспорт виготовлено за станом на :

«30»

03

1998

р.

Виконав

(підпис, прізвище, серія та
номер кваліфікаційного сертифіката, М.П.)

Директор



Мартинишин Г.Й.

СХЕМАТИЧНИЙ ПЛАН ЗЕМЕЛЬНОЇ ДІЛЯНКИ

нежитлове призначення

(призначення)

вул. (~~пр~~овул., ~~пл~~оща)

Комовальчу

No

45

місто (селище, село)

Масштаб 1:500

A large, stylized handwritten letter 'Z' in black ink on a white background. The letter is formed by three main strokes: a top horizontal stroke that curves slightly upwards at the right end, a diagonal stroke crossing from the top right to the bottom left, and a bottom horizontal stroke that curves slightly upwards at the right end. The strokes are smooth and fluid, characteristic of cursive handwriting.

[illegible]

ПЛАН

НЕЖИТЛОВЕ ПРИМІЩЕННЯ
(призначення)

вул. (пр. вул., площа)

Коновальчу

№


45

місто (селище, село)

Львів

Масштаб 1:200

Мезонін

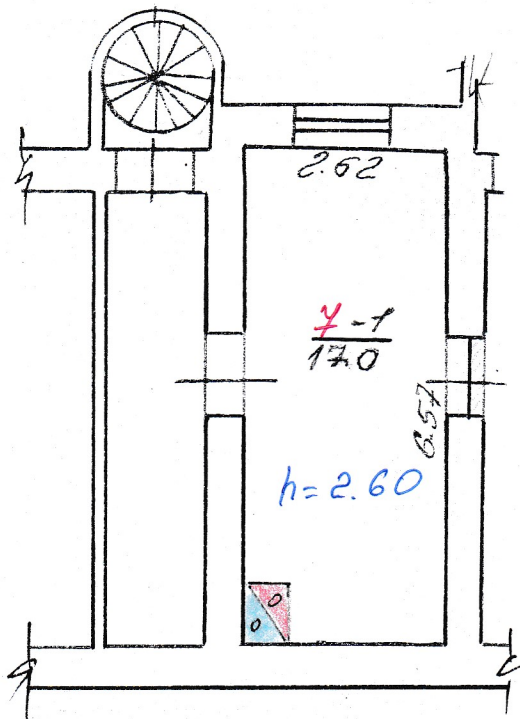

ЕКСПЛІКАЦІЯ

приміщень до плану поверхів будинку, № 7-1, літер «А-3»,


вулиця (пробулок, площі) Комовальчу № 45

місто (селище, село) Львів

Літер за планом	Поверхи	Номери груп приміщень	Номери приміщень	Призначення приміщень	Загальна площа приміщень (підрахована за формулами розрахунку площ) (кв.м)	Площа приміщень (кв.м)			Площа літніх приміщень (кв.м)	Площа приміщень загального користування (кв.м.)	Самостійно збудована, переобладнана площа приміщень (кв.м)	Примітка
						корисна (сума гр. 8 та 9)	основна (виробнича)	допоміжна				
1	2	3	4	5	6	7	8	9	10	11	12	13
A3	М3	7	1	мететисове приміщення	17.0		17.0					
Всього площі:					17.0		17.0					

006014

Виконав

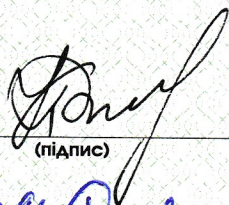
(підпис)

Перевірів


(підпис)

Куча В.С.
(прізвище, ініціали)

Дідух М.С.
(прізвище, ініціали)

«08»

08

2017 р.