



ТОВ «ОДЕСЬКЕ БТІ»

Товариство з обмеженою відповідальністю
"Одеське Бюро Технічної Інвентаризації"

Код ЄДРПОУ 39698369; Банк АБ "Південний"
МФО 328209, Р/С 26004010004460/980

65072, м.Одеса, вул.Канатна,83
тел.: (048) 736-54-52, e-mail: odessabti@ukr.net

(суб'єкт господарювання)

Інвентар. справа №

224/1/21

ТЕХНІЧНИЙ ПАСПОРТ

на будинок виробничого типу комплекс будівель та споруд нежитлові будівлі

вулиця (провул., площа)

Одеська

№ 43-Г

місто (селище, село)

Одеса

район

Суворовський

область

Одеська

Замовник технічної інвентаризації або уповноважена ним особа (прізвище, ім'я та по батькові фізичної особи або найменування юридичної особи)

ТОВ "Дунайводбуд-17" в особі Арбітражного керуючого Дарієнко Віктор Дмитрович

Паспорт виготовлено станом на

16.07.2021р

Керівник суб'єкта господарювання

Виконав

Перевірів



Якименко Р.К.

(П.І.Б)

Тайчан Д.С.

(П.І.Б., серія, номер кваліфікаційного сертифіката)

Васенко О.Д.

АЕ №002087


(П.І.Б., серія, номер кваліфікаційного сертифіката)

СХЕМА РОЗТАШУВАННЯ БУДИНКУ (ГУРТОЖИТКУ)

на будинок виробничого типу комплекс будівель та споруд нежитлові будівлі

вулиця (провул., пл.) Одеська № 43-Г
 місто (селище, село) Одеса
 район Суворовський область Одеська

Масштаб 1:500



ЕКСПЛІКАЦІЯ до схеми розташування будівель та споруд

Літер за планом	Назва будівель та споруд	Площа земельної ділянки (кв.м.), у тому числі					Примітка
		Загальна площа, кв.м.	Під будинком, господарськими будівлями, кв.м.			під двором	
			усього під забудовою	під основною будівлею	під господарськ. будівлями		
Л	Нежитлова будівля	23860	890	559	331	22970	
М	навіс						

СХЕМА РОЗТАШУВАННЯ БУДИНКУ (ГУРТОЖИТКУ) на будинок виробничого типу комплекс будівель та споруд нежитлові будівлі

вулиця (провул., пл.) _____ **Одеська** № _____ **43-Г**
місто (селище, село) _____ **Одеса**
район _____ **Суворовський** область _____ **Одеська**

Масштаб 1:1000



ПЛАН

виробничий будинок

нежитлові будівлі

вулиця (~~провулок, площа~~)

Одеська, будинок №43-Г

місто (~~селище, село~~)

Одеса

район


Суворовський

область

Одеська

МАСШТАБ 1:200

I поверх
літ. Л

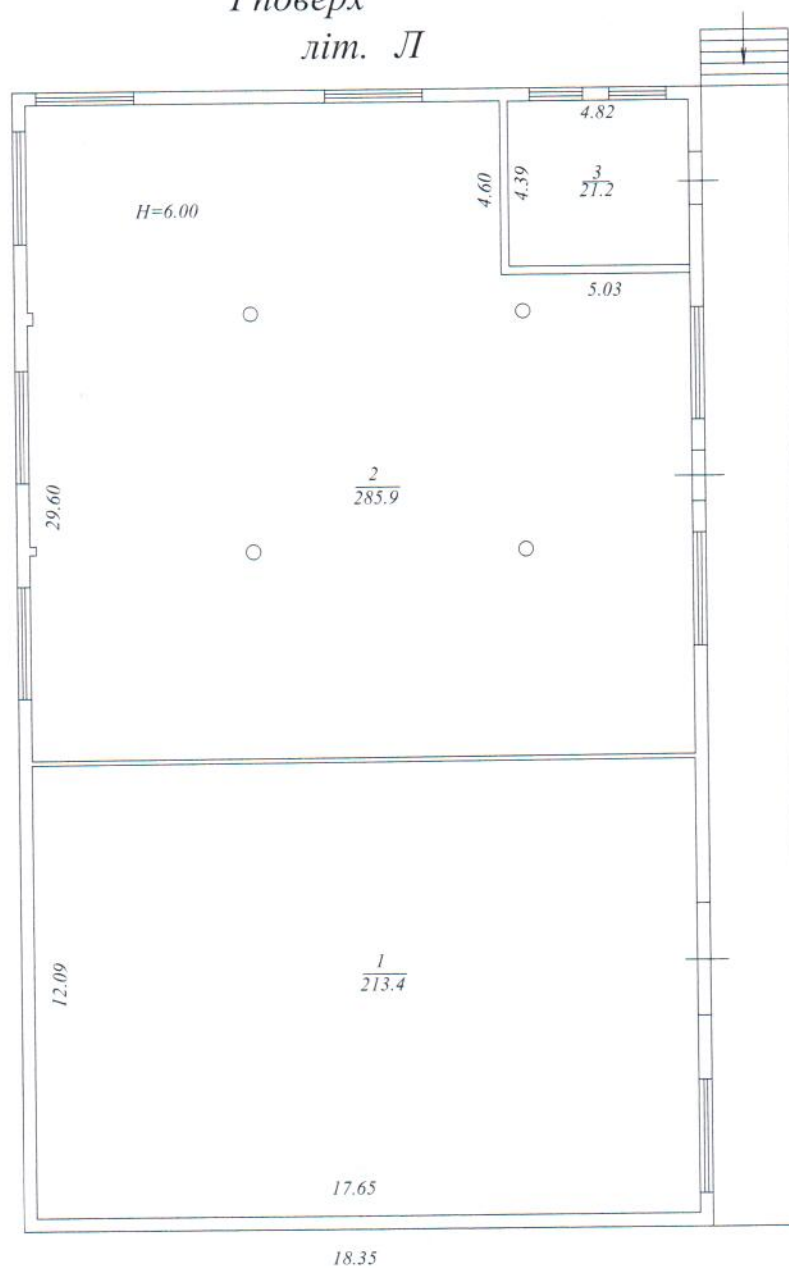

Пронумеровано
та прошито
на 5 аркушах

Директор ТОВ «Одеське БТ



Р.К. Якименко