

Комунальне підприємство

«Сторожинецьке районне бюро технічної інвентаризації»

Область Чернівецька
Район Сторожинецький

Інвентаризаційна справа № _____

Реєстровий номер № _____

ТЕХНІЧНИЙ ПАСПОРТ

НА ВИРОБНИЧИЙ БУДИНОК

«Механічна майстерня»
(ПРИЗНАЧЕННЯ)

Вулиця(провулок, площа) О.Кобилянської № 2

Місто(селище, село) Сторожинець

Замовник технічної інвентаризації, або уповноважена ним особа (прізвище, ім'я, по батькові фізичної особи, або найменування юридичної особи)	Місце проживання, серія і Номер паспорта фізичної особи або місцезнаходження, код ЄДРПОУ юридичної особи
<u>ТОВ «Бояківка Імпекс ЛТД»</u>	
<u>Арбітражний керуючий (ліквідатор)</u>	

Паспорт виготовлено станом

На 31. 01 2019 рік.

Виконав

[Підпис]
(підпис)


Кроп О.І.
(прізвище і.п.)



(серія та номер кваліфікаційного сертифіката)



Ташук В.Т

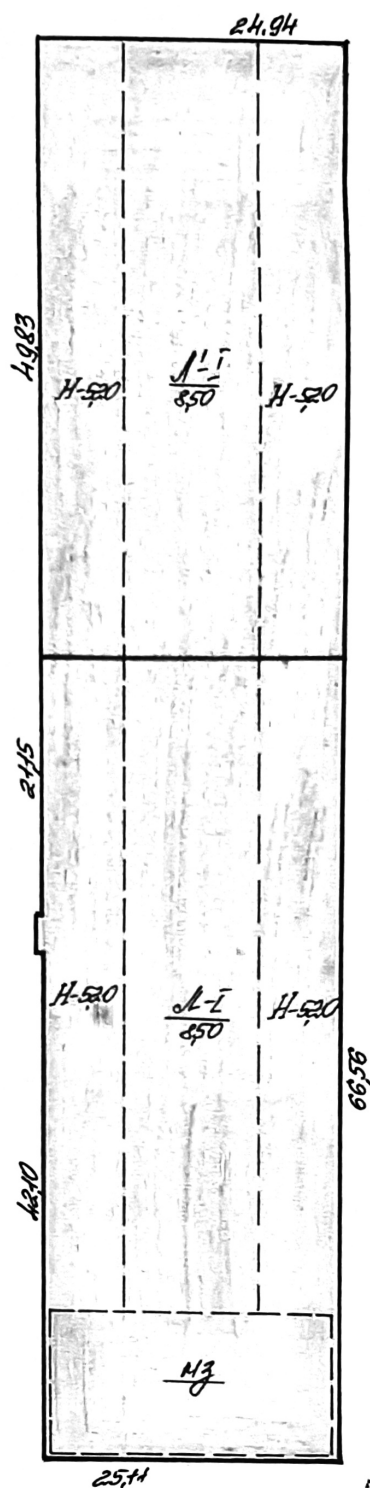



24 11 2009

[illegible]

Поперечный план
на будинку зг. "26" на площі 2100 кв. м. ділянка № 6
м. М. району _____ місто(село) Сторожинське
Поперх 1. Міста "26"

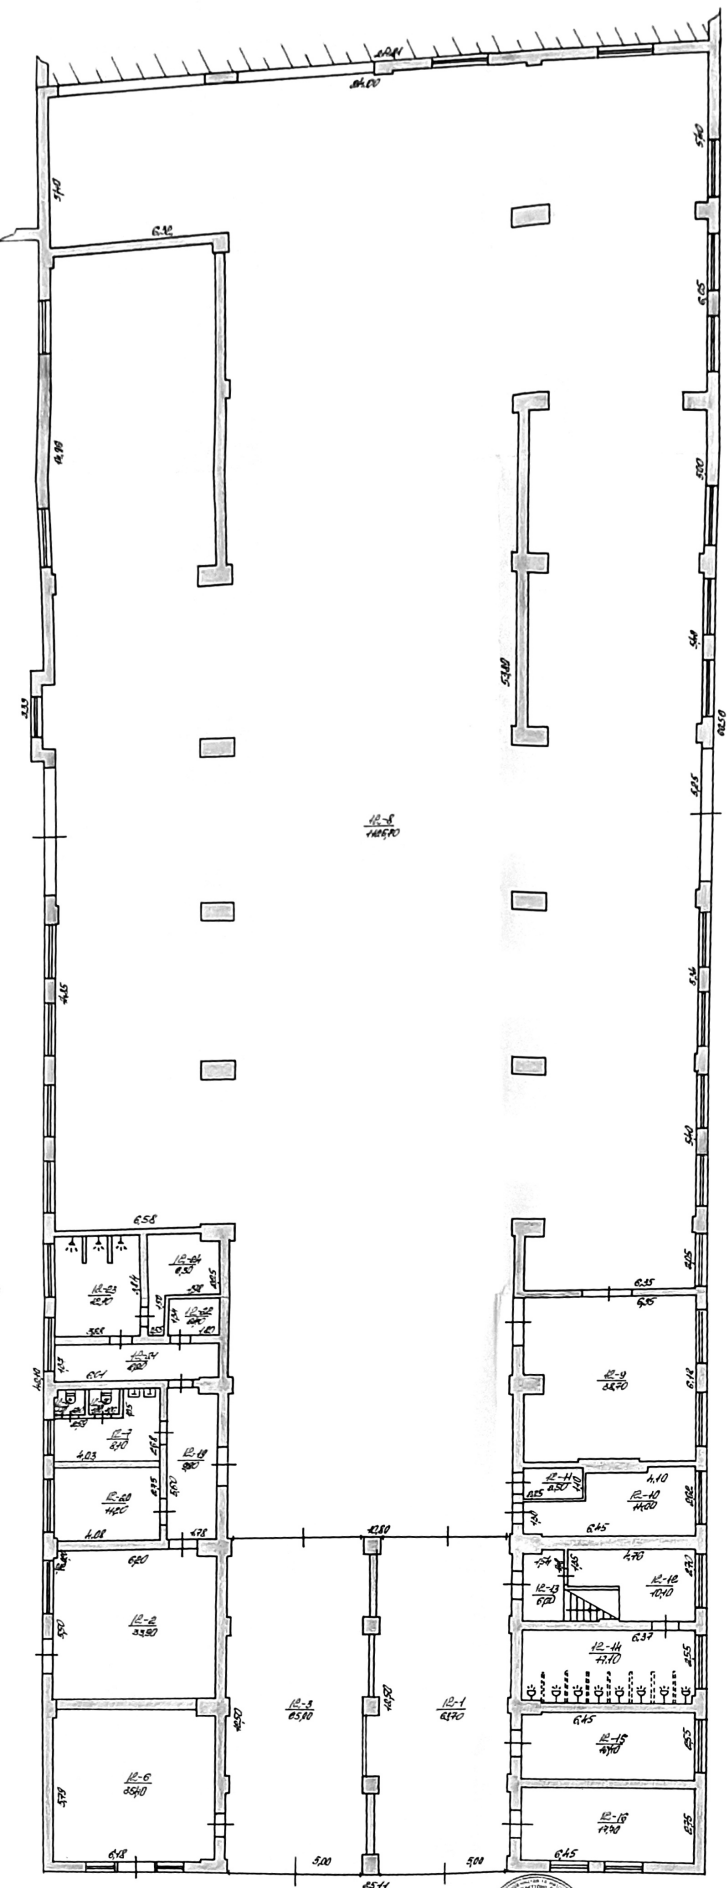

Арх. 11. 2009
Проектирование: 11. 2009
31. 01. 2009
О. М. М.

Масштаб 1:100



Поверховий план

на будівлю літ. „ЛТ“ по вул. Д. Сидляківської ділянка № 2
св. № _____ району Сторожинецький (село) м. Сторожинець

Мезонін літера „ЛЗ“

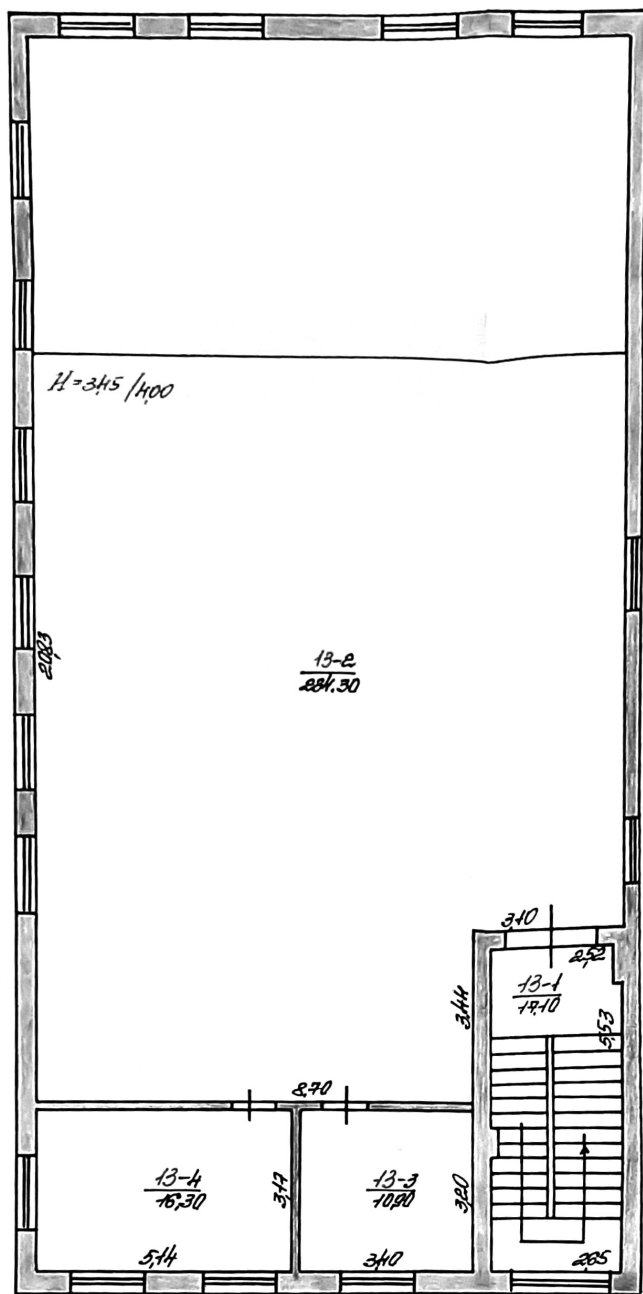

26. 04. 2004
О. Крив

10.07.19
21. 04. 2019
О. Крив


14. 06. 1976 р. План склав Курдєва

Мірило 1:100

Затверджую начальником _____

на будівлю літ. „В” по пров. Д. Сторосинський будинок № 2
в. № — району Сторосинський (село) м. Сторосинськ

Поверх 1 Литра 4'

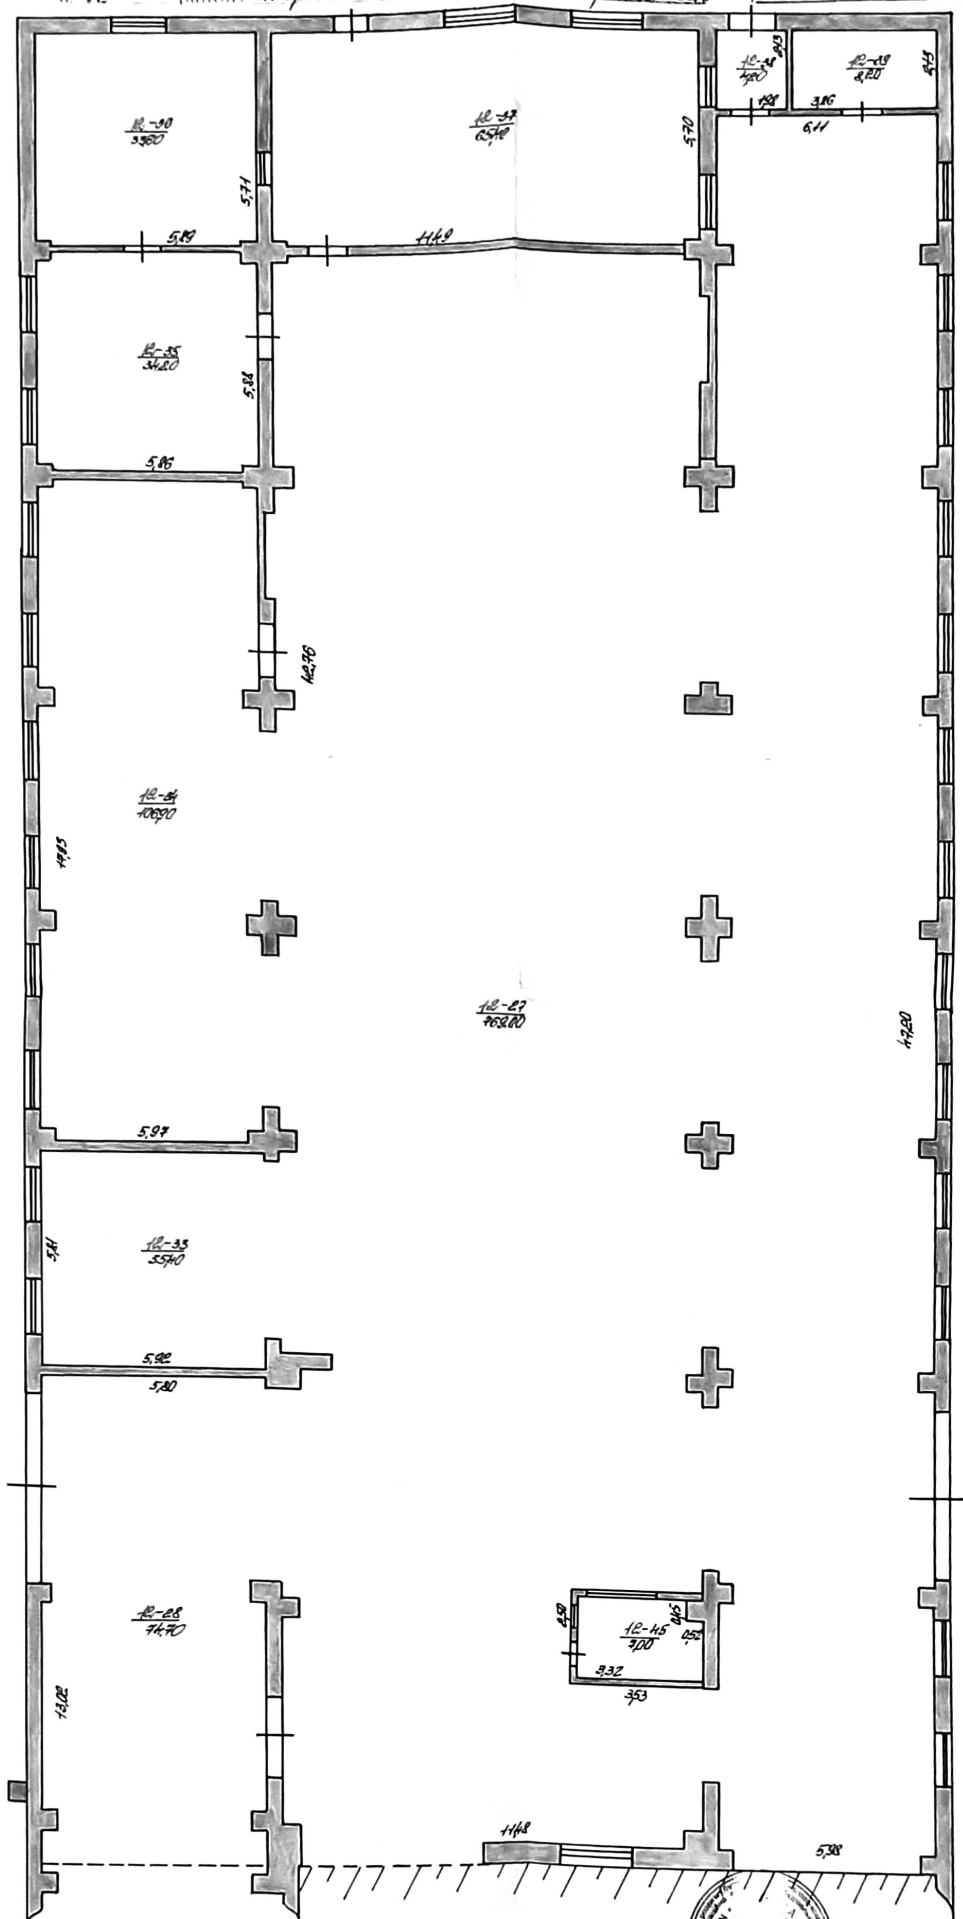


31. 04. 2019


ЕКСПЛІКАЦІЯ

Приміщень до плану поверхів виробничого будинку № 2, літера «А»,

Вулиця (провулок, площа) О. Кобилянської

Місто(селище, село) Сторонисичів

Літера за планом	Поверхи	Номери груп приміщень	Номери приміщень	Призначення приміщень	Загальна площа приміщень (підрозрахунок формулами розрахунку площ) кв.м	Площа приміщень кв.м			Площа літніх приміщень кв.м	Площа приміщень загального користування кв.м	Самочинно збудована, Переобладнана площа Приміщень кв.м	Примітка
						Корисна (сума гр. 8 та 9)	Основна (виробнича)	Допоміжна				
1	2	3	4	5	6	7	8	9	10	11	12	13
<u>А</u>	<u>1</u>	<u>12</u>	<u>1</u>	<u>коридор</u>	<u>6370</u>	<u>6370</u>		<u>6370</u>				
			<u>2</u>	<u>розділ.ка</u>	<u>3390</u>	<u>3390</u>		<u>3390</u>				
			<u>3</u>	<u>коридор</u>	<u>6500</u>	<u>6500</u>		<u>6500</u>				
			<u>4</u>	<u>вбиральня</u>	<u>120</u>	<u>120</u>		<u>120</u>				
			<u>5</u>	<u>вбиральня</u>	<u>100</u>	<u>100</u>		<u>100</u>				
			<u>6</u>	<u>порог</u>	<u>3540</u>	<u>3540</u>	<u>3540</u>					
			<u>7</u>	<u>підсобне</u>	<u>810</u>	<u>810</u>		<u>810</u>				
			<u>8</u>	<u>порог</u>	<u>112570</u>	<u>112570</u>	<u>112570</u>					
			<u>9</u>	<u>складовсе</u>	<u>3860</u>	<u>3860</u>		<u>3860</u>				
			<u>10</u>	<u>котельня</u>	<u>1400</u>	<u>1400</u>		<u>1400</u>				
			<u>11</u>	<u>підсобне</u>	<u>250</u>	<u>250</u>		<u>250</u>				
			<u>12</u>	<u>коридор</u>	<u>1010</u>	<u>1010</u>		<u>1010</u>				
			<u>13</u>	<u>коридор</u>	<u>600</u>	<u>600</u>		<u>600</u>				

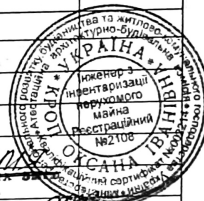

1	2	3	4	5	6	7	8	9	10	11	12	13
1	1	12	14	душева	17,10	17,10		17,10				
			15	кабінет	16,40	16,40	16,40					
			16	кабінет	17,70	17,70	17,70					
			19	коридор	9,80	9,80		9,80				
			20	бітовса	11,20	11,20		11,20				
			21	коридор	8,20	8,20		8,20				
			22	підсопке	2,40	2,40		2,40				
			23	душева	12,10	12,10		12,10				
			24	парна	6,30	6,30		6,30				
				поб. по літ. 1-ї	1506,40	1506,40	1195,20	311,20				
1	13	1	с/с	17,10	17,10		17,10					
		2	зал	234,30	234,30	234,30						
		3	підсопке	10,90	10,90		10,90					
		4	комора	16,30	16,30		16,30					
				по мезошніх "мз"	27860	27860	234,30	44,30				
				Всього по літ. 1-ї	172500		1429,50	353,50				

« 24 » 11 2009 рік

Виконав

Підпис, прізвище

Перевірив

Підпис, прізвище

ЕКСПЛІКАЦІЯ

Приміщення до плану поверхів виробничого будинку № а, літера « А-І ».

Вулиця (провулок, площа) О. Солов'яківської

Місто(селище, село) Сторожинець

Літера за планом	Поверхи	Номери груп приміщень	Номери приміщень	Призначення приміщень	Загальна площа приміщень (підрахована за формулами розрахунку площі) кв.м	Площа приміщень кв.м			Площа літніх приміщень кв.м	Площа приміщень загального користування кв.м	Самостійно збудована, Переобладнана площа Приміщень кв.м	Примітка
						Корисна (сума гр. 8 та 9)	Основна (виробнича)	Допоміжна				
1	2	3	4	5	6	7	8	9	10	11	12	13
А-І	1	12	27	торгове	76,90	76,90	76,90					
			28	торгове	74,70	74,70	74,70					
			33	торгове	35,40	35,40	35,40					
			34	торгове	106,90	106,90	106,90					
			35	підсcoe	34,20	34,20		34,20				
			36	підсcoe	33,60	33,60		33,60				
			37	асовне	65,40	65,40	65,40					
			38	коридор	4,20	4,20		4,20				
			39	підсcoe	8,20	8,20		8,20				
			45	підсcoe	7,00	7,00		7,00				
			по м.п. А-І		1138,60	1138,60	1057,40	87,20				



реєстрація копія

31 04 2019

О. Стор

Всього по м.п. А-І 2022,60 2022,60 2140,90 1142,70

ХАРАКТЕРИСТИКА БУДИНКУ, ДОПОМІЖНИХ БУДІВЕЛЬ ТА СПОРУД

Літера	Назва Об'єкту	Рік побудови	Опис основних конструктивних елементів						Інженерне обладнання							Висота (м)	Площа основи (забудови), (кв.м)	Об'єм (куб.м)	Будівельна вартість (грн.)	% зносу	Інвентаризаційна Вартість (балансова) Грн.
			Фундамент	Стіни	Покрівля	Перекрыття	Підлога	Сходи	Електрика	Водопровід	Каналізація	Газопровід	Вид опалення	Ліфт	Сміттєпровід						
1	2	3	4	5	6	7	8	9	10	11	12	13	14	15	16	17	18	19	20	21	22
Д-1	Мекакічна майстерська	1978	бетон	цегла	цегла	бетон	бетон	бетон	так	так	так	-	-	-	-	250	16730	11221			
Д-2	Мекакічна майстерська	1978	бетон	цегла	цегла	бетон	бетон	бетон	так	-	-	-	-	-	-	-	31390	-			
Д-3	Мекакічна майстерська	1978	бетон	цегла	цегла	бетон	бетон	бетон	-	так	-	-	-	-	-	850	12120	10504			

Усього: