

Приватне підприємство
"Бюро послуг та консультацій"

37500, Полтавська обл., Лубенський район, м. Лубни,
Тел.: моб. (050)7648033 ; (050)6190072, Web-сайт: www.bp.pl.ua

Область Дніпропетровська

Інвентаризаційна справа №

25

Район _____

Реєстровий №

Місто (село, селище) Кривий Ріг

ТЕХНІЧНИЙ ПАСПОРТ

на об'єкти незавершеного будівництва єдиного майнового комплексу
колишнього ДП «Трансмаш»
вул. Коломойцівська, буд. № 25

м. Кривий Ріг




Замовник технічної інвентаризації або уповноважена ним особа (прізвище, ім'я та по батькові фізичної особи або найменування юридичної особи)	Місце проживання, серія і номер паспорта фізичної особи або місцезнаходження, код за ЄДРПОУ юридичної особи
Регіональне відділення Фонду державного майна України по Дніпропетровській області	вул. Центральна, 6 м. Дніпро код за ЄДРПОУ: 13467337

Паспорт виготовлено станом на " 11 " грудня 2018 р.

Виконав _____ Лобко Ю. М.
(Кваліфікаційний сертифікат
серія АЕ № 002217) М. П.

Керівник суб'єкта
господарювання _____ Беркут І.Ю.
М. П. (підпис, прізвище)

СХЕМАТИЧНИЙ ПЛАН ЗЕМЕЛЬНОЇ ДІЛЯНКИ
об'єктів незавершеного будівництва єдиного
майнового комплексу колишнього ДП "Трансмаш"
№25, вулиця (бульвар, площа) Коломоїцьська
місто (селище, село) Крибий Ріг
масштаб 1 : 1000

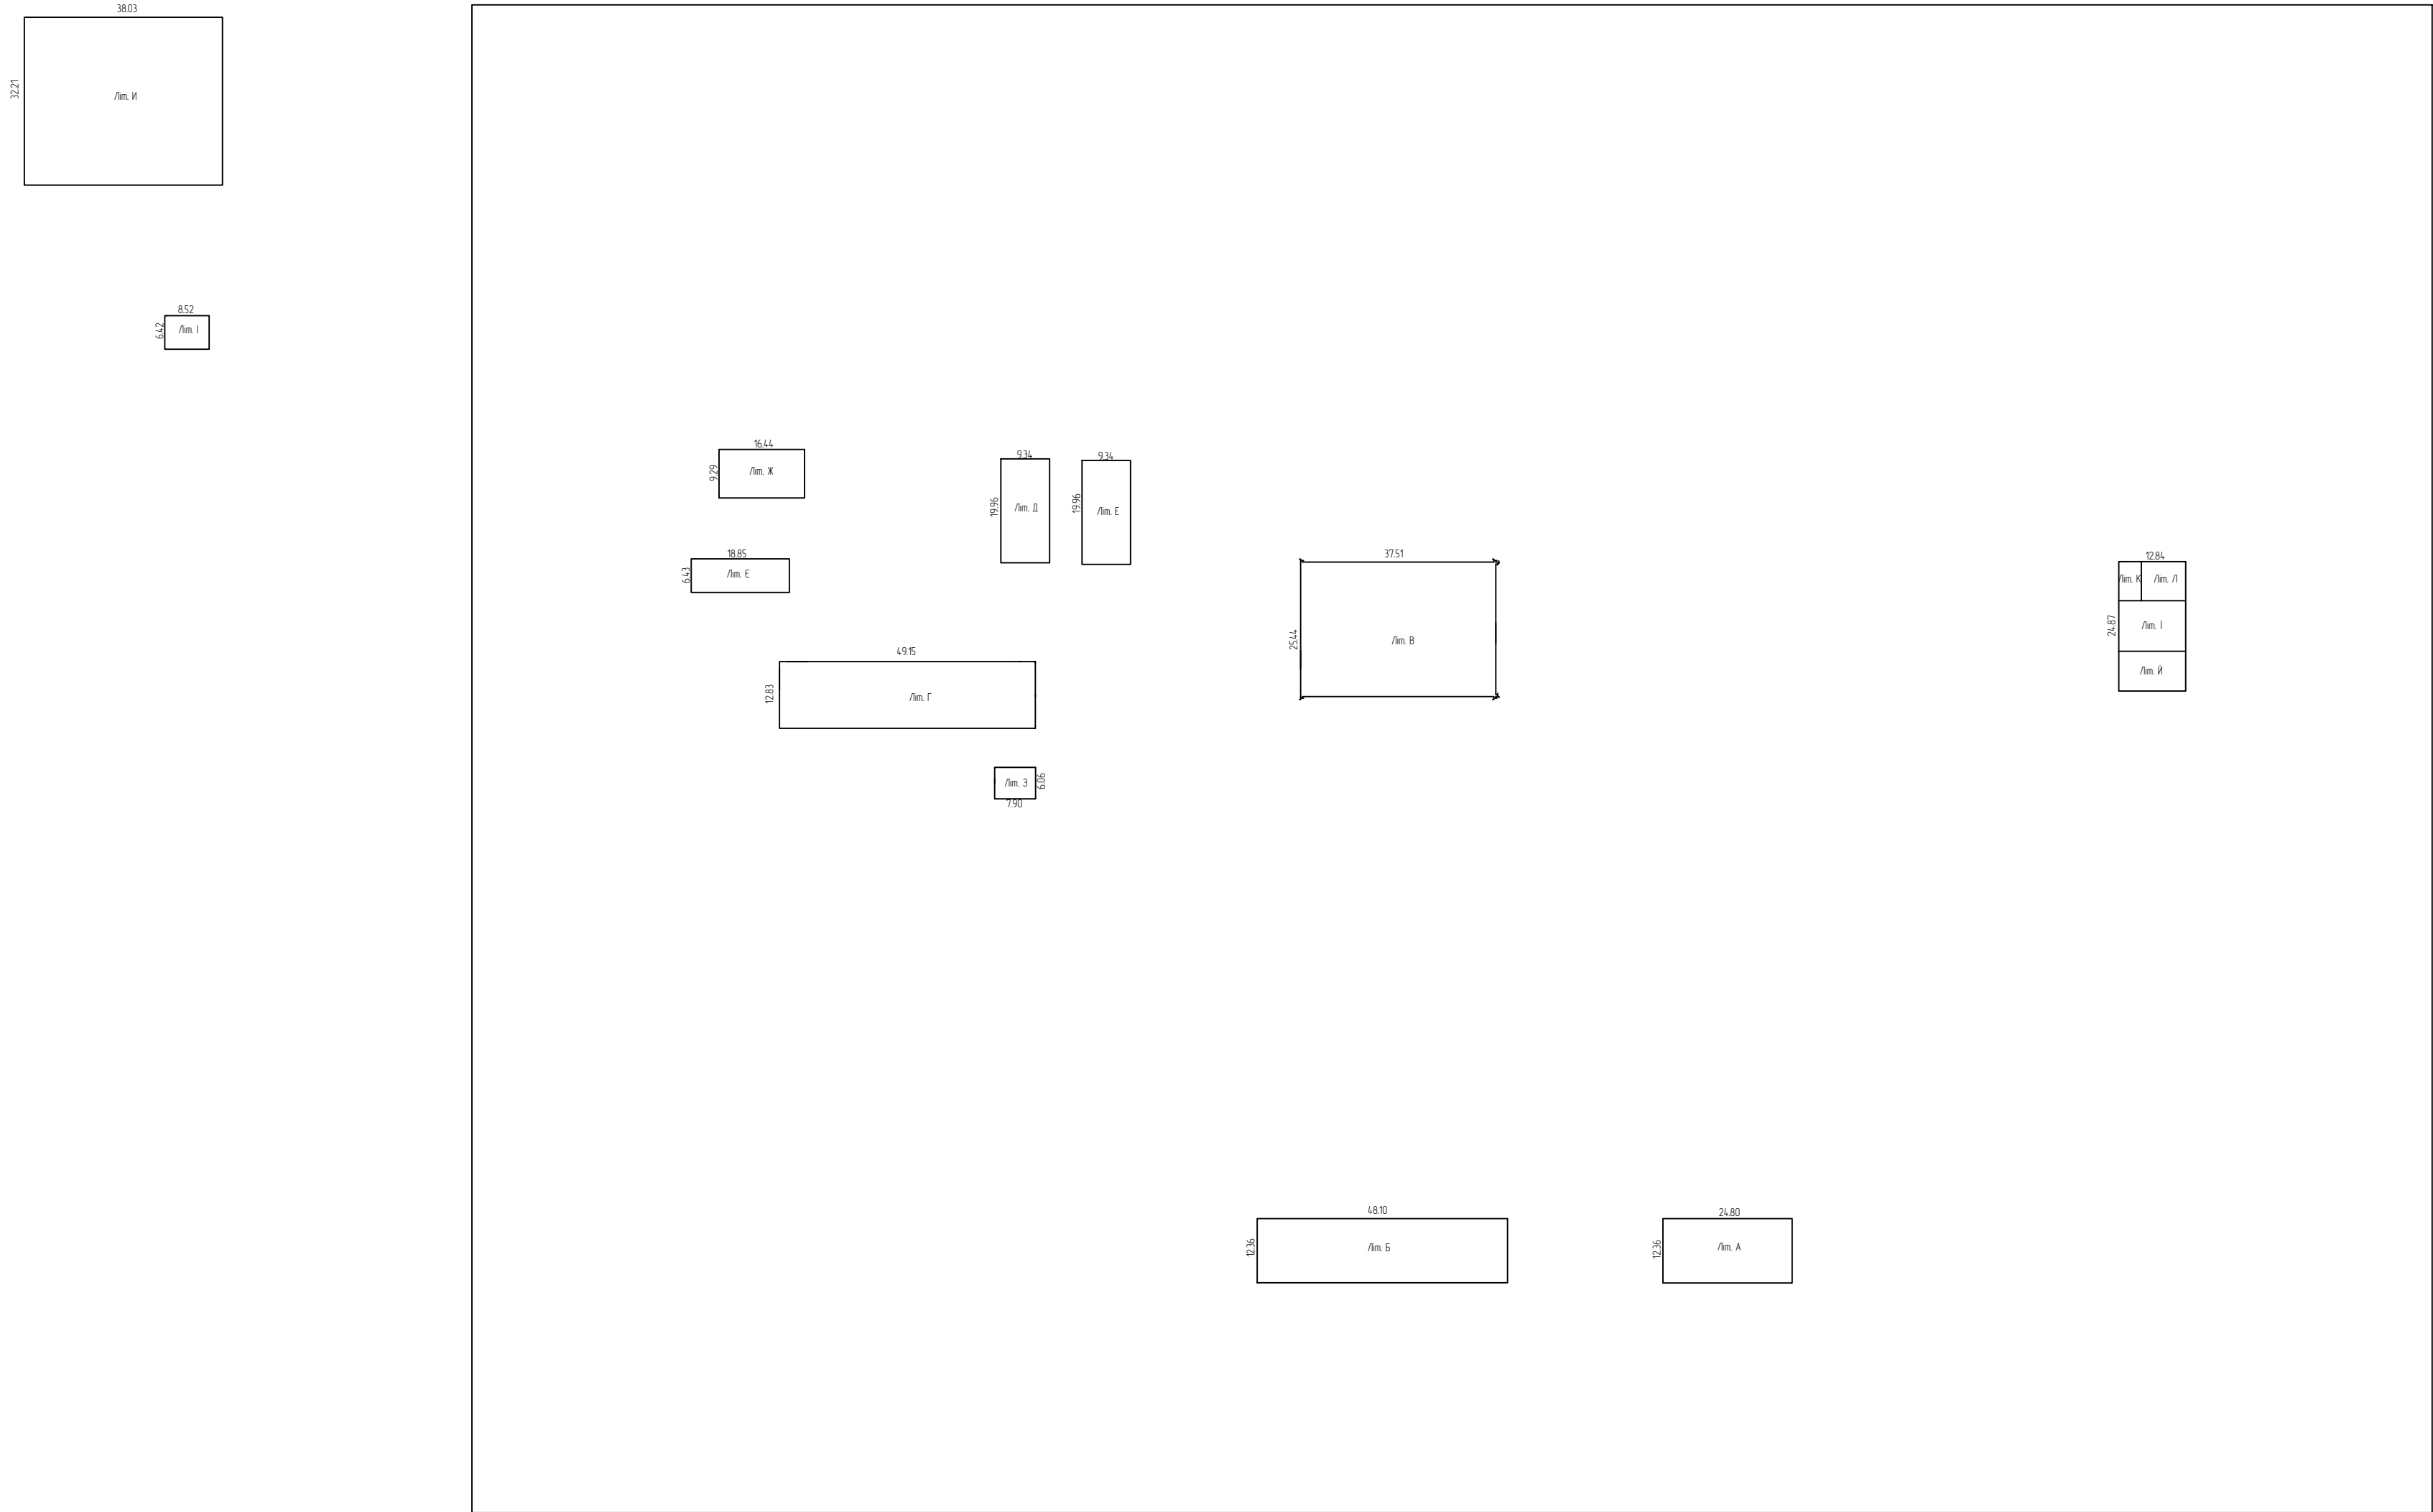

Примітка: даний схематичний план не є підставою для визначення площі та меж земельної ділянки

Експлікація							
Літер за планом	Назва будинку, господарських будівель та споруд	Площа земельної ділянки, у т.ч.					
		Загальна площа	Під будинком, господарськими будівлями та спорудами			Під зеленими насадженнями	Під дорожнім (твердим) покриттям
			Усього	Під будинком	Під господарськими будівлями та спорудами		
1	2	3	4	5	6	7	8
A	Адміністративна будівля		4783		4783		
Б	Будівля їдальні (одноповерхова)						
В	Гальванічна ділянка						
Г	Зварювальна лабораторія						
Д	Блок відстійників №1						
Е	Блок відстійників №2						
Є	Блок очистки						
Ж	Вентиляційна градирні						
З	Допоміжне приміщення						
И	Приймачна камера						
І	Насосна станція						
Ї	Малярне відділення						
Й	Газорегуляторний пункт						
К	Склад для зберігання лаків та фарб						
Л	Кислородна накопичувальна						

літер "А" об'єкт незавершеного будівництва


Адміністративна будівля КГЗПС

№25, вулиця (~~бульвар, площа~~) Коломойцівська

місто (селище, село) Кривий Різ


масштаб 1 : 100

Поверх I

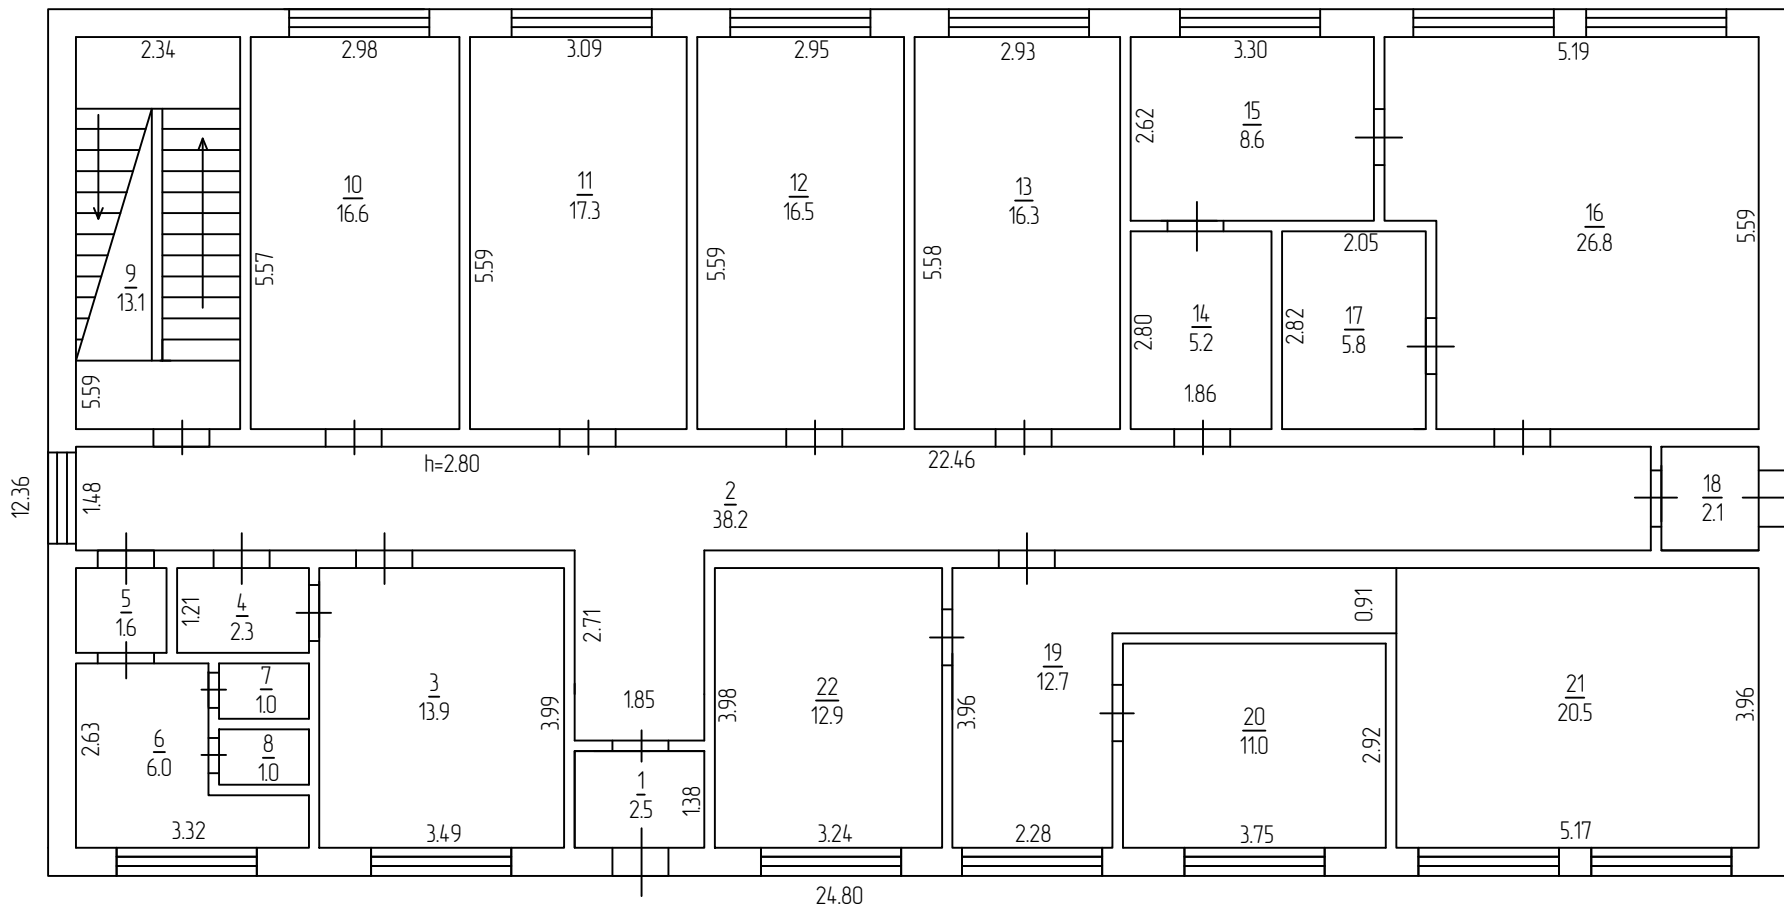

ПОВЕРХОВИЙ ПЛАН
літер "А" об'єкт незавершеного будівництва
Адміністративна будівля КГЗПС
№25 , вулиця (бульвар, площа) Коломоїцівська
місто (селище, село) Кривий Різ
масштаб 1 : 100

Поверх II

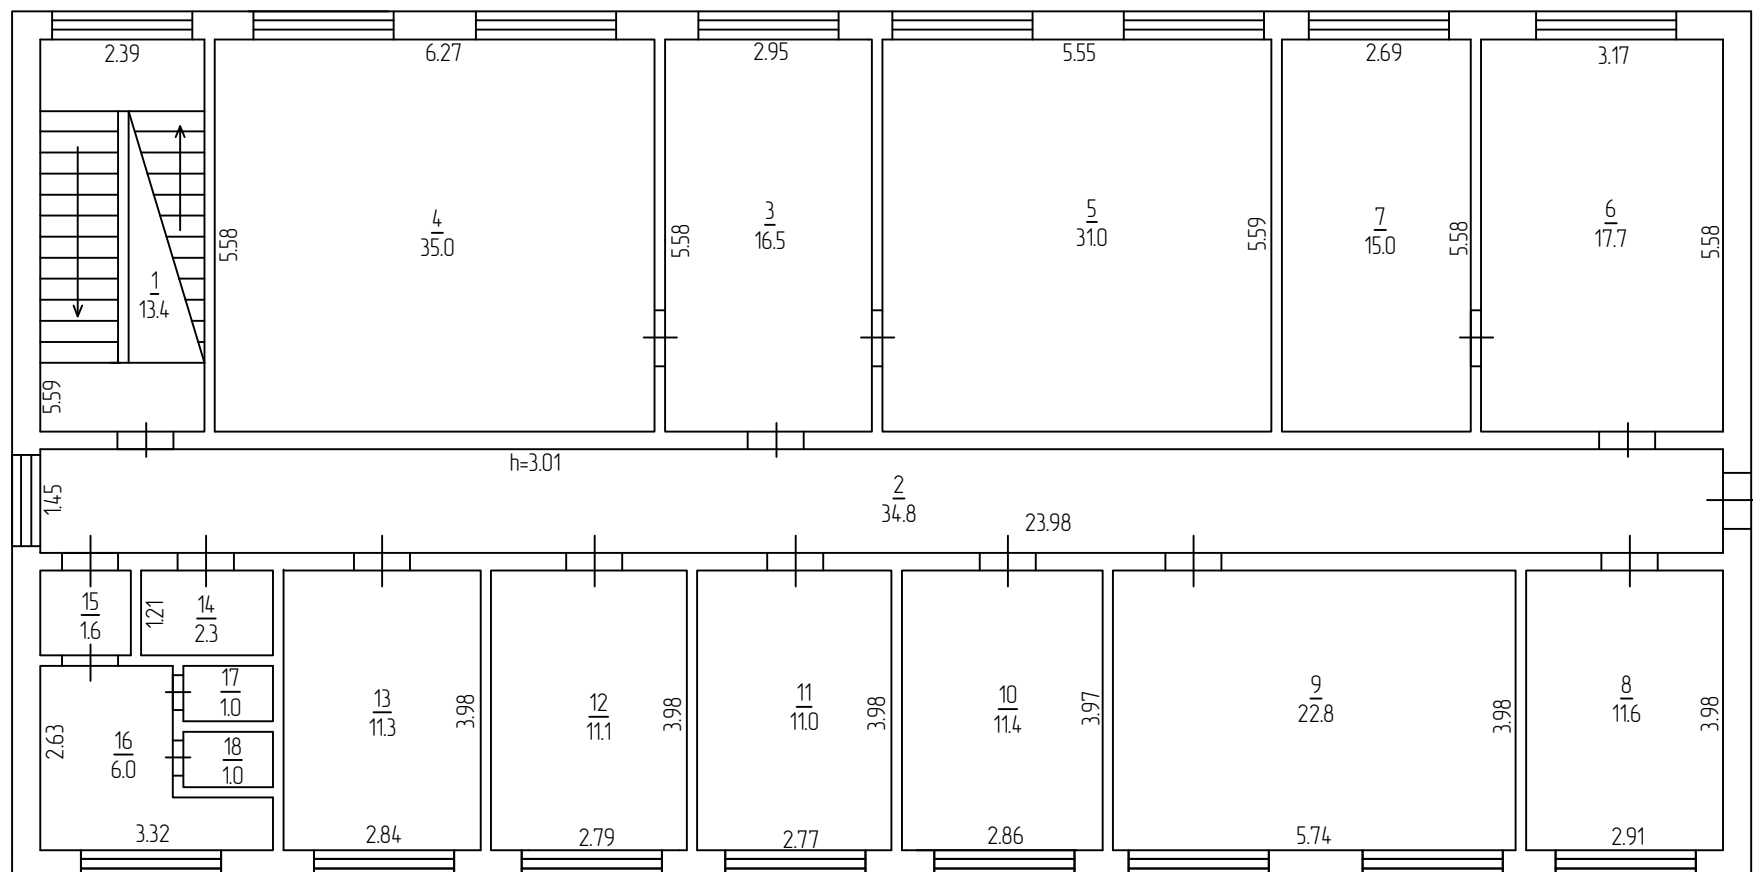

приміщень до плану поверхів об'єкту незавершеного будівництва

25

літер

"A"


вулиця (бульвар, площа) Коломойцівська

місто (~~селище, село~~) **Кривий Ріг**

[illegible]


ПОВЕРХОВИЙ ПЛАН
літер "Б" об'єкт незавершеного будівництва
Будівля їдальні (одноповерхова)
№25, вулиця ~~(бульвар, площа)~~ Коломоїцівська
місто ~~(селище, село)~~ Кривий Ріг
масштаб 1 : 200

 Поверх I




ПОВЕРХОВИЙ ПЛАН
літер "В" об'єкт незавершеного будівництва
Гальванічна ділянка
№25, вулиця ~~(бульвар, площа)~~ Коломоїцівська
місто ~~(селище, село)~~ Кривий Ріг
масштаб 1 : 200

Поверх I

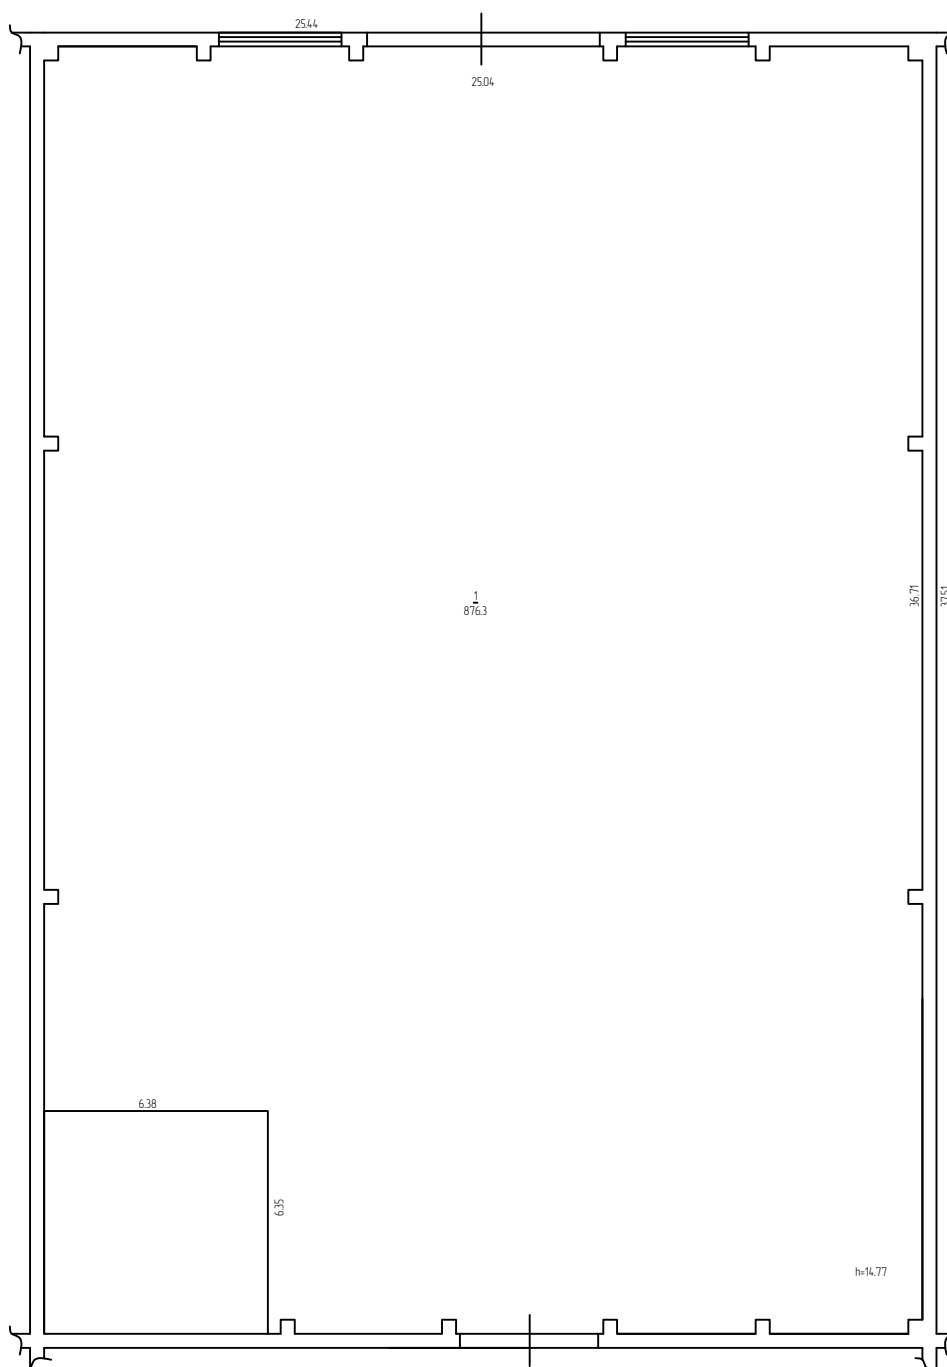


ПОВЕРХОВИЙ ПЛАН
літер "Г" об'єкт незавершеного будівництва
Зварювальна лабораторія
№25 , вулиця (бульвар, площа) Коломоїцівська
місто (селище, село) Кривий Різ
масштаб 1 : 200

Поверх I

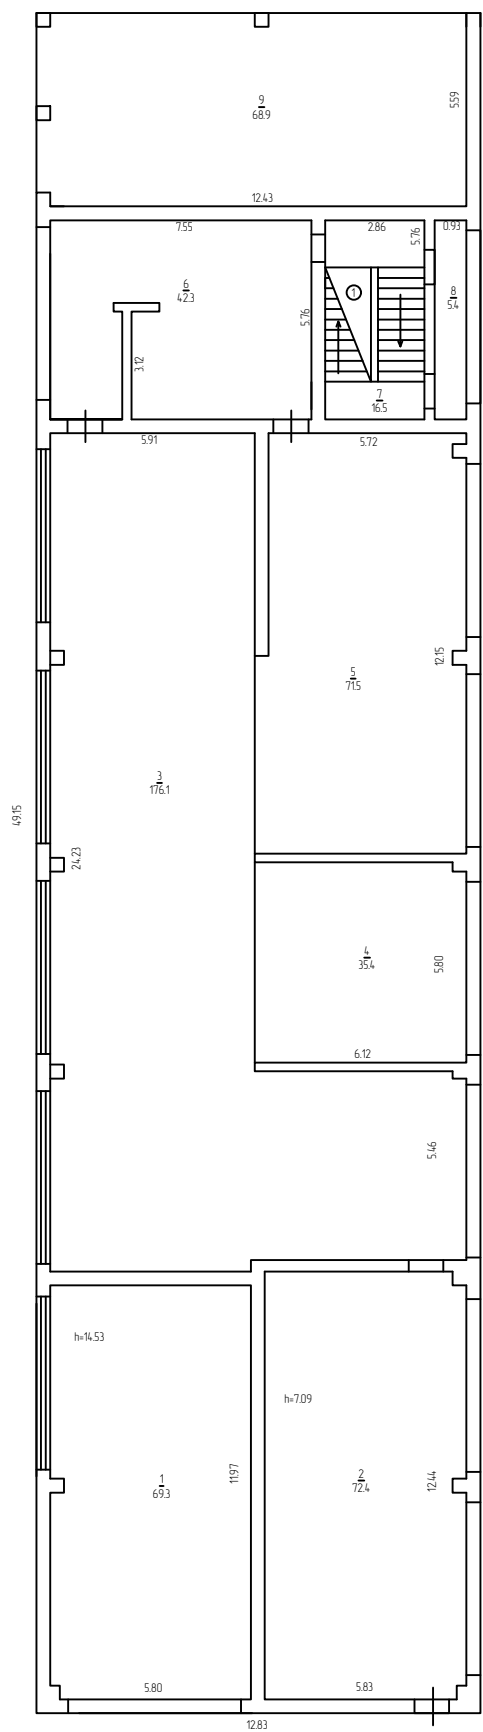


ПОВЕРХОВИЙ ПЛАН
літер "Г" об'єкт незавершеного будівництва
Зварювальна лабораторія
№25 , вулиця (бульвар, площа) Коломоїцівська
місто (селище, село) Кривий Ріг
масштаб 1 : 200

Поверх II

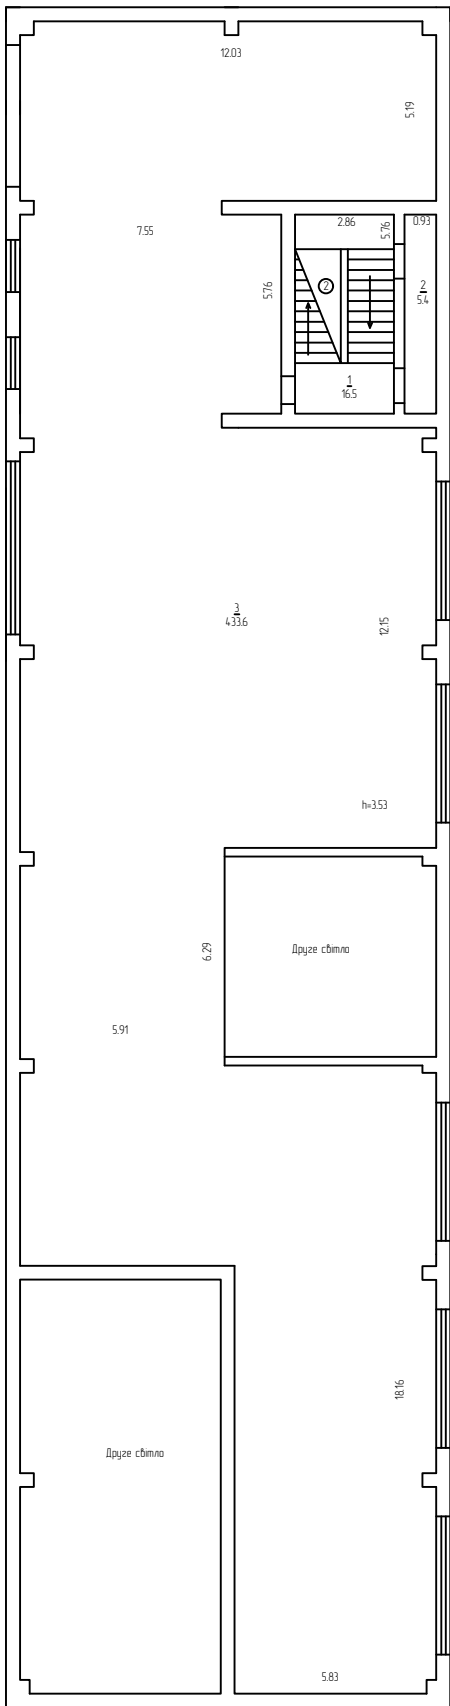


ПОВЕРХОВИЙ ПЛАН
літер "Г" об'єкт незавершеного будівництва
Зварювальна лабораторія
№25 , вулиця ~~(бульвар, площа)~~ Коломоїцівська
місто ~~(селище, село)~~ Кривий Ріг
масштаб 1 : 200

Поверх III

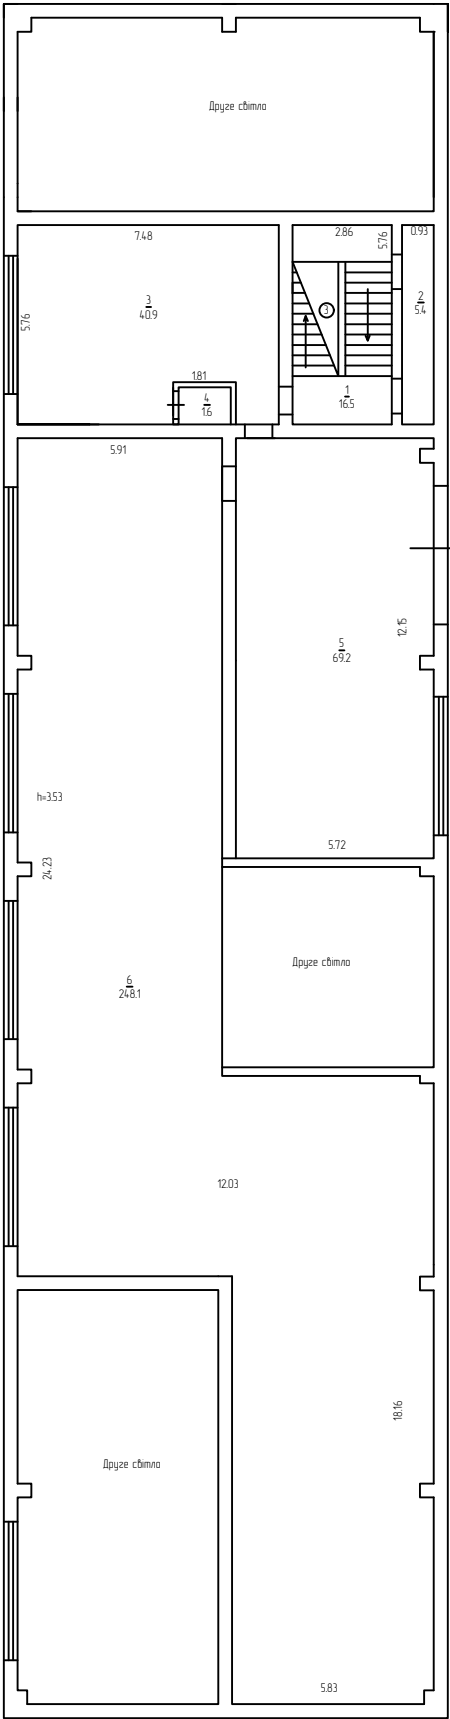

ПОВЕРХОВИЙ ПЛАН
літер "Г" об'єкт незавершеного будівництва
Зварювальна лабораторія
№25 , вулиця (бульвар, площа) Коломоїцівська
місто (селище, село) Кривий Ріг
масштаб 1 : 200

Поверх IV

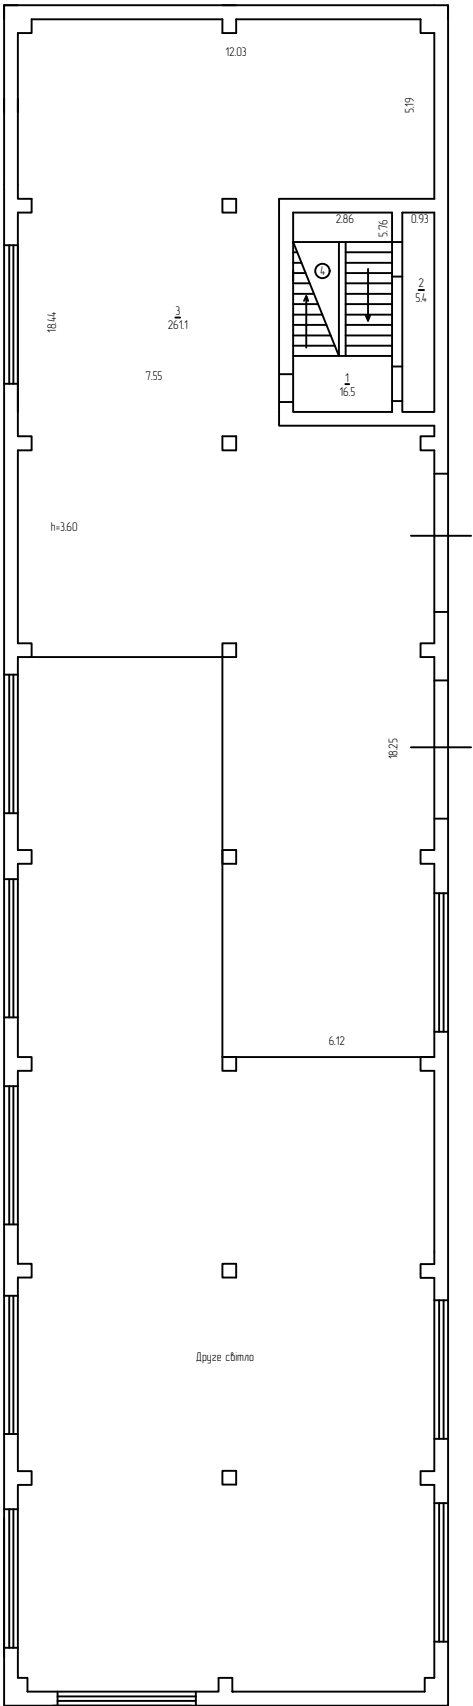

приміщень до плану поверхів об'єкту незавершеного будівництва

No 25


літер "Г"

вулиця ~~(бульвар, площа)~~ Коломойцівська

місто (~~селище, село~~) Кривий Ріг[illegible]


ПОВЕРХОВИЙ ПЛАН
літер "Д" об'єкт незавершеного будівництва
Блок відстійників №1
№25, вулиця (бульвар, площа) Коломоїцівська
місто (селище, село) Кривий Ріг
масштаб 1 : 200

Поверх I

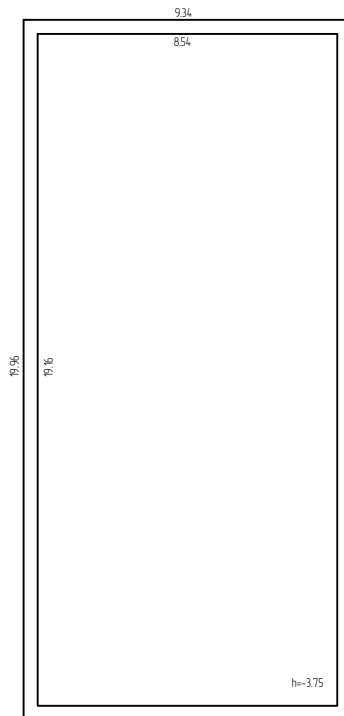


ПОВЕРХОВИЙ ПЛАН
літер "Е" об'єкт незавершеного будівництва
Блок відстійників №2
№25, вулиця (бульвар, площа) Коломоїцівська
місто (селище, село) Кривий Різ
масштаб 1 : 200

Поверх I

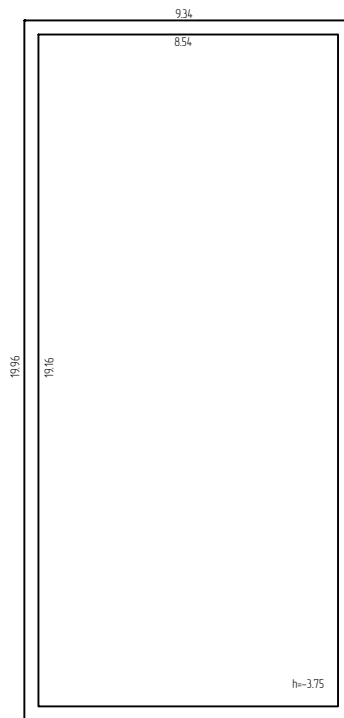


ПОВЕРХОВИЙ ПЛАН
літер "Є" об'єкт незавершеного будівництва
Блок очистки
№25, вулиця ~~(бульвар, площа)~~ Коломоїцівська
місто ~~(селище, село)~~ Кривий Різ
масштаб 1 : 100

Поверх I

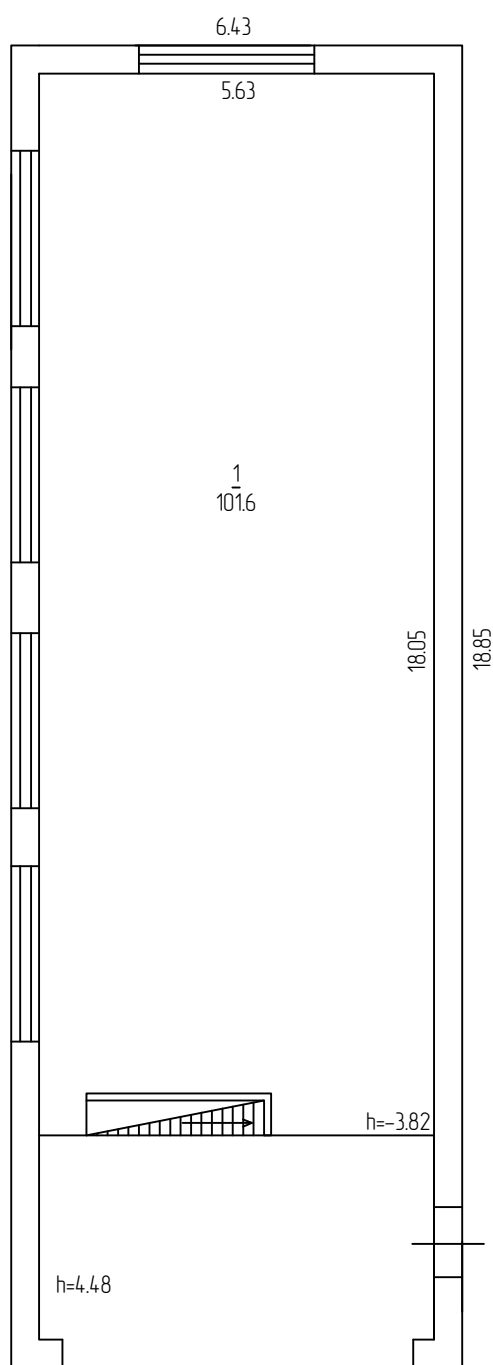


ПОВЕРХОВИЙ ПЛАН
літер "Ж" об'єкт незавершеного будівництва
Вентиляційна градирня
№25 , вулиця (бульвар, площа) Коломоїцівська
місто (селище, село) Кривий Ріг
масштаб 1 : 200

Поверх I

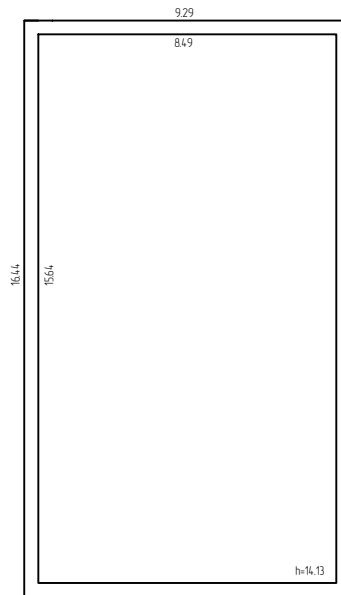


ПОВЕРХОВИЙ ПЛАН
літер "З" об'єкт незавершеного будівництва
Допоміжне приміщення
№25 , вулиця (бульвар, площа) Коломоїцівська
місто (селище, село) Кривий Ріг
масштаб 1 : 100

Поверх I

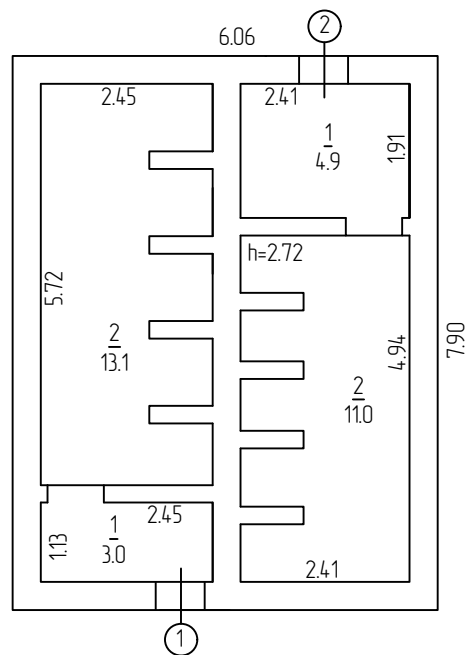


ПОВЕРХОВИЙ ПЛАН
літер "И" об'єкт незавершеного будівництва
Приймна камера
№25 , вулиця (бульвар, площа) Коломоїцівська
місто (селище, село) Кривий Ріг
масштаб 1 : 200

Поверх І

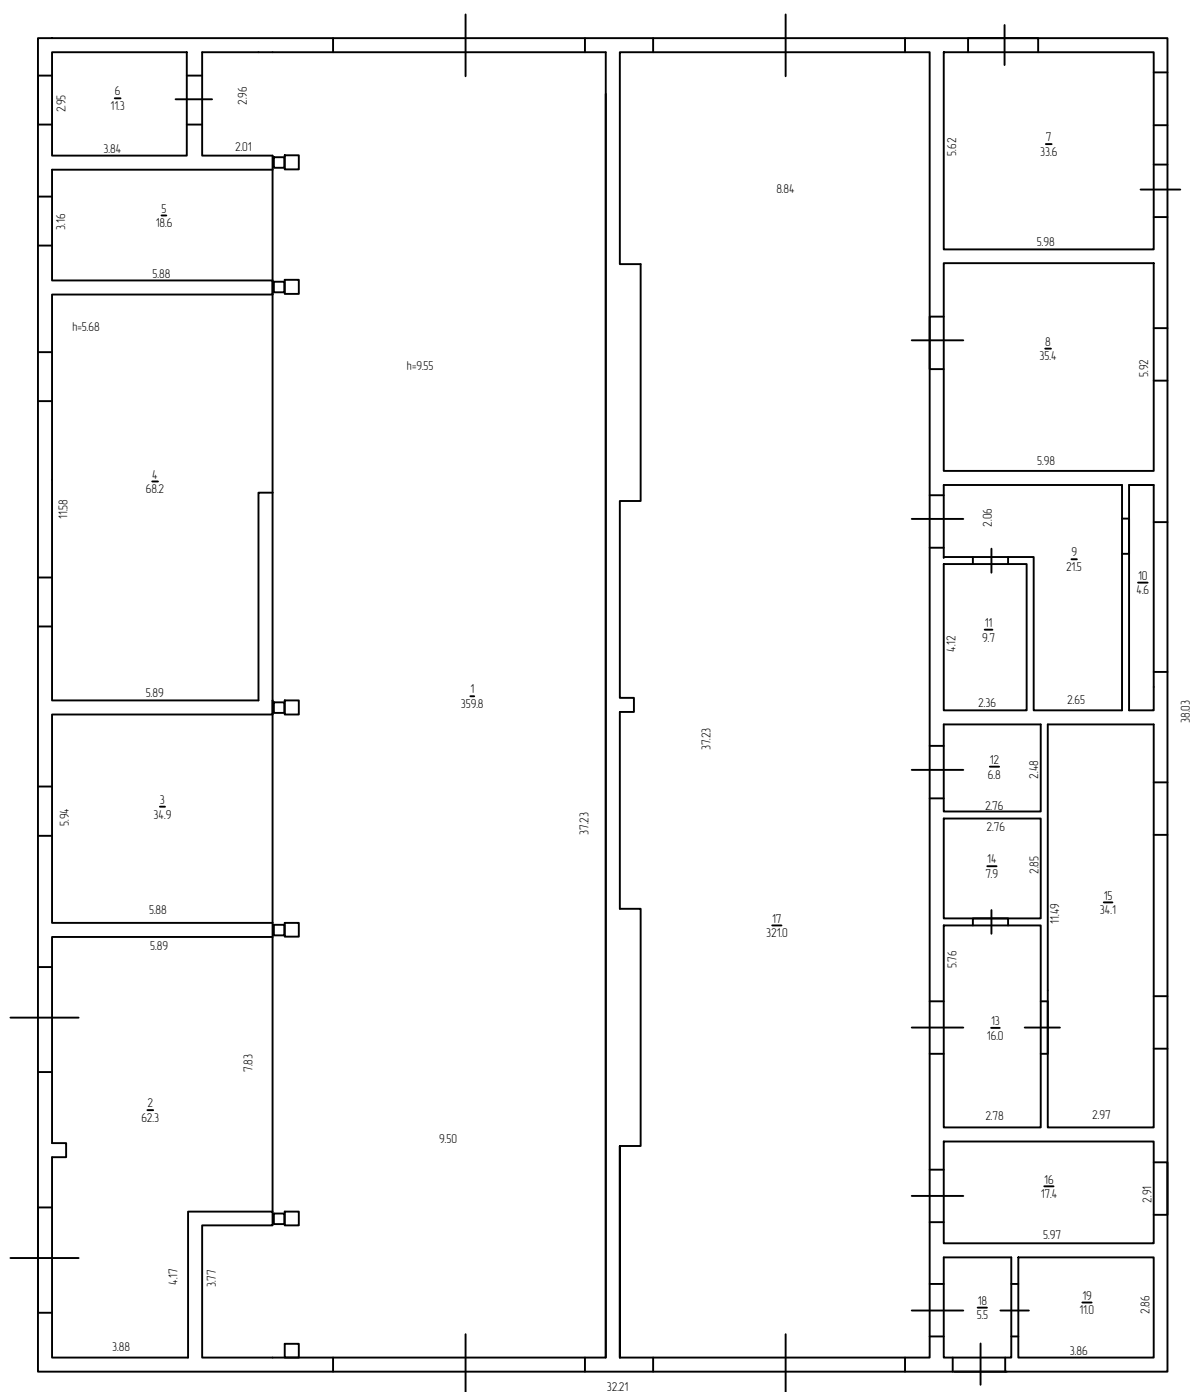


ПОВЕРХОВИЙ ПЛАН
 літер "І" об'єкт незавершеного будівництва
 Насосна станція
 №25, вулиця ~~(бульвар, площа)~~ Коломоїцівська
 місто ~~(селище, село)~~ Кривий Різ
 масштаб 1 : 100

Поверх І

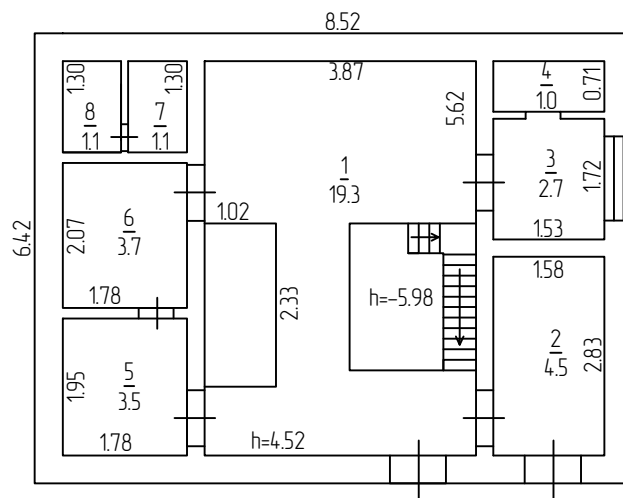


ПОВЕРХОВИЙ ПЛАН
літер "Й" об'єкт незавершеного будівництва
Газорегуляторний пункт
№25 , вулиця (бульвар, площа) Коломоїцівська
місто (селище, село) Кривий Різ
масштаб 1 : 100

Поверх I

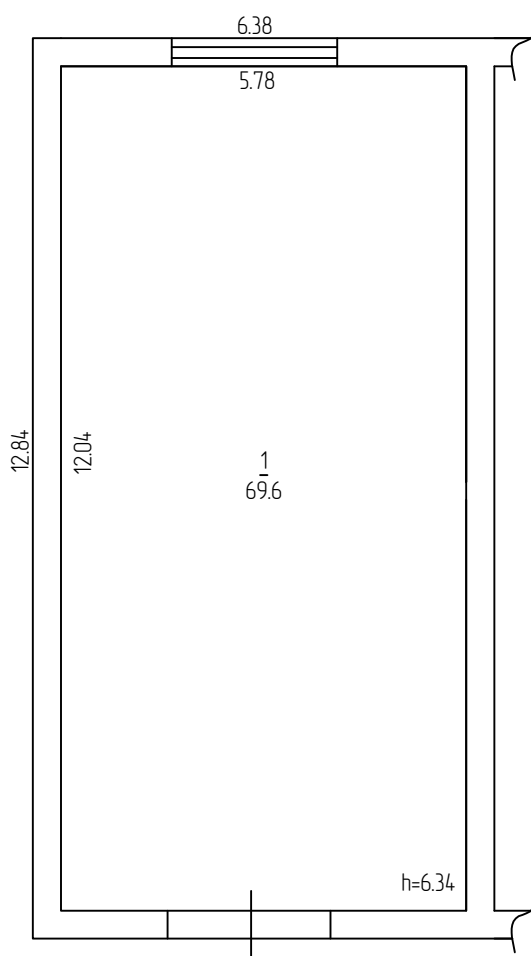


ПОВЕРХОВИЙ ПЛАН
літер "К" об'єкт незавершеного будівництва
Склад для зберігання лаків та фарб
№25 , вулиця (бульвар, площа) Коломоїцівська
місто (селище, село) Кривий Різ
масштаб 1 : 100

Поверх I

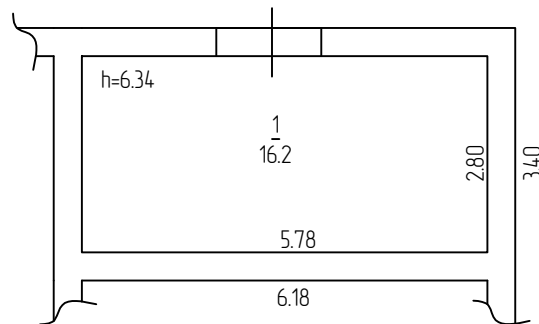

ПОВЕРХОВИЙ ПЛАН
літер "Л" об'єкт незавершеного будівництва
Кислородна накопичувальна
№25 , вулиця (бульвар, площа) Коломоїцівська
місто (селище, село) Кривий Ріг
масштаб 1 : 100

Поверх I

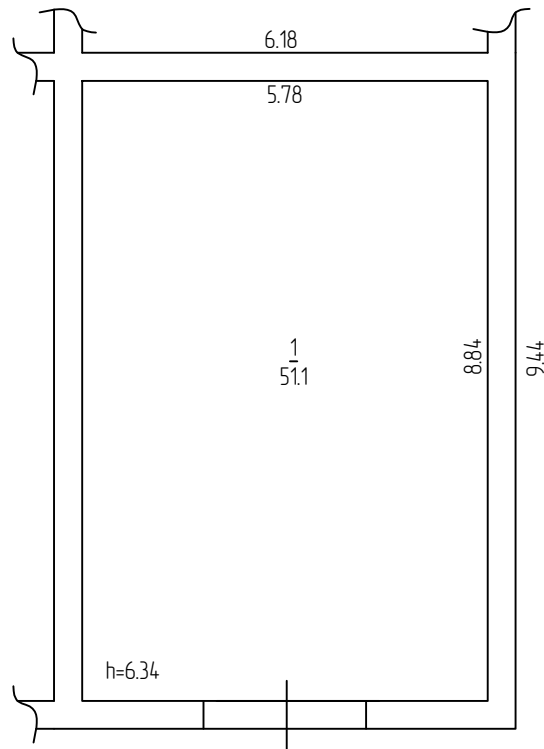

Додаток 6.4

до Інструкції про порядок проведення технічної інвентаризації об'єктів нерухомого майна

ХАРАКТЕРИСТИКА БУДИНКУ,ГОСПОДАРСЬКИХ БУДІВЕЛЬ ТА СПОРУД

Літер	Назва об'єкта	Рік побудови	Опис основних конструктивних елементів						Інженерне обладнання							Висота (м)	Площа основи (забудови) (кв.м)	Об'єм (куб.м)	Будівівельна вартість (грн.)	%	Інвентаризаційна вартість (грн.)
			фундамент	стіни	покрівля	перекриття	підлога	сходи	електрика	водопровід	каналізація	газопровід	вид опалення	ліфт	сміттєпро від						
А	Адміністративна будівля (процент готовності 88%)		залізобетон	Цегла	шифер	з/б плити	бетон	бетон	-	-	-	-	-	-	-	6,91	306,5	2118	не визначалась		не визначалась
Б	Будівля їдальні (одноповерхова) (процент готовності 63%)		залізобетон	Цегла	шифер	з/б плити	бетон	-	-	-	-	-	-	-	-	3,40	594,5	2021			
В	Гальванічна ділянка (процент готовності 87%)		залізобетон	з/б плити	металочерепиця	з/б плити	бетон	-	так	-	-	-	-	-	-	15,57	954,3	14858			
Г	Зварювальна лабораторія (процент готовності 87%)		залізобетон	цегла, з/б плити	-	з/б плити	бетон	бетон	-	-	-	-	-	-	-	15,33	630,6	9667			
Д	Блок відстійників №1 (процент готовності 56%)		залізобетон	з/б плити	-	-	бетон	-	-	-	-	-	-	-	-	4,25	186,4	792			
Е	Блок відстійників №2 (процент готовності 56%)		залізобетон	з/б плити	-	-	бетон	-	-	-	-	-	-	-	-	4,25	186,4	792			
Є	Блок очистки (процент готовності 87%)		залізобетон	з/б плити	-	з/б плити	бетон	метал	-	-	-	-	-	-	-	9,10	121,2	1103			
Ж	Вентиляційна градирні (процент готовності 60%)		залізобетон	-	-		бетон	-	-	-	-	-	-	-	-	14,13	152,7	2158			
З	Допоміжне приміщення (процент готовності 90%)		залізобетон	цегла	м'яка рулонна	з/б плити	бетон	-	-	-	так	-	-	-	-	3,53	47,9	169			
И	Прийомна камера (процент готовності 87%)		залізобетон	цегла, з/б плити	-	з/б плити	бетон	-	-	-	-	-	-	-	-	10,35	1228,7	12717			
І	Насосна станція (процент готовності 92%)		залізобетон	цегла	м'яка рулонна	з/б плити	бетон	метал	так	-	-	-	-	-	-	11,60	54,7	635			
Ї	Малярне відділення (процент готовності 87%)		залізобетон	цегла, з/б плити	м'яка рулонна	з/б плити	бетон	-	так	-	-	-	-	-	-	6,80	158,1	1075			
Й	Газорегуляторний пункт (процент готовності 87%)		залізобетон	цегла, з/б плити	м'яка рулонна	з/б плити	бетон	-	так	-	-	-	-	-	-	6,80	81,9	557			
К	Склад для зберігання лаків та фарб (процент готовності 87%)		залізобетон	цегла, з/б плити	м'яка рулонна	з/б плити	бетон	-	так	-	-	-	-	-	-	6,80	21,0	143			
Л	Кислородна накопичувальна (процент готовності 87%)		залізобетон	цегла, з/б плити	м'яка рулонна	з/б плити	бетон	-	так	-	-	-	-	-	-	6,80	58,3	396			
																Всього:	4783,2	49201	не визн.		не визн.

11 грудня 2018 року

Виконав

(підпис, прізвище)

Перевірив

(підпис, прізвище)