

Фізична особа-підприємець
Процай Світлана Олександрівна
(суб'єкт господарювання)

м.Суми, вул.Робітнича, б.82, кв.4, код за ЄДРПОУ:2632419646, моб.тел.050-140-94-10, e-mail: sevkadydin@ukr.net

Інвентаризаційна справа № 844

ТЕХНІЧНИЙ ПАСПОРТ
на захисну споруду цивільного захисту

частина підвалу Адміністративної будівлі літ.А-IV обліковий № 68003
(сховище, протирадіаційне укриття)

вулиця (~~пр.вулиця, площа~~) Данила Галицького № 68а
місто (~~селище, село~~) Суми
район Ковпаківський
область Сумська

Замовник технічної інвентаризації або уповноважена ним
особа (прізвище, ім'я та по батькові фізичної особи
або найменування юридичної особи)

Відкрите акціонерне товариство "SELMI"

Паспорт виготовлено станом на
" 15 " 09 2021 р.

Керівник суб'єкта господарювання

Виконав

Перевірив



Характеристика нежитлових будівель

Літер	Назва будівель та споруд	Рік спорудження/реконструкції	Опис основних конструктивних елементів						Інженерне обладнання					Висота (м)	Площа основи (забудови) (м2)	Об'єм (м3)
			фундамент	стіни	покрівля	перекриття	підлога	сходи	електрика	водопровід	каналізація	газопровід	вид опалення			
1	2	3	4	5	6	7	8	9	10	11	12	13	14	15	16	17
п/д	Підвал	1959	-	бетонні блски	-	з/бетон	бетон		так	ні	ні	ні	ні	3,06	520,9	1594
	Вхід в підвал		бетон, цегла												11,6	

"15" вересня 2021 р.

Схема розташу

частина підвалу адміністра
(сховище, протирадіа

вулиця (провул., площа)
місто (селище, село)
район Ковпаківськ


вул. Д.Галицького

109,23

Б-III
13,70

цок
4,20

Масштаб 1:500

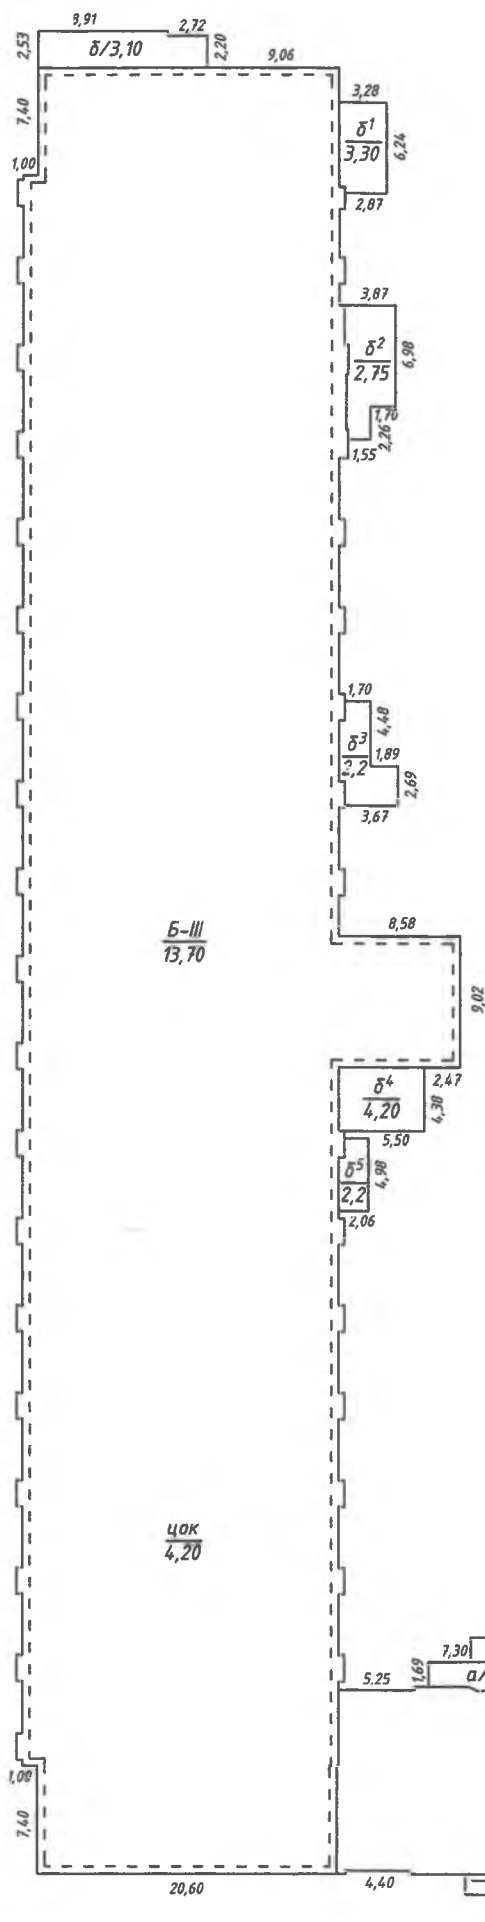


вул. Пушкіна

Схема розташування нежитлової будівлі

частина підвалу адміністративної будівлі літ. А-IV
(сховище, протирадіаційне укриття)

обліковий № 68003

вулиця (проект, площа) Д.Галицького № 68а
місто (селище, село) Суми
район Ковпаківський область Сумська

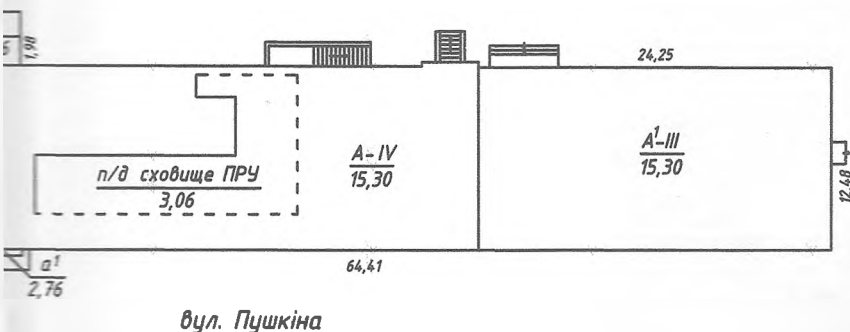

Експлікація до схеми розташування будівель та споруд		
Площа земельної ділянки (м2), у тому числі	загальна площа	
	усього під забудовою	3816
	під основною будівлею	3816
	під господарськими, допоміжними будівлями і спорудами	
	під садом	
	фруктовим	
	декоративним	
Літер за планом	Назва будівель та споруд	
А-IV	Адміністративна будівля	
п/д	Підвал(в т.ч. сховище ПРУ)	
А-I-III	Добудова	
а, а¹	Тамбур	
Б-III	Виробничий корпус №1	
б, б¹, б²	Добудова	
б, б¹, б², б³, б⁴, б⁵	Добудова	
цок	Цокольний поверх	

ПЛАН

захисної споруди цивільного захісту

частина підвалу адміністративної будівлі літ.А-IV


обліковий № 00002


(сховище, протирадіаційне укриття)

вулиця (проектна, площа) Д.Галицького № 08а

місто (селище, село) Суми

Поверх п/д літер А

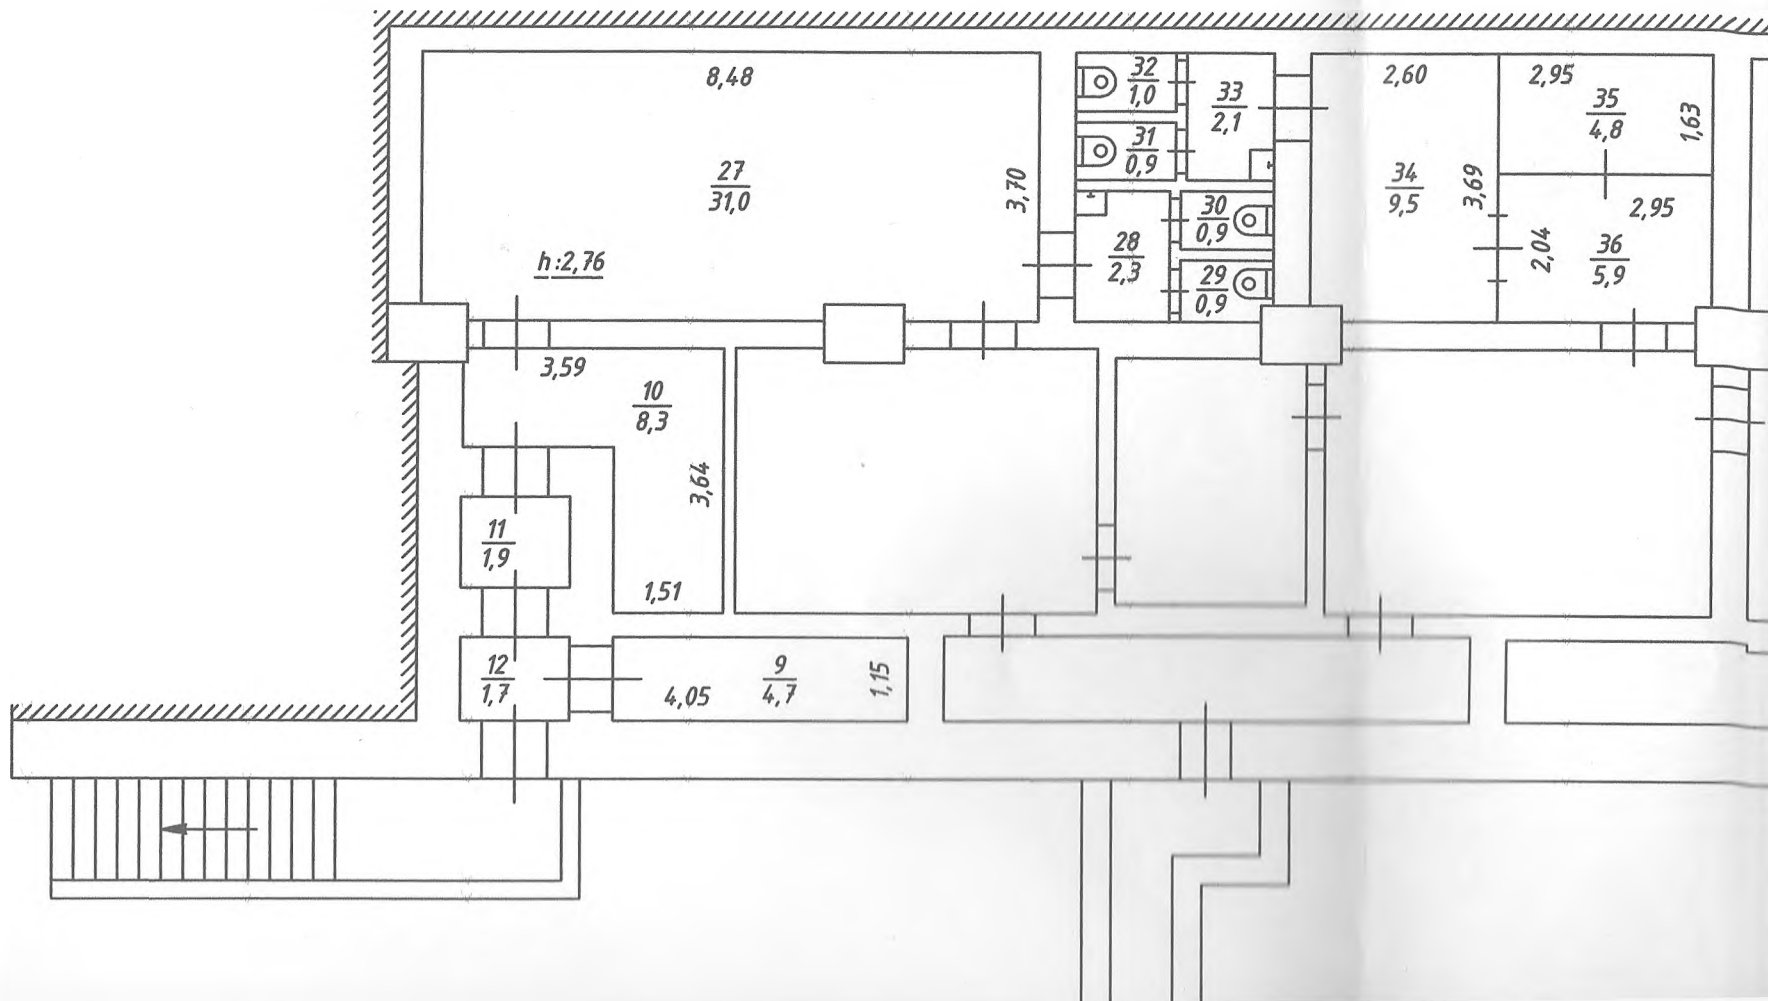

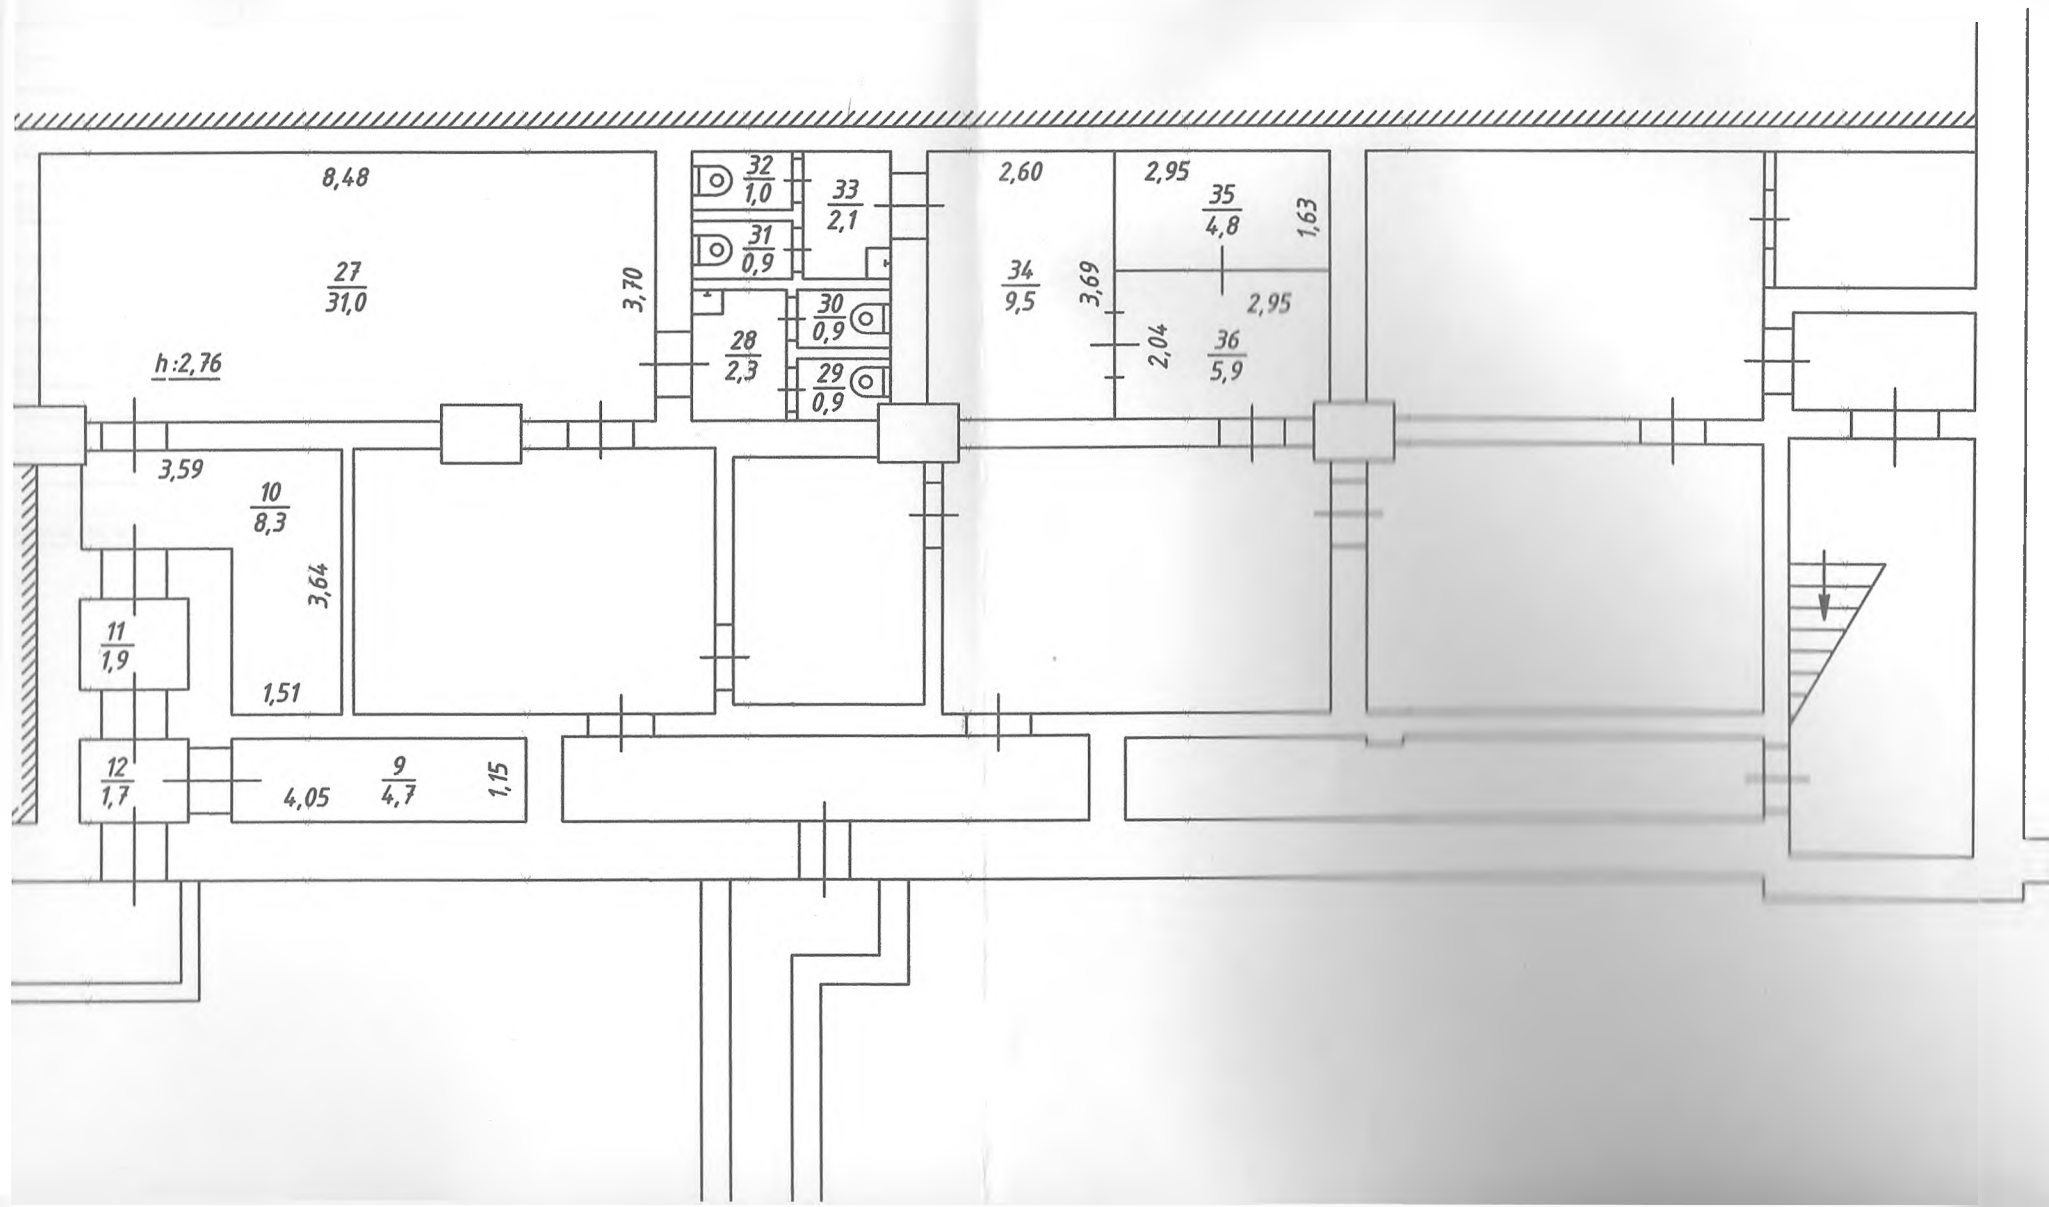вулиця (пр.вуля, площа) Д.Галицького № 68амісто (селище, село) СумиПоверх п/д літер А

Е К С П Л І К А Ц І Я
приміщень захисної споруди цивільного захисту
Обліковий №68003

вулиця (провулок, площа) Данила Галицького № 68а
 місто (селище, село) Суми
 район Ковпаківський
 область Сумська

Літера	Поверх	Номери відокремлених груп приміщень	Номери приміщень	Призначення приміщень	Загальна площа приміщень (підрахована за формулами розрахунку площ) (м2)	Площа (м2)				Примітки
						Основна	Допоміжна (підсобна)	літніх, неопалювальних приміщень	площа приміщень загального користування	
1	2	3	4	5	6	7	8	9	10	11
A	п/д		9	кладова	4,7		4,7			
			10	кладова	8,3		8,3			
			11	коридор	1,9		1,9			
			12	коридор	1,7		1,7			
			27	склад	31,0	31,0				
			28	умивальник	2,3		2,3			
			29	туалет	0,9		0,9			
			30	туалет	0,9		0,9			
			31	туалет	0,9		0,9			
			32	туалет	1,0		1,0			
			33	умивальник	2,1		2,1			
			34	умивальник	9,5		9,5			
			35	кладова	4,8		4,8			
			36	коридор	5,9		5,9			
				Всього по п/д	75,9	31,0	44,9			

"15" вересня 2021 р.

ОСНОВНІ ТЕХНІЧНІ ХАРАКТЕРИСТИКИ ЗАХИСНОЇ СПОРУДИ ЦИВІЛЬНОГО ЗАХИСТУ

Основні відомості

Класифікатор захисту (клас сховища, група ПРУ) _____

Назва проекту _____

Місце розташування захисної споруди (вбудовано в будинок (будівлю), кількість поверхів, окремо встановлено) вбудовано в 4-х поверхову будівлю

Рік введення в експлуатацію 1959

Висвітленість (осіб) _____

Площа поверху (м²) 75,9

Об'єм захисної споруди (м³) 209

Кількість входів _____

Кількість аварійних виходів _____

Примітка. Пункти 1, 2, 5 заповнюють експлуатаційні організації.

Всього пропито
(або проінуровано),
прономеровано і
скріплено печаткою

51 (п'ять)
аркушів

