



КОМУНАЛЬНЕ ПІДПРИЄМСТВО
«ХАРКІВСЬКЕ МІСЬКЕ БЮРО ТЕХНІЧНОЇ
ІНВЕНТАРИЗАЦІЇ»
ХАРКІВСЬКОЇ МІСЬКОЇ РАДИ



БТІ

Область Харківська

Район Київський

місто (селище, село) Харків

Інвентаризаційна
справа №

3457

Реєстровий
№

4393

ТЕХНІЧНИЙ ПАСПОРТ

на громадський будинок

приміщення загального користування

(призначення)

Вулиця (провулок, плісця) Короленка № 19

місто (селище, село) Харків

Замовник технічної інвентаризації або уповноважена ним особа (прізвище, ім'я та по батькові фізичної особи або найменування юридичної особи)	Місце проживання, серія і номер паспорта фізичної особи або місцезнаходження, код за ЄДРПОУ юридичної особи
Територіальна громада м. Харкова в особі Харківської міської ради	

Паспорт виготовлено 15.02.2018
за станом обстеження на 05.10.2017

Виконав

(підпис)

М.П.

Виконано відповідно кваліфікаційного
сертифікату

АЕ № 003994

АЕ № 004095

АЕ № 004097

АЕ № 002223

ЗАСТУПНИК ДИРЕКТОРА
ПО РОБОТІ З ЮРИДИЧНИМИ ТА ФІЗИЧНИМИ ОСОБАМИ
КОМУНАЛЬНОГО ПІДПРИЄМСТВА
«ХАРКІВСЬКЕ МІСЬКЕ БЮРО ТЕХНІЧНОЇ ІНВЕНТАРИЗАЦІЇ»
ХАРКІВСЬКОЇ МІСЬКОЇ РАДИ

А.В.МЕРЗЛЯКОВ


М.П.

Підготував Сторова А.М.
(підпис)

приміщення загального користування ідособні приміщення
(призначення)

No 19

масштаб 1:500

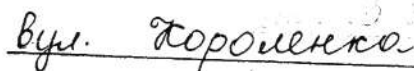[illegible]

ПЛАН
поверхів громадського будинку літ. "А-4"
приміщення загального користування
(призначення)

провулок


Короленка

№ **19**

~~у с.т.о.~~ (селище, село) Харків

масштаб 1:200

Фрагмент 4-го
поверху

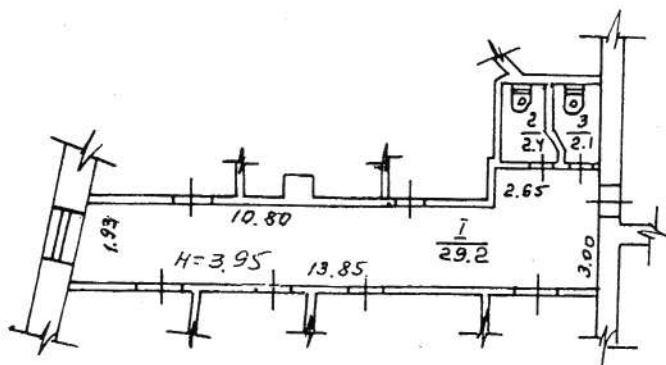

ЕКСПЛІКАЦІЯ

приміщень до плану поверхів громадського будинку № 19 літер "А-4"

провулок Короленка

місто (~~селище, село~~) Харків[illegible]