

ПЛАН

Поверхів громадського будинку

будівля поштового зв'язку „Укрпошта”

(призначення)

вул. (пр. вул., площа)


Перемоги

№ 43

місто (селище, село)

мала Комишуваха

Масштаб 1:100

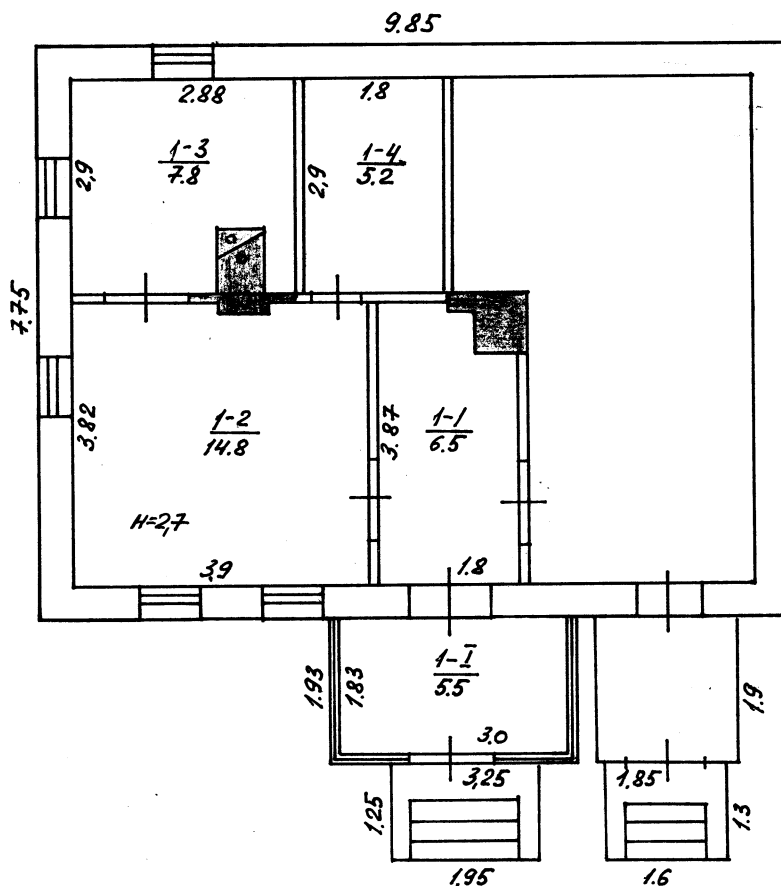


Літер за планом	Поверхи	Номери приміщень	Приназначення приміщень	Площа за внутрішнім обміром	Загальна площа	Основна	Допоміжна	Самовідні будівля або споруда
Б	1	1	мандир	5.5	5.5	5.5	5.5	9
		1	коридор		6.5		6.5	
		2	операційний зал		14.8	14.8		
		3	ношарська		7.8		7.8	
		4	комора		5.2		5.2	
			Разом по приміщенню "Україна"		39.8	22.6	17.2	

ХАРАКТЕРИСТИКА БУДІНКУ, ГОСПОДАРСЬКИХ БУДІВЕЛЬ ТА СПОРУД

Додаток 6.3 до Інструкції про порядок проведення технічної інвентаризації об'єктів нерухомого майна

[illegible]