

ДФ-2 споряди

ОБЛАСНЕ КОМУНАЛЬНЕ ПІДПРИЄМСТВО
“ДНІПРОДЗЕРЖИНСЬКЕ БЮРО
ТЕХНІЧНОЇ ІНВЕНТАРИЗАЦІЇ”

НАША АДРЕСА

51925. Україна, м. Кам'янське, вул. Соборна, 9
тел.: (0569) 55-02-15

ТЕХНІЧНИЙ ПАСПОРТ Є ДОДАТКОМ ДО ПРАВОВСТАНОВЛЮВАЛЬНИХ ДОКУМЕНТІВ

Додаток 2 до Інструкції про порядок проведення технічної
інвентаризації об'єктів нерухомого майна



ОБЛАСНЕ КОМУНАЛЬНЕ ПІДПРИЄМСТВО
“ДНІПРОДЗЕРЖИНСЬКЕ БЮРО ТЕХНІЧНОЇ ІНВЕНТАРИЗАЦІЇ”
(суб'єкт господарювання)




Область Дніпропетровська Інвентаризаційна
Район Заводський справа №
Реєстровий №

ТЕХНІЧНИЙ ПАСПОРТ
НА ВИРОБНИЧИЙ БУДИНОК

Виробничий комплекс Частина-13
(призначення)
№ 18Б вулиця Соборна
місто Кам'янське


Замовник технічної інвентаризації або уповноважена ним особа(прізвище, ім'я та по батькові фізичної особи або найменування юридичної особи)	Місце проживання, серія і номер паспорта фізичної особи або місце знаходження, код за ЄДРПОУ юридичної особи
Публічне акціонерне товариство “Дніпровський металургійний комбінат”	код 05393043 м. Кам'янське вул. Соборна 18Б


Паспорт виготовлено станом на
« » 201 р.
Виконав Білецький Д.О. АЕ004346
(підпис, прізвище, серія та номер кваліфікаційного сертифіката. М. П.)

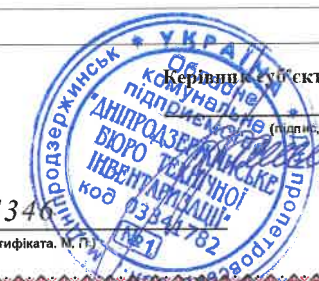

Керівник суб'єкта господарювання
Івашина О.В.
(підпис, прізвище)
М.П.

інв. № 021004
вулиця ~~Богдана~~ ^{Богдана} ~~Хмельницького~~ ^{Хмельницького}

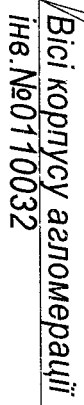

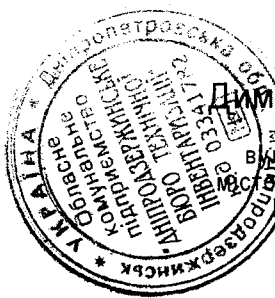


Димова труба №1,

д. № 0210050,


масштаб 1:200.

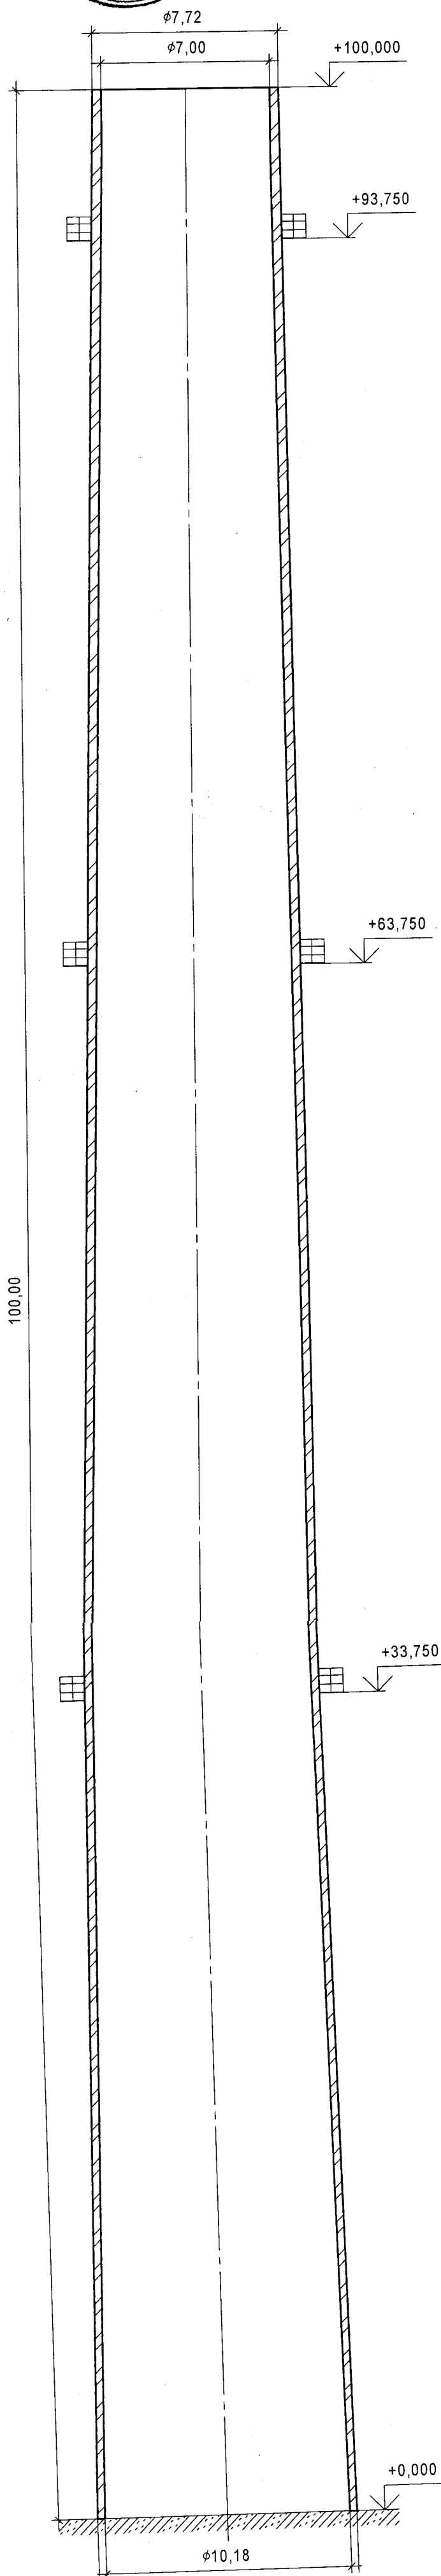

$d=7,72 \text{ м}; D=10,78 \text{ м};$

$H=100,00 \text{ м};$

$r=\frac{d}{2}=\frac{7,72}{2}=3,86 \text{ м}$

$R=\frac{D}{2}=\frac{10,78}{2}=5,39 \text{ м}$

$S_{\text{забудови}}=3,14 \cdot 5,39^2=91,2 \text{ м}^2$


$V_{\text{забудови}}=(r^2+r \cdot R+R^2) \cdot \frac{3,14 \cdot H}{3}=$

$=(3,86^2+3,86 \cdot 5,39+5,39^2) \cdot \frac{3,14 \cdot 100,0}{3}=$


$=6778 \text{ м}^3$



Димова труба №2.
Інв. № 0210051,
вулиця Соборна 18Б,
Масштаб 1:200.

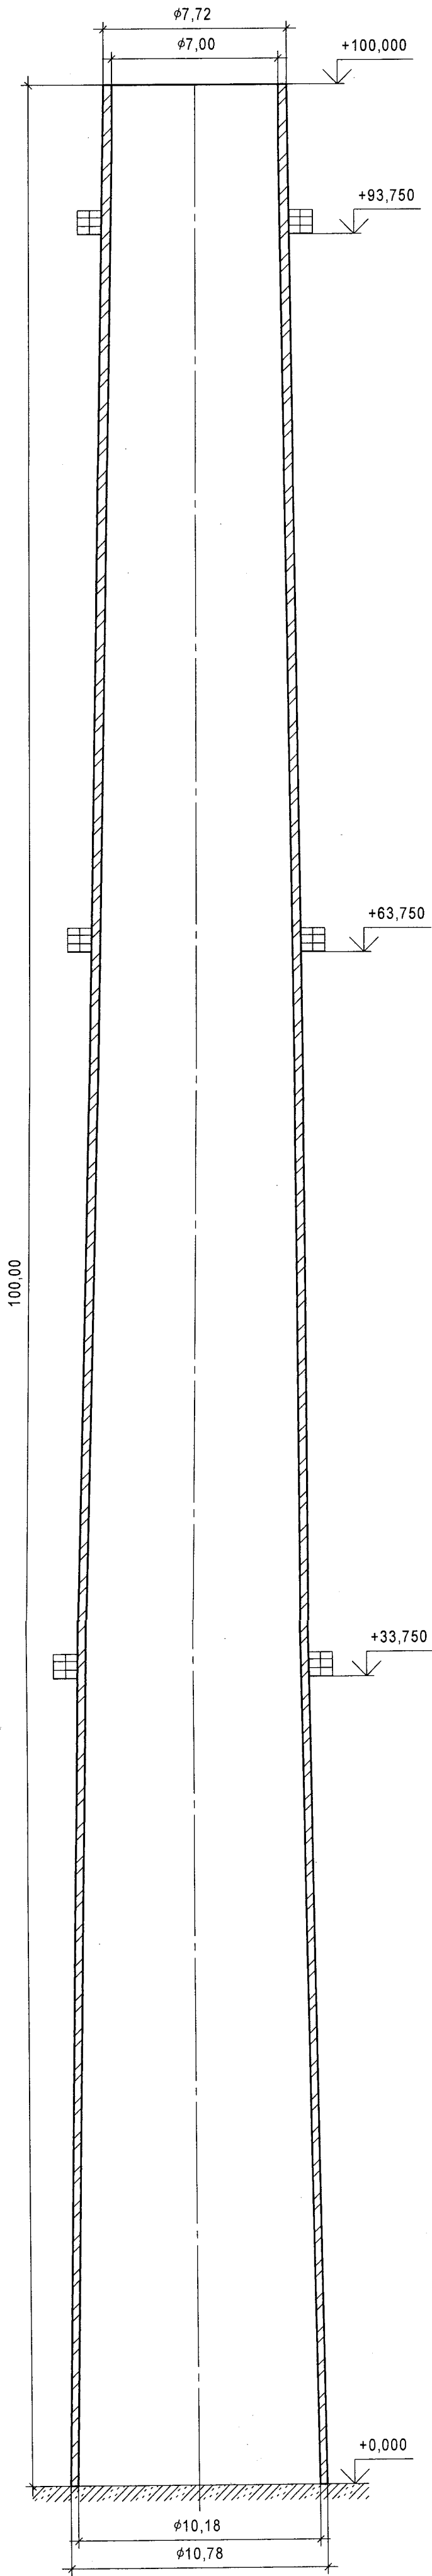

$d=7,72 \text{ м}; D=10,78 \text{ м};$
 $H=100,00 \text{ м};$
 $r=\frac{d}{2}=\frac{7,72}{2}=3,86 \text{ м}$
 $R=\frac{D}{2}=\frac{10,78}{2}=5,39 \text{ м}$
 $S_{\text{забудови}}=3,14 \cdot 5,39^2=91,2 \text{ м}^2$
 $V_{\text{забудови}}=(r^2+r \cdot R+R^2) \cdot \frac{3,14 \cdot H}{3}=$
 $=(3,86^2+3,86 \cdot 5,39+5,39^2) \cdot \frac{3,14 \cdot 100,0}{3}=$
 $=6778 \text{ м}^3$

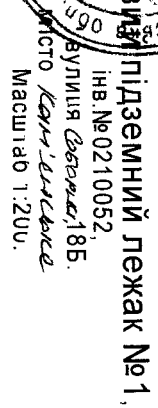


Труба димова №1



Technical drawing of a rectangular frame. The outer rectangle has a width of 7,30. The inner rectangle is defined by a dashed line. The frame is set against a background with diagonal hatching.

Димовий підземний лезжак №2.


 Масштаб 1:200

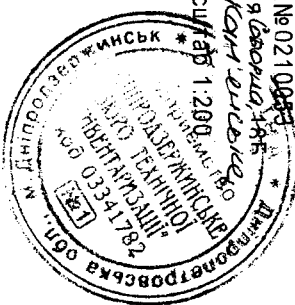

$$S = (1,95 + 0,99) / 2 * 3,76 + (9,65 + 4,56) / 2 * 3,76 + (43,91 + 40,86) / 2 * 5,43 + (6,19 + 3,57) / 2 * 5,06 + 2 * ((3,51 + 4,63) / 2 * 3,76 + (1,93 + 0,95) / 2 * 3,76) = 328,5 \text{ m}^2$$


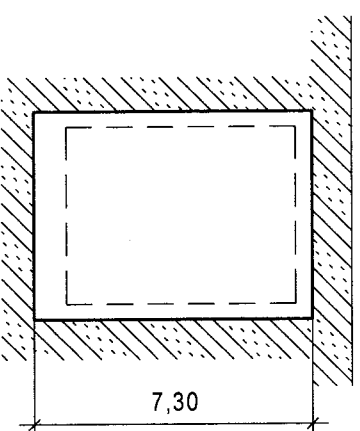
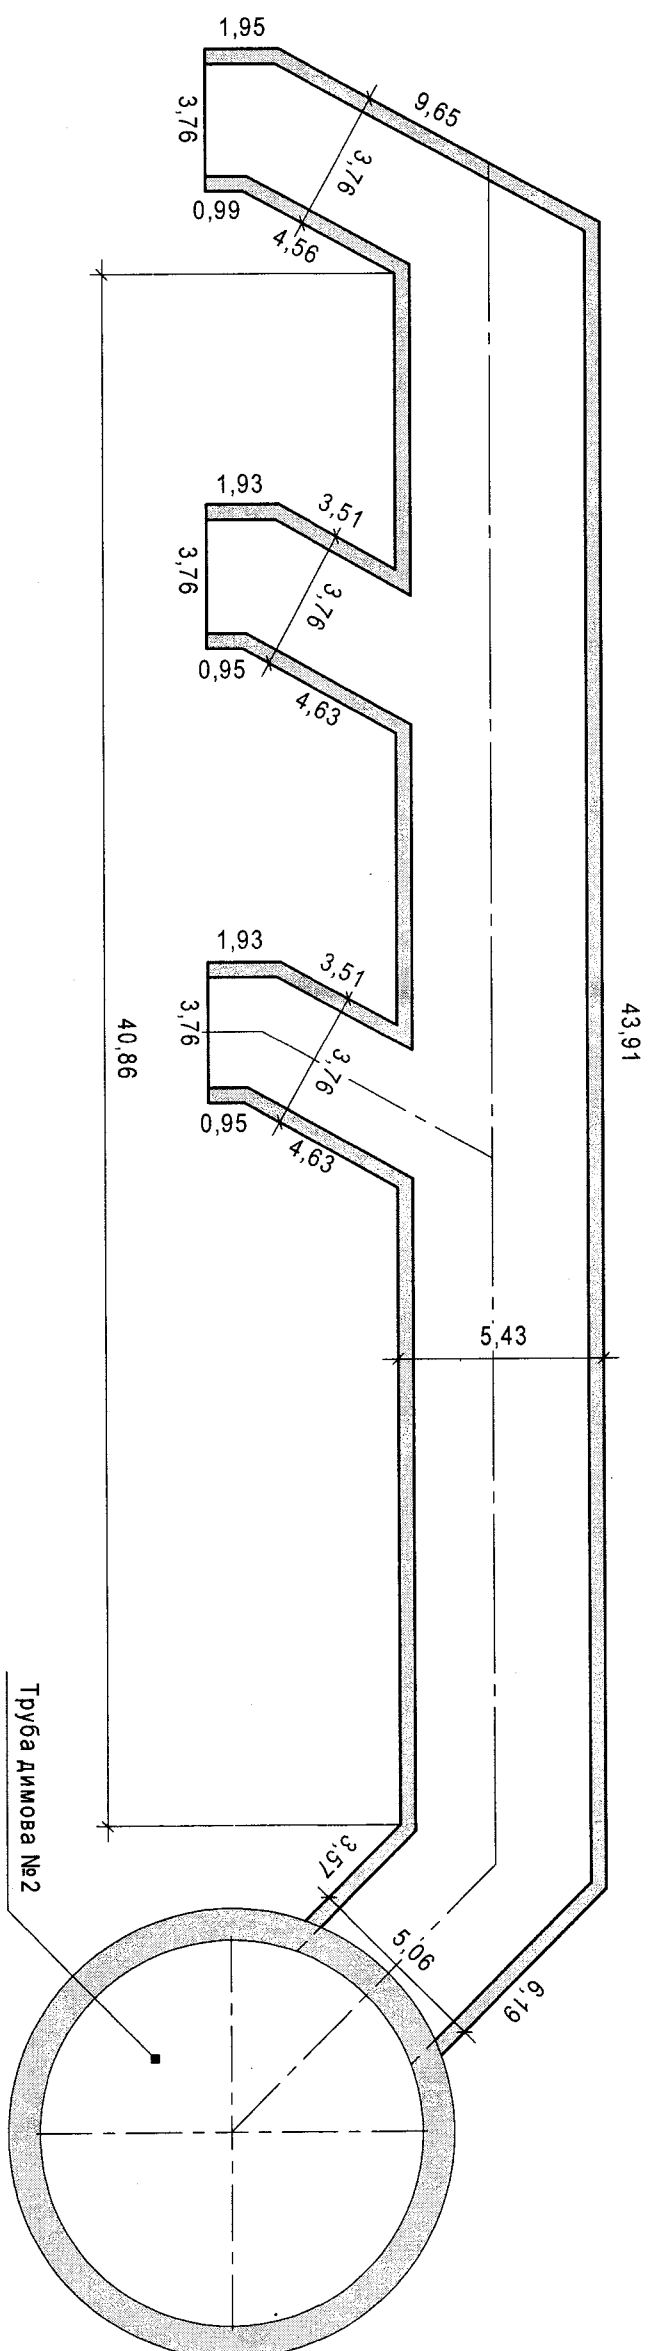


$$V_{забудови} = 328,5 * 7,30 = 2398 \text{ m}^3$$

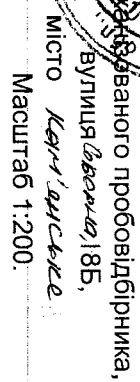

Мащтаб 1:200.

2-2

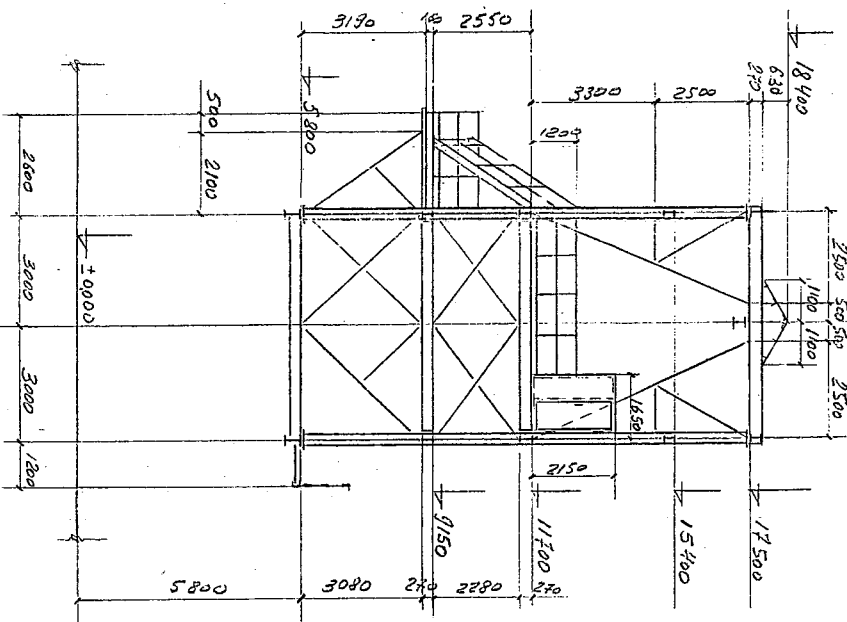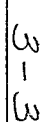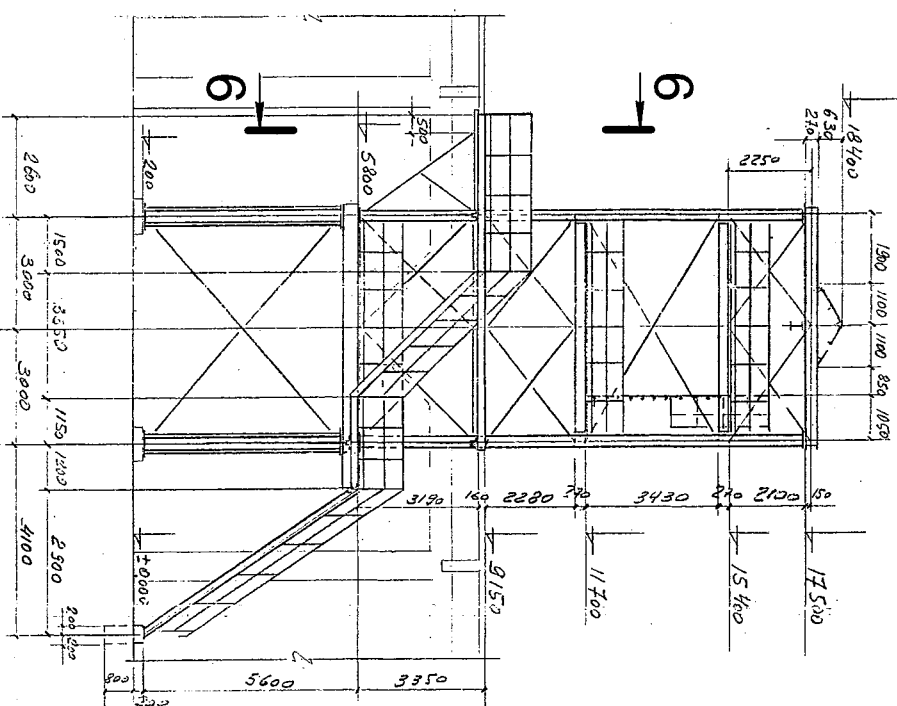

Характеристика господарських будівель та споруд

Літера	Назва об'єкта	Рік побудови	Опис основних конструктивних елементів								Інженерне обладнання							Висота (м)	Площа (м²)	Об'єм (м³)	Будівельна вартість (грн.)	% зносу	Інвентаризаційна вартість (грн.)
			фундамент	стіни	покрівля	переkritтя	підлога	сходи	електрика	водопровід	каналізація	газопровід	вид опалення	ліфт	сміттєпровід								
1	2	3	4	5	6	7	8	9	10	11	12	13	14	15	16	17	18	19	20	21	22		
№9	Тунель водопровідний проходний односекційний (інв.№0210044)	1963	Фундамент: монолітний залізобетон. Стіни: монолітний залізобетон. Покрівля: залізобетон.															-	179				
№10	Димова труба №1 (інв.№0210050)	1963	Фундамент: залізобетон на залізобетонній подушці. Ствол: монолітний залізобетон.														100,0	91,2	6778				
№11	Димова труба №2 (інв.№0210051)	1963	Фундамент: залізобетон на залізобетонній подушці. Ствол: монолітний залізобетон.														100,0	91,2	6778				
№12	Димовий підземний лежак №1 (інв.№0210052)	1963	Фундамент: монолітний залізобетон. Стіни - монолітний залізобетон. Футеровка стін та підлоги - цегла шамотна. Футеровка стелі – азбоцементний розчин.														7,30	-	2431				
№13	Димовий підземний лежак №2 (інв.№0210053)	1963	Фундамент: монолітний залізобетон. Стіни - монолітний залізобетон. Футеровка стін та підлоги - цегла шамотна. Футеровка стелі – азбоцементний розчин.														7,30	-	2398				
481	Механізований пробовідбірник	1963	Металева етажерка на металевих опорах														17,15	-	-				

Дніпропетровська область
Окреме комунальне підприємство
Дніпропетровське бюро технічної інвентаризації
№02 0334

