



Філія «Київський аукціонний центр»
ПУБЛІЧНОГО АКЦІОНЕРНОГО ТОВАРИСТВА
Державна акціонерна компанія
НАЦІОНАЛЬНА МЕРЕЖА АУКЦІОННИХ ЦЕНТРІВ
02660, м.Київ, вул.С.Сверстюка, №15

від 20.10. 2017р. на № 6

ДОВІДКА

в тому, що готовність об'єкта незавершеного будівництва – будинку культури, що розташована за адресою: Київська область, Макарівецький р-н, смт.Кодра, вул.Шевченка ,б/н складає:
літ. «А», площею 4655.7 кв.м. – 11 відсотків.

Вартість літ. «А» визначається незалежною експертною оцінкою.

Довідка видана для подання за місцем вимоги.

Генер

Викон



Машкін Є.О.

Кривша К.В.

Філія "Київський аукціонний центр"
Публічного акціонерного товариства
Державна акціонерна компанія
"Національна мережа аукціонних центрів"

02660, м. Київ, вул. Є. Сверстюка, 15

Область Київська
Район Макарівський

Інвентаризаційна
справа № 7-Т/2017

Реєстровий №

ТЕХНІЧНИЙ ПАСПОРТ
на громадський (виробничий) будинок

будинок культури

№ вулиця (провулок-площа) Шевченка

~~місто~~ (~~селище~~ ~~село~~) с/мт Кодра

Замовник технічної інвентаризації або уповноважена ним особа (прізвище, ім'я та по батькові фізичної особи або найменування юридичної особи)	Місце проживання, серія і номер паспорта фізичної особи або місцезнаходження, код за ЄДРПОУ юридичної особи
РВ ФДМ України по Київській області	

Паспорт виготовлено станом на
" 04 " 10 2017 р.

Директор Машкін Є.О.

Виконав




Кривша К.В. АЕН№002394

(підпис, прізвище, серія та номер кваліфікаційного сертифіката, М.П.)




(підпис, прізвище)

М.П.

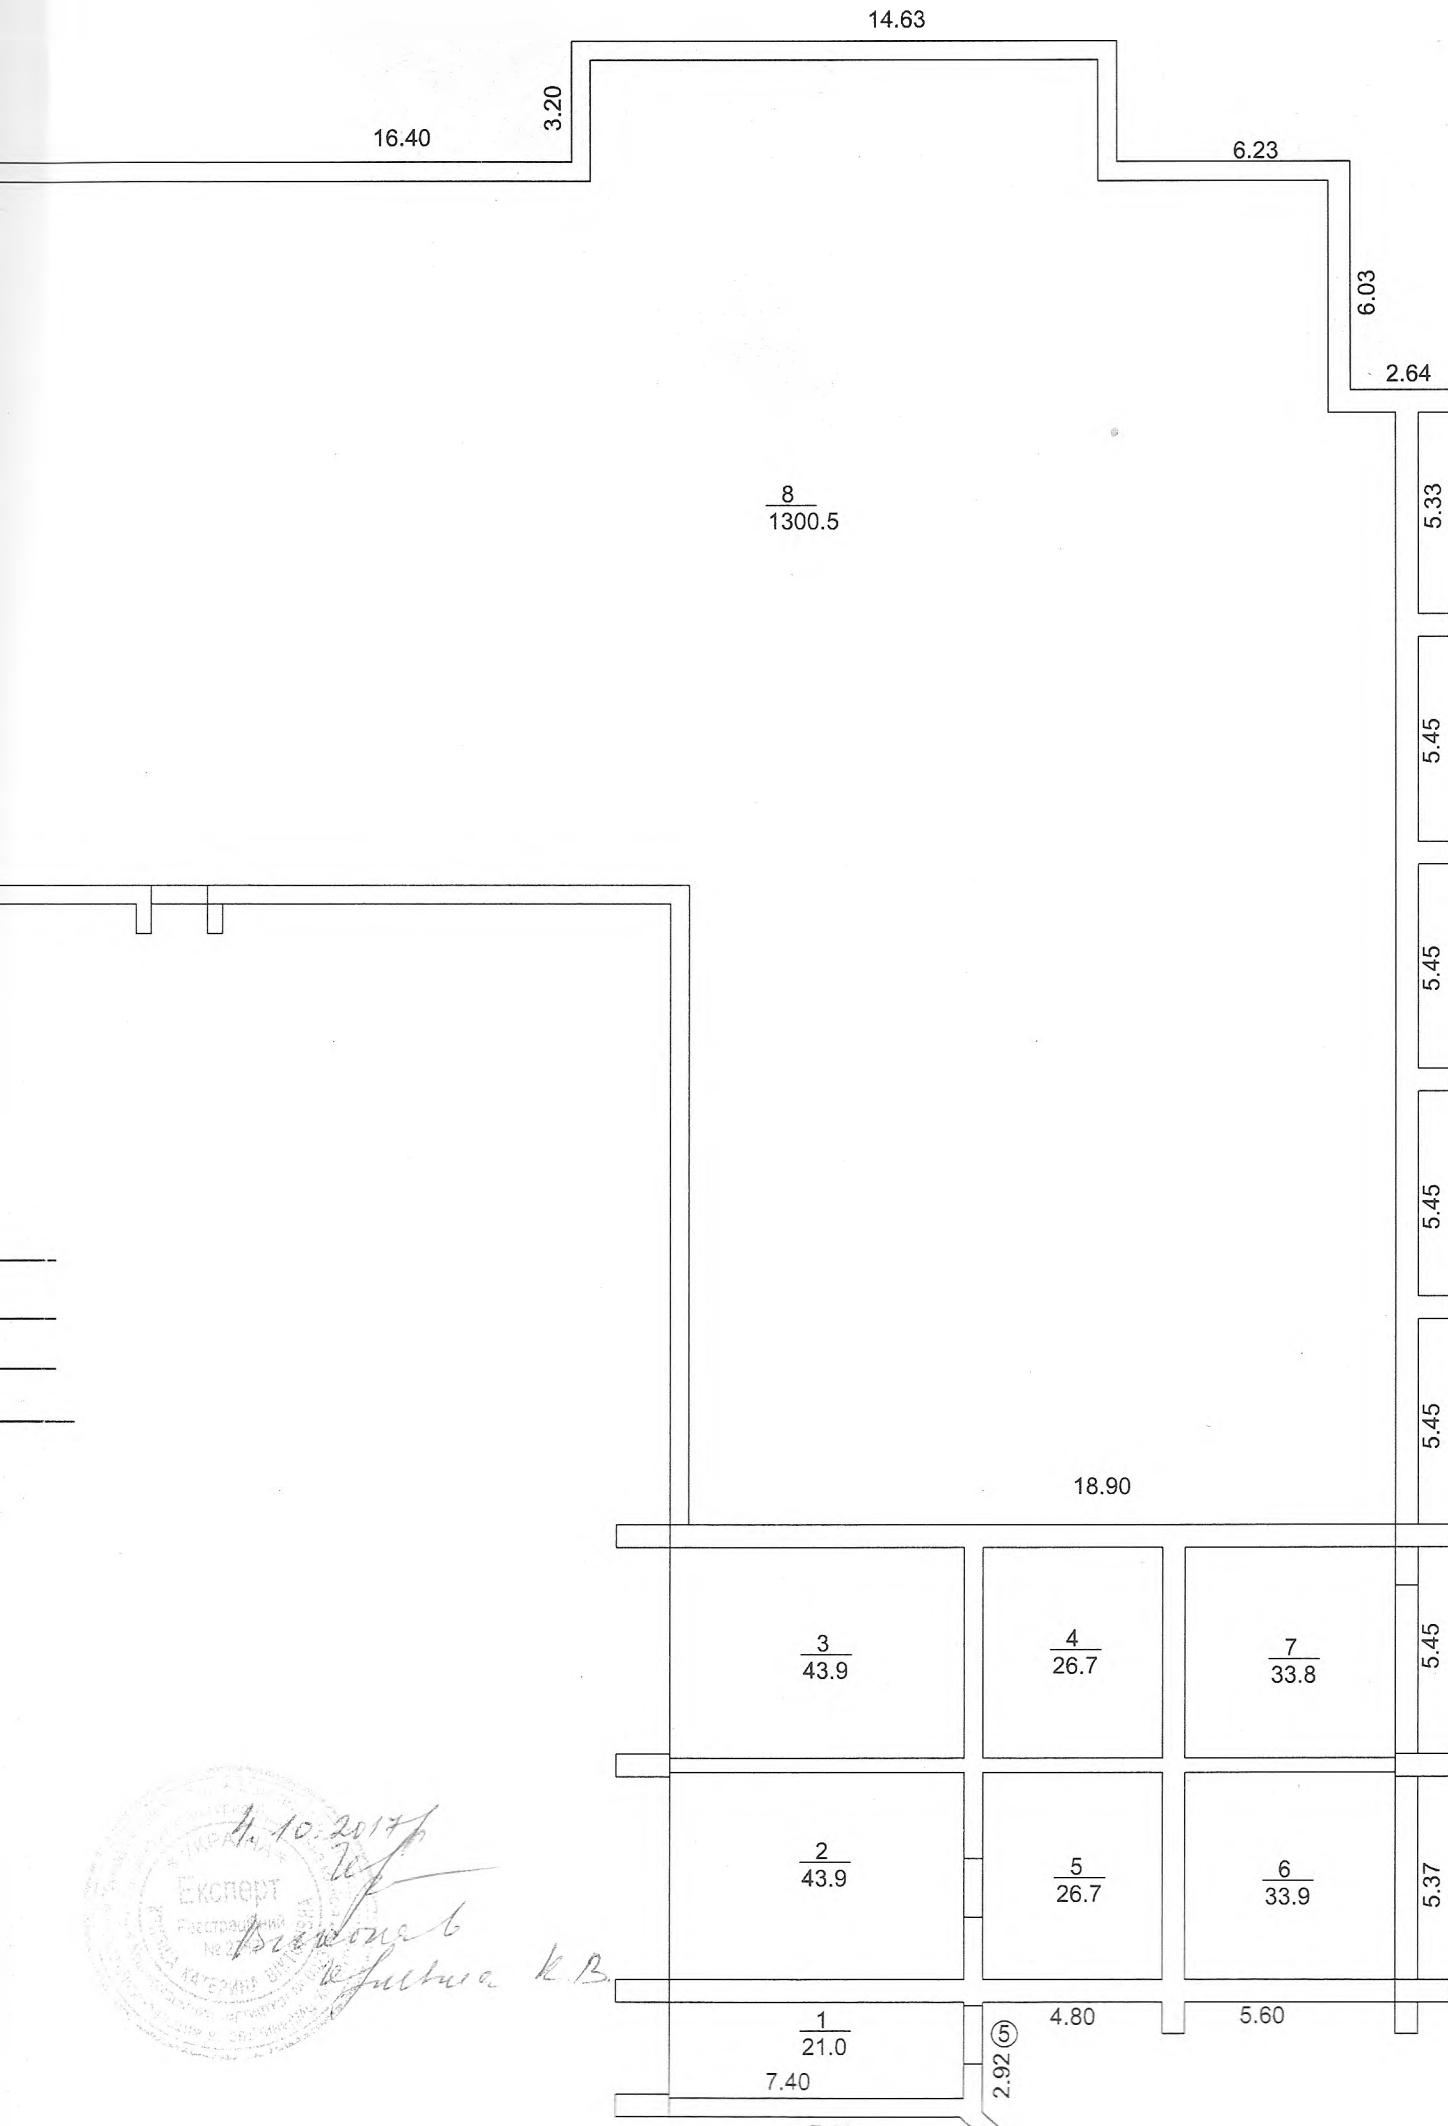


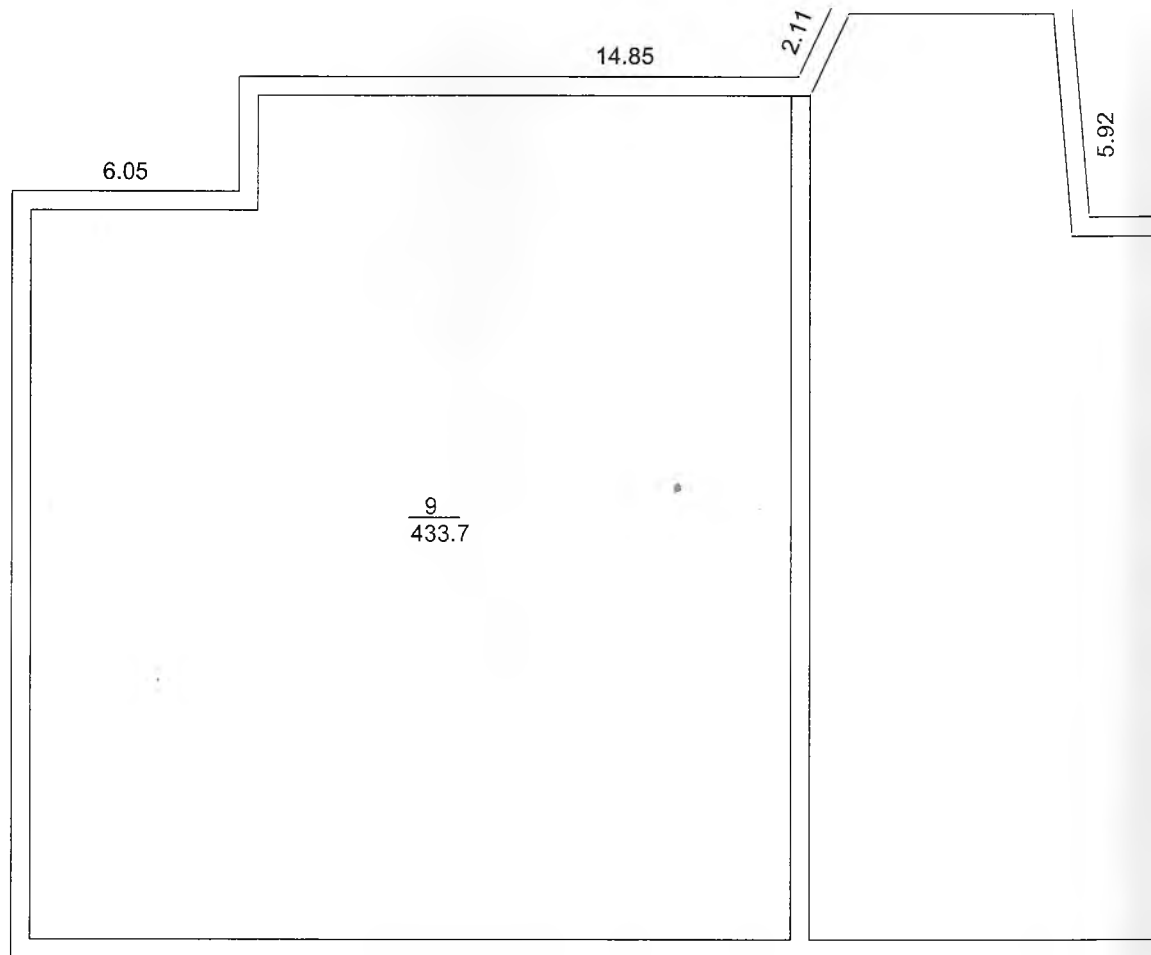

ПЛАН

поверхів громадського (виробничого) будинку

будинку культури

(призначення)

вулиця (провулок, площа) —

Шевченка

буд. _____

місто (селище, село) —

смт Кодра

район


Макарівський

область

Київська

масштаб 1:200


Підвал літ. "А"

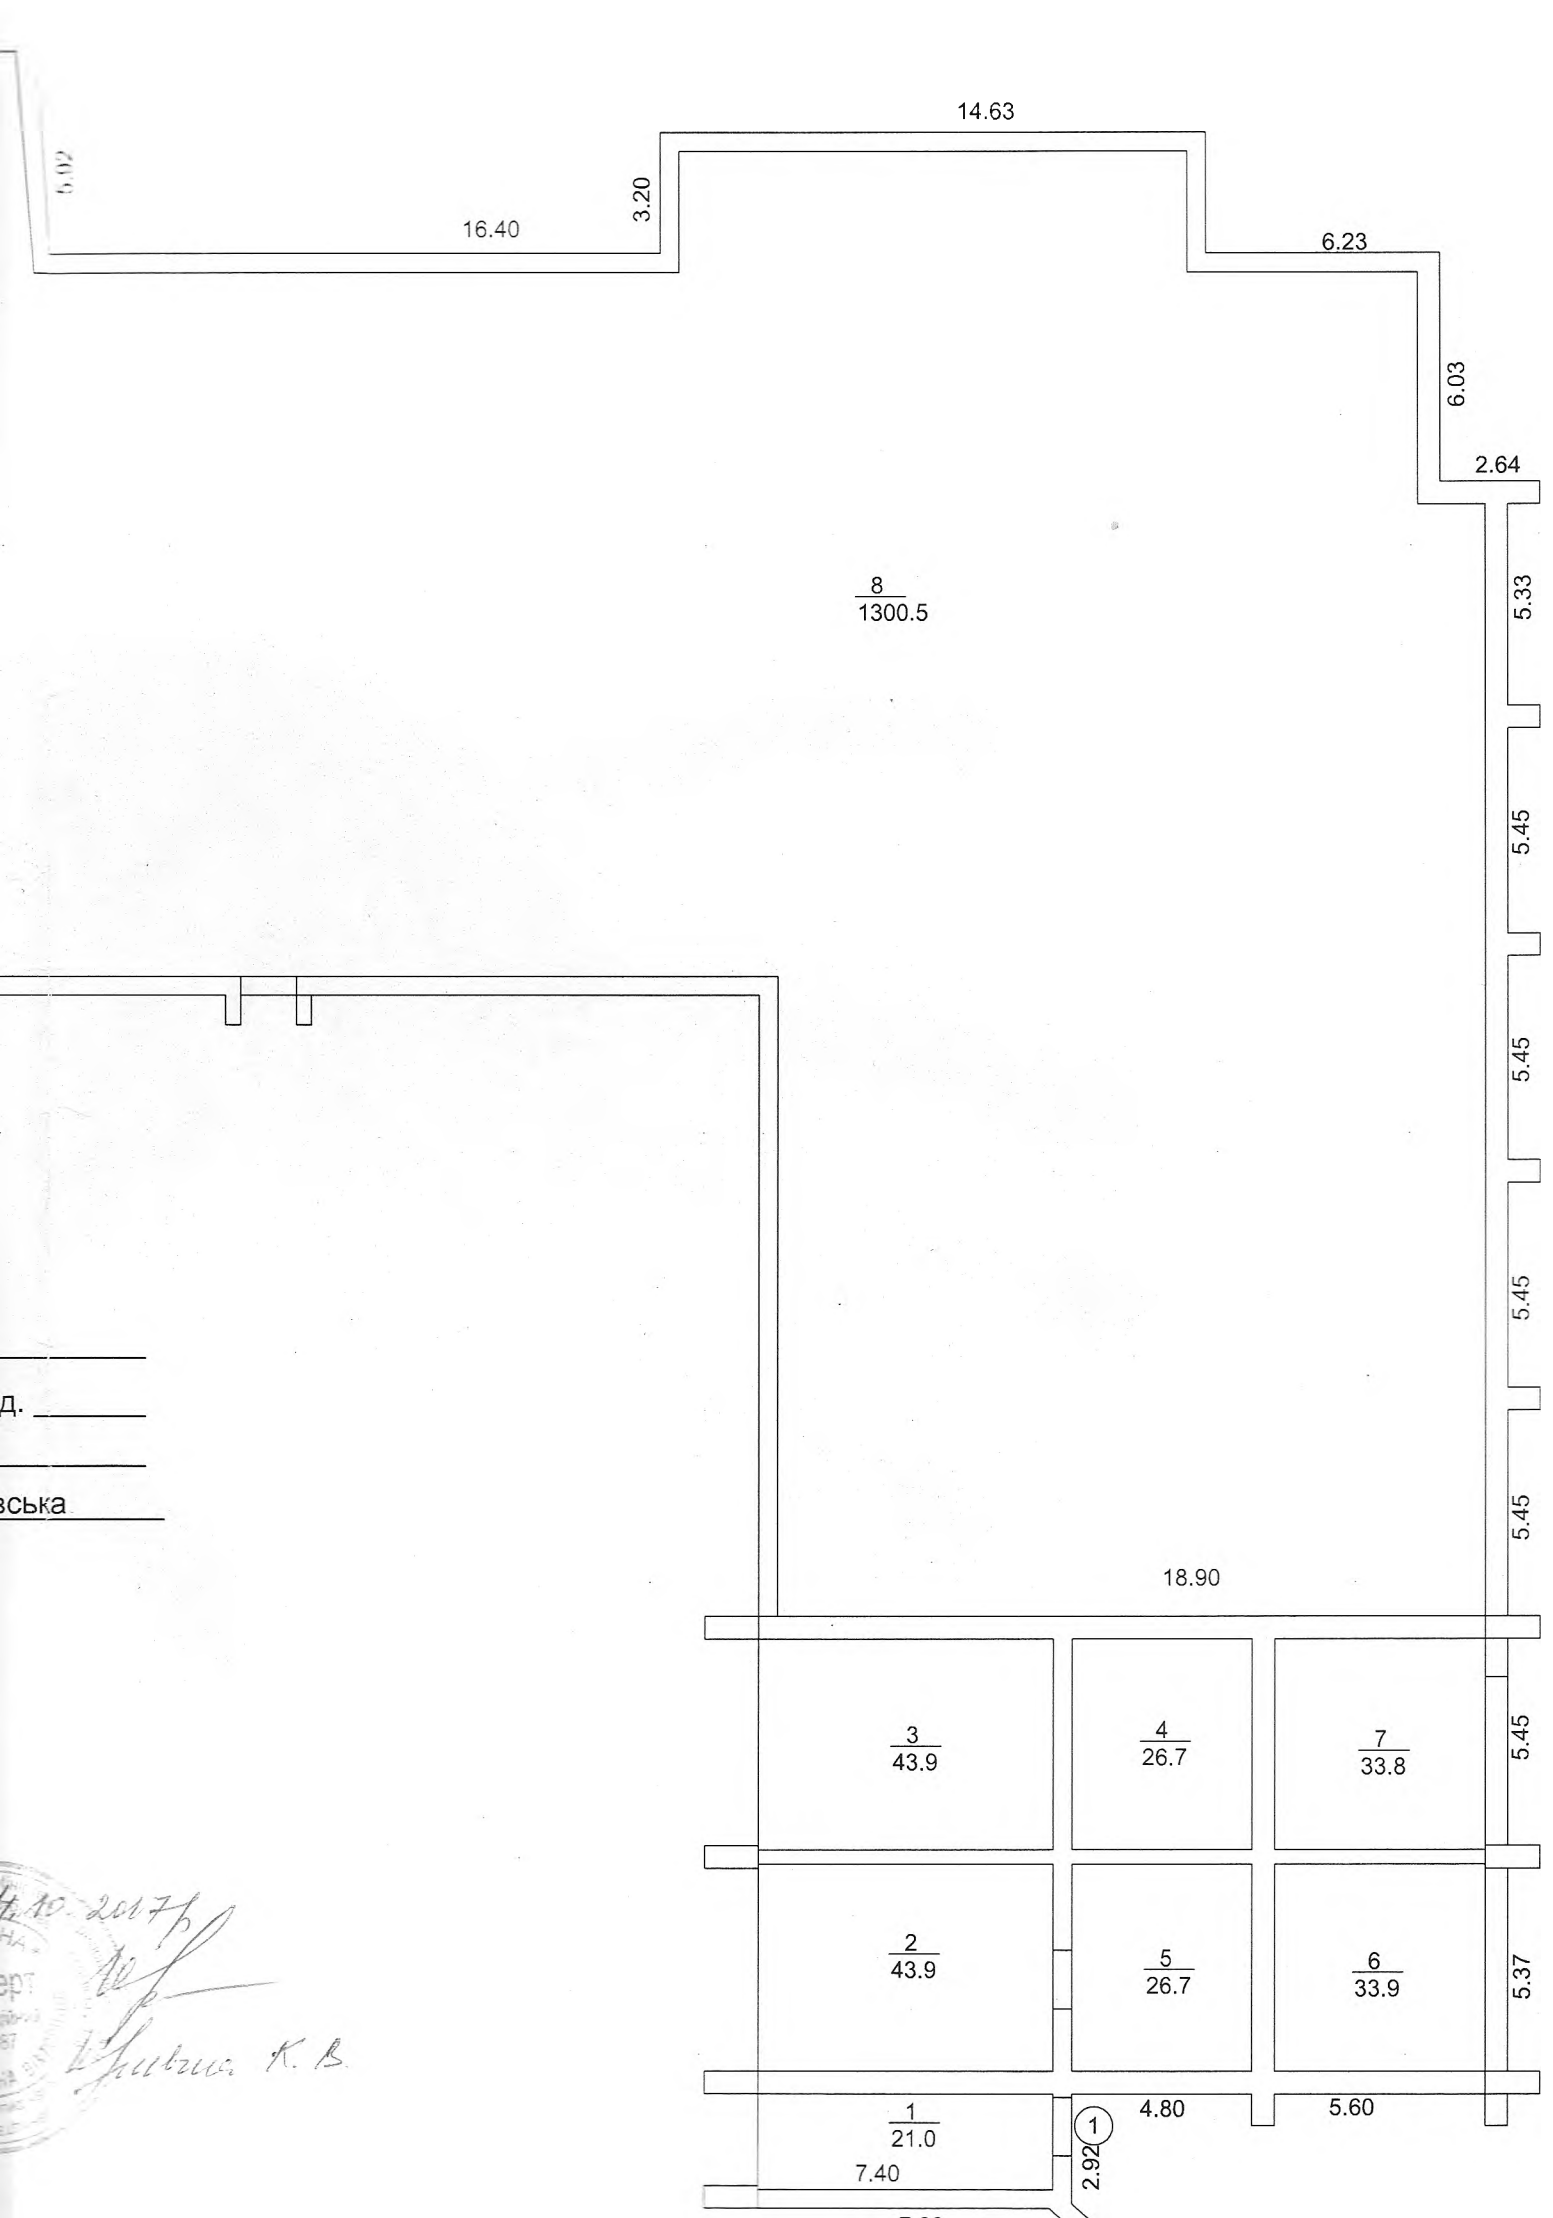


Д. _____

зська _____


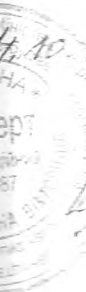

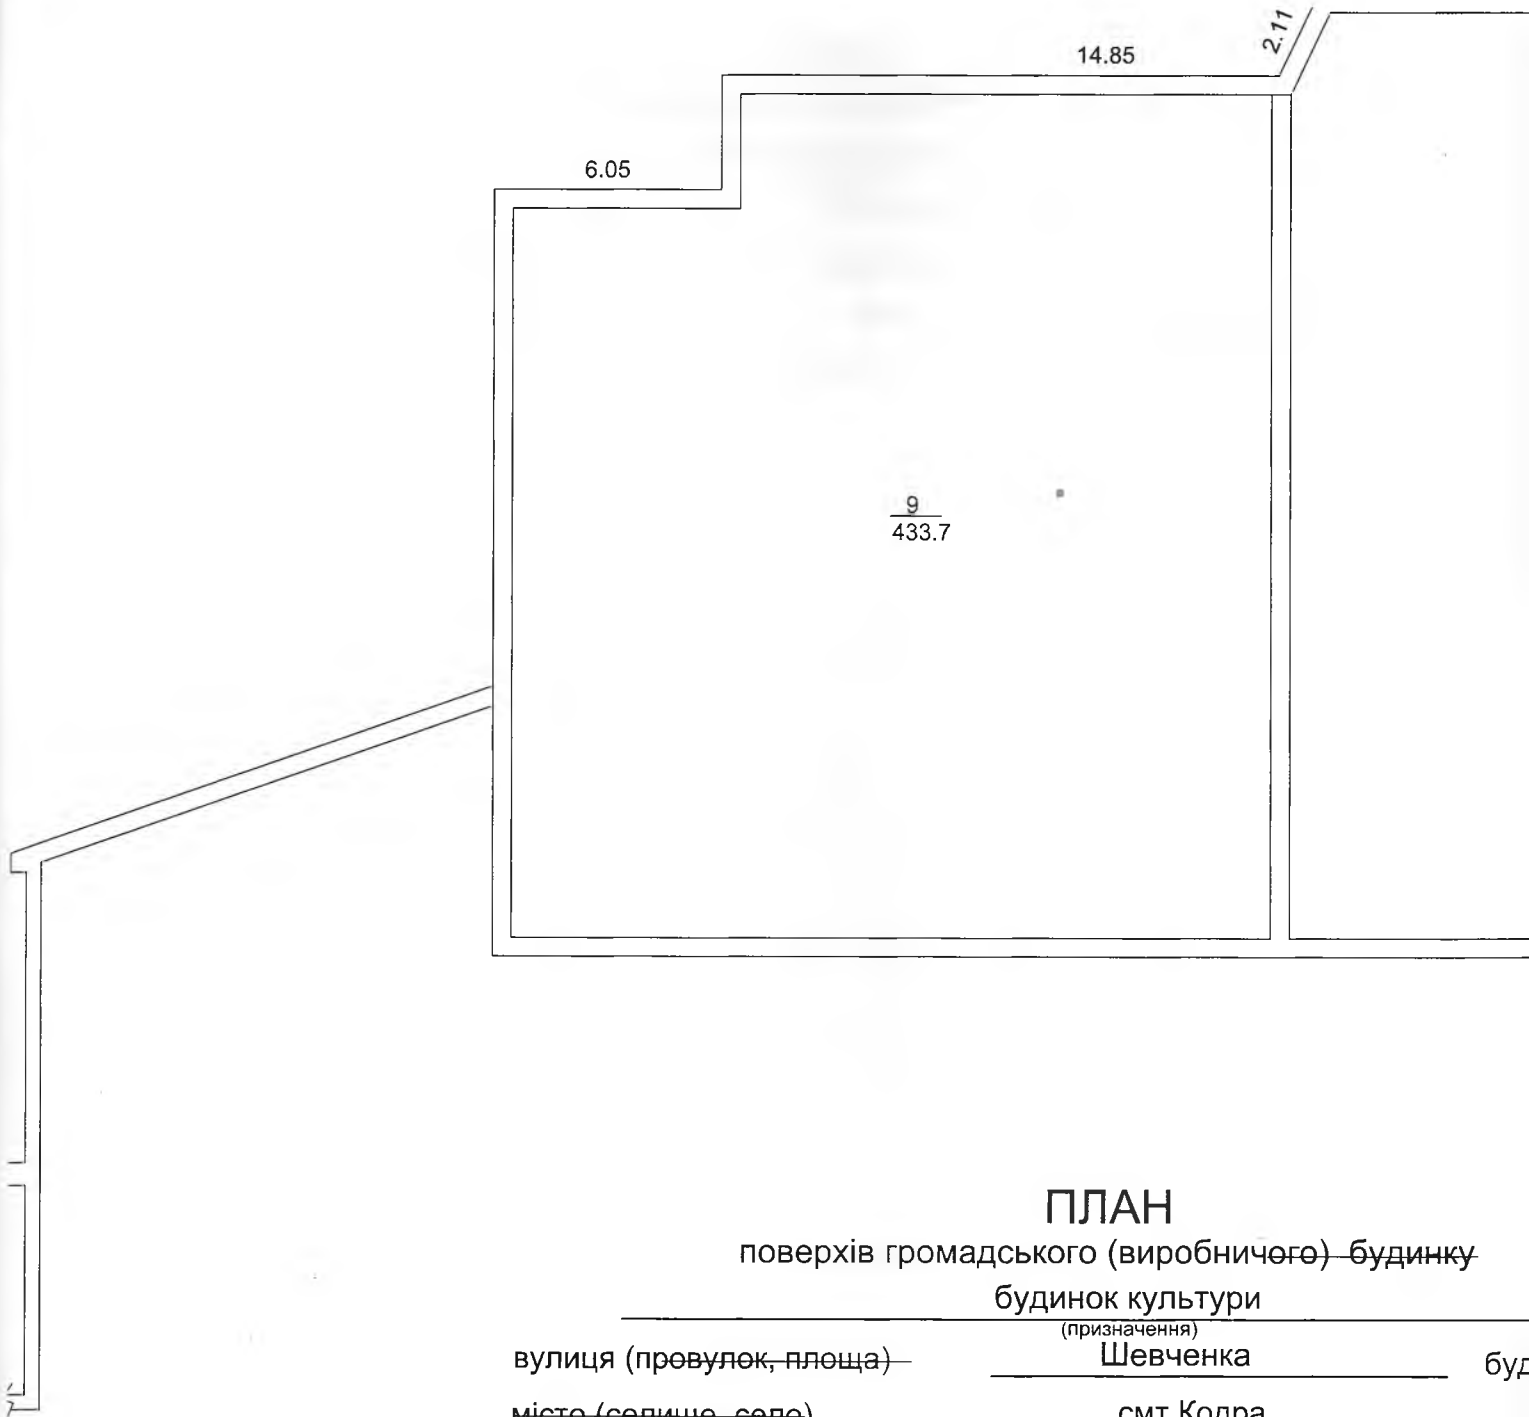

ПЛАН

поверхів громадського (виробничого) будинку

будинок культури

(призначення)

вулиця (провулок, площа) —

Шевченка

буд

місто (селище, село) —

смт Кодра

район — Макарівський

область —

Київс

масштаб 1:200

Поверх I літ."А"



ПЛАН

поверхів громадського (виробничого) будинку

будинок культури

(призначення)

вулиця (провулок, площа)

Шевченка

буд. _____

місто (селище, село)

смт Кодра

район


Макарівський

область

Київська

масштаб 1:200

Поверх II літ."А"

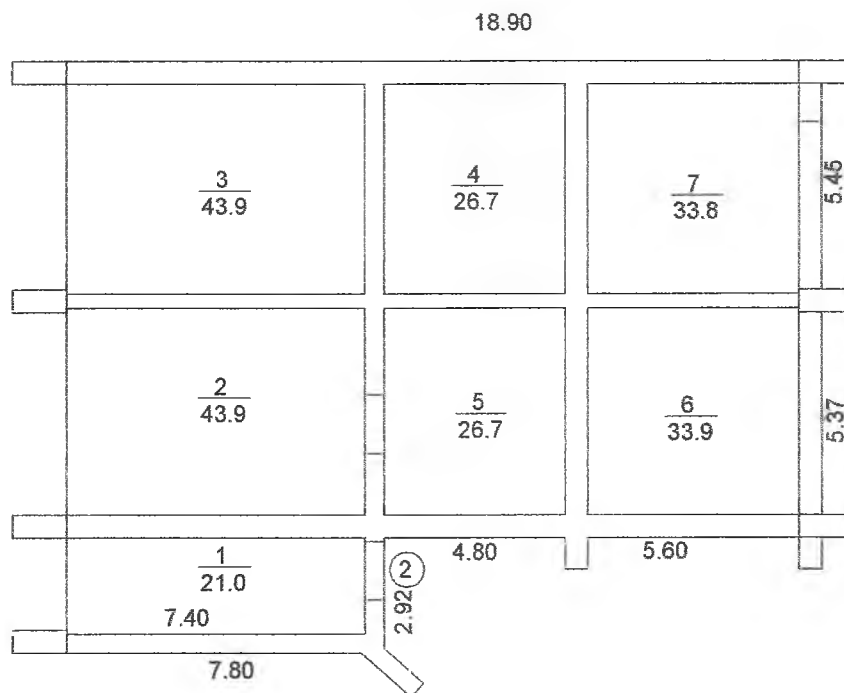

Виконав

04.10.2017р.



Кривша К.В.


(призначення)

буд.

область

Київська

Поверх II літ."А"

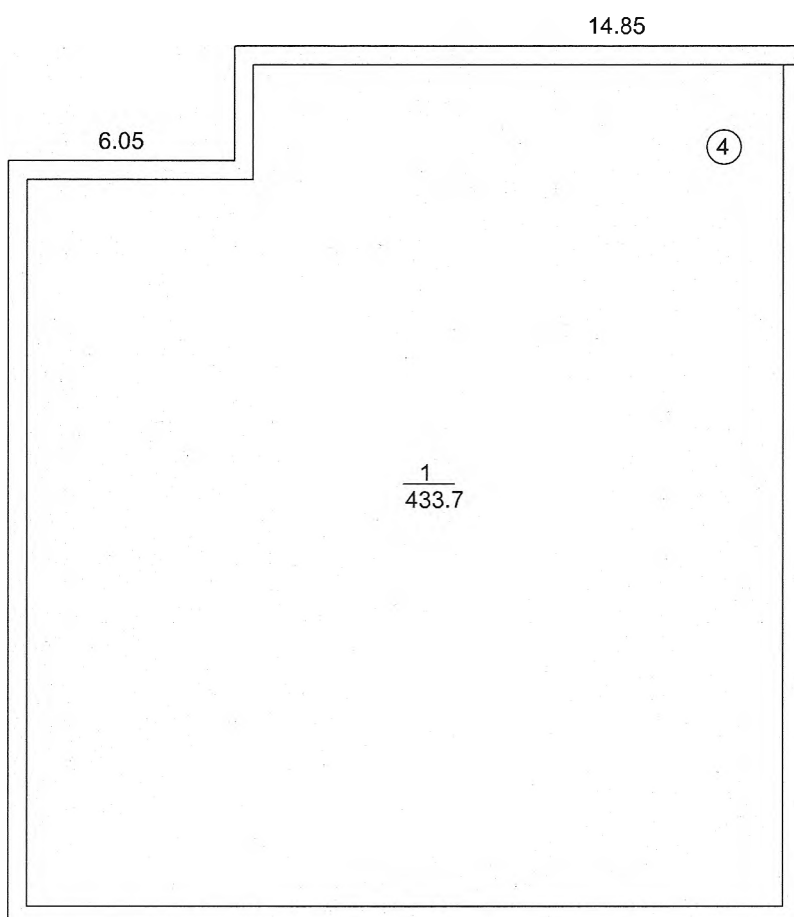

Кривша К.В.

04.10.2017p.



ПЛАН

поверхів громадського (виробничого) будинку

будинок культури

(призначення)

вулиця (провулок, площа)

Шевченка

буд.

місто (селище, село)

смт Кодра

район


Макарівський

область

Київська

масштаб 1:200

Поверх III літ."А"

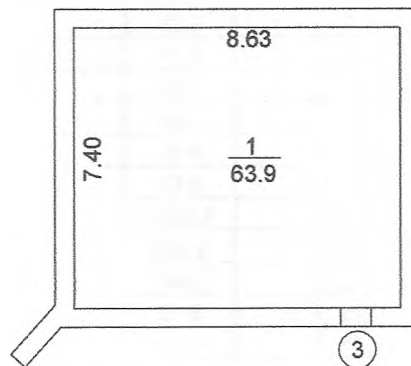

Виконав

04.10.2017р.



Кривша К.В.

приміщень до плану поверхів громадського (виробничого) будинку, № , літер "А"

Шевченка
с/т Кодра

[illegible]

ХАРАКТЕРИСТИКА БУДИНКУ, ГОСПОДАРСЬКИХ БУДІВЕЛЬ ТА СПОРУД

Додаток 6.4

[illegible]

МІНІСТЕРСТВО РЕГІОНАЛЬНОГО РОЗВИТКУ, БУДІВНИЦТВА
ТА ЖИТЛОВО-КОМУНАЛЬНОГО ГОСПОДАРСТВА УКРАЇНИ
АТЕСТАЦІЙНА АРХІТЕКТУРНО-БУДІВЕЛЬНА КОМІСІЯ

Серія АЕ

№ 002394

КВАЛІФІКАЦІЙНИЙ СЕРТИФІКАТ
відповідального виконавця окремих видів робіт (послуг),
пов'язаних із створенням об'єкта архітектури

Експерт

(найменування професії)

Виданий про те, що Кривша Катерина Вікторівна

(прізвище, ім'я, по батькові)

пройшов(ла) професійну атестацію, що підтверджує його (її) відповідність кваліфікаційним
вимогам у сфері діяльності, пов'язаної із створенням об'єктів архітектури, професійну
спеціалізацію, необхідний рівень кваліфікації і знань.

Категорія: Інженер з інвентаризації нерухомого майна

Кваліфікаційний сертифікат видано згідно з рішенням Атестаційної архітектурно-будівельної
комісії (далі - Комісія) від _____ № _____

(рішенням _____ відповідної _____ секції Комісії

від 27.06.2013 № 33, затвердженням президією

Комісії 01.07.2013 № 33-Е)

Зареєстрований у реєстрі атестованих осіб 01.07 20 13 року
за № 2287

Роботи (послуги), пов'язані із створенням об'єктів архітектури, спроможність виконання
яких визначено кваліфікаційним сертифікатом: Технічна інвентаризація

об'єктів нерухомого майна.

Дата видачі 01.07 20 13 року

Голова (заступник голови) Атестаційної
архітектурно-будівельної комісії

(підпис)

Барзилович Д.В.

(прізвище, ім'я, по батькові)

М. П.

