

ТОВАРИСТВО З ОБМЕЖЕНОЮ ВІДПОВІДАЛЬНІСТЮ
"ІНТЕГРАЛ ФОРМ"

(суб'єкт господарювання)

Область _____

Інвентаризаційна
справа №

0002-4/10-16

Район Голосіївський

Реєстровий №

ТЕХНІЧНИЙ ПАСПОРТ
НА ГРОМАДСЬКИЙ БУДИНОК

Нежитлова будівля

(призначення)

№ 127 вулиця (~~провулок, площа~~) Казимира Малевича
місто (~~селище, село~~) Київ

Замовник технічної інвентаризації або уповноважена ним
особа (прізвище, ім'я та по батькові фізичної особи або
найменування юридичної особи)

Місце проживання, серія і номер паспорта
фізичної особи або місцезнаходження, код за
ЄДРПОУ юридичної особи

Комунальне підприємство

04070 місто Київ,

"КИЇВПАСТРАНС"

вул. Набережне шосе, буд. № 2

Код за ЄДРПОУ 31725604

Паспорт виготовлено за станом на

" 19 10 2016р.

Виконав Б.В. Добржанський

(Підпис, прізвище, серія та номер
кваліфікаційного сертифіката, М.П.)

Кваліфікаційний сертифікат AEN002301

Керівник ТОВ "ІНТЕГРАЛ ФОРМ"

Л.А. Шаповалова

(М.П., підпис, прізвище)

ПЛАН
громадського будинку

Нежитлова будівля


(с/з-а-е-р)

вулиця Казимира Малевича буд. № 127

місто Київ

Масштаб 1:200

Поверх 2, літера "А"

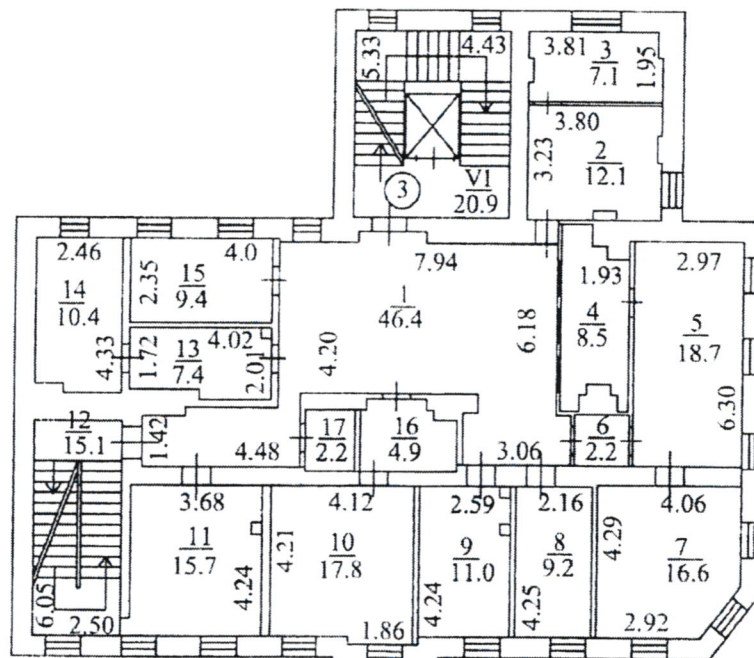

Handwritten signature

ПЛАН
громадського будинку

Нежитлова будівля


(Тризначення)

вулиця Казимира Малевича буд. № 127

місто Київ

Масштаб 1:200

Поверх 3, літера "А"

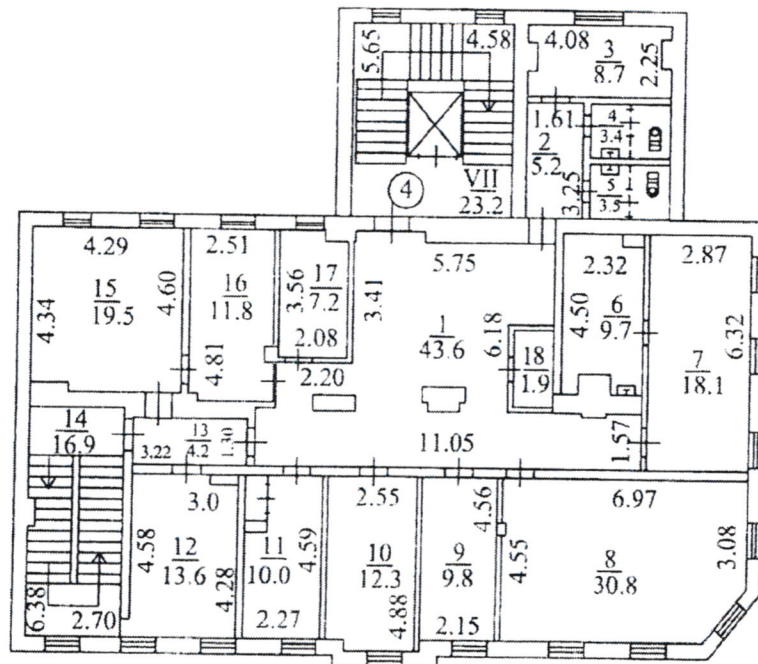

[Handwritten signature]

ПЛАН
громадського будинку

Нежитлова будівля


(приміщення)

вулиця Казимира Малевича буд. № 127

місто Київ

Масштаб 1:200

Поверх 1, літера "А"

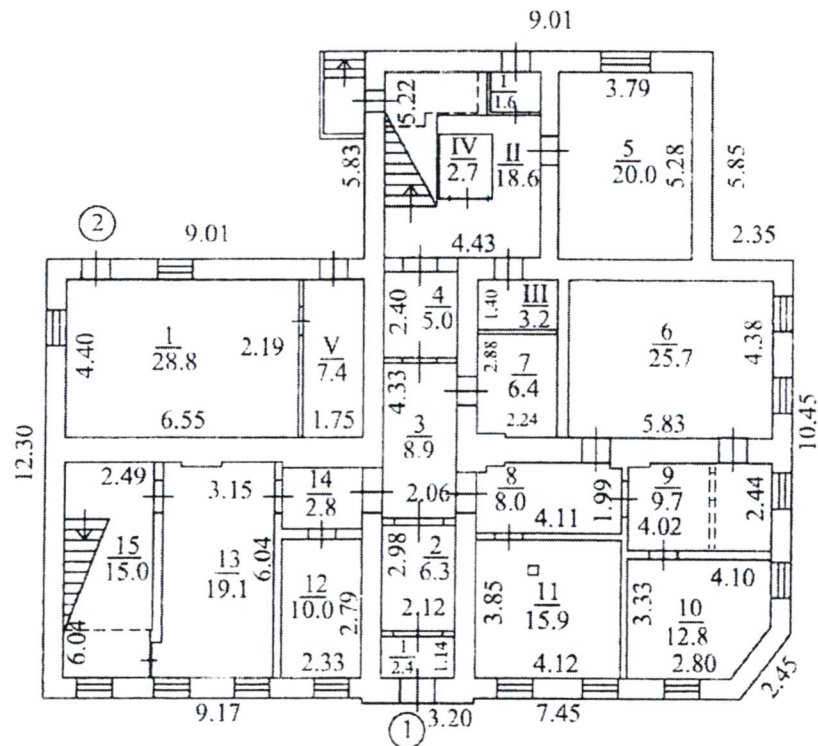

ЕКСПЛІКАЦІЯ

приміщень до плану поверхів громадського будинку № 127, літер "А",
вулиця (провулок, площа) Казимира Малевича,
місто (селище, село) Київ район Голосіївський

Літер за планом	Поверхи	Номери груп приміщень	Номери приміщень	Призначення приміщень	Загальна площа приміщень (кв. м)	Площа приміщень (кв. м)			Площа літніх приміщень (кв. м)	Площа приміщень загального користування (кв. м)	Самочинно збудована, переобладнана площа приміщень (кв. м)	Примітки
						корисна (сума гр. 8 та 9)	основна	допоміжна				
1.	2.	3.	4.	5.	6.	7.	8.	9.	10.	11.	12.	13.
A	1	1	1	тамбур	2,4			2,4				
			2	коридор	6,3			6,3				
			3	коридор	8,9			8,9				
			4	коридор	5,0			5,0				
			5	кабінет	20,0		20,0					
			6	кабінет	25,7		25,7					
			7	допоміжне	6,4			6,4				
			8	коридор	8,0			8,0				
			9	кабінет	9,7		9,7					
			10	кабінет	12,8		12,8					
			11	кабінет	15,9		15,9					
			12	кабінет	10,0		10,0					
			13	кабінет	19,1		19,1					
			14	коридор	2,8			2,8				
			15	сходова клітина	15,0			15,0				
				Разом по групі приміщень №2	168,0	168,0	113,2	54,8				
A	1	2	1	основне	28,8		28,8					
				Разом по групі приміщень №3	28,8	28,8	28,8					
A	1	ПЗК	I	тамбур	1,6					1,6		
			II	сходова клітина	18,6					18,6		
			III	електрощитова	3,2					3,2		
			IV	ліфт	2,7					2,7		
			V	тепловузол	7,4					7,4		
				Разом по ПЗК 1-го поверху	33,5					33,5		
				Разом по 1-му поверху	230,3	196,8	142,0	54,8		33,5		
A	2	3	1	хол	46,4			46,4				
			2	кабінет	12,1		12,1					
			3	кабінет	7,1		7,1					
			4	кабінет	8,5		8,5					
			5	кабінет	18,7		18,7					
			6	тамбур	2,2			2,2				
			7	кабінет	16,6		16,6					
			8	кабінет	9,2		9,2					

1.	2.	3.	4.	5.	6.	7.	8.	9.	10.	11.	12.	13.
A	2	3	9	кабінет	11,0		11,0					
			10	кабінет	17,8		17,8					
			11	кабінет	15,7		15,7					
			12	сходова клітина	15,1			15,1				
			13	кабінет	7,4		7,4					
			14	кабінет	10,4		10,4					
			15	кабінет	9,4		9,4					
			16	коридор	4,9			4,9				
			17	допоміжне	2,2			2,2				
			Разом по групі приміщень №3		214,7	214,7	143,9	70,8				
A	2	ПЗК	VI	сходова клітина	20,9					20,9		
			Разом по ПЗК 2-го поверху		20,9					20,9		
			Разом по 2-му поверху		235,6	214,7	143,9	70,8		20,9		
A	3	4	1	хол	43,6			43,6				
			2	коридор	5,2			5,2				
			3	кабінет	8,7		8,7					
			4	санвузол	3,4			3,4				
			5	санвузол	3,5			3,5				
			6	допоміжне	9,7			9,7				
			7	кабінет	18,1		18,1					
			8	кабінет	30,8		30,8					
			9	кабінет	9,8		9,8					
			10	кабінет	12,3		12,3					
			11	кабінет	10,0		10,0					
			12	кабінет	13,6		13,6					
			13	коридор	4,2			4,2				
			14	сходова клітина	16,9			16,9				
			15	кабінет	19,5		19,5					
			16	кабінет	11,8		11,8					
			17	кабінет	7,2		7,2					
			18	допоміжне	1,9			1,9				
			Разом по групі приміщень №2		230,2	230,2	141,8	88,4				
A	2	ПЗК	VII	сходова клітина	23,2					23,2		
			Разом по ПЗК 3-го поверху		23,2					23,2		
			Разом по 3-му поверху		253,4	230,2	141,8	88,4		23,2		
			Разом по літ. "А"		719,3	641,7	427,7	214,0		77,6		

19 " 10 2016р.



В.В. Добржанський
(підпис, прізвище)

Л.А. Шаповалова
(підпис, прізвище)

Handwritten signature in blue ink.