

ФО-П Стороженко Вадим Леонідович
кваліфікаційний сертифікат відповідального виконавця окремих видів робіт (послуг), пов'язаних із створенням об'єкта архітектури АР №005065
зареєстрований у реєстрі атестованих осіб 19.11.2012р. №4445

Область **Харківська**

Район **Кегичівський**

Інвентаризаційна справа

611

Реєстровий №

35054010



ТЕХНІЧНИЙ ПАСПОРТ

на об'єкти нерухомого майна

будинок 1а, площа Правди, село Козацьке, Кегичівський район, Харківська область

Замовник технічної інвентаризації або уповноважена ним особа (прізвище, ім'я та по батькові фізичної особи або найменування юридичної особи)	Серія і номер паспорта, ІПН фізичної особи. Код за ЄДРПОУ юридичної особи
Приватне акціонерне товариство «НАСІННЕВЕ»	ЄДРПОУ 00387080

Паспорт виконано за станом на

07 вересня 2017 р.

Дата



Відповідальний виконавець
Стороженко В. Л.

підпис, печатка

Суб'єкт господарювання виконавця
фізична особа – підприємець Стороженко В. Л.



підпис, печатка

СИТУАЦІЙНИЙ ПЛАН ЗЕМЕЛЬНОЇ ДІЛЯНКИ
виробничого будинку
Будівля млина
(призначення)

**Додаток 6.1 до інструкції
про порядок проведення
технічної інвентаризації
об'єктів нерухомого майна**

Будівля млина

(призначення)

УЛИЦА (проездок, площадь)


Правди

No 1a



Місто (селище, село)

Козацьке

Масштаб 1:500

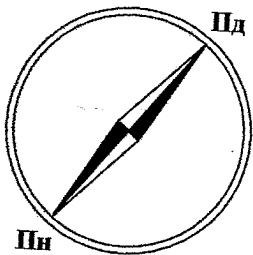

Землі сільської ради

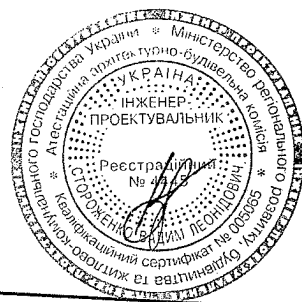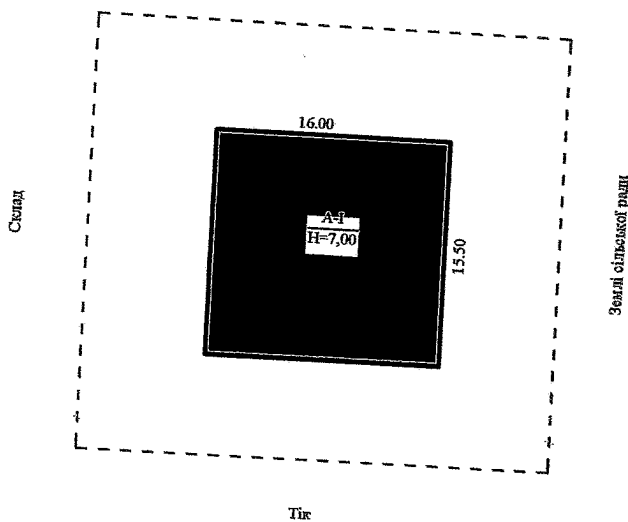

Експлікація

[illegible]


ПЛАН поверхів виробничого будинку

Будівля млина
(призначення)

Додаток 6.2 до інструкції
про порядок проведення
технічної інвентаризації
об'єктів нерухомого
майна

буд. № 1а вулиця (привулок, площа) Правди
Місто (селище, село) Козацьке
Масштаб 1:100

літ А-І

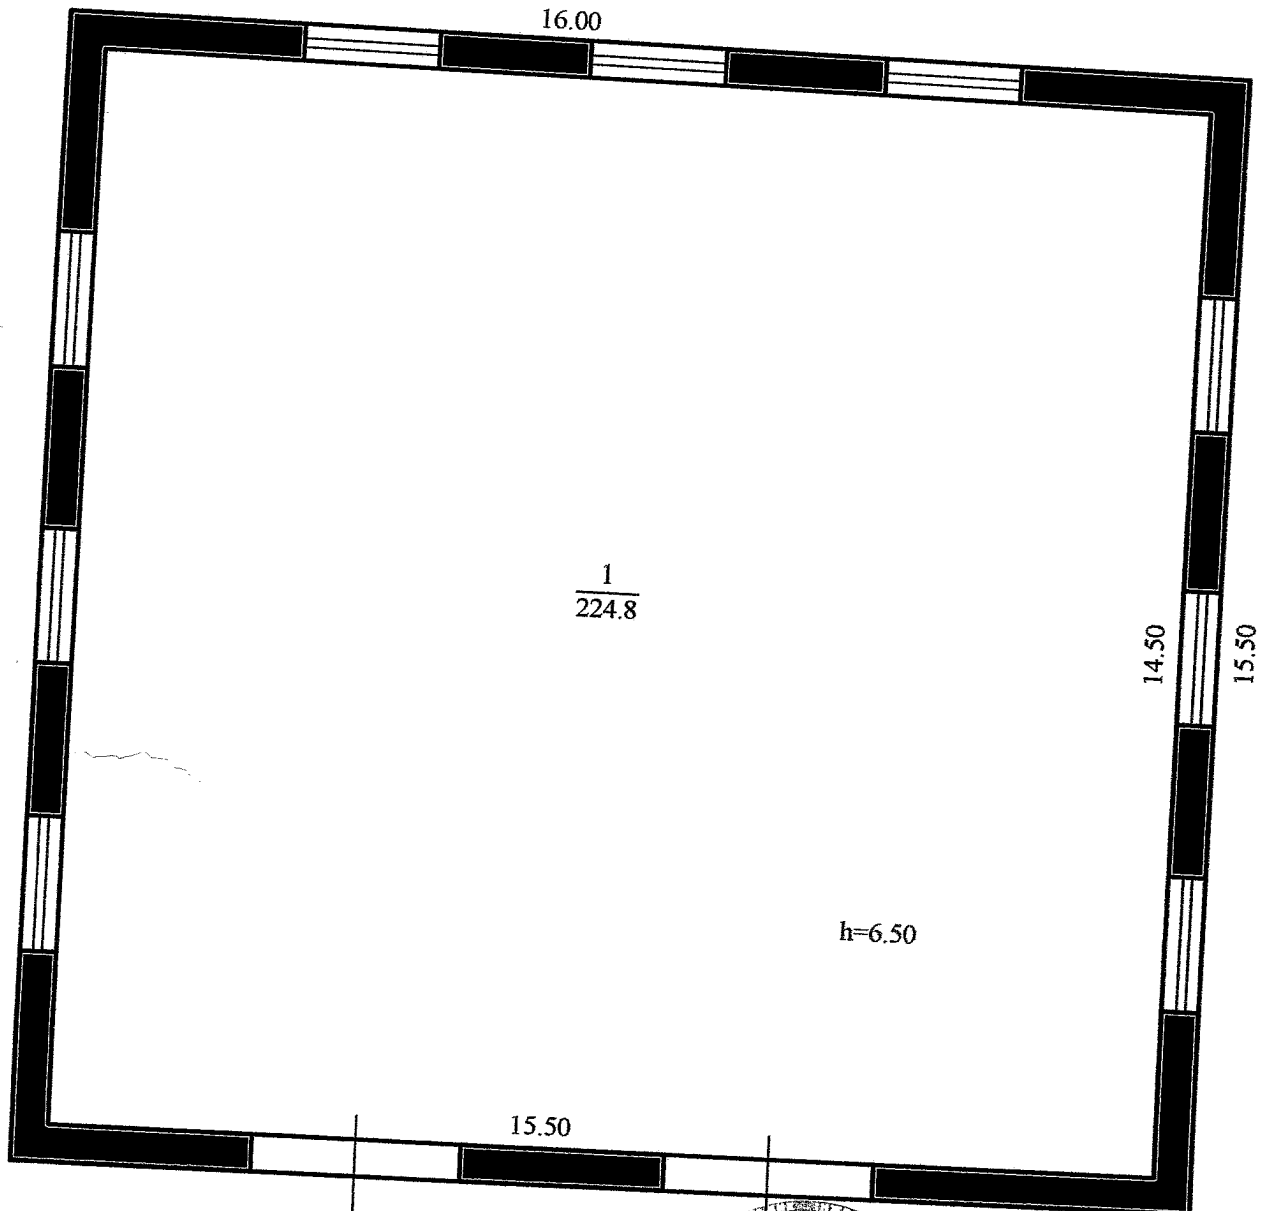

Виконав	СТОРОЖЕНКО В. Л.
Перевірів	СТОРОЖЕНКО В. Л.
07	вересня

Журнал
внутрішніх обмірів та розрахунків площ приміщень громадського чи
виробничого будинку
буд. №1а Літер А-І
вулиця (привулок, площа) Правди

вулиця (пробулок, площа) Правди

[illegible]

Виконав Стороженко В. Л.

**Додаток 6.1 до інструкції
про порядок проведення
технічної інвентаризації
об'єктів нерухомого майна**

No 1a

Козацьке


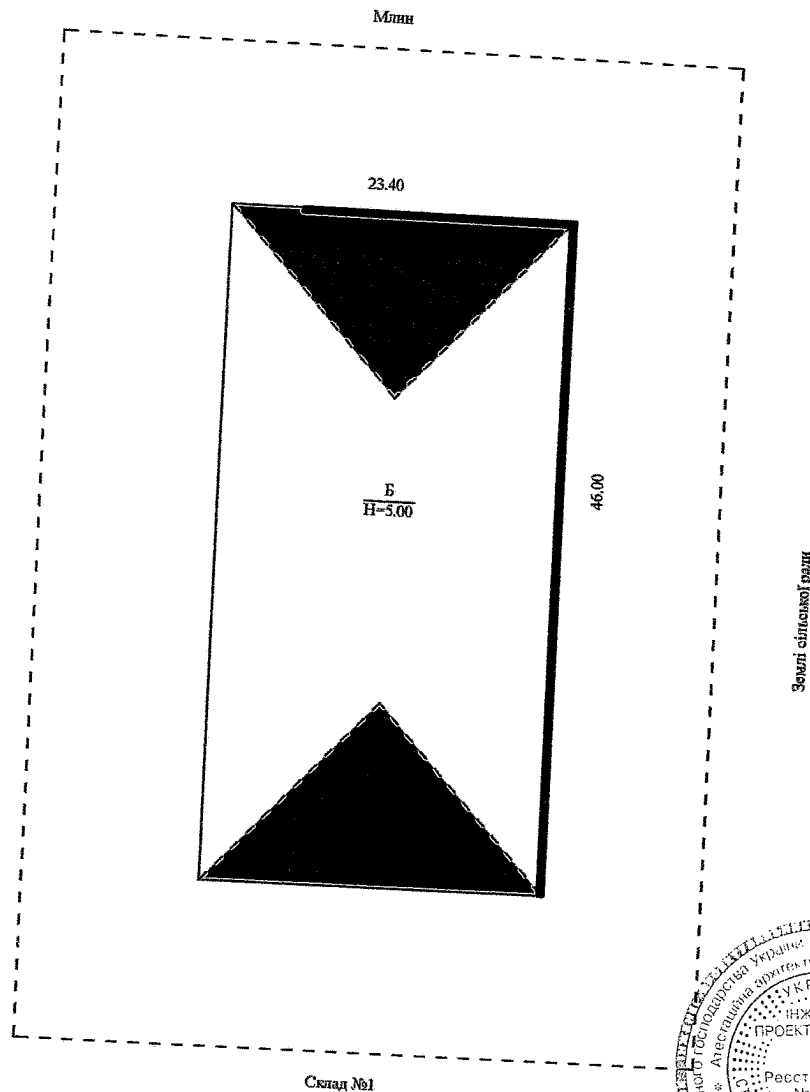[illegible]

ПЛАН поверхів виробничого будинку

Навіс для сіна
(призначення)

вулиця (провулок, площа)

Правди

№ 1а


Місто (селище, село)

Козацьке

Масштаб 1:200

Додаток 6.2 до інструкції
про порядок проведення
технічної інвентаризації
об'єктів нерухомого
майна

Літ Б

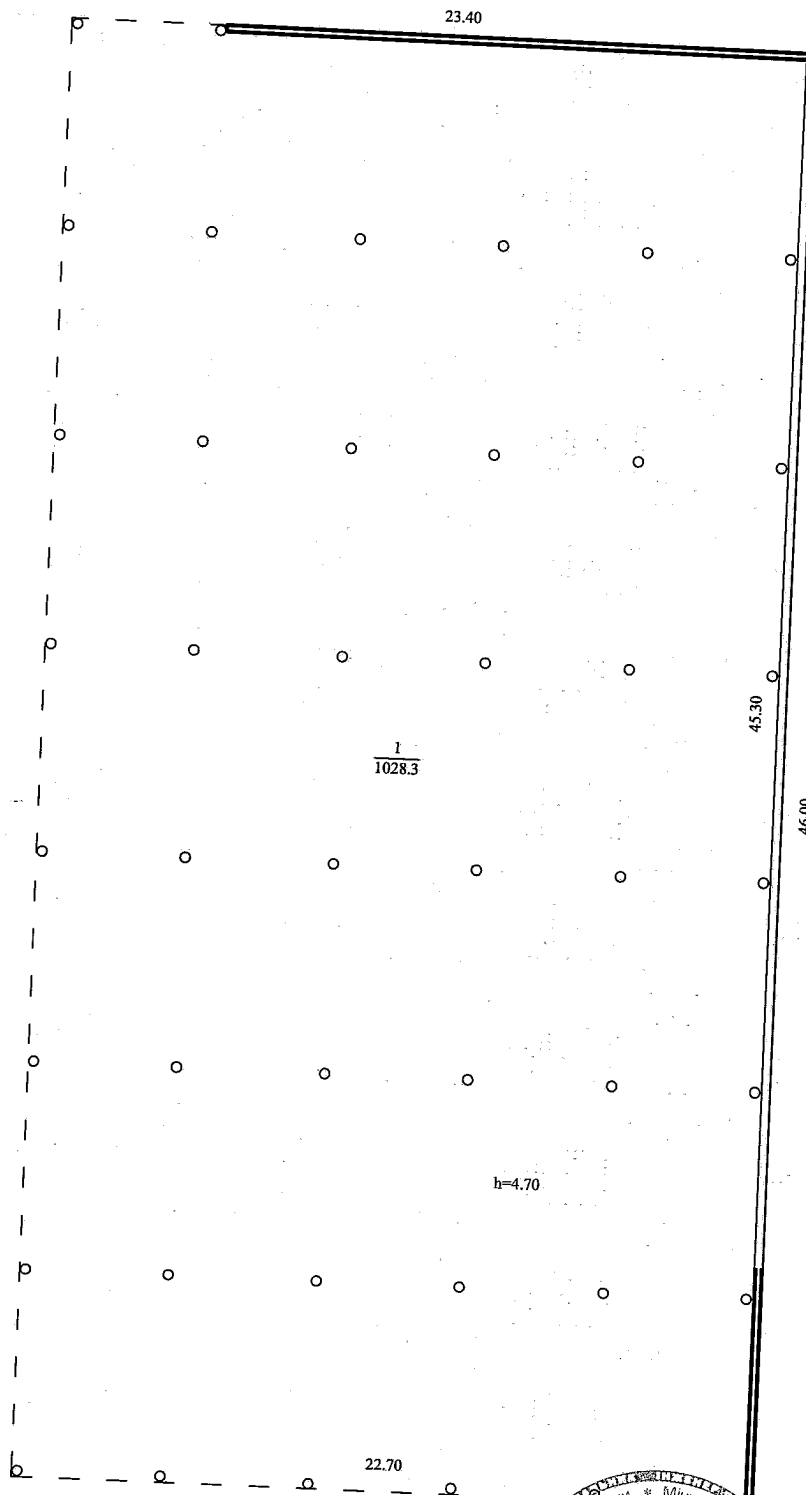

158

буд. №1а

Літер Б

вуліня (провулок, площа) Правди

село Козацьке

07 вересня 2017 р.

Перевірів ~~СТОРОЖЕНКО~~ ~~СТОРОЖЕНКО~~ В. Л.



СИТУАЦІЙНИЙ ПЛАН ЗЕМЕЛЬНОЇ ДІЛЯНКИ
виробничого будинку
Будівля складу №2
(призначення)


(призначення)

Правди

No 1a

Козацьке

Масштаб 1:500

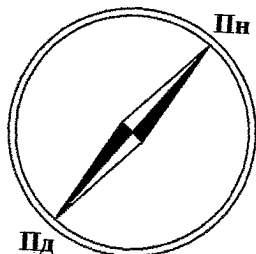

IIH

Ид

Огороди

$$\frac{B}{H=7,00}$$

48.20

18.30

Навіс для зерна



Експлікація

Експлікація							
Літер за планом	Назва будинку, господарських будівель та споруд	Площа земельної ділянки, у т.ч.					
		Загальна площа	Під будинком, господарськими будівлями			під грунтом	під дорожним (твердим) покриттям
1	2		усього	під будинком	під госп- будівлями та споруд.		
В	Будівля складу №2						

ПЛАН
поверхів виробничого будинку

Будівля складу №2
(призначення)

вулиця (провулок, площа)

Правди

№ 1а


Місто (селище, село)

Козацьке

Масштаб 1:200

літ В

Додаток 6.2 до інструкції
про порядок проведення
технічної інвентаризації
об'єктів нерухомого
майна

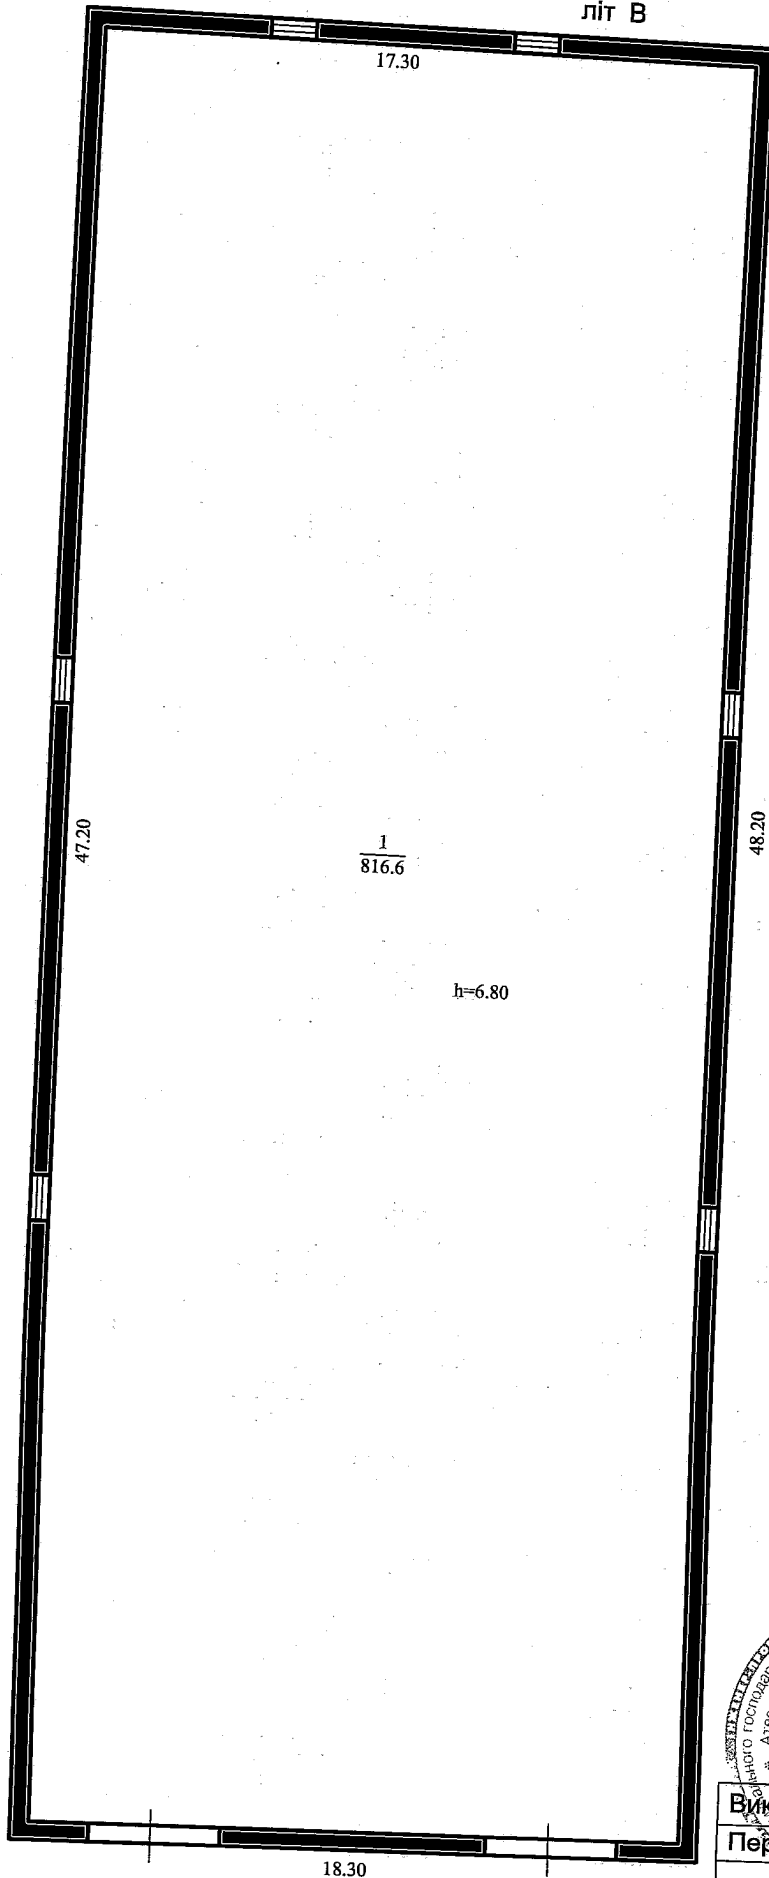

Журнал
внутрішніх обмірів та розрахунків площ приміщень громадського чи
виробничого будинку
буд. №1а Літер В
вулиця (провулок, площа) Правди
село Козацьке

Літер	Поверхи	Номери громадських, виробничих приміщень	Номери приміщень	Призначення приміщень	Розрахунок площ приміщень за внутрішнім обміром	Загальна площа приміщень (підрахована за формулами гр.б) (кв.м)	Площа приміщень (кв.м)			Площа літніх приміщень (кв.м)	Площа приміщень загального користування (кв.м.)	Самовільно збудована, переобладнана площа приміщень (кв.м.)	Примітки
							Корисна (сума гр.9 та 10)	основна	допоміжна				
В	1		1	Приміщення складу		816,6	816,6	816,6					
Всього по літ В:						816,6	816,6	816,6					

07 вересня 2017 р.

Виконав Стороженко В. Л.

Перевірів Стороженко В. Л.





Навіс для зерна
(призначення)

вулиця (провулок, площа) _____ Правди _____ № _____ 1а

Місто (селище, село) _____

Місто (селище, село) Козацьке № 1а

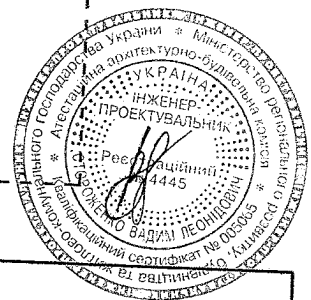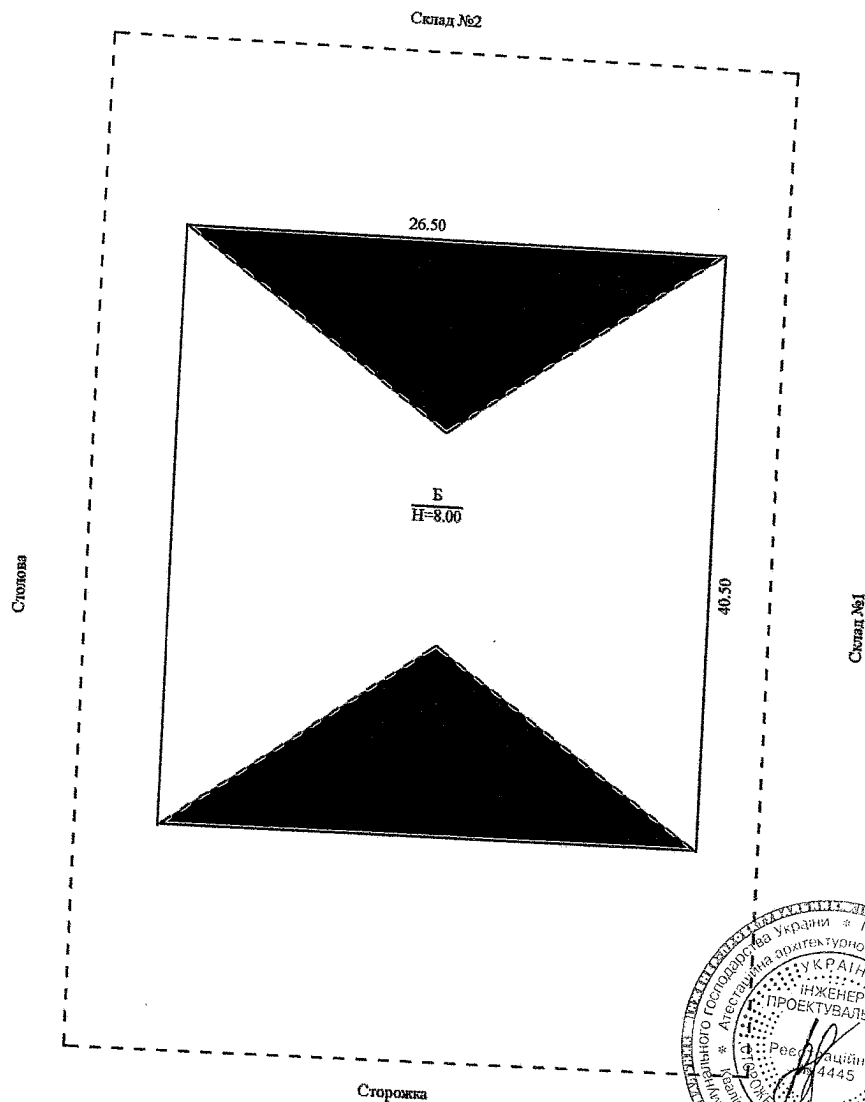[illegible]

ПЛАН
поверхів виробничого будинку

Навіс для зерна
(призначення)

вулиця (пробулок, площа)

Правди

№ 1а


Місто (селище, село)

Козацьке

Масштаб 1:200

Літ Г

Додаток 6.2 до інструкції
про порядок проведення
технічної інвентаризації
об'єктів нерухомого
майна

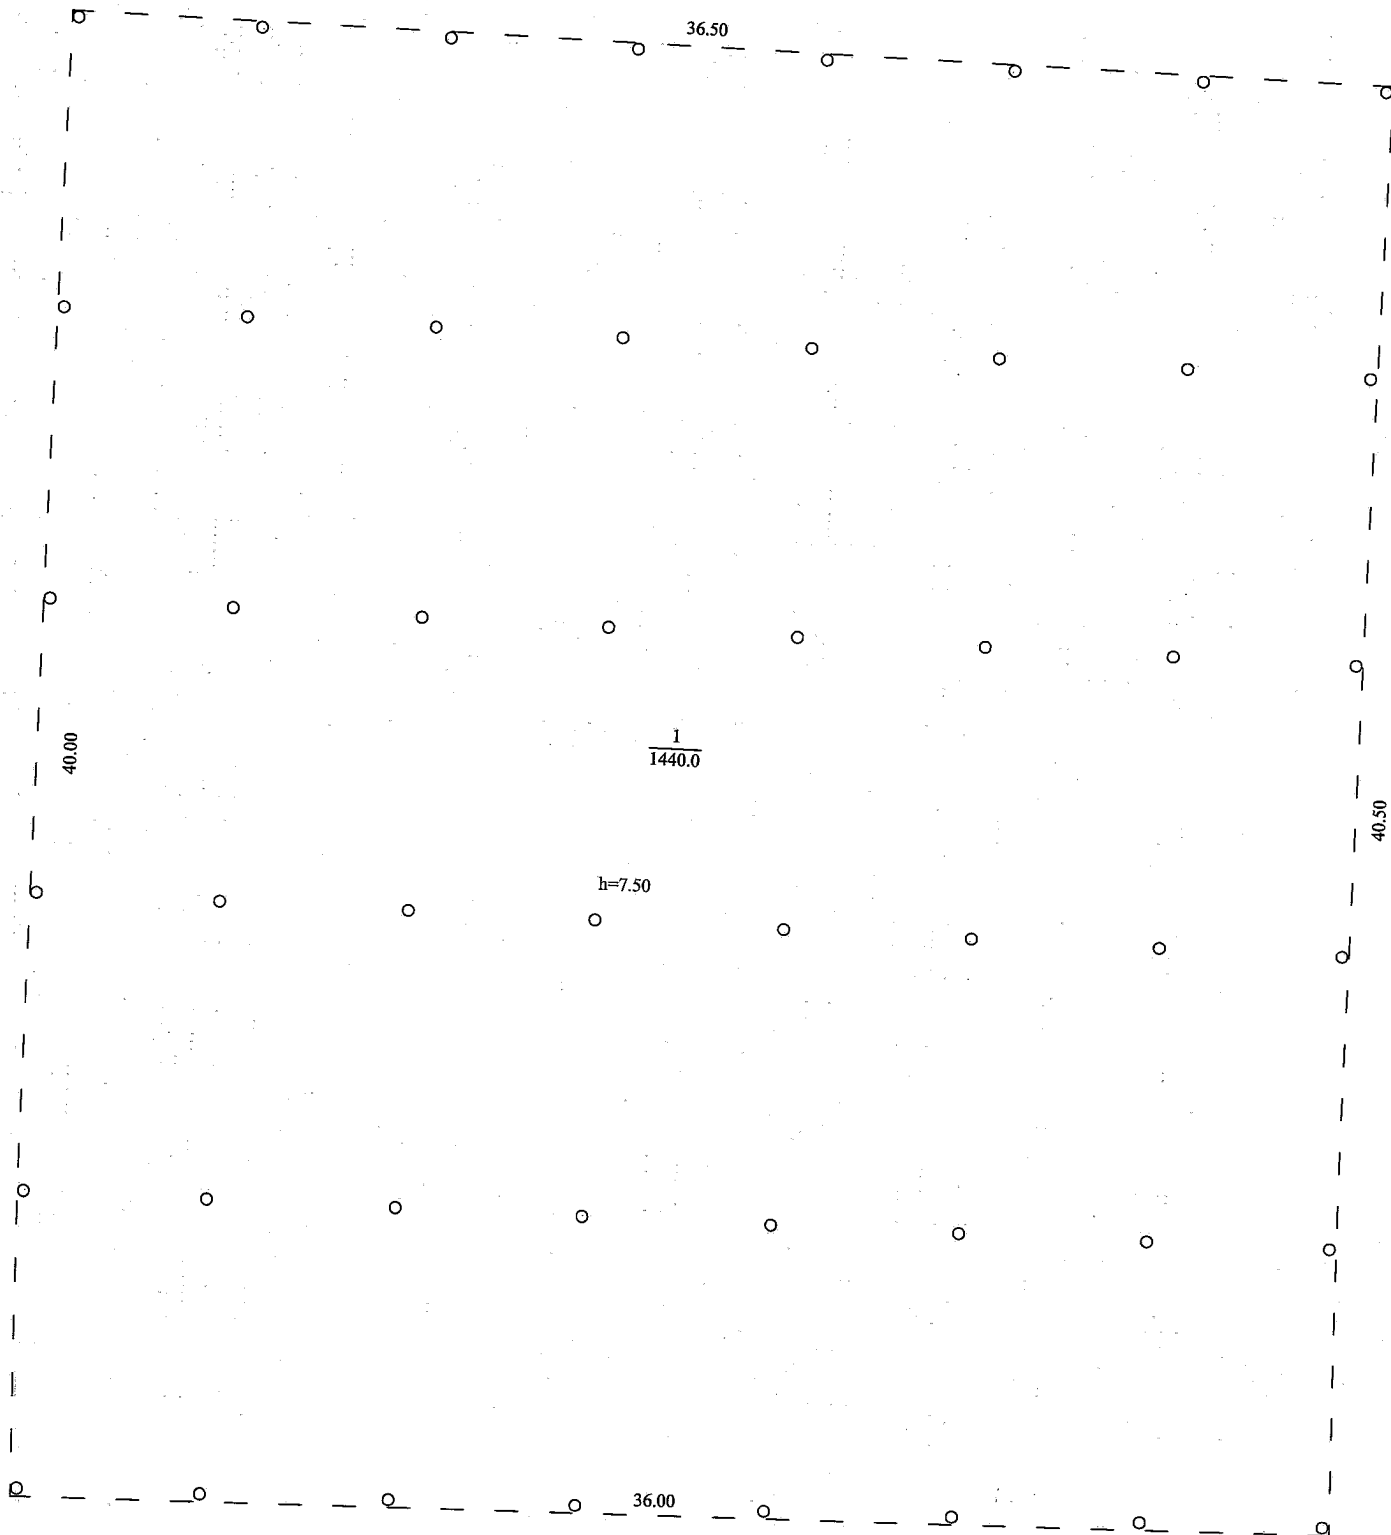

610

610

Додаток 6.1 до інструкції
про порядок проведення
технічної інвентаризації
об'єктів нерухомого майна

  Масштаб 1:1000



34B-20

Проїзд



Площа земельної ділянки, у т.ч.

[illegible]


ПЛАН поверхів виробничого будинку

Будівля складу №1
(призначення)

Місто (селище, село) Правди № 1а
Козацьке
Масштаб 1:200

Додаток 6.2 до інструкції
про порядок проведення
технічної інвентаризації
об'єктів нерухомого
майна

літ Д
1 поверх

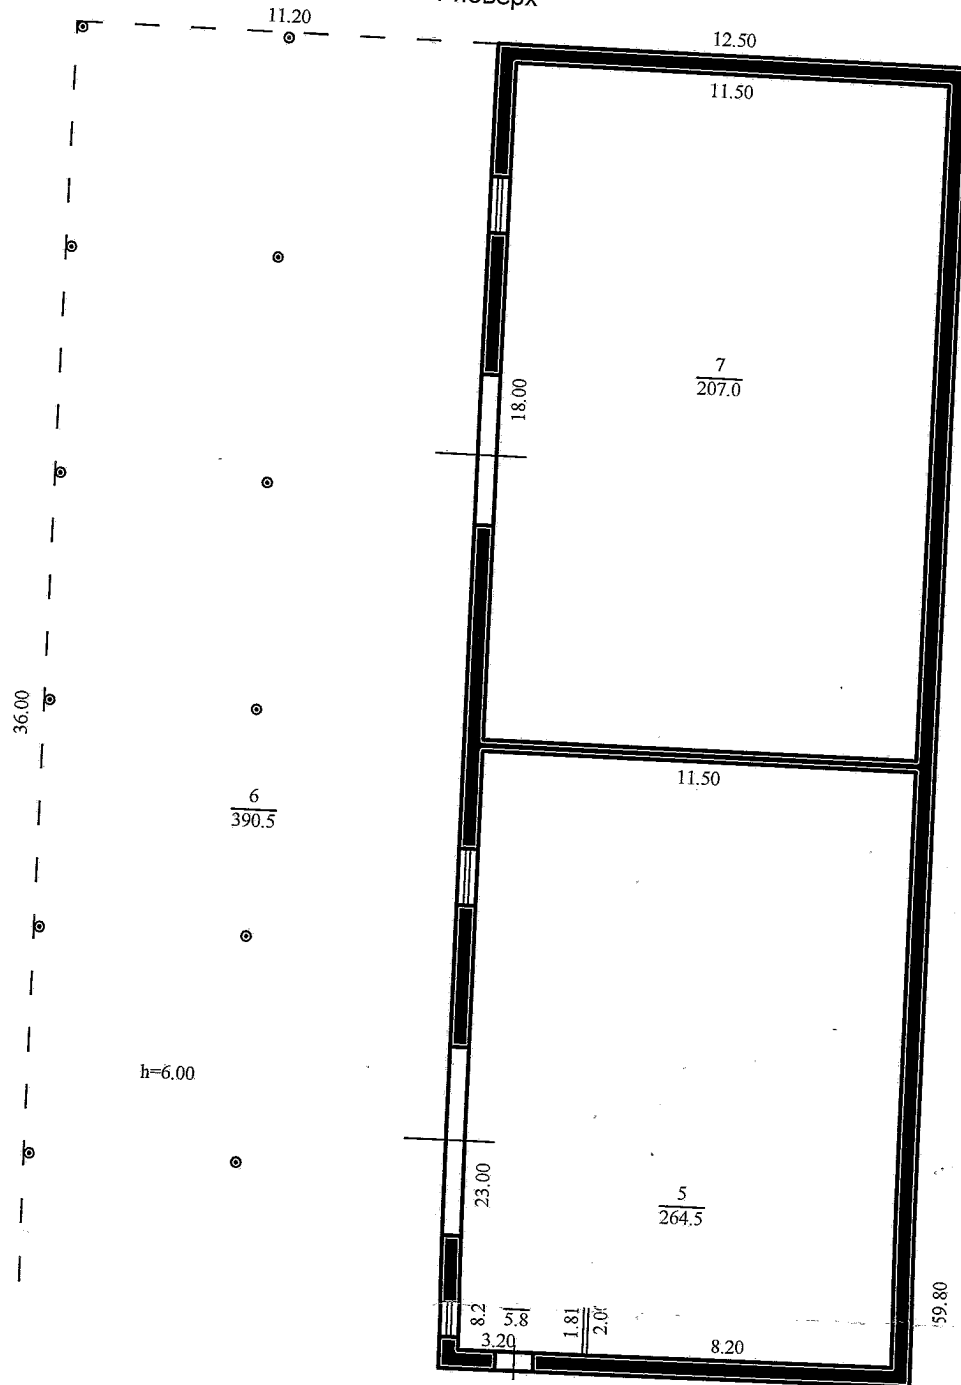

ПЛАН
поверхів виробничого будинку

Будівля складу №1
(призначення)

Додаток 6.2 до інструкції
про порядок проведення
технічної інвентаризації
об'єктів нерухомого
майна

вулиця (пробулок, площа)

Правди

№ 1а

Місто (селище, село)

Козацьке

Масштаб 1:200

літ Д
2 поверх

12.50

11.50

53.60

$\frac{8}{604.9}$

52.60

h=1.70

Виконав	Стороженко В. Л.
Перевірив	Стороженко В. Л.
07	вересня 2017 р



Журнал внутрішніх обмірів та розрахунків площ приміщень громадського чи виробничого будинку

буд. № 1а літер Д

вулиця (провулок, площа) Правди

село Козацьке

Літер	Поверхи	Номери громадських, виробничих приміщень	Номери приміщень	Призначення приміщень	Розрахунок площ приміщень за внутрішнім обміром	Загальна площа приміщень (підрахована за формулами гр. 6) (кв.м)	Площа приміщень (кв.м)			Площа літніх приміщень (кв.м)	Площа приміщень загального користування (кв.м)	Самовільно збудована, переобладнана площа приміщень (кв.м)	Примітки
							Корисна (сума гр. 9 та 10)	основна	допоміжна				
1	2	3	4	5	6	7	8	9	10	11	12	13	14
Д	1		1	Кладова		5,8	5,8	5,8					
			2	Приміщення складу		59,0	59,0	59,0					
			3	Кладова		32,5	32,5	32,5					
			4	Приміщення складу		94,0	94,0	94,0					
			5	Приміщення складу		264,5	264,5	264,5					
			6	Навіс		390,5	390,5	390,5					
			7	Приміщення складу		207,0	207,0	207,0					
				Всього по 1-му поверху:		1053,3	1053,3	1053					
	2		7	Приміщення складу		604,9	604,9	604,9					
				Всього по 2-му поверху:		604,9	604,9	604,9					
				Всього по літ. Д:		1658,2	1658,2	1658					

07 вересня 2017 р.

Виконав Стороженко В. Л.

Перевірів Стороженко В. Л.



**Додаток 6.1 до інструкції
про порядок проведення
технічної інвентаризації
об'єктів нерухомого майна**

Місто (селище, село) Козацьке № 1


4.20

Π

H=2,30

4.00


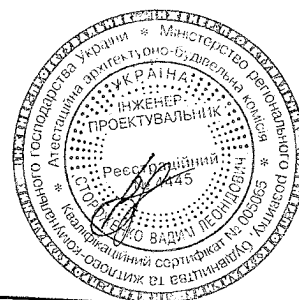

Експлікація						
Літер за планом	Назва будинку, господарських будівель та споруд	Площа земельної ділянки, у т.ч.				
		Загальна площа	Під будинком, господарськими будівлями			під грунтом
К	Будівля сторожки		усього	під будинком	під господ. будівлями та споруд.	
1	2					
К	Будівля сторожки					


ПЛАН
поверхів виробничого будинку

Будівля сторожки
(призначення)

Додаток 6.2 до інструкції
про порядок проведення
технічної інвентаризації
об'єктів нерухомого
майна

буд. № 1а вулиця (привулок, площа) Правди
Місто (селище, село) Козацьке
Масштаб 1:100

літ К

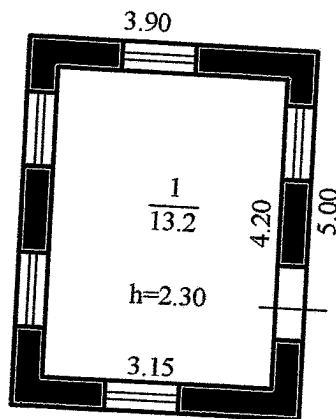

Виконав	Стороженко В. Л.
Перевірив	Стороженко В. Л.
07	вересня 2017 р

буд. №1а Літер К

село Козацьке

07 вересня 2017 р.

Перевірив В. Л. Стороженко



ЕКСПЛІКАЦІЯ
приміщень до плану поверхів виробничого будинку, № 1а літер
Об'єкти нерухомого майна
~~вулиця~~ (привулок, площа) _____ Правди _____

Правди

село Козацьке

07 вересня 2017р.

Перевішив *Стороженко В.*

Вадим
Леонидович
і.к.2673318817