



ПЛАН

поверхів громадського будинку

нерешитове прилісся
(призначення)

вулиця (~~провулок, площа~~)


Сигма

No 30

місто (селище, село)

Хрененга

Масштаб 1:100 (~~1:200~~)

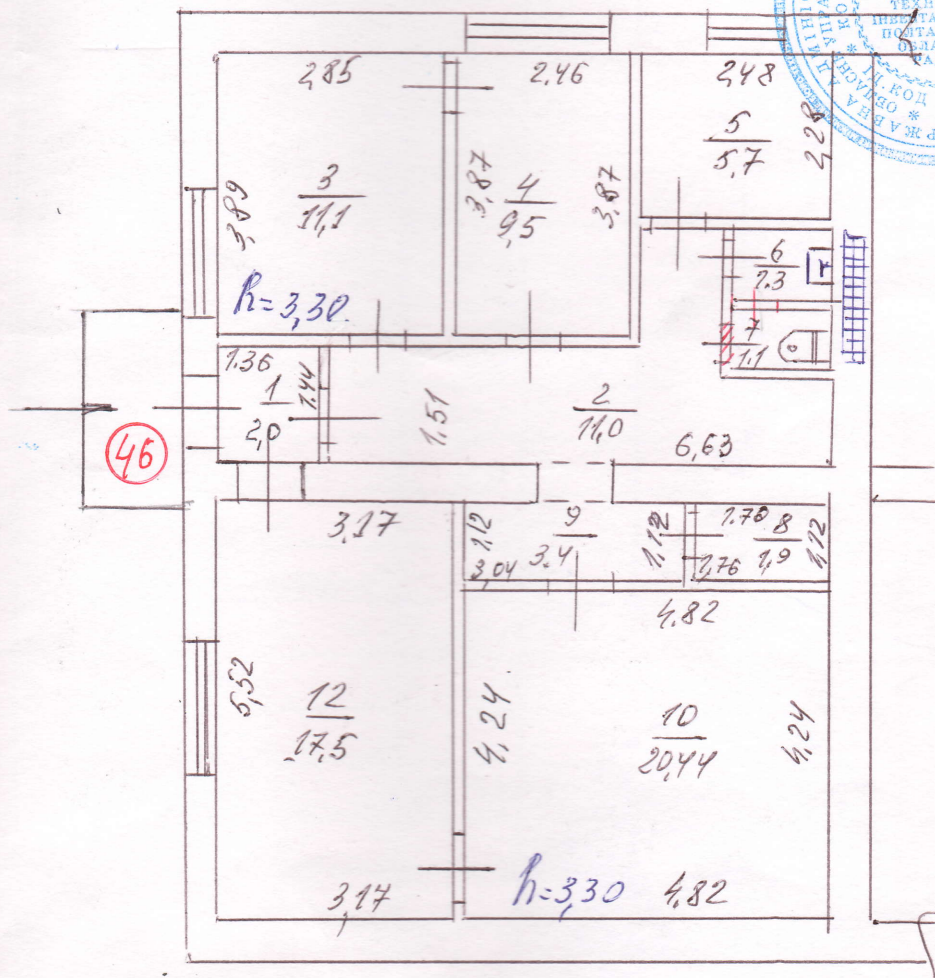

Фундамент *заливотом*
Бетон *цегли*
Стіни *цегли*
Перегородки *цегли*

ПОТОЧНІ ЗМІНИ

« 01 » 2010

Технік

Святий Трійця

ЕКСПЛІКАЦІЯ

приміщень до плану поверхів громадського будинку, № 30, літер "А"

вулиця (провулок, площа) Сквирна

місто (селище, село) Дрибич

Літер за планом	Поверхи	Номери груп приміщень	Номери приміщень	Призначення приміщень	Загальна площа приміщень (підрахована за формулами розрахунку площі) (кв.м)	Площа приміщень (кв.м.)			Площа літніх приміщень (кв.м.)	Площа приміщень загального користування (кв.м.)	Самовільно збудована або переобладнана площа приміщень (кв.м.)	Примітки
						корисна (сума гр. 8 та 9)	основна	допоміжна				
1	2	3	4	5	6	7	8	9	10	11	12	13
А I		46	1	коридор	20			20				
			3	приймальня	111		111					
			4	— " — — —	95		95					
			5	— " —	57		57					
			6	вешивальник	13			13				
			7	туалет	11			11				
			8	шовве	19			19				
			9	коридор	34			34				
			10	приймальня	2044		2044					
			12	— " —	175		175					
Разом :					8494	8494	6424	2070				

УКРАЇНА

МІНІСТЕРСТВО

ПРОМислово-комерційної

ІНВЕСТИЦІЙ

ІНТЕЛЕКТУАЛЬНОЇ

ВІСНОВ

КРЕМЕНЧУНСЬКЕ

МІЖМІСЬКЕ

БЮРО

ТЕХНІЧНОЇ

ІНВЕНТАРИЗАЦІЇ

ПОЛТАВСЬКОЇ

ОБЛАСТІ

П.А. КОД 0336171

ОБЛАСТЬ

ПЕРША



[illegible]