

22

**КОМУНАЛЬНЕ ПІДПРИЄМСТВО
«ХАРКІВСЬКЕ МІСЬКЕ БЮРО ТЕХНІЧНОЇ ІНВЕНТАРИЗАЦІЇ»
ХАРКІВСЬКОЇ МІСЬКОЇ РАДИ**

Область Харківська Інвентаризаційна справа № 33938

Район Київський Реєстровий №

місто (селище, село) Харків

**ТЕХНІЧНИЙ ПАСПОРТ
НА ГРОМАДСЬКИЙ БУДИНОК**

Нежитлові приміщення

(призначення)

№ 23/7 вулиця (провулок, площа) Воробйова

місто (селище, село) Харків

Замовник технічної інвентаризації або уповноважена ним особа (прізвище, ім'я та по батькові фізичної особи або найменування юридичної особи)	Місце проживання, серія і номер паспорта фізичної особи або місцезнаходження, код за ЄДРПОУ юридичної особи

Паспорт виготовлено за станом на

« 07 » грудня 2017 р.

Виконав _____

(підпис)

М.П. _____

Виконано відповідно кваліфікаційного
сертифікату

АЕ № 003994
АЕ № 004095
АЕ № 004097
АЕ № 002223

ДИРЕКТОР

КОМУНАЛЬНОГО ПІДПРИЄМСТВА
«ХАРКІВСЬКЕ МІСЬКЕ БЮРО ТЕХНІЧНОЇ ІНВЕНТАРИЗАЦІЇ»
ХАРКІВСЬКОЇ МІСЬКОЇ РАДИ

О.М. ОБЕРЕМОК

М.П. _____

Підготував А.Егорова Єгорова А.М.

**громадського будинку
нежитлові приміщення**

вулиця (провул.,майдан)

Воробйова

№ 23/7

місто (~~селище, село~~) Харків

масштаб 1:500

[illegible]

ПЛАН
поверхів громадського будинку

Нежитлові приміщення
(призначення)

23/7


вулиця (провулок, майдан) Воробйова

№ 23/7

місто (селище, село) Харків

нежитлові приміщення підвалу №1, II, в літ "А-2"

масштаб 1:200

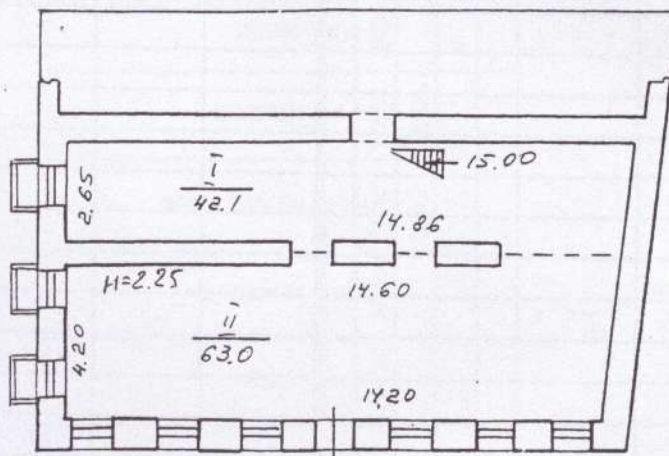

ім
м)
м

приміщень до плану поверхів громадського будинку №

вулиця (майдан) *Воробйова*місто (~~селище, село~~) Харків[illegible]


[illegible]