

ТОВ «Міжрегіональне бюро з технічної інвентаризації»

Область ХарківськаІнвентаризаційна
справа №

2785

Район Немишлянськиймісто Харків

Реєстровий №


ТЕХНІЧНИЙ ПАСПОРТ на громадський будинок фрагмент нежитлової будівлі літ. «А-2» (призначення)

вулиця (провулок, площа) Салтівське шосе, 266місто (селище, село) Харків

Замовник технічної інвентаризації або уповноважена ним особа (прізвище, ім'я та по батькові фізичної особи або найменування юридичної особи)	Місце проживання, серія і номер паспорта фізичної особи або місцезнаходження, код *за ЄДРПОУ юридичної особи

Паспорт виготовлено
«17» грудня 2018 р.Директор
ТОВ «Міжрегіональне бюро з
технічної інвентаризації»

Арутюнова Н.О.

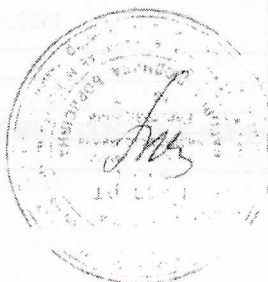Виконано відповідно до кваліфікаційного
сертифікату АЕ № 002837 інженера
з інвентаризації нерухомого майна

Нагорна І.І.

СХЕМАТИЧНИЙ ПЛАН ЗЕМЕЛЬНОЇ ДІЛЯНКИ

громадського будинку

фрагмент нежитлової будівлі літ. «А-2»
(призначення)


Салтівське шосе № 266.

місто Харків

масштаб 1:500

Експлікація							
Літер за планом	Назва будинку, господарських будівель та споруд	Площа забудови	Під будинком, господарськими будівлями, та спорудами			Під зеленими насадженнями	Під дорожнім (твердим) покриттям
			Зовнішня площа будівлі	Під будинк ом	Під господ. будівлями та споруд.		
1	2	3	4	5	6	7	8
А-2	Нежитлова будівля			1582,5			
	Розрахункова площа нежитлових приміщень складає – 486,8 кв.м.						

фрагмент підвалу

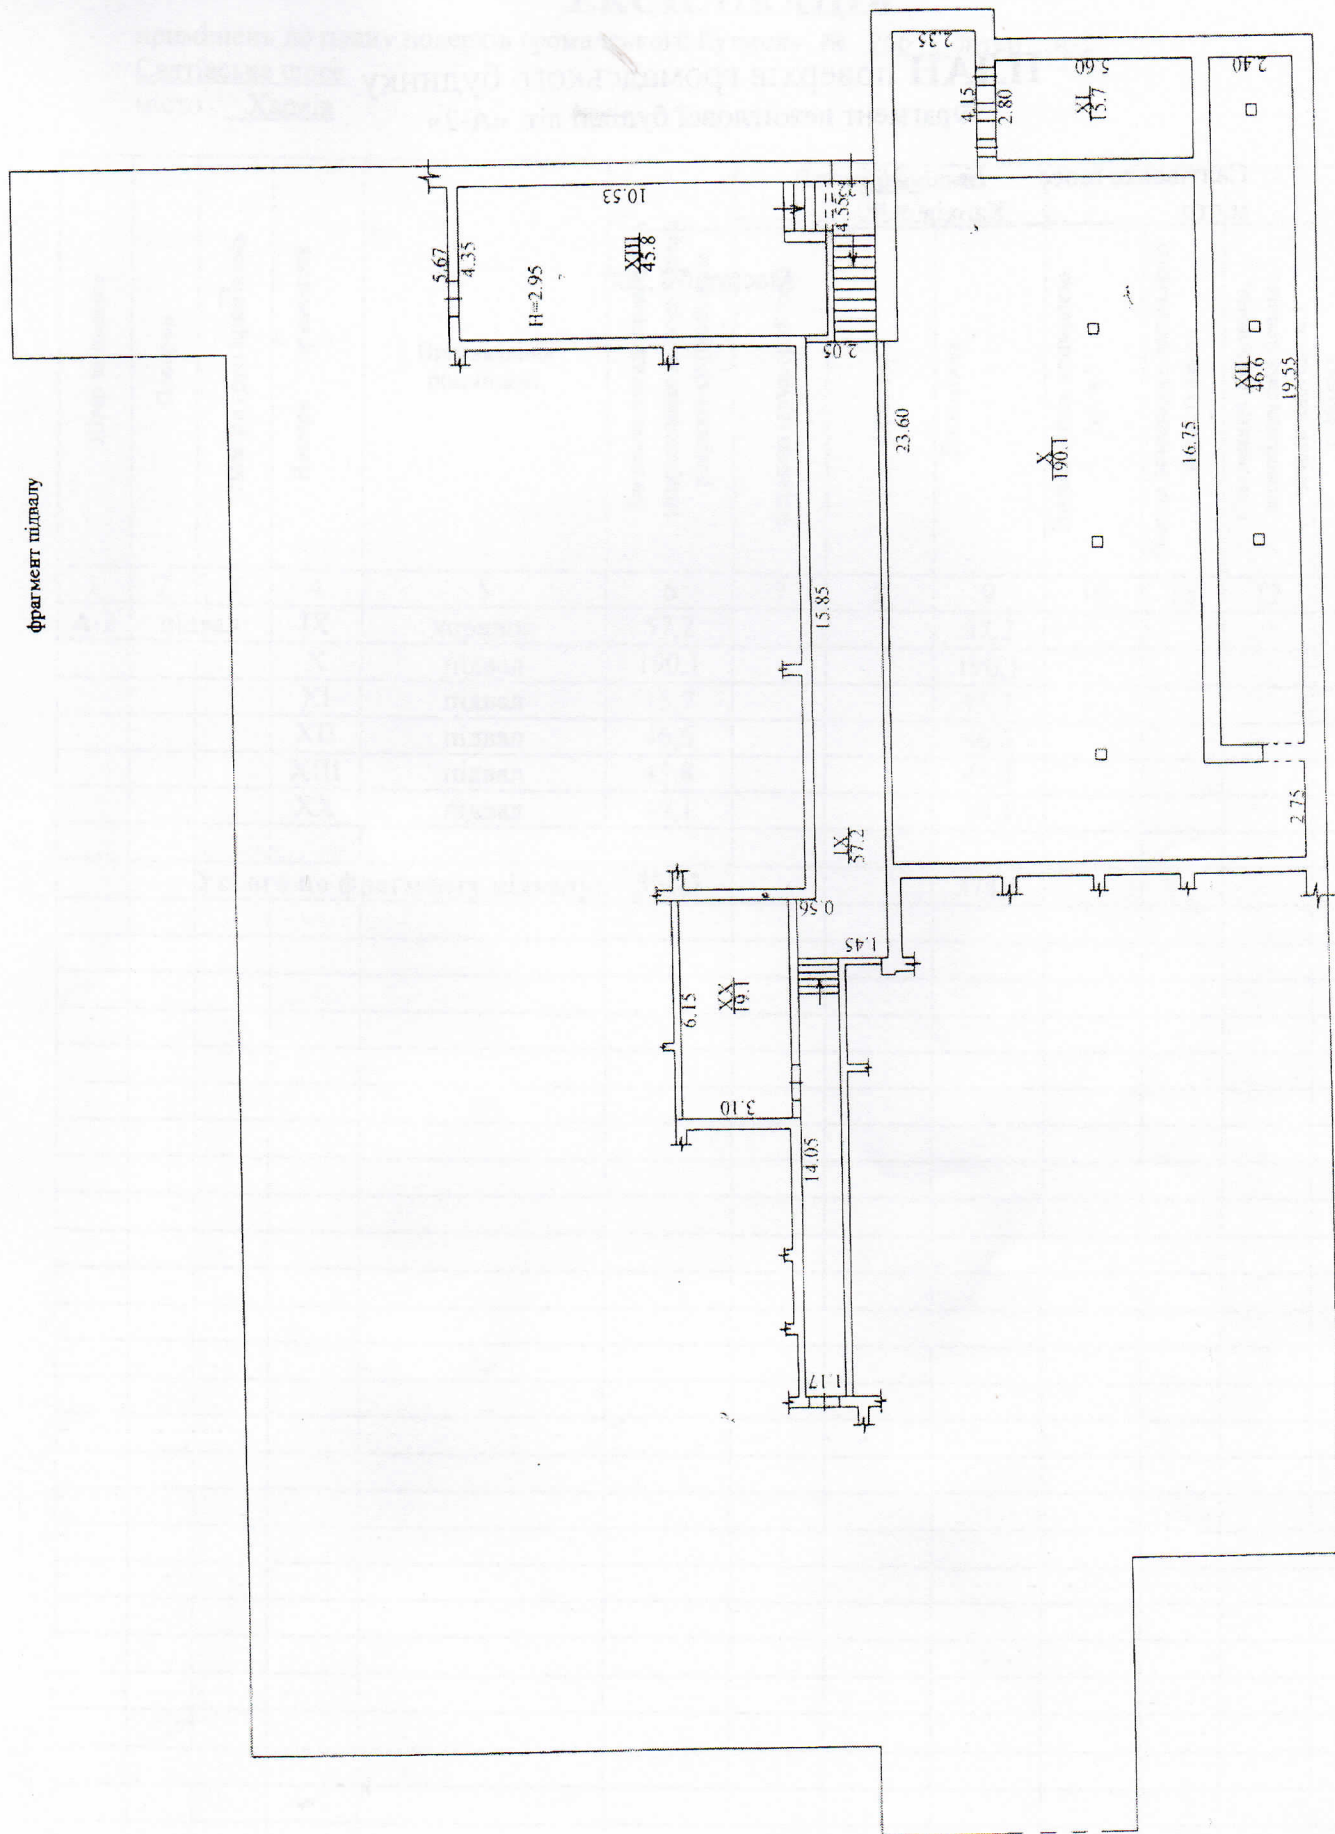

ПЛАН поверхів громадського будинку
Фрагмент нежитлової будівлі літ. «А-2»

Салтівське шосе № 266
місто Харків

Масштаб 1:200

① 10000

ТОВ «Міжрегіональне бюро з технічної інвентаризації»

X

Область Харківська

Район Немишлянський

місто Харків

Інвентаризаційна
справа №

2785

Ресстровий №

ТЕХНІЧНИЙ ПАСПОРТ на громадський будинок фрагмент нежитлової будівлі літ. «А-2» (призначення)


~~вулиця~~ (провулок, площа) Салтівське шосе, 266

~~місто (селище, село)~~ Харків

Замовник технічної інвентаризації або уповноважена ним особа (прізвище, ім'я та по батькові фізичної особи або найменування юридичної особи)	Місце проживання, серія і номер паспорта фізичної особи або місцезнаходження, код за ЄДРПОУ юридичної особи

Паспорт виготовлено
«17» грудня 2018 р.

Виконано відповідно до кваліфікаційного
сертифікату АЕ № 002837 інженера
з інвентаризації нерухомого майна

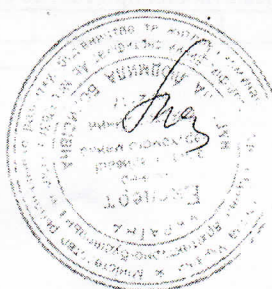

Директор
ТОВ «Міжрегіональне бюро з
технічної інвентаризації»
Арутюнова Н.О.

БЮРО З
ТЕХНІЧНОЇ
ІНВЕНТАРИЗАЦІЇ

Нагорна Л.Б.

СХЕМАТИЧНИЙ ПЛАН ЗЕМЕЛЬНОЇ ДІЛЯНКИ

громадського будинку
фрагмент нежитлової будівлі літ. «А-2»
(призначення)

Салтівське шосе № 266
місто Харків

масштаб 1:500


Експлікація							
Літер за планом	Назва будинку, господарських будівель та споруд	Площа забудови	Під будинком, господарськими будівлями, та спорудами			Під зеленими насадженнями	Під дорожнім (твердим) покриттям
			Зовнішня площа будівлі	Під будинк ом	Під господ. будівлями та споруд.		
1	2	3	4	5	6	7	8
А-2	Нежитлова будівля			1582,5			
	Розрахункова площа нежитлових приміщень складає – 309,0 кв.м.						



ПЛАН поверхів громадського будинку
Фрагмент нежитлової будівлі літ. «А-2»

Салтівське шосе № 266
місто Харків

Масштаб 1:200



Експликація							
Загальна площа приміщень (підрахована за формулами розрахунку площ кв.м.)	Площа приміщень (кв.м.)			Площа літніх приміщень (кв.м.)	Площа приміщень загального користування	Самочинно збудована, переобладнана площа приміщень (кв.м.)
						Корисна (сума гр. 8 та 9)	Основна	Допоміжна			
1	2	3	4	5	6	7	8	9	10	11	12
А-2	1-й поверх		22	вмивальня	2,4			2,4			
			23	вбиральня	3,6			3,6			
			24	вбиральня	1,0			1,0			
			25	вбиральня	1,0			1,0			
			26	вбиральня	1,0			1,0			
			27	комора	24,8			24,8			
			28	кабінет	12,6		12,6				
			29	комора	25,2			25,2			
			30	кабінет	12,4		12,4				
			31	коридор	1,4			1,4			
			32	комора	25,3			25,3			
			43	хол	48,5			48,5			
			44	коридор	15,0			15,0			
			45	підсобне	31,7			31,7			
			48	коридор	25,9			25,9			
				XXXVI	ветканал	5,9			5,9		
Усього по фрагменту 1-го поверху:					237,7		25,0	212,7			

129

X

**ТОВ «Міжрегіональне бюро з технічної
інвентаризації»**

Область Харківська

Район Немишлянський

місто Харків

Інвентаризаційна
справа №

2785

Реєстровий №

ТЕХНІЧНИЙ ПАСПОРТ
на громадський будинок
фрагмент нежитлової будівлі літ. «А-2»
(призначення)


~~вулиця~~ (провулок, площа) Салтівське шосе, 266

~~місто (селище, село)~~ Харків

Замовник технічної інвентаризації або уповноважена ним особа (прізвище, ім'я та по батькові фізичної особи або найменування юридичної особи)	Місце проживання, серія і номер паспорта фізичної особи або місцезнаходження, код за ЄДРПОУ юридичної особи

Паспорт виготовлено
«17» грудня 2018 р.

Виконано відповідно до кваліфікаційного
сертифікату АЕ № 002837 інженера
з інвентаризації нерухомого майна

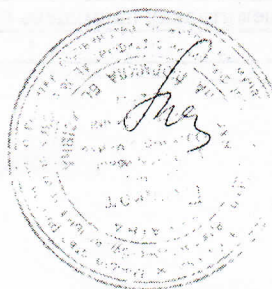

Директор
ТОВ «Міжрегіональне бюро з
технічної інвентаризації»
Арутюнова Н.О.

БЮРО З
ТЕХНІЧНОЇ М.П.
ІНВЕНТАРИЗАЦІЇ

Нагорна Л.Б.

СХЕМАТИЧНИЙ ПЛАН ЗЕМЕЛЬНОЇ ДІЛЯНКИ

громадського будинку

фрагмент нежитлової будівлі літ. «А-2»

(призначення)

Салтівське шосе № 266


місто Харків

масштаб 1:500

Експлікація							
Літер за планом	Назва будинку, господарських будівель та споруд	Площа забудови	Під будинком, господарськими будівлями, та спорудами			Під зеленими насадженнями	Під дорожнім (твердим) покриттям
			Зовнішня площа будівлі	Під будинк ом	Під господ. будівлями та споруд.		
1	2	3	4	5	6	7	8
А-2	Нежитлова будівля			1582,5			
	Розрахункова площа нежитлових приміщень складає – 309,0 кв.м.						

10/1



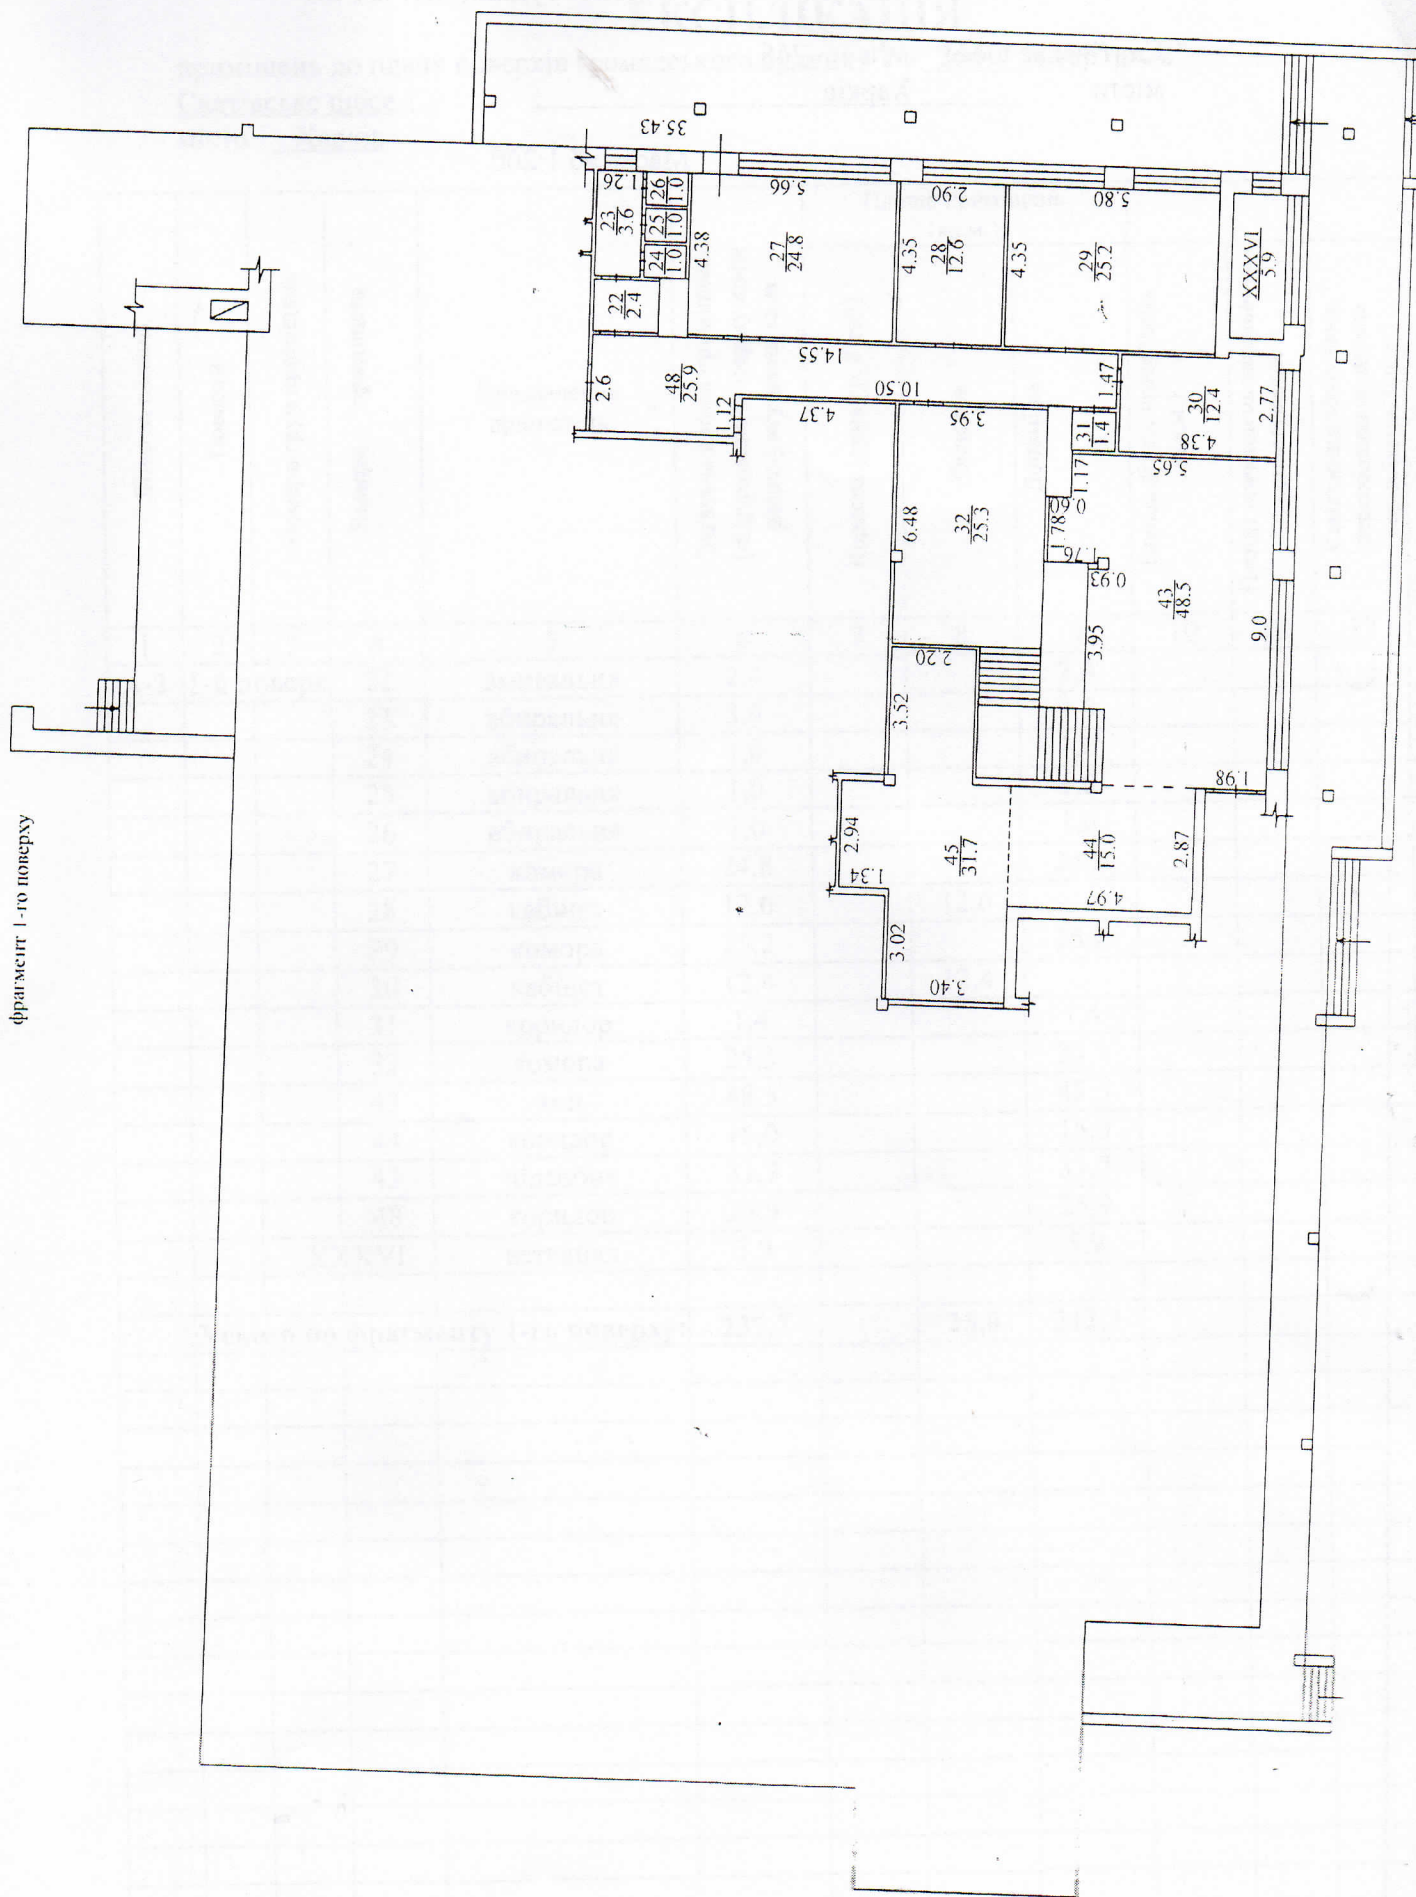

ПЛАН поверхів громадського будинку
Фрагмент нежитлової будівлі літ. «А-2»

Салтівське шосе № 266
місто Харків

Масштаб 1:200



ЕКСПЛІКАЦІЯ

приміщень до плану поверхів громадського будинку № 266 літер „А-2”

Салтівське шосе

місто Харків

Літер за планом	Поверхи	Номери груп приміщень	Номери приміщень	Призначення приміщень	Загальна площа приміщень (підрхована за формулами розрахунку площ кв.м.)	Площа приміщень (кв.м.)			Площа літніх приміщень (кв.м.)	Площа приміщень загального користування	Самочинно збудована, переобладнана площа приміщень (кв.м.)
						Корисна (сума гр. 8 та 9)	Основна	Допоміжна			
1	2	3	4	5	6	7	8	9	10	11	12
А-2	1-й поверх		22	вмивальня	2,4			2,4			
			23	вбиральня	3,6			3,6			
			24	вбиральня	1,0			1,0			
			25	вбиральня	1,0			1,0			
			26	вбиральня	1,0			1,0			
			27	комора	24,8			24,8			
			28	кабінет	12,6		12,6				
			29	комора	25,2			25,2			
			30	кабінет	12,4		12,4				
			31	коридор	1,4			1,4			
			32	комора	25,3			25,3			
			43	хол	48,5			48,5			
			44	коридор	15,0			15,0			
			45	підсобне	31,7			31,7			
			48	коридор	25,9			25,9			
		XXXVI		ветканал	5,9			5,9			
Усього по фрагменту 1-го поверху:					237,7		25,0	212,7			

ХАРАКТЕРИСТИКА БУДИНКУ, ДОПОМІЖНИХ БУДІВЕЛЬ ТА СПОРУД

[illegible]