

ТОВ «ХАРКІВСЬКА СЛУЖБА БЮРО ТЕХНІЧНОЇ ІНВЕНТАРИЗАЦІЇ»

(61003, Харківська область, м. Харків, м-н. Конституції, 1, код ЄГРПОУ 39050420, тел. (068) 226-05-05)

Інвентаризаційна справа ХС БТІ № **3047**
Реєстраційний №
Інвентаризаційна справа

КП «ХМ БТІ» ХМР

№ **135000002096-2**

ТЕХНІЧНИЙ ПАСПОРТ
на групу нежитлових приміщень

Нежитлове приміщення №9 у літ. «Е-1», загальною площею 48,4 кв.м

проспект (провулок, площа) Ювілейний, № 28-А,
місто (селище, село) Харків,
район Московський,
область Харківська

Замовник технічної інвентаризації або уповноважена ним особа (прізвище, ім'я, по батькові
фізичної особи або найменування юридичної особи)

ТОВ «ЕТАЛОНТЕХСЕРВІС»

Паспорт виготовлено станом на

"19" листопада 2019 року

Директор



(підпис)

Твердовський І.М.

(П. І. Б.)

Експерт



(підпис)

Сімоновська І.М.

АЕ № 004916

(П. І. Б., серія, номер кваліфікаційного сертифіката)


ПЛАН БУДИНКУ ЛІТ "Е-1"
(кімнати, жилого блоку, секції)

(непотрібне закреслити)

Будинок № 28-А вул ~~(проектна площа)~~ Ювілейний
місто ~~(селище, село)~~ Харків

Масштаб 1:100

фрагмент 1-го поверху

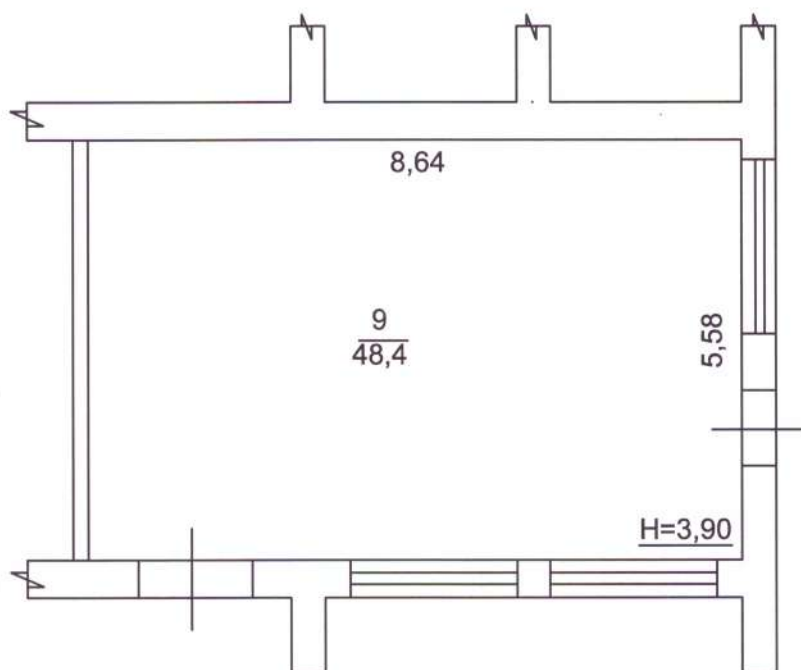

ПЛАН
групи нежитлових приміщень

Нежитлове приміщення №9 у літ. «Е-1», загальною площею 48,4 кв.м

проспект (провулок, площа) Ювілейний, № 28-А,
місто (селище, село) Харків,
район Московський,
область Харківська

Масштаб 1: 100

ЕКСПЛІКАЦІЯ

групи нежитлових приміщень в літ. «Е-1».

проспект (провулок, площа) Ювілейний, № 28-А,

місто (селище, село) Харків,

район Московський, область Харківська

[illegible]

"19" листопада 2019 року

ХАРАКТЕРИСТИКА групи нежитлових приміщень

Літера	Назва будівель та споруд	Рік спорудження/реконструкції	Опис основних конструктивних елементів					Інженерне обладнання							Висота (м)	Площа основи (забудови) (м ²)	Об'єм (м ³)	
			фундамент	стіни	покрівля	переkritтя	підлога	сходи	електрика	водопровід	каналізація	газопровід	ліфт	сміттєпровід				вид опалення
1	2	3	4	5	6	7	8	9	10	11	12	13	14	15	16	17	18	19
E-1	Нежитлове приміщення	1990	бетон	цегла	рул	з/б	плитка		€	€	€				КОТ	4,4	62,9	277

"19" листопада 2019 року