9896/18
992/63

ТЕПЛИЦЯ

КОМУНАЛЬНЕ ПІДПРИЄМСТВО
"ДНІПРОПЕТРОВСЬКЕ МІЖМІСЬКЕ БЮРО ТЕХНІЧНОЇ ІНВЕНТАРИЗАЦІЇ"
ДНІПРОПЕТРОВСЬКОЇ ОБЛАСНОЇ РАДИ

Місто Дніпропетровськ

Район Красногвардійський

Інвентаризаційна справа № 3754-б
КВ 1311

Реєстровий №



ТЕХНІЧНИЙ ПАСПОРТ

на громадський будинок

будівлі та споруди
(призначення)

№ 7б вулиця (провулок, площа) Янцевій

Власник (юридична, фізична особа)	Розмір частки власності


Паспорт виготовлено за станом на
"28" 03 2006р.

Виконав Кузьменко
/підпис, прізвище/

КОМУНАЛЬНЕ ПІДПРИЄМСТВО №18 "ДНІПРОПЕТРОВСЬКЕ МІЖМІСЬКЕ БЮРО ТЕХНІЧНОЇ ІНВЕНТАРИЗАЦІЇ" ДНІПРОПЕТРОВСЬКОЇ ОБЛАСНОЇ РАДИ і.к. 03341776 УКРАЇНА М.П.

Начальник КП ДМБТІ Хлєвнічева Т.Р.
/підпис, прізвище/

Уповноважена особа
В.О. начальника
відділу №18
Нечепуренко Т.О.

 

Додаток 6.2 до інструкції
про порядок проведення
технічної інвентаризації
об'єктів нерухомого майна

ПЛАН
поверхів громадського будинку


лі т. „А-2"
призначення

~~вулиця~~ (провулок, ~~площа~~) Ялицевий № 76

місто (селище, село) Дніпропетровськ

Масштаб 1:100

літ. "А-2"
Підвал

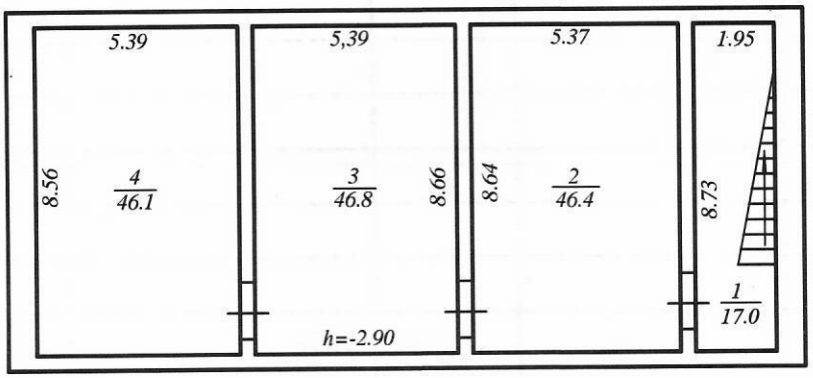

КОМУНАЛЬНЕ ПІДПРИЄМСТВО №18 "ДНІПРОПЕТРОВСЬКЕ МІЖМІСЬКЕ БЮРО ТЕХНІЧНОЇ ІНВЕНТАРИЗАЦІЇ" ДНІПРОПЕТРОВСЬКОЇ ОБЛАСНОЇ РАДИ і.к. 03341776 УКРАЇНА

КП Дніпропетровське Міжміське бюро технічної інвентаризації		
Виконав		Кузьменко
Перевірив		Нечепуренко
Викреслив		Ткачова
« 28 » 03 200 6 р		

Додаток 6.2 до інструкції
про порядок проведення
технічної інвентаризації
об'єктів нерухомого майна

ПЛАН
поверхів громадського будинку


літ. „А-2"
призначення

~~вулиця~~ (провулок, ~~площа~~) Ялицевий № 76


місто (селище, село) Дніпропетровськ

Масштаб 1:100

літ. "А-2"
І поверх

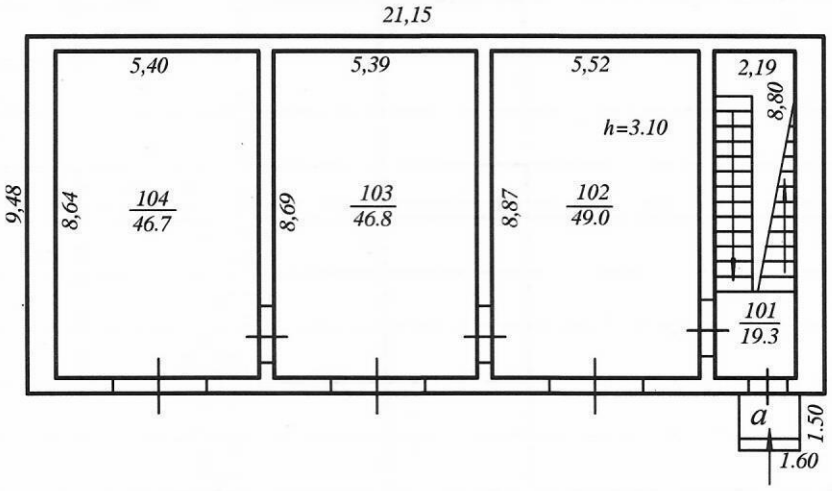

літ. "А-2"
ІІ поверх

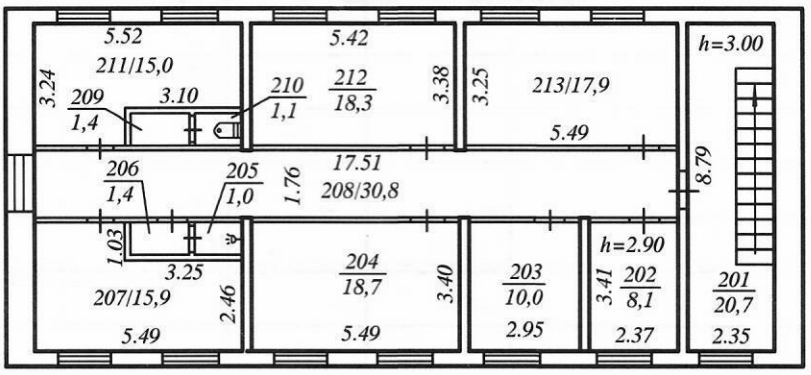

КОМУНАЛЬНЕ ПІДПРИЄМСТВО «ДНІПРОПЕТРОВСЬКЕ МІЖМІСЬКЕ БЮРО ТЕХНІЧНОЇ ІНВЕНТАРИЗАЦІЇ» ДНІПРОПЕТРОВСЬКОЇ ОБЛАСНОЇ РАДИ №18 і.к. 03341776 УКРАЇНА

КП Дніпропетровське
Міжміське бюро технічної інвентаризації

Виконав		Кузьменко
Перевірив		Нечепуренко
Викреслив		Ткачова

« 28 » 03 2006 р

Додаток 6.2 до інструкції
про порядок проведення
технічної інвентаризації
об'єктів нерухомого майна

ПЛАН

поверхів громадського будинку


Теплиця літ. „Б-1"
призначення

~~вулиця~~ (провулок, ~~площа~~) Ялицевий № 7-Б

Місто Дніпропетровськ

Масштаб 1:100

І поверх

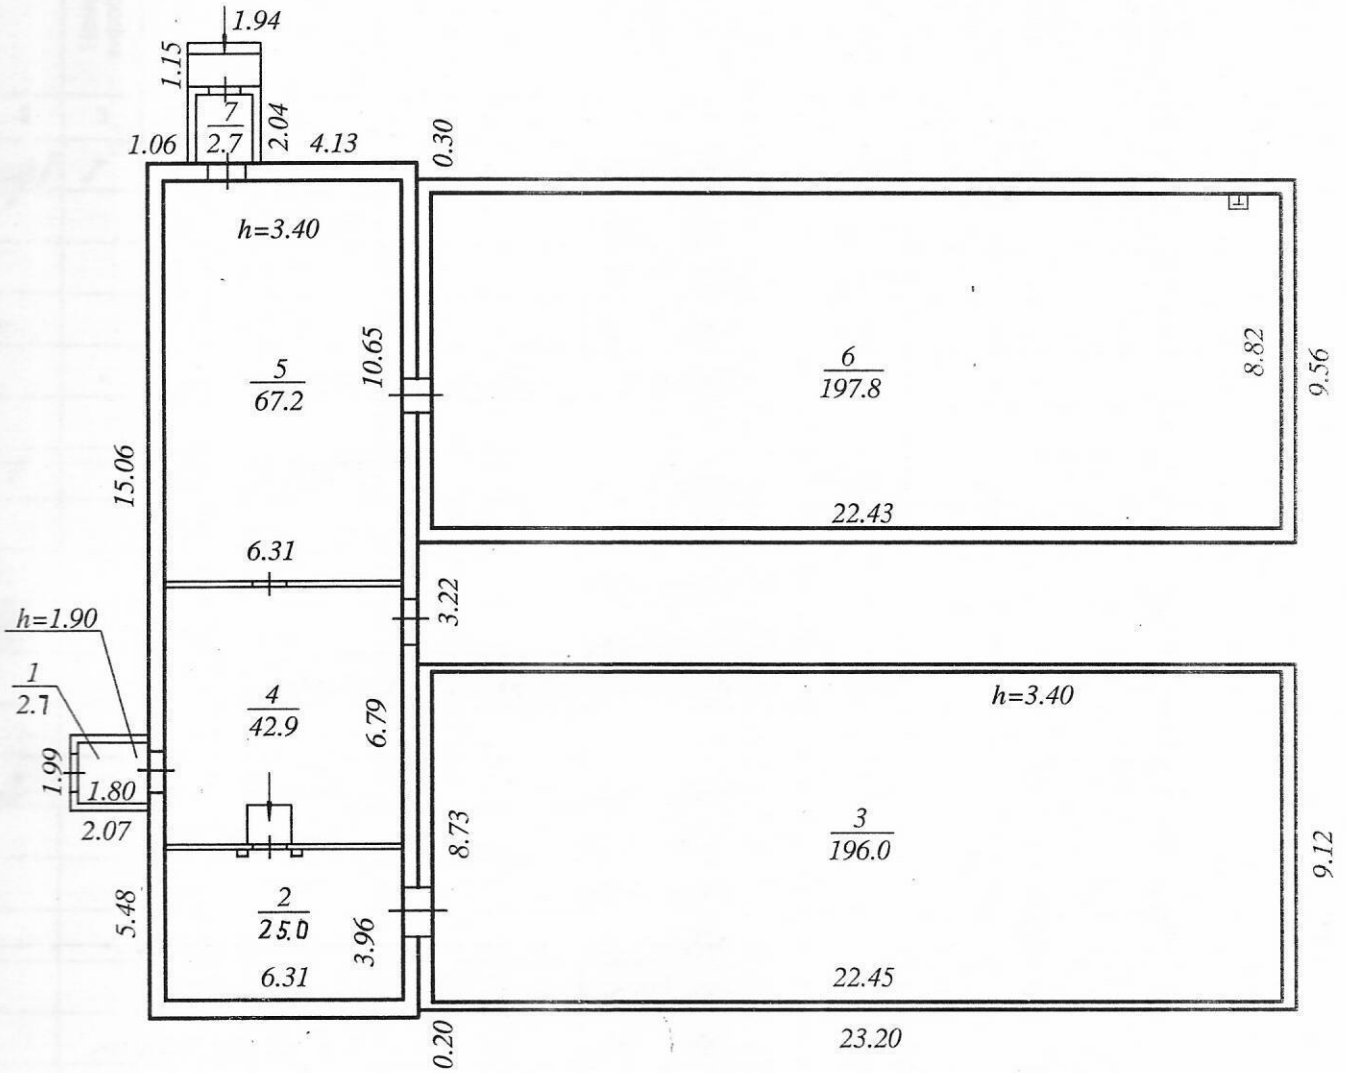

КОМУНАЛЬНЕ ПІДПРИЄМСТВО
№18
«ДНІПРОПЕТРОВСЬКЕ МІЖМІСЬКЕ БЮРО ТЕХНІЧНОЇ ІНВЕНТАРИЗАЦІЇ» ДНІПРОПЕТРОВСЬКОЇ ОБЛАСНОЇ РАДИ
і.к. 03341776
УКРАЇНА

КП Дніпропетровське міжміське бюро технічної інвентаризації		
Виконав		Кузьменко
Перевірив		Нечепуренко
"28" 03 2006 р		

Додаток 1.7а
до Інструкції про порядок
проведення технічної інвентаризації
об'єктів нерухомого майна

ЖУРНАЛ

внутрішніх обмірів та розрахунків площ приміщень громадського чи виробничого будинку


місто Дніпропетровськ

Літер	Поверхи	Номери громадських, виробничих приміщень	Номери приміщень	Призначення приміщень	Розрахунок площ приміщень за внутрішнім обміром	Загальна площа приміщень (підрахована за формулами гр.6) (кв.м)	Площа приміщень (кв. м)			Площа літніх приміщень (кв. м)	Площа приміщень загального користування (кв. м)	Самовільно збудована, переобладнана площа приміщень (кв. м)	Примітки
							Корисна (сума гр.9 та 10)	основна	допоміжна				
1	2	3	4	5	6	7	8	9	10	11	12	13	14
А-2	підв	I	1	Ск.кл		17,0	17,0		17,0				
			2	Підвал		46,4	46,4		46,4				
			3	— и —		46,8	46,8		46,8				
			4	— и —		46,1	46,1		46,1				
				Усього по підвалу:		156,3	156,3		156,3				
	1		101	Ск.кл		19,3	19,3		19,3				
			102	склад		49,0	49,0	49,0					
			103	— и —		46,8	46,8	46,8					
			104	— и —		46,7	46,7	46,7					
				Усього по I поверху:		161,8	161,8	142,5	19,3				
	2		201	Ск.кл		20,7	20,7		20,7				
			202	Кабінет		8,1	8,1	8,1					
			203	— и —		10,0	10,0	10,0					
			204	— и —		18,7	18,7	18,7					
			205	Душова		1,0	1,0		1,0				
			206	Коридор		1,4	1,4		1,4				
			207	Підсобне		15,9	15,9		15,9				
			208	Коридор		30,8	30,8		30,8				
			209	Коридор		1,4	1,4		1,4				
			210	Туалет		1,1	1,1		1,1				
			211	Підсобне		15,0	15,0		15,0				
			212	Кабінет		18,3	18,3	18,3					
			213	— и —		17,9	17,9	17,9					
				Усього по II пов.:		160,3	160,3	73,0	87,3				
				Усього по літ. А-2:		478,4	478,4	215,5	262,9				

КОМУНАЛЬНЕ ПІДПРИЄМСТВО №18 "ДНІПРОПЕТРОВСЬКЕ МІЖМІСЬКЕ БЮРО ТЕХНІЧНОЇ ІНВЕНТАРИЗАЦІЇ" ДНІПРОПЕТРОВСЬКОЇ ОБЛАСНОЇ РАДИ і.к. 03341776 УКРАЇНА

Додаток 1.7а
до Інструкції про порядок
проведення технічної інвентаризації
об'єктів нерухомого майна

ЖУРНАЛ

внутрішніх обмірів та розрахунків площ приміщень громадського чи виробничого будинку


місто Дніпропетровськ

Літер	Поверхи	Номери громадських, виробничих приміщень	Номери приміщень	Призначення приміщень	Розрахунок площ приміщень за внутрішнім обміром	Загальна площа приміщень (підрахована за формулами гр.6) (кв.м)	Площа приміщень (кв. м)			Площа літніх приміщень (кв. м)	Площа приміщень загального користування (кв. м)	Самовільно збудована, переобладнана площа приміщень (кв. м)	Примітки
							Корисна (сума гр.9 та 10)	основна	допоміжна				
1	2	3	4	5	6	7	8	9	10	11	12	13	14
Б-1	1	1	1	Тамбур		2,7	2,7		2,7				
			2	Приміщ		25,0	25,0	25,0					
			4	Коридор		42,9	42,9		42,9				
			5	— " —		67,2	67,2		67,2				
			7	Тамбур		2,7	2,7	"	2,7				
				Усього по літ. Б-1:		534,3	534,3	418,8	115,5				

КОМУНАЛЬНЕ ПІДПРИЄМСТВО
№18
«ДНІПРОПЕТРОВСЬКЕ МІЖМІСЬКЕ БЮРО ТЕХНІЧНОЇ ІНВЕНТАРИЗАЦІЇ» ДНІПРОПЕТРОВСЬКОЇ ОБЛАСНОЇ РАДИ
і.к. 03341776
УКРАЇНА

ХАРАКТЕРИСТИКА БУДИНКУ, ГОСПОДАРСЬКИХ БУДІВЕЛЬ ТА СПОРУД

Літер	Назва об'єкта	Рік побудови	Опис основних конструктивних елементів						Інженерне обладнання							Площа (кв. м)	Висота (м)	Об'єм (куб. м)	Будівельна вартість (грн.)	% зносу	Інвентаризаційна вартість (грн.)
			фундамент	стіни	покрівля	перекриття	підлога	сходи	електрика	водопровід	каналізація	газопровід	вид опалення	ліфт	сміттєпров.						
1	2	3	4	5	6	7	8	9	10	11	12	13	14	15	16	17	18	19	20	21	22
п/г А-2	Літ.	1949	кожух котлов	з/б блоки	—	з/б	бетон	з/б	так	так	так		—			(200,5)	3,20	642			
А-2	Господарчий																				
	корпус	— и —	бетон	цегла	4-х ск. шифер	з/б	дерев. лагів. т.	з/б	так	так	так		центр.			200,5	6,60	1323			
а	ганок	— и —	бетон														2,4				
б-1	Вхід у підв.	1947	бетон	цегла	сумр.	дер.б.	з/б плитка	—	так	так	так		центр.			160,6	3,50	562			
б'-1	Тамбур	— и —	— и —	— и —	скло	дерев.	— и —	—	— и —	—	—		— и —			221,8	3,50	776			
б''-1	— и —	— и —	— и —	— и —	— и —	— и —	— и —	—	— и —	—	—		— и —			211,6	3,50	741			
Б-1	Прибудова	— и —	— и —	— и —	сумр. руб.	дер.б.	— и —	—	— и —	—	—		— и —			3,9	2,60	10			
б'-1	— и —	— и —	— и —	— и —	— и —	— и —	— и —	—	— и —	—	—		— и —			4,1	2,10	9			
б	ганок	— и —	бетон													2,2					
В	Сарай (тимч.)	1999	—	дошка дер.	шифер	дошка дер.	дошка	—	—	—	—	—	—			7,1	1,50	11			
Г	Гараж	1949	цоколь цегла	кліб. каркас плівка	плівка	дерев	земля									10,9	2,70	2,75			
г	ганок	— и —	бетон													0,6					
Д	Гараж	1949	цоколь цегла	м. кар. плівка	плівка	дер	земля									10,9	2,70	2,75			
д	ганок	1949	бетон													0,7					
Е	Навіс	н/в	—	дер. ст.	толь	дерево	земля									2,9	3,10	9			
№1-10	Огорожа																				
I	мостіння		асфальт																		
																				Усього:	

КОМУНАЛЬНЕ ПІДПРИЄМСТВО "ДНІПРОПЕТРОВСЬКЕ МІЖМІСЬКЕ БЮРО ТЕХНІЧНОЇ ІНВЕНТАРИЗАЦІЇ" ДНІПРОПЕТРОВСЬКОЇ ОБЛАСНОЇ РАДИ №18 і.к. 03341776 УКРАЇНА