УКРАЇНА

ГОРОДНЯНСЬКЕ РАЙОННЕ ГОСПРОЗРАХУНКОВЕ
БЮРО ТЕХНІЧНОЇ ІНВЕНТАРИЗАЦІЇ
/ 15100 Чернігівська обл., м. Городня пров. Троїцький,3, код ЕДРПОУ 31533119,
тел. 04645-23584, e-mail: bti1144@ukr.net /

Інвентаризаційна справа № 131

ТЕХНІЧНИЙ ПАСПОРТ

на нежитлові будівлі

№ 78 вулиця (провулок, площа) Щорса
місто (селище, село) Конотоп
район Городнянський
область Чернігівська

Замовник технічної інвентаризації або уповноважена ним особа (прізвище, ім'я, по батькові фізичної особи або найменування юридичної особи)
ГОРОДНЯНСЬКА МІСЬКА РАДА

Паспорт виготовлено станом на

„ 11 ” березня 2019 року

Виконав _____

серія АЕ № 001153 від 18.01.2013 року
(підпис, прізвище, серія та номер кваліфікаційного сертифіката, М.П.)

Начальник Городнянського РГ БТІ

_____ /О.М.Кривець /
(підпис)

Городнянська районна рада * Городнянське бюро технічної інвентаризації * підприємство * Комунальне * Україна, м.Городня
Городнянське бюро технічної інвентаризації
31533119

Перевірив _____ С.М.Бруй__ серія АЕ № 001153 від 18.01.2013 року
(підпис) (П. І. Б., серія, номер кваліфікаційного сертифіката

Україна * Міністерство регіонального розвитку, будівництва та житлово-комунального господарства України * Державне підприємство * Атестаційна комісія * Кваліфікаційний сертифікат АЕ №001153 * Бруй СВІТЛАНА МИКОЛАЇВНА * в інвентаризації нерухомого майна * Реєстраційний № 1063


ХАРАКТЕРИСТИКА

Літера	Назва будівель та споруд	Рік спорудження /реконструкції/	Опис основних конструктивних елементів						Інженерне обладнання							Ви сота, м	Площа основи (забудови) м²	Об'єм .м³
			Фундамент	Стіни	Покрівля	Перекриття	Підлога	Сходи	Електрика	Водопровід	Каналізація	Газопровід	Ліфт	Сміттепровід	Вид опалення			
1	2	3	4	5	6	7	8	9	10	11	12	13	14	15	16	17	18	19
А-1	Нежитлова будівля	до1990	цегла	цегла	шифер	дерево	дерево		так						пічне, водяне	3.30	225.6	744
а-1	Прибудова, ганок	до1990	цегла	цегла	шифер	дерево	дерево									3.10	9.7, 5.7	30
$а^1$-1	Котельня	до1990	цегла	шлакоблок	шифер	дерево	бетон									2.60	9.9	26
$а^2$-1	Прибудова	до1990	цегла	цегла	шифер	дерево	дерево									3.00	13.8	41
Б-1	Сарай	до1990	цегла	цегла	шифер	дерево										2.25	55.1	124
В	Погріб з шийкою	до1990		цегла		цегла										2.10	20.3	43

« 11 » березня 2020 року

С Х Е М А
РОЗТАШУВАННЯ БУДІВЕЛЬ ТА СПОРУД

вулиця (провулок, площа) Щорса № 78
місто (селище, село) Конотоп
район Городнянський, область Чернігівська
Масштаб 1: 500

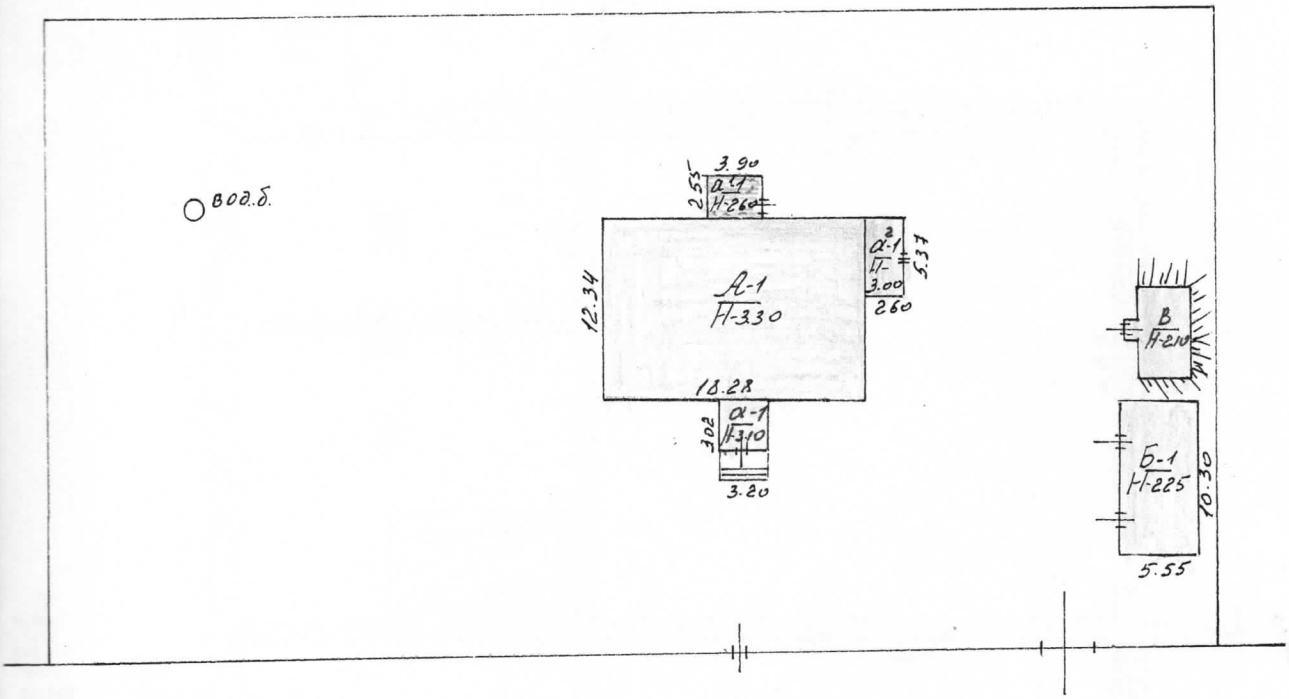

вулиця Щорса

ЕКСПЛІКАЦІЯ
до схеми розташування будівель та споруд

Літера або номер за планом	Назва будівель та споруд	Площа земельної ділянки м²					Примітка
		загальна площа	усього під забудовою	під основною будівлею	під господарськими, допоміжними будівлями і спорудами	під двором	
1	2	3	4	5	6	7	8
А-1	Нежитлова будівля		340.1	225.6			
а-1	Прибудова, ганок			9.7, 5.7			
а¹-1	Котельня			9.9			
а²-1	Прибудова			13.8			
Б-1	Сарай				55.1		
В	Погріб				20.3		

«11 » березня 2020 року

Виконав _____ С.М.Бруй
/підпис /

Городнянська районна рада * Комунальне підприємство Городнянське бюро технічної інвентаризації * Україна, м.Городня
Городнянське бюро технічної інвентаризації
31533119


ПЛАН

на будівлю літер „ А-1, а-1, а¹-1, а²-1 **”**

по вулиці (~~провулку~~) Центральна **, будівля №** 78

~~місто~~ (село) Конотоп **квартал** _____

поверх 1 **масштаб 1:** 100

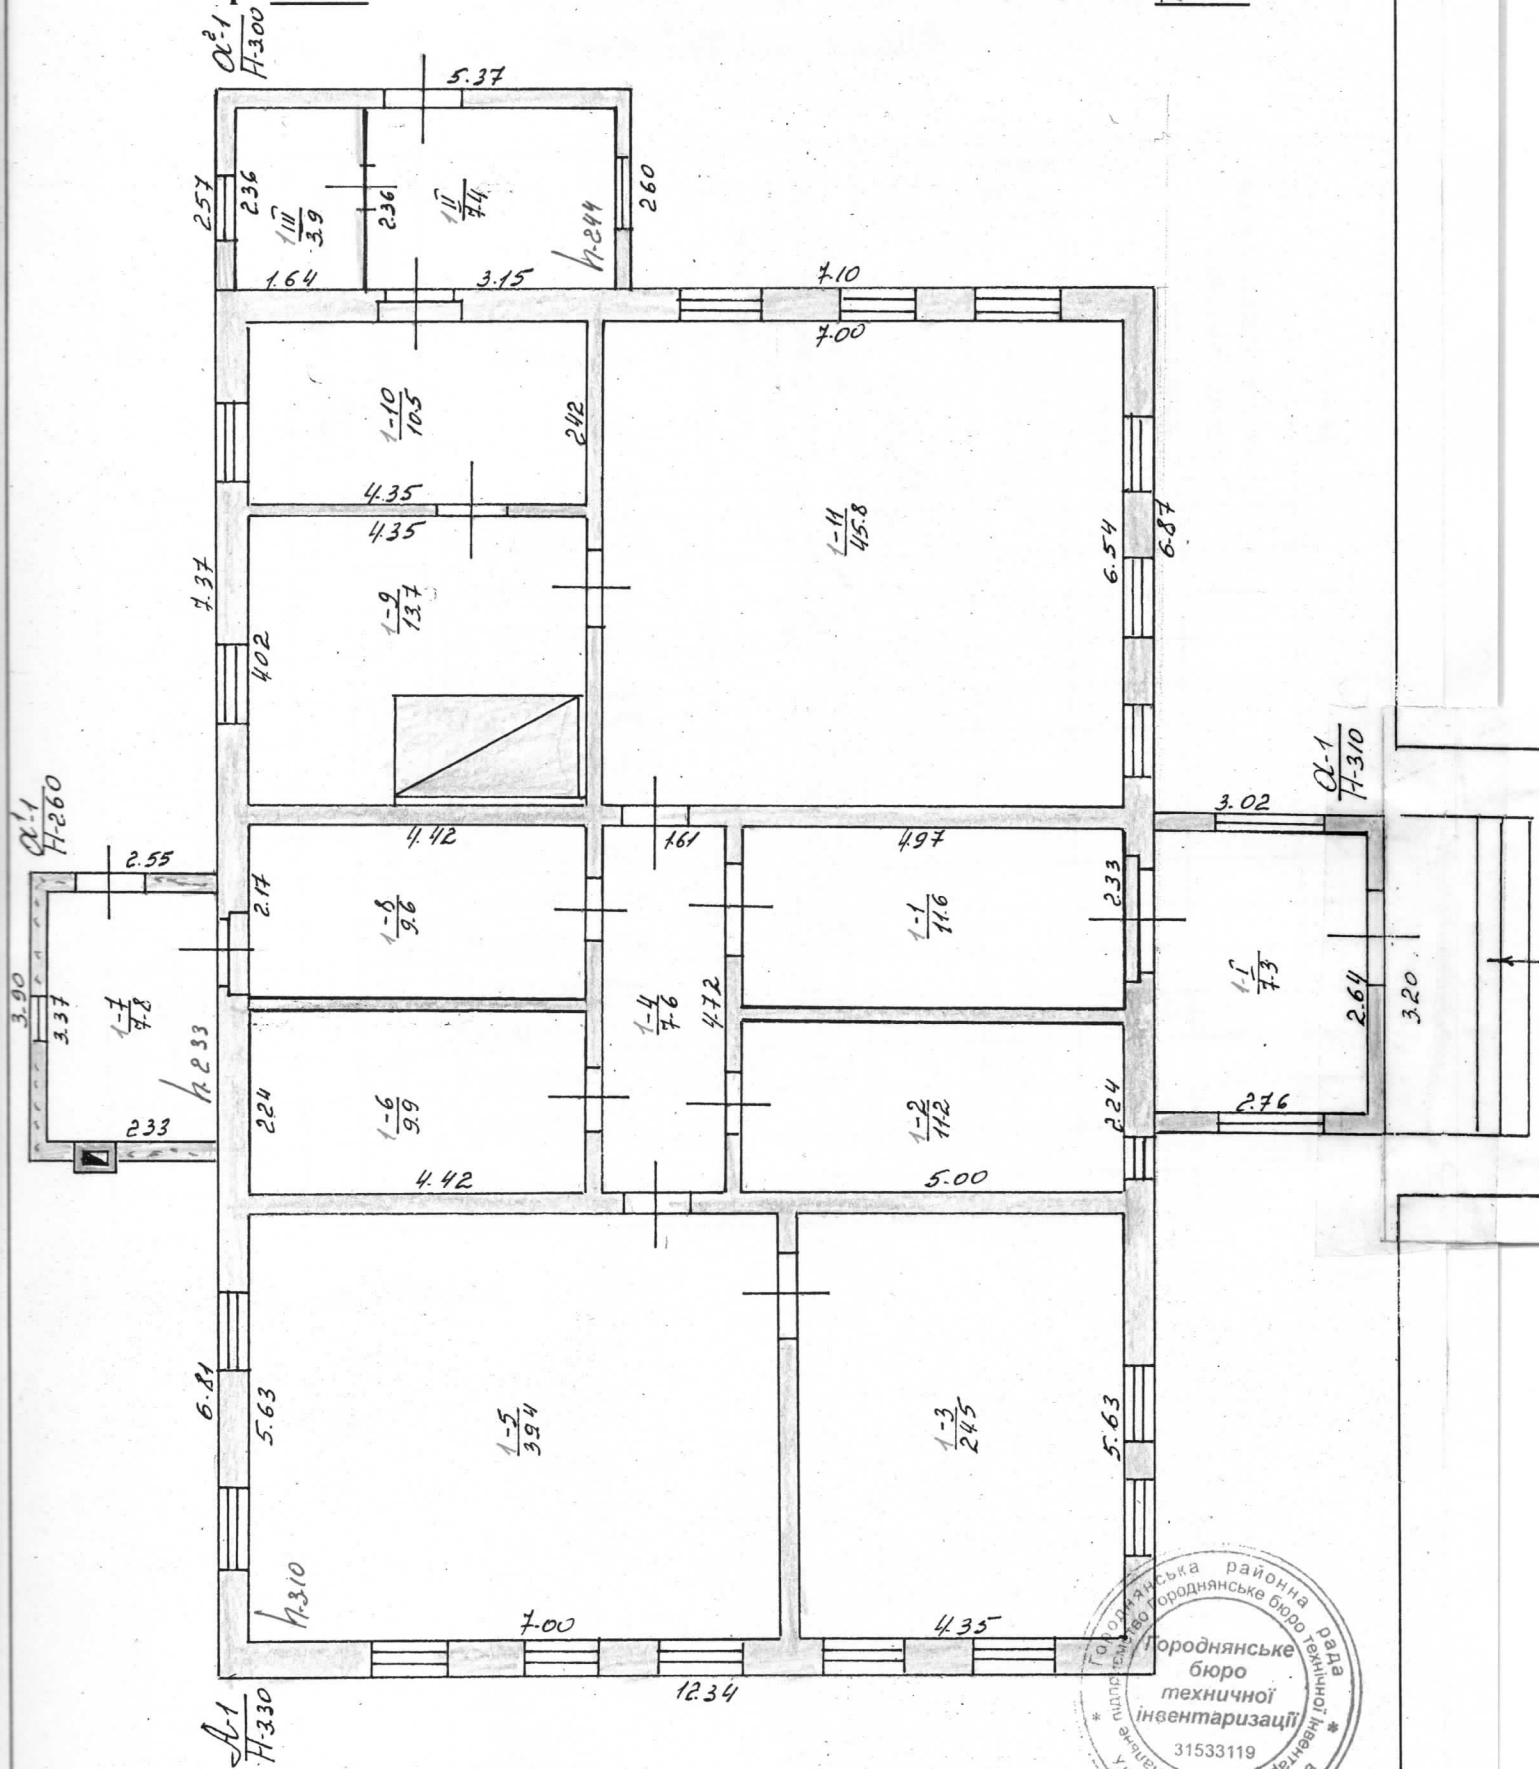

План склав 11 Березня 2020 року

Городнянська районна рада
підприємство Городнянське бюро технічної інвентаризації
Городнянське бюро технічної інвентаризації
31533119
Україна, м. Городня

ЕКСПЛІКАЦІЯ

приміщень до плану літера « А-1, а-1, $а^1$-1, $а^2$-1 »

вулиця (провулок, площа) Щорса № 78

місто (селище, село) Конотоп

район Городнянський,

область Чернігівська

Літер	Поверхи	Номери відокремлених	Номери приміщень	Призначення приміщень	Загальна площа приміщень підрахована за формулами розрахунку площ (кв.м.)	Площа (кв. м)			Площа приміщень загального користування	Примітки
						Основна	Допоміжна (підсобна)	Літніх неопалюваних приміщень		
1	2	3	4	5	6	7	8	9	11	13
А-1	1	1	1	Коридор	11.6					
А-1	1		2	Приміщення	11.2					
А-1	1		3	Приміщення	24.5					
А-1	1		4	Коридор	7.6					
А-1	1		5	Приміщення	39.4					
А-1	1		6	Приміщення	9.9					
$а^1$-1	1		7	Котельня1	7.8					
А-1	1		8	Приміщення	9.6					
А-1	1		9	Приміщення	13.7					
А-1	1		10	Приміщення	10.5					
А-1	1		11	Приміщення	45.8					
а-1	1		I	Коридор	7.3					
$а^2$-1	1		II	Коридор	7.4					
$а^2$-1	1		III	Кладова	3.9					
Всього					210.2					

« 11 » березня 2020 року

ПЛАН


на будівлю, літера „Б-1”

вулиця(~~провулок~~) Шорса, № 78

місто (~~селище~~,село) Конотоп

район Городнянський , область Чернігівська

Масштаб 1: 100

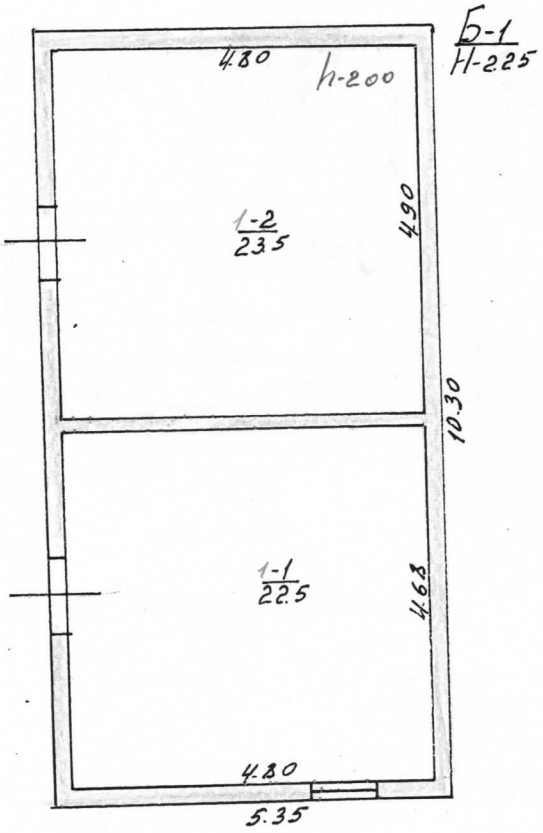

Городнянська районна рада * підприємство Городнянське бюро технічної інвентаризації * Україна, м.Городня

Городнянське бюро технічної інвентаризації

31533119

План склав 11 березня 2020 року

Городнянське районне госпрозрахункове бюро технічної інвентаризації

ЕКСПЛІКАЦІЯ

приміщень до плану літера « Б-1 »

вулиця (провулок, площа) Щорса № 78

місто (селище, село) Конотоп

район Городнянський,

область Чернігівська

Літер	Поверхи	Номери відокремлених	Номери приміщень	Призначення приміщень	Загальна площа приміщень підрахована за формулами розрахунку площ (кв.м.)	Площа (кв. м)			Площа приміщень загального користування	Примітки
						Основна	Допоміжна (підсобна)	Літніх неопалюваних приміщень		
1	2	3	4	5	6	7	8	9	11	13
Б-1	1	1	1	Сарай	22.5					
Б-1			2	Сарай	23.5					
Всього					46.0					

« 11 » березня 2020 року

ПЛАН


на будівлю, літера „ В-1 ”

вулиця(~~провулок~~) Шорса, № 78

~~місто (селище~~,село) Конотоп

район Городнянський, область Чернігівська

Масштаб 1: 100

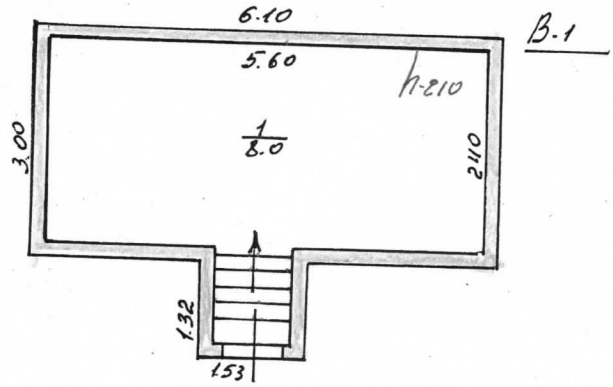

Городнянська районна рада
підприємство Городнянське бюро технічної інвентаризації
Городнянське бюро технічної інвентаризації
31533119
Україна, м. Городня

План склав 11 березня 2020 року

Городнянське районне госпрозрахункове бюро технічної інвентаризації

ЕКСПЛІКАЦІЯ

приміщень до плану літера « В »

вулиця (провулок, площа) Щорса № 78

місто (селище, село) Конотоп

район Городнянський,

область Чернігівська

Літер	Поверхи	Номери відокремлених	Номери приміщень	Призначення приміщень	Загальна площа приміщень підрахована за формулами розрахунку площ (кв.м.)	Площа (кв. м)			Площа приміщень загального користування	Примітки
						Основна	Допоміжна (підсобна)	Літніх неопалюваних приміщень		
1	2	3	4	5	6	7	8	9	11	13
В	1	1	1	Погріб	8.0					
Всього					8.0					

« 11 » березня 2020 року

Всього пронумеровано, прошнуровано
та скріплено печаткою
9 (дев'ять) арк.
Начальник Городнянського РГ БТІ
Кривець О.М.

