КИЇВСЬКЕ МІСЬКЕ БЮРО ТЕХНІЧНОЇ ІНВЕНТАРИЗАЦІЇ

Область _____
Район Шевченківський

Інвентаризаційна справа № 140067

Реєстровий № _____

ТЕХНІЧНИЙ ПАСПОРТ

на громадський будинок

Нежитловий будинок
(призначення)

№ 2/4 ~~вулиця (провулок, площа)~~ Золотоустівська

місто (~~селище, село~~) Київ

Замовник технічної інвентаризації або уповноважена ним особа (прізвище, ім'я та по батькові фізичної особи або найменування юридичної особи)	Місце проживання, серія і номер паспорта фізичної особи або місцезнаходження, код за ЄДРПОУ юридичної особи
ПУБЛІЧНЕ АКЦІОНЕРНЕ	Львівська обл., м.Львів,
ТОВАРИСТВО	Франківський р-н,
"КРЕДОБАНК"	вул.Сахарова, буд.78
	код за ЄДРПОУ 09807862

Склав _____ Воїнов Д.Р.
/підпис, прізвище/

Паспорт виготовлено станом на
" 05 " 07 2016 р. Воїнов Д.Р.
/ПІБ/

Контроль виконав _____ Осипенко О.М.

АЕ №002948
(підпис, прізвище, серія та номер кваліфікаційного сертифіката, М.П.)

Начальник БТІ _____ Іванчук В.В.
/підпис, прізвище/

М.П.

Додаток 6.2

ПЛАН

поверхів громадського будинку

Нежитловий будинок


(призначення)

вулиця (~~провулок площа~~) Золотоустівська буд.№ 2/4


місто (~~селище, село~~) м. Київ

Масштаб 1:200

Підвал літ."Б"

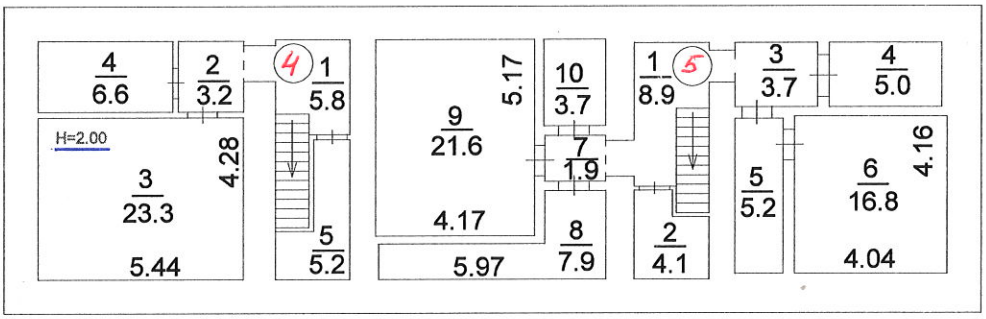

Поверх І літ."Б"

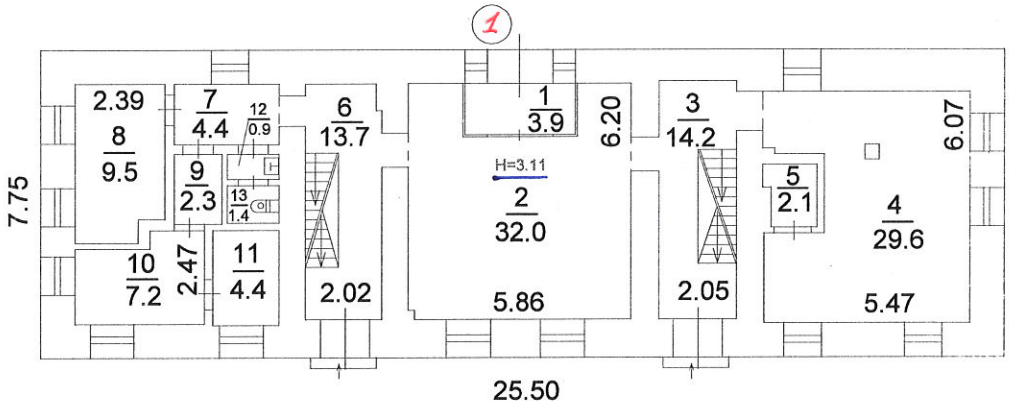

~~ОБ"ЄКТ САМОЧИННО РЕКОНСТРУЙОВАНО~~

*Примітка: Виявись експлікацію.

Додаток 6.2

ПЛАН

поверхів громадського будинку

Нежитловий будинок


(призначення)

вулиця (~~провулок площа~~) Золотоустівська буд.№ 2/4


місто (~~селище, село~~) м. Київ

Масштаб 1:200

Поверх II літ."Б"

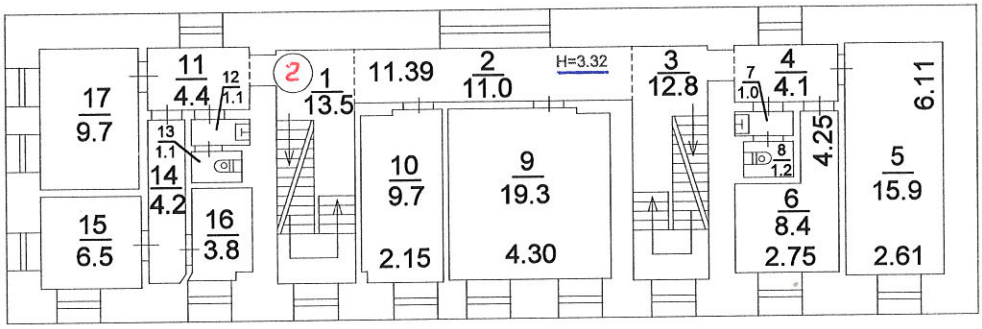

Поверх III літ."Б"

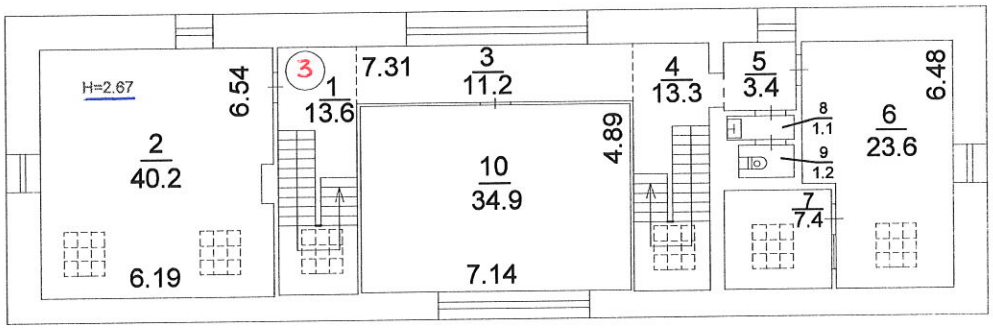

~~-ОБ"ЄКТ САМОЧИННО~~
~~-РЕКОНСТРУЙОВАНО~~

*Примітка: дивись експлікацію.

Додаток 6.3

ЕКСПЛІКАЦІЯ

приміщень до плану поверхів громадського будинку, № 2/4 ,літер "Б"

~~вулиця (провулок, площа)~~ Золотоустівська

місто (~~селище, село~~) Київ

Літер за планом	Поверхи	Номери груп приміщень	Номер приміщень	Призначення приміщень	Загальна площа приміщень (підрахована за формулами розрахунку площ) (кв.м)	Площа приміщень (кв.м)			Площа літніх приміщень (кв.м)	Площа приміщень загального користування (кв.м)	Самочинно збудована, переобладнана площа приміщень (кв.м)	Примітка
						корисна (сума гр. 8 та 9)	основна	допоміжна				
1	2	3	4	5	6	7	8	9	10	11	12	13
Б	підв.	4	1	сходова клітина	5,8			5,8				
			2	коридор	3,2			3,2				
			3	підсобне	23,3			23,3				
			4	підсобне	6,6			6,6				
			5	кладова	5,2			5,2				
				Всього по групі приміщень №4:	44,1			44,1				
Б	підв.	5	1	сходова клітина	8,9			8,9				
			2	кладова	4,1			4,1				
			3	коридор	3,7			3,7				
			4	підсобне	5,0			5,0				
			5	коридор	5,2			5,2				
			6	підсобне	16,8			16,8				
			7	тамбур	1,9			1,9				
			8	підсобне	7,9			7,9				
			9	підсобне	21,6			21,6				
			10	підсобне	3,7			3,7				
				Всього по групі приміщень №5:	78,8			78,8				
				Всього по підвалу:	122,9			122,9				
Б	I	1	1	тамбур	3,9			3,9				
			2	хол	32,0			32,0				
			3	сходова клітина	14,2			14,2				
			4	основне	29,6		29,6					
			5	підсобне	2,1			2,1				
			6	сходова клітина	13,7			13,7				
			7	коридор	4,4			4,4				
			8	основне	9,5		9,5					
			9	коридор	2,3			2,3				
			10	основне	7,2		7,2					
			11	основне	4,4		4,4					
			12	вмивальник	0,9			0,9				
			13	вбиральня	1,4			1,4				
				Всього по групі приміщень №1:	125,6		50,7	74,9				
				Всього по I поверху:	125,6		50,7	74,9				
Б	II	2	1	сходова клітина	13,5			13,5				
			2	коридор	11,0			11,0				
			3	сходова клітина	12,8			12,8				
			4	коридор	4,1			4,1				
			5	основне	15,9		15,9					
			6	основне	8,4		8,4					
			7	вмивальник	1,0			1,0				
			8	вбиральня	1,2			1,2				
			9	основне	19,3		19,3					
			10	основне	9,7		9,7					
			11	коридор	4,4			4,4				
			12	вмивальник	1,1			1,1				
			13	вбиральня	1,1			1,1				

			14	коридор	4,2			4,2					
			15	основне	6,5		6,5						
			16	основне	3,8		3,8						
			17	основне	9,7		9,7						
				Всього по групі приміщень №2:	127,7		73,3	54,4					
				Всього по II поверху:	127,7		73,3	54,4					
Б	III	3	1	сходова клітина	13,6			13,6					
			2	основне	40,2		40,2						
			3	коридор	11,2			11,2					
			4	сходова клітина	13,3			13,3					
			5	коридор	3,4			3,4					
			6	основне	23,6		23,6						
			7	основне	7,4		7,4						
			8	вмивальник	1,1			1,1					
			9	вбиральня	1,2			1,2					
			10	основне	34,9		34,9						
				Всього по групі приміщень №3:	149,9		106,1	43,8					
				Всього по III поверху:	149,9		106,1	43,8					
				Всього по літері "Б":	526,1		230,1	296,0					
				05.07.2016р.	**Виконав**			**Воїнов Д.Р.**					
								(підпис, прізвище)					
					Перевірив			**Осипенко О.М.**					
								(підпис, прізвище)					
			~~Примітка: об"єкт самочинно реконструйовано.~~										

*Примітка: будівля прийнята в експлуатацію, згідно Свідоцтва N 0100003 про відповідність збудованого об'єкта проектній документації, вимогам державних стандартів, будівельних норм і правил, виданого Державною архітектурно-будівельною інспекцією, 28.05.2009р. на підставі „Акту готовності об'єкта до експлуатації" від 25.09.2009р.

Зміни (запис) внес 07.10.2016р.

Виконав: Воїнов Д.Р.

Контроль виконав: Ненипорук О.О.

Керівник: Козир С.М.

УКРАЇНА
Експерт з інвентаризації нерухомого майна
Реєстраційний №2825
КИЇВСЬКЕ МІСЬКЕ БЮРО ТЕХНІЧНОЇ ІНВЕНТАРИЗАЦІЇ
Ідентифікаційний код 03359836 №1

Форма 6.4

ХАРАКТЕРИСТИКА БУДИНКУ, ГОСПОДАРСЬКИХ БУДІВЛЬ ТА СПОРУД

Літер	Назва об'єкта	Рік побудови	Опис основних конструктивних елементів						Інженерне обладнання							Площа (кв.м.)	Висота (м)	Об'єм (куб.м.)	Будівельна вартість (грн.)	% зносу	Інвентаризаційна вартість (грн.)
			фундамент	стіни	покрівля	перекриття	підлога	сходи	електрика	водопровід	каналізація	газопровід	вид опалення	ліфт	сміттєпров.						
1	2	3	4	5	6	7	8	9	10	11	12	13	14	15	16	17	18	19	20	21	22
Б	Нежитловий будинок	рек.2010	цегл.стрічк.	цегляні	метал.	підшивне по дерев.балкам	плитка	метал.	так	так	так	так	ТЕЦ	ні	ні	197,6	9,90	2410			вартість не визначалась
																		Всього:			

