12759

Додаток 6 до Інструкції
про порядок проведення технічної інвентаризації
об'єктів нерухомого майна

ХАРКІВСЬКЕ МІСЬКЕ БЮРО ТЕХНІЧНОЇ ІНВЕНТАРИЗАЦІЇ

сть Харківська

н Московський

о (~~село, селище~~) Харків

Інвентаризаційна справа
№ 32429

Реєстровий
№

ТЕХНІЧНИЙ ПАСПОРТ
на громадський будинок

Нежитлові приміщення в літ. В-1
(призначення) Заг. площ. - 181,9

№ 35 вулиця (~~провулок, площа~~) пр-т Московський
місто (~~селище, село~~) Харків

Власник (юридична, фізична особа)	Дата народження, ідентифікаційний номер	Розмір частки власності

т виготовлено за станом на
05 07 200 5 р.

в
підпис, прізвище

Директор БТІ
М. Ї. Денисюков
/підпис, прізвище/

Додаток 6.1 до Інструкції про порядок проведення технічної інвентаризації об'єктів нерухомого майна

ПЛАН ЗЕМЕЛЬНОЇ ДІЛЯНКИ

громадського будинку

Нежитлові приміщення

(призначення)

вул. ~~(провул., площа)~~ пр-т Московський № 35

місто ~~(селище, село)~~ Харків

масштаб 1:500

Експлікація

Літер за планом	Назва будинку, Господарських будівель та споруд	Площа земельної ділянки, у т.ч.					
		Загальна площа	Під будинком, господарськими будівлями, та спорудами			Під зеленими насадженнями	Під дорожним (твердим) покриттям
			Усього	Під будинком	Під господ. Будівлями та споруд.		
1	2	3	4	5	6	7	8

Додаток 6.2 до Інструкції про порядок
проведення технічної інвентаризації об"єктів
нерухомого майна

ПЛАН

поверхів громадського будинку

Нежитлові приміщення

(призначення)

~~вул. (провулок, площа)~~ пр-т Московський № 35

місто (~~селище, село~~) Харків

Масштаб 1:200

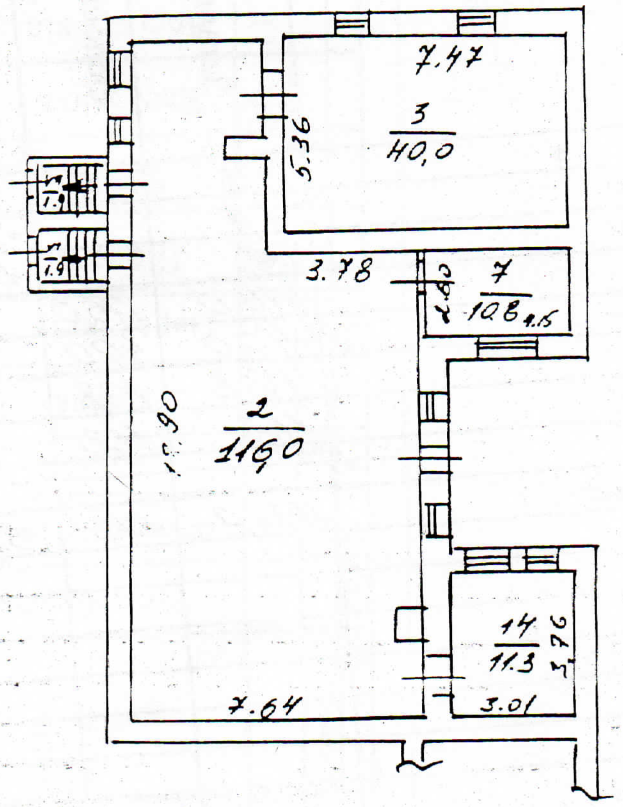

Додаток 6.3 до Інструкції про порядок
проведення технічної інвентаризації
об'єктів нерухомого майна

ЕКСПЛІКАЦІЯ

міщень до плану поверхів громадського будинку № 35 літер "В"

иця (провулок, ~~площа~~) пр-т Московський

то (~~селище, село~~) Харків

поверхи	Номери Приміщень	Призначення приміщень	Площа приміщень ($м^2$)			Самовільно збудована або переобладнана площа
			Загальна	Основна	допоміжна	
2	3	4	5	6	7	8
1	VI	сходи	1,9		1,9	
	VII	сходи	1,9		1,9	
	2	цех	116,0	116,0		
	5	—"—	40,0	40,0		
	7	—"—	10,8	10,8		
	14	—"—	11,3	11,3		
		Усього:	181,9	178,1	3,8	

Додаток 6.4 до інструкції про порядок проведення
технічної інвентаризації об'єктів нерухомого майна

ХАРАКТЕРИСТИКА БУДИНКУ, ГОСПОДАРСЬКИХ БУДІВЕЛЬ ТА СПОРУД

Літер	Назва об'єкта	Рік побудови	Опис основних конструктивних елементів						Інженерне обладнання							Висота (м)	Площа (кв.м.) забудові	Об'єм (куб.м.)	Будівельна вартість (грн.)	% износа	Інвентаризаційна вартість (грн.)
			Фундамент	Стіни	Покрівля	Перекриття	Підлога	Сходи	Електрика	Водопровід	каналізація	Газопровід	Вид опалення	Ліфт	Сміттепров.						
1	2	3	4	5	6	7	8	9	10	11	12	13	14	15	16	17	18	19	20	21	22
В-1	нежит.		[illegible]	[illegible]		[illegible]															
	приміщ	1917																			
																	242,5	703			
																	Усього :				