УКРАЇНА
ЧЕРНІГІВСЬКЕ МІЖМІСЬКЕ БЮРО ТЕХНІЧНОЇ ІНВЕНТАРИЗАЦІЇ

ІНВЕНТАРИЗАЦІЙНА

СПРАВА № 401/3

На ~~житловий будинок~~ № 9/2

По ~~вулиці~~ пров. Робітничий

Місто (СМТ) с. Ялиця

Район Щорський

Квартал № _____

2011 р.

ОПИСЬ

инвентаризационного дела

домовладение № 9к по улице (пер. площ.) Собинский кв. №

Наименование документов имеющихся в деле, а также хранящихся отдельно	Основная инвентаризация 29.06.2014 г.	Текущая инвентаризация ____ 19 г.		Текущая инвентаризация ____ 19 г.		Текущая инвентаризация ____ 19 г.	
	№ листов	№ листов	№ погаш. листов	№ листов	№ погаш. листов	№ листов	№ погаш. листов
Сводный оценочный акт ф. № 1							
План земельного участка или вык. из плана квартала							
Оценочный акт форма № 3	1						
Оценочный акт форма № 4							
Поэтажные планы на осн. стор.	2						
Журнал внутренних обмеров	3						
Журнал наружных обмеров	4						
Схемы разбивки участка на простейшие фигуры							
Абрис на усадебный участок							
Эскизы поэтажных планов							
Докладные записки							
Заявление							
Акт полевой и камерной пров.							
Прочие документы	5						
Итого	4+1 = 5						

Составил техник

Проверил архивариус

Область Чернігівська

Місто (селище, село) Калека

Район Щорський

Оцінювальний акт

про будинок

Додаток 1
до Інструкції про порядок
проведення технічної інвентаризації
об'єктів нерухомого майна

вулиця (провулок, площа) Робітничий № 9/2

рік побудови _____, кількість поверхів _____

Інженерне обладнання будинку (так чи ні)																				
Електроосвітлення	Холодне водопостачання	Каналізація		Гаряче водопостачання	Газопостачання	Вентиляція	Телебачення	Телефон	Радіо	Котельні		Кількість котлів		Кількість канал. вбиралень		Ванни, кількість		Ванни без колонок	Кількість ліфтів	
		міська (центр.)	місцева (автоном.)							вбудовані	окремо розташовані	чавун	залізний	працює	не працює	дров.	газов.		працюючих	не працюючих
1	2	3	4	5	6	7	8	9	10	11	12	13	14	15	16	17	18	19	20	21

Розрахунок вартості будинку, прибудов та надбудов

Об'єкт оцінки (будинок, прибудова, надбудова)	Площа в м²	Висота в метрах	Об'єм в м³	Периметр	Відношення периметра до площі	Розрахункова висота	№ типу	Вартість м³ для даного типу, грн.	Поправка до вартості 1м³ за типом	Загальний % поправки вартості 1м³	Вартість 1м³ з урахуванням поправки	Будівельна вартість в грн.	% зносу	Інвентаризаційна вартість (грн.)	Примітка
1	2	3	4	5	6	7	8	9	10	11	12	13	14	15	16
А1 бірно-скнад	51250	300	1538												

Технічний опис конструктивних елементів будинку, визначення зносу

Продовження додатка 1.1(

	Найменування конструктивних елементів	Докладний опис основних елементів будинку (матеріал, конструкція, оздоблення, система тощо)	Опис технічного стану	Питома вага в % від будинку	Поправки до питомої ваги в %	Питома вага з поправкою	% зносу	Середній % зносу
1	2	3	4	5	6	7	8	9
1	Фундаменти та цоколь	цегляний						
2	Стіни: а) без оздоблення; б) внут. оздоблення; в) зовнішн. оздоблення	цегляні						
3	Перегородки: а) без оздоблення; б) з оздобленням	—						
4	Міжповерхові перекриття (балки, панелі, плити, заповнення, підшиття, штукатурка)	—						
5	Підлога	асфальт						
6	Дах (горищний, суміщений): а) крокви і обрешетування; б) покрівля	—						
7	Прорізи	—						
8	Сходи	—						
9	Опалення	—						
10	Сантехустаткування	—						
			Усього:	100				

Технічний опис підвалів, надбудов, прибудов

$\frac{(гр9)*100}{(гр9)}$ =%

Літер за планом	Найменування	Пит. вага	Фундаменти	Пит. вага	Стіни	Пит. вага	Перегородки	Пит. вага	Перекриття	Пит. вага	Підлоги	Пит. вага	Дах	Пит. вага	Прорізи	Пит. вага	Опалення	Пит. вага	Поправки до вартості м³	% зносу

"24" 08 2011 р. Виконав _____ /підпис, прізвище/ Перевірив _____ /підпис, прізвище/

гор. (...) С. Ковко квартал №
Масштаб 1:200
Этаж 5

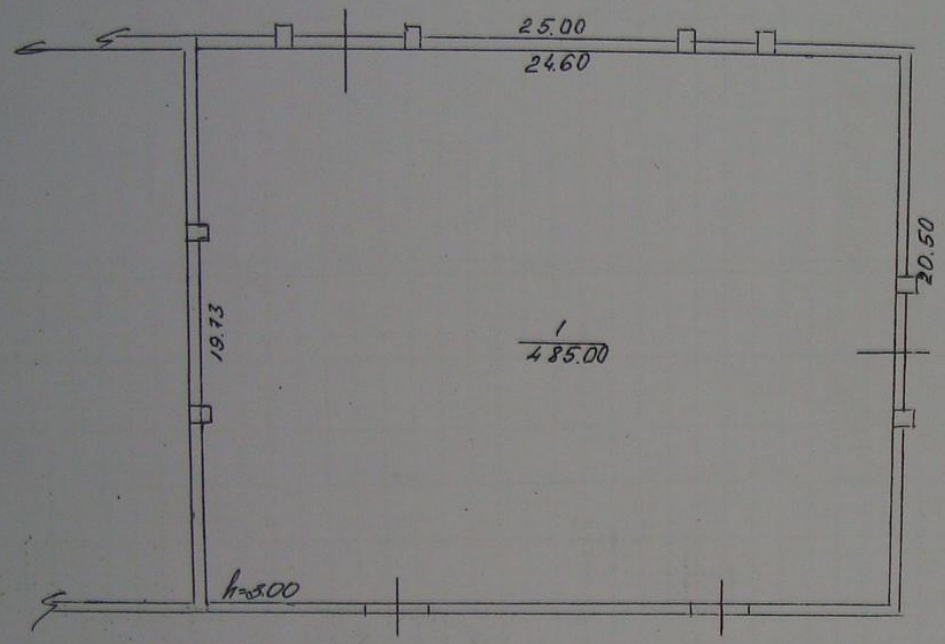

24.06.2011 р.

Чернігівське Міжміське
Бюро технічної
інвентаризації

ПОЭТАЖНЫЙ ПЛАН

на составлен. ... «А-1»

по улице пров. Робітничий, дом № 9/2

гор. (пос.) с. Калюга квартал №

Масштаб 1:200

Этаж I

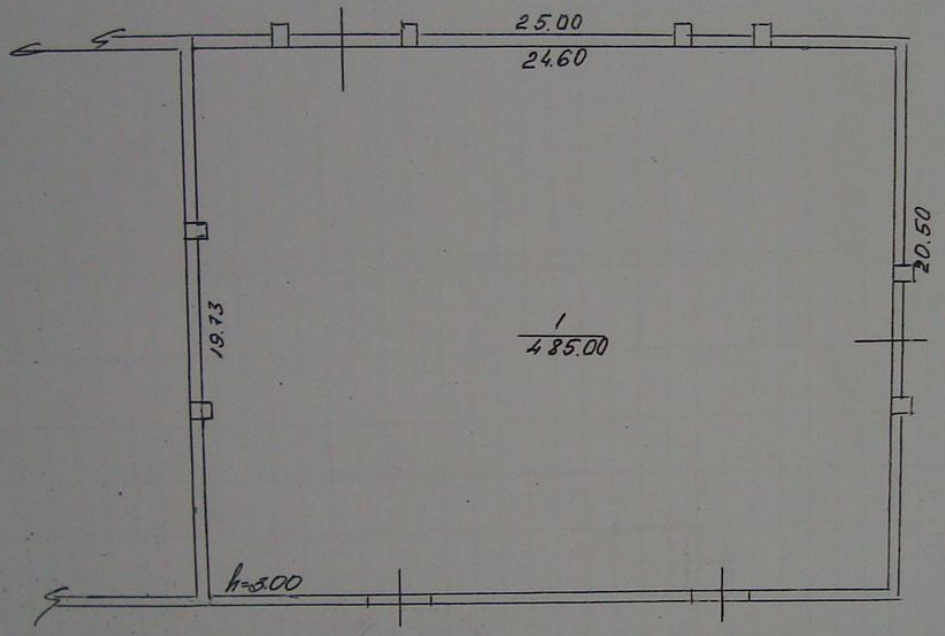

24.06.2011 р.

Чернігівське Міжміське Бюро технічної інвентаризації

ЖУРНАЛ

внутрішніх обмірів та розрахунків площ приміщень житлового (садибного) будинку

N 9/2 літер " А-1 " вулиця (провулок, площа) Робітничий
місто (селище, село) Ковель

Поверхи	Номери квартир	Номери приміщень	Призначення приміщень	Розрахунок площ приміщень за внутрішнім обміром	Загальна площа приміщень (підрахована за формулами гр. 6) (кв. м)	Площа житлових квартир (кв. м)			Площа літніх приміщень (кв. м)	Площа приміщень загального користування (кв. м)	Самочинно збудована, переобладнана площа приміщень (кв. м)
						Загальна (сума гр. 9 та 10)	житлова	допоміжна			
2	3	4	5	6	7	8	9	10	11	12	13
1	1	1	зерносклад		485,00						
				24.06.2011р							

4

Затверджено МКГ УРСР

ЖУРНАЛ ЗОВНІШНІХ ОБМІРІВ

Будівлі на вул. пров. Робітничий буд. № 9/2 квартал ном.

Площа, що підлягає оплаті, кв.метрів
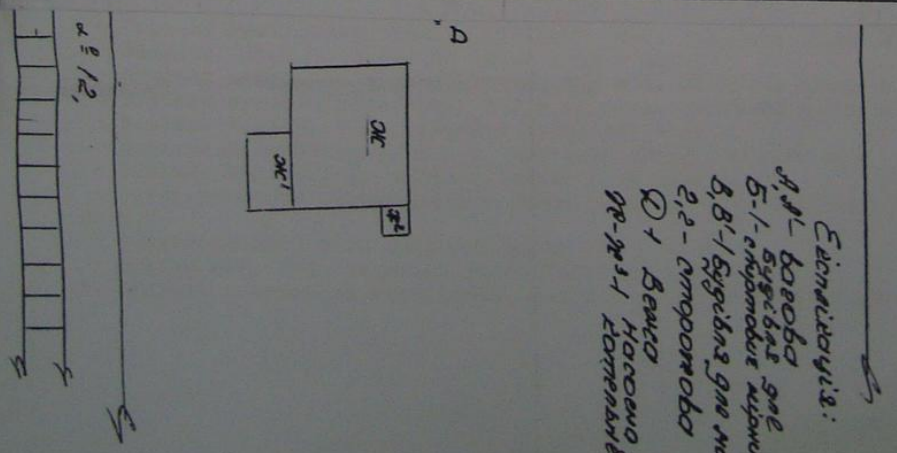
Літер по схемі плану	Формули	Поверх	Площа до оплати	Площа	Н	Кубатура	Р	
А1	2500 × 20,50		512,50		300	1535		
	24.06.2011 р.		[signature]