КОМУНАЛЬНЕ ПІДПРИЄМСТВО “ЖИТОМИРСЬКЕ ОБЛАСНЕ МІЖМІСЬКЕ БЮРО ТЕХНІЧНОЇ ІНВЕНТАРИЗАЦІЇ” ЖИТОМИРСЬКОЇ ОБЛАСНОЇ РАДИ

Область Житомирська

Район Богунський

Інвентаризаційна справа № 13884

Реєстровий №

ТЕХНІЧНИЙ ПАСПОРТ
НА ГРОМАДСЬКИЙ БУДИНОК

№ 23 **вулиця (~~провулок, площа~~)** Войкова

місто (~~селище, село~~) Житомир

Замовник технічної інвентаризації або уповноважена ним особа (прізвище, ім’я та по батькові фізичної особи або найменування юридичної особи)	Місце проживання, серія і номер паспорта фізичної особи або місцезнаходження, код за ЄДРПОУ юридичної особи
КП „ВЖРЕП № 15”	м. Житомир, вул. Войкова, 23

Паспорт виготовлено станом на
“24” 05 2013 р.

Начальник БТІ П.В. Піонтківський
М.П.

Контролював виконав З.М. Волотовська
(кваліфікаційний сертифікат № АЕ 001088)

М.П.

№1032
Волотовська Зофія Мечиславівна

СХЕМАТИЧНИЙ ПЛАН ЗЕМЕЛЬНОЇ ДІЛЯНКИ
громадського будинку

____
(призначення)

вулиця (провулок, площа) ______________________ буд. № __________

місто (селище, село) _______________________________

Масштаб 1:500

Експлікація

Літер за планом	Назва будинку, допоміжних будівель та споруд	Площа земельної ділянки, у т.ч.					
		Загальна площа	Під будинком, допоміжними будівлями та спорудами			під зеленими насадженням	під дорожнім (тверд покриттям)
			усього	під будинком	під допоміжн. та спорудами		
1	2	3	4	5	6	7	8

ПЛАН БУДИНКУ
поверхів громадського будинку

адмінприміщення КП „ВЖРЕП №15"
(призначення)

улиця (~~провулок, площа~~) Войкова буд. № 23

істо (~~селище, село~~) Житомир

Масштаб 1:100

Поверх цок літ. „А"

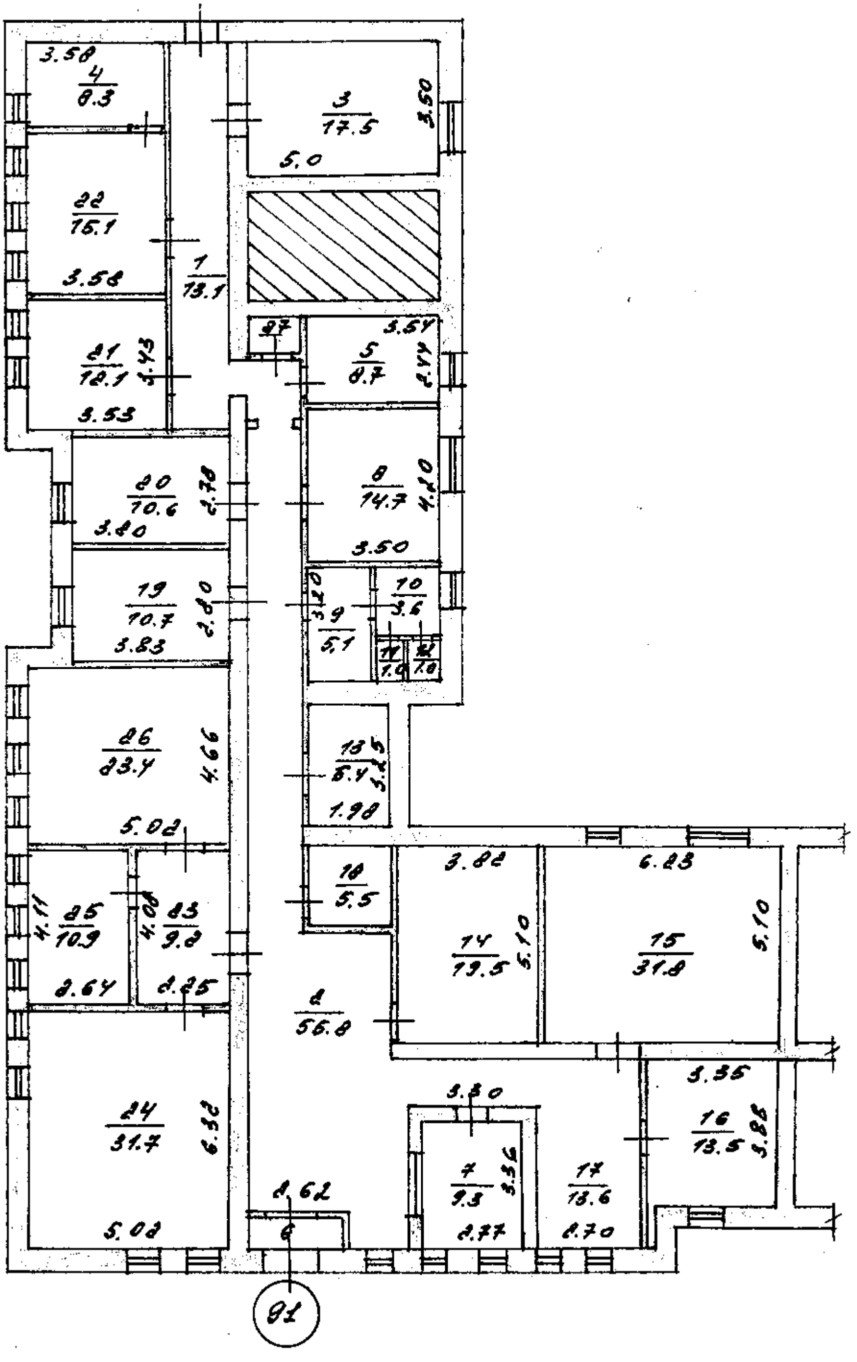

дим

ЕКСПЛІКАЦІЯ

приміщень до плану поверхів громадського будинку

№ 23 літер “ А ” вулиця (~~провулок, площа~~) Войкова

місто (~~селище, село~~) Житомир

Літер за планом	Поверхи	Номери груп приміщень	Номери приміщень	Призначення приміщень	Загальна площа приміщень (підрахована за формулами розрахунку площ) (кв.м.)	Площа приміщень (кв.м.)			Площа літніх приміщень (кв.м.)	Площа приміщень загального користування (кв.м.)	Самочинно збудована, переобладнана площа приміщень (кв.м.)	Примітки
						корисна (сума гр.8 та 9)	основна	допоміжна				
1	2	3	4	5	6	7	8	9	10	11	12	13
А	цок	91	1	коридор	13.1			13.1				
			2	коридор	55.8			55.8				
			3	кабінет	17.5		17.5					
			4	архів	8.3		8,3					
			5	майстерня	8.7		8.7					
			6	тамбур	2.0			2.0				
			7	каса	9.3		9.3					
			8	кабінет	14.7		14.7					
			9	службове	5,1			5.1				
			10	підсобне	3.6			3.6				
			11	кладова	1.0			1.0				
			12	туалет	1.0			1.0				
			13	службове	6.4			6.4				
			14	службове	19.5			19.5				
			15	кабінет	31.8		31.8					
			16	кабінет	13.5		13.5					
			17	вестибюль	13.6			13.6				
			18	ел. щитова	5.5			5.5				
			19	кабінет	10.7		10.7					
			20	кабінет	10.6		10.6					
			21	кабінет	12.1		12.1					
			22	кабінет	15,1		15,1					
			23	коридор	9.2			9.2				
			24	кабінет	31.7		31.7					
			25	кабінет	10.9		10.9					
			26	кабінет	23.4		23.4					
			27	кладова	1.5			1.5				
	Всього			по приміщ. „91":	355.6		218,3	137,3				

«24» 05 2013 р. Виконав Коденко О.Г

(підпис, прізвище)

Перевірив Ілющенко С.В

(підпис, прізвище)

ХАРАКТЕРИСТИКА БУДИНКУ, ДОПОМІЖНИХ БУДІВЕЛЬ ТА СПОРУД

Літер	Назва об'єкта	Рік побудови	Опис основних конструктивних елементів						Інженерне обладнання							Висота (м)	Площа основи (забудови) кв.м.	Об'єм (куб.м.)	Будівельна вартість (грн.)	% зносу	Інвентаризаційна вартість (балансова) (грн.)
			фундамент	стіни	покрівля	перекриття	підлога	сходи	електрика	водопровід	каналізація	газопровід	вид опалення	ліфт	сміттєпров.						
1	2	3	4	5	6	7	8	9	10	11	12	13	14	15	16	17	18	19	20	21	22
А	Адмінприміщення КП„ВЖРЕП №15"	1986	з/бет	з/бет		з/бет	бет		да	да	да		цент			3.0	492,2	1477			
Усього:																					