ДЕЛО

№ 1

Аптека новая

с. Будылка

ул Миру

ул Советская №34

Начато ______________ 19 г.

Окончено ______________ 19 г.

На ____________ листах

Форма № 6-Б
На нежилые и жилые строения имеющие встроенные помещения

ЭКСПЛИКАЦИЯ

внутренних площадей к плану строений литера «А»

по улице ~~(пер., площ.)~~ Советская № 34 № квартала

Размер площади указывается в квадратных метрах с одним десятичным знаком

№№ частей помещений (комнат, кухонь, коридор,и т. п.)	Назначение частей помещен (жилая комната, торговый зал, склад, класс, палата, кухня, коридор и т. п.)	Формулы для подсчета площадей частей помещений по внутреннему обмеру	Площадь частей помещений подсчитанная по формуле	В том числе предназначенная под помещения																	Площадь помещений не включаемая в общую (кв. м)
				жилых квартир			общежитий			Вписать наименование помещений: (гостиниц, админ-управленческих, просвещения, культуры, здравоохранения, физкультуры и спорта, научных, искусства, связи, кредитования и госстраха торговли, общественного питания, промышленности, транспорта, коммунально-технического снабжения, прочих)											
				общая сумма (гр. 8 и 9)	в том числе жилая	в том числе подсобная	общая сумма (гр. 11 и 12)	в том числе жилая	в том числе подсобная	основная	подсобная	основная	подсобная	основная	подсобная	основная	подсобная	основная	подсобная	всего (сумма гр. 13-22)	
3	4	5	6	7	8	9	10	11	12	13	14	15	16	17	18	19	20	21	22	23	24
1	вх. тамб.		1.5								1.5										
2	щитов.		1.0								1.0										
3	ассистенск.		28.7									28.7									
4	материальн.		25.4									25.4									
5	коридор		49.7								49.7										
6	моечная		9.6								9.6										
7	стерилизац.		6.3								6.3										
	Всего по аптеке:		122.2								68.1	54.1									

ПОЭТАЖНЫЙ ПЛАН

Строения по улице ~~(пер.)~~ Советская дом № 34
~~Город~~ село Будылка квартал № ______

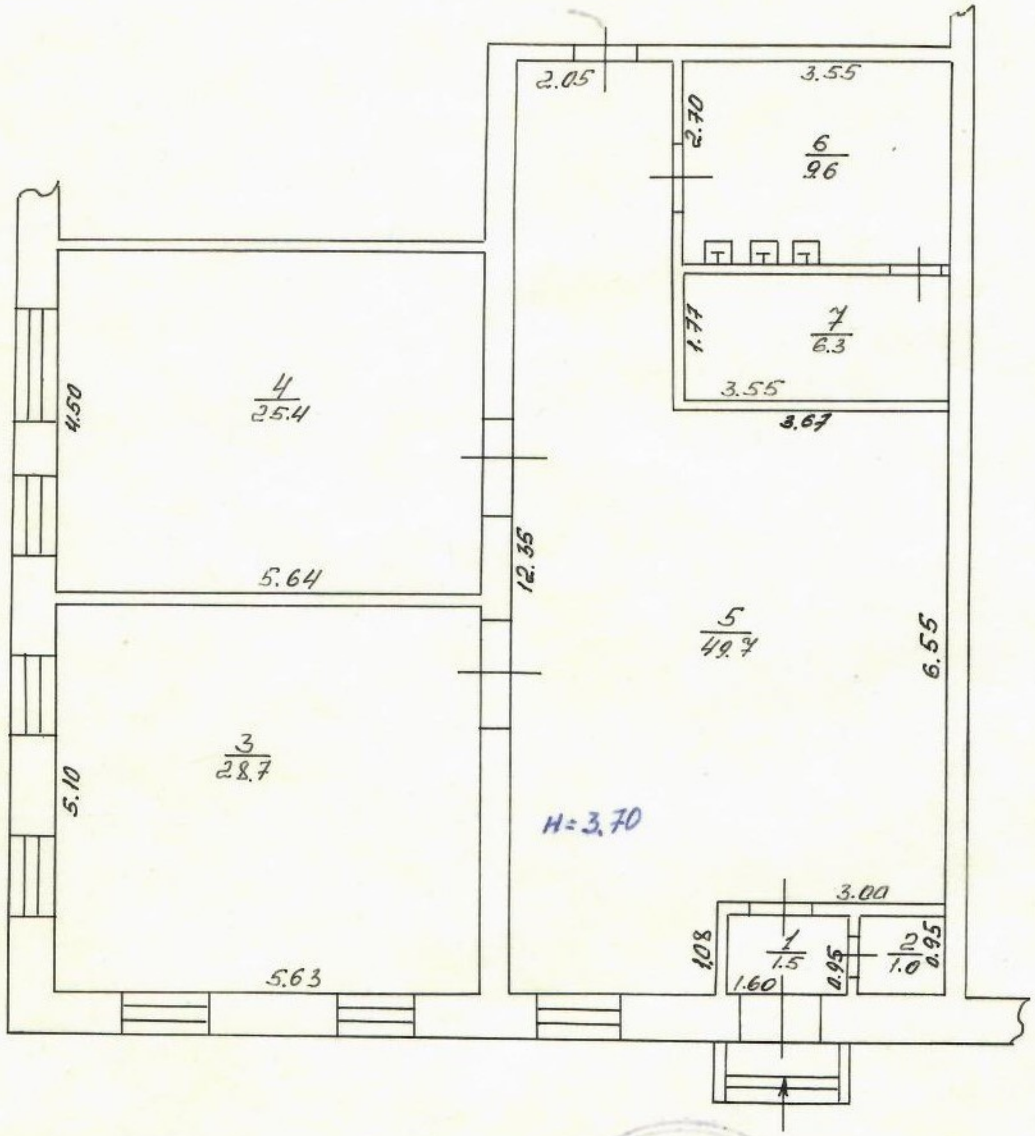

Масштаб 1:100

СУМСКОЕ МЕЖГОРОДСКОЕ БЮРО ТЕХНИЧЕСКОЙ ИНВЕНТАРИЗАЦИИ

Нач. бюро		Мартынкин
Составил техник	подпись	Кравченко
Проверил инженер	подпись	Выдра
Чертил		

„17“ октября 1997 г.

ь Сумская

~~(пгт~~, село) Будылка

~~(города)~~ Лебединский

ние строения по преобладающей площади Больница

Оценочный акт №

Форма № 3

на строение лит А квартал № ______ улица Советская дом № 34

год постройки 1981 число основных этажей I

В здании имеется (да, нет или количество)

Подвал	П/подвал	Мезонин	Мансарда	Электро освещение	Водопровод	Канализация		Горячее водоснабжение	Газоснабжение	Вентиляция	Телевидение	Телефон	Радио	Котельные		Количество котлов		Колич. канал. уборн.		Ванны, кол.		Ванны без кол.	Кол. лиф.	
						городская	местная							встроен.	отдел стоящ.	чугун	желез.	работ	раб.	дров.	газов.		работ	не раб.
2	3	4	5	6	7	8	9	10	11	12	13	14	15	16	17	18	19	20	21	22	23	24	25	26
—	—	—	—	90	—	—	—	—	—	—	—	—	—	—	—	—	—	—	—	—	—	—	—	—

Расчет оценки основного строения и пристроек к нему

Части строений (осн. асть, пристройка, сени, тамбур)	Площ. основн. в м²	Высота в метрах	Объем м³	Периметр	Отнош. периметра к площади	Расчетная высота	№ типового проекта	Стоим. м³ для дан. тип. проекта руб.	Поправки к стоимости 1 м³ типового проекта в %	Общий % поправки в стоим. 1 м³	Стоимость 1 м³ с учет. поправки	Восстановительная стоимость балансовая стоимость	% износа	Действительная стоимость
2	3	4	5	6	7	8	9	10	11	12	13 14	15	16	17
основное	169	4,8	811	—	сборник №26 табл 76					—	24-20	19626 грн.	—	—

Техническое описание конструктивных элементов строений, определение износа

Наименование конструктивных элементов	Подробное описание основных элементов строений (материал, конструкция, отделка и пр.)	Описание технического состояния элемента	Удельн. вес в % от всего строен.	Поправки к удельным весам в %%	Удельн. вес с. поправ.	% износа	Средневзвеш % износа
2	3	4	5	6	7	8	9
ндамент и цоколь	кирпичный, кирп. щебень, бетонный, бутобетонный, бутовый, дер. стулья Т — цок — загл. —	хорош., удовл., ветхое					
ены: –) без отделки;) внутр. отделка;) наружн. отделка	кирпичные, кирп. облегч., ракушечник, гипсоблок, саманные, глинобитные, деревян. сторчевые, рубленные, в закладку, щитовые, шлакобетонные, шлакоблочные Т —	хорошее удовлетвор., неудовлетвор., ветхое					
регородки:) вчерне; б) отделка	кирпичные, саманные, ракушечник, шлакоблочн., деревянные дощатые	хорош., удовл., неудовл., ветхое					
ждуэтажные перекры- (балки, заполнение, дшивка, штукатурка)	накат по бакам без подшивки, с подшивкой, железобетонные	хорошее удовлетвор., неудовлетвор., ветхое					
лы	дощатые на лагах по земле, на кирп. столбиках, глинобитные, ДВП, ДСП, линолеум	хорош., удовл., ветхое					
ыша:) стропила и обрешет-и) кровли	стропила из бревен, брусьев, обрешетка из досок, реек, кровля, — стальная, оцинкованная, асбофанера, черепица, рубероид, толь, солома	хорошее удовлетвор., неудовлетвор., ветхое					
оемы	окна — двойные, одинарные двери — филенчатые, щитовые	хорош., удовл., неудовл., ветхое					
стницы		хорош., удовл., неудовл., ветхое					
опление	печное, местное водяное, центральное водяное, на газе от котла, АГВ	хорош., удовл., неудовл., ветхое					
нтехобор., и уст.	электричество, водопровод, газ, радио, канализация, сжижен. газ	хорош., удовл., неудовл., ветхое					
		Итого: 100					

$$\frac{(\text{гр. }9)\times 100}{(\text{гр. }7)} = \%$$

Техническое описание подвалов, надстроек и пристроек

Наименование	Фундамент	Уд. вес	Стены	Уд. вес	Перегородки	Уд. вес	Перекрытия	Уд. вес	Полы	Уд. вес	Крыша	Уд. вес	Проемы	Уд. вес	Отопление	Уд. вес	Поправки к стоимости куб. м в %	% износа

10 19 97 г.

Составил /Кравченко/

Проверил /Видяе/

Изд. № 841-б. Путивль, типография 3. 1966. Т. 5000. 1994 г.

ГЕНЕРАЛЬНЫЙ ПЛАН(схема)

Усадебного участка № 34 по ул.~~(пер.)~~ Советская

квартал № ______ город ~~(поселок)~~ Будкина Сумская обл.

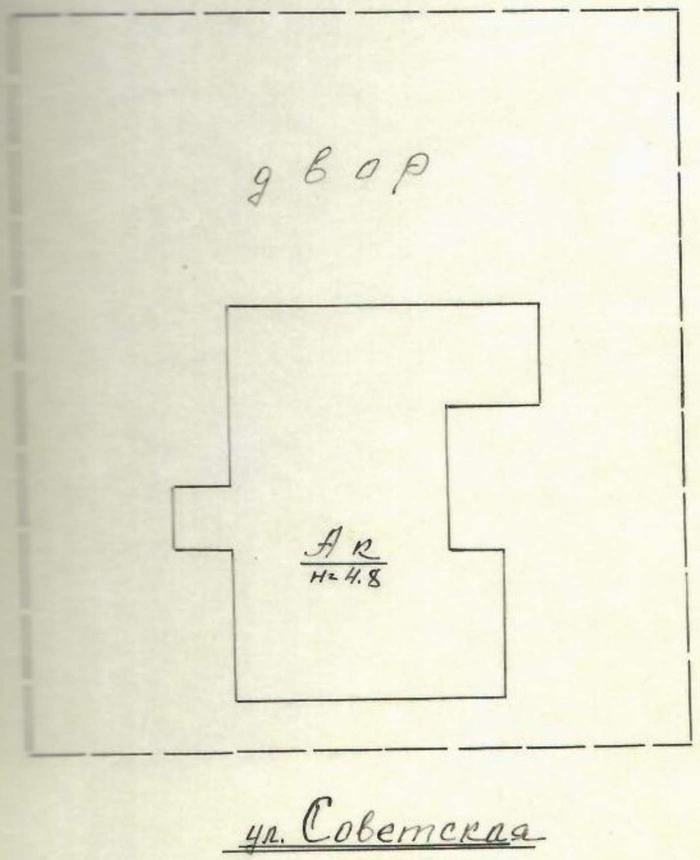

ЭКСПЛИНАЦИЯ				
Земельная площадь усадебного участка (по угодьям)				
Общая площадь земельного участка				
Под строениями	всего			
	жилые			
	нежилые			
Под двором				
Под садом	фрукт			
	декорат			
Под огородом				
Норма земельного участка				
Излишек				
Самозахват				

Литер по плану	Наименование строений
А	основное

СУМСКОЕ МЕЖГОРОДСКОЕ БЮРО ТЕХНИЧЕСКОЙ ИНВЕНТАРИЗАЦИИ

Нач. бюро		Маршинкин
Составил техник	подпись	Кравченко
Проверил инженер	подпись	Выдра.
Чертил		

«17» 10 1997 г.

Масштаб 1:500

Составил (Кравченко)

Проверил

«17» 10 1997 г.

Изд. № 841-6, Путивль, типография 3. 1966 т.

УКРАЇНА

ВИКОНАВЧИЙ КОМІТЕТ ~~СУМСЬКОЇ~~ РАДИ НАРОДНИХ ДЕПУТАТІВ
БудильськоІ сІльёкоІ

СВІДОЦТВО

на право власності на ~~житловий будинок~~ примІщення

"16" жовтня 1997 р.

Виконавчий комітет БудильськоІ сІльськоІ ~~селищної~~ (сільської) Ради народних депутатів посвідчує, що ~~житловий будинок~~ примІщення розташований в селищі ~~(сел)~~ ххх по вул. Радянська № 34 дійсно належить аптецІ №110 на праві власності, згідно з рішенням виконкому ~~селищної~~ (сільської) Ради народних депутатів від "17" 09 1997р. № 53

Свідоцтво видане замість

М.П.

Голова виконкому

В.П.Коваленко

РЕЄСТРАЦІЙНИЙ НАПИС

Зазначений в цьому документі ~~житловий будинок~~ примІщення зареєстроване Сумським обласним об'єднанням бюро технічної інвентаризації за ~~громадянином~~

Аптекою № 110

і записаний в реєстрову книгу 2, стор. 125 за № 550

"16" 10 1997 р.

М.П.

Начальник Сумського обласного об'єднання
бюро технічної інвентаризації

Г.С.МартишкІн