План
поверхів громадського будинку


Будівля адміністративного корпусу літ.А-4
(призначення)

~~вулиця (провулок, площа)~~ б.Шевченка

місто ~~(селище, село)~~ Київ

Масштаб 1:200

1 Поверх

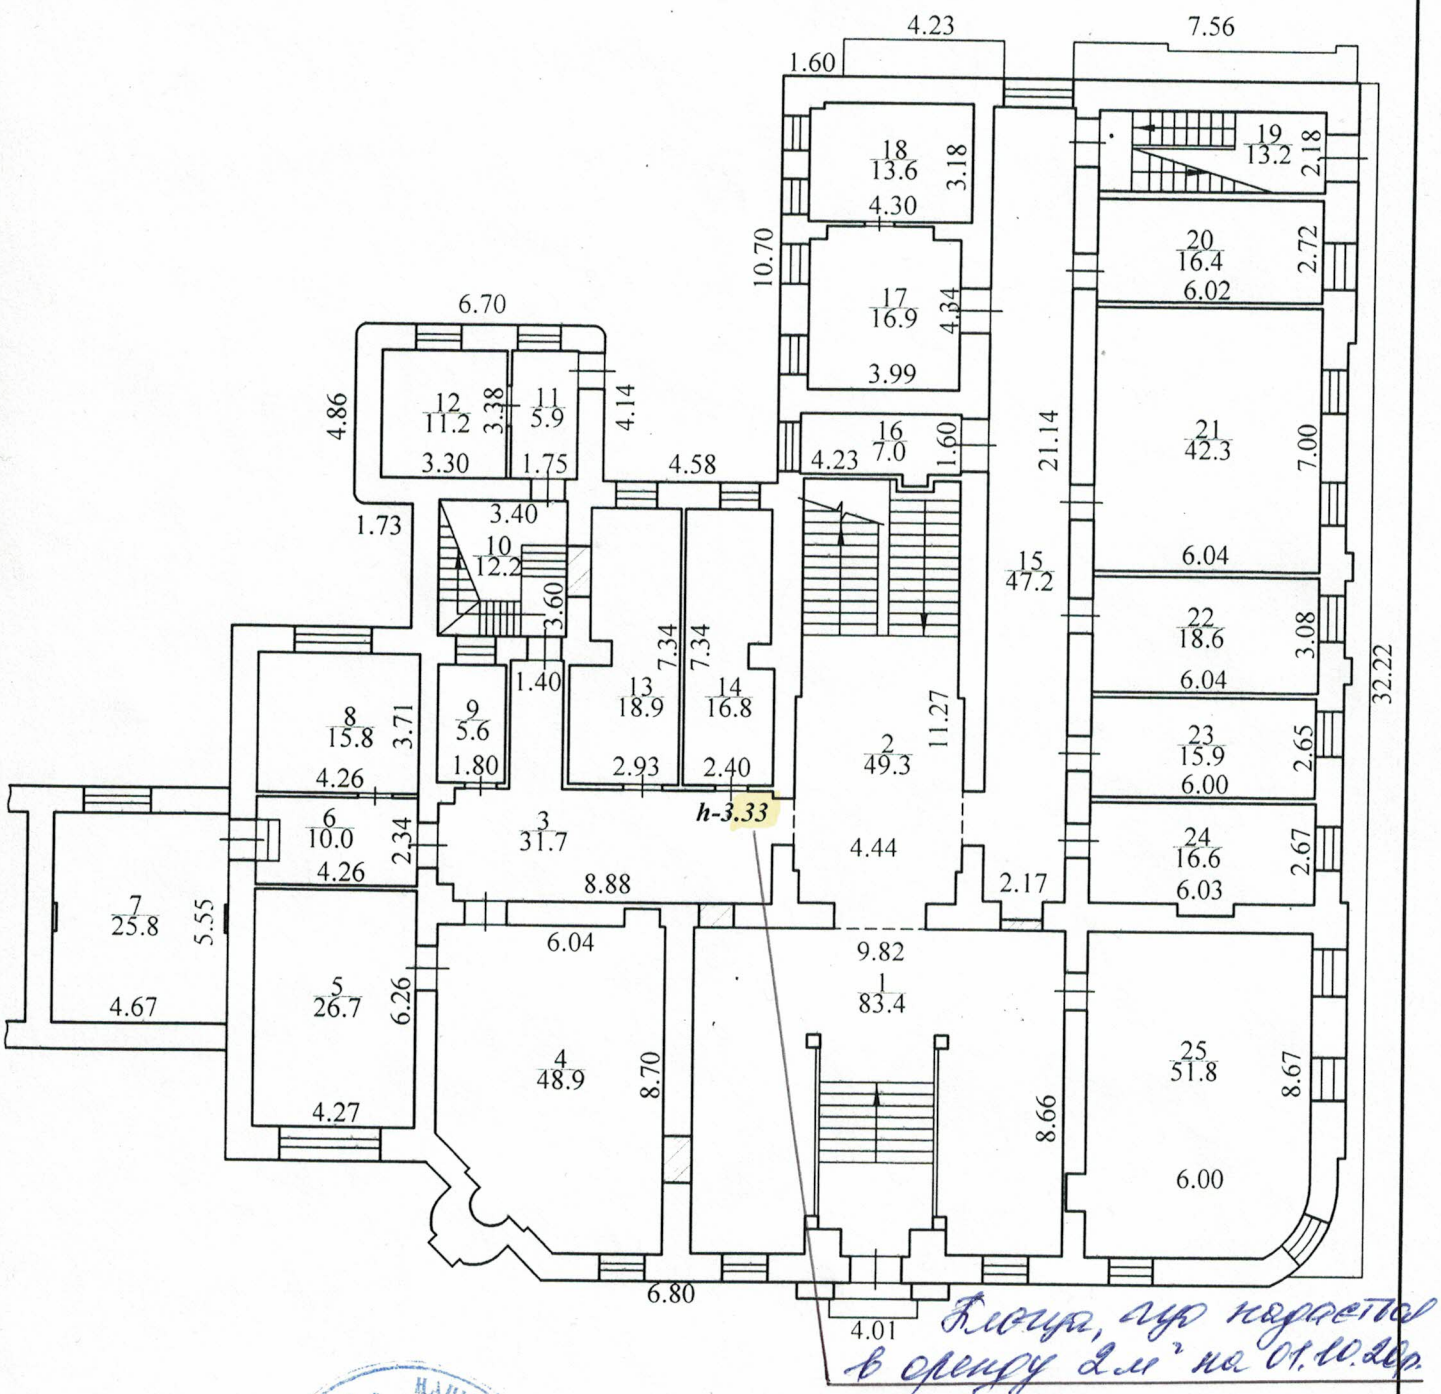

Книга, що надається в оренду 2 м² на 01.10.20р.

Згідно з оригіналом
Богдан Ю.А.

Реєстрація поточних змін
Виконана "16" квітня 2015р.
Перевірена "___" Кравцов О.О. 2015р.