СХЕМАТИЧЕСКИЙ ПЛАН

Область Луганская

Город Рубежное

Район

Строительный квартал 52

Усадебного ~~участка~~ строение № 19 "В"

Со строениями по улице Ленина

Владелец Территориальная громада г. Рубежное

Масштаб М - 1:500

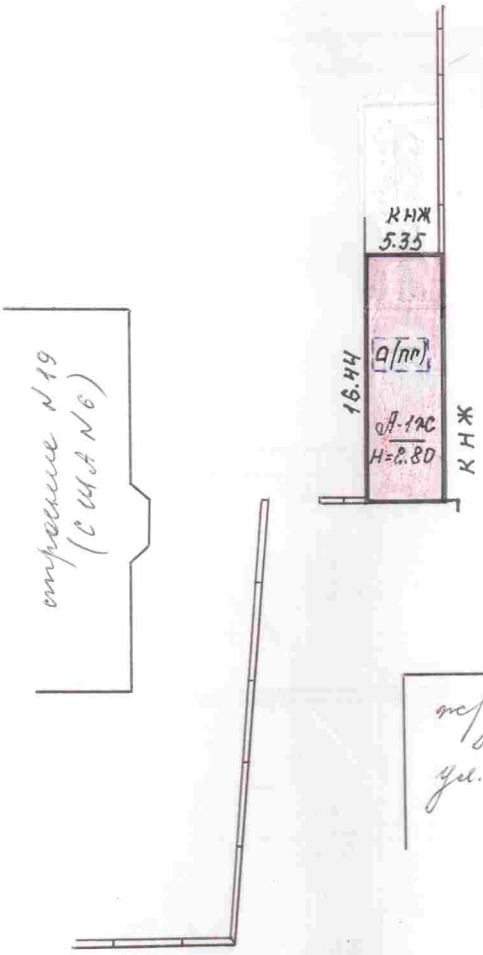

ул. Ленина 19в

Лит.	Наименование строения	Общая земельная площадь	Земельная площадь усадебного участка (по угодьям) В том числе								
			под строениями			под двор	под садом			в том числе самовольно занят. земли	в том числе изъятых зем. участка
			всего	основ-ными	служеб. нежи-лыми		фрукт-ов	дека-рат.	под огород-ом		
а а/т	основн. строение с погребом			88.0							

Дата «26» 12 2005 г. Составил техник С.В. Калиниченко

Проверил бригадир Л.И. Калинина

Утверждаю: начальник бюро В.И. Хомяк

ООО «Рубежанская городская типография», 2004 г.

ПОЭТАЖНЫЙ ПЛАН

со строения литера «А-1» № 19В по ул., ~~пер.~~, ~~пл.~~ Ленина

в гор. Рубежное Луганской обл., строительный кв.№ 52

МАСШТАБ 1:100

«_____» Этаж литера «_____»

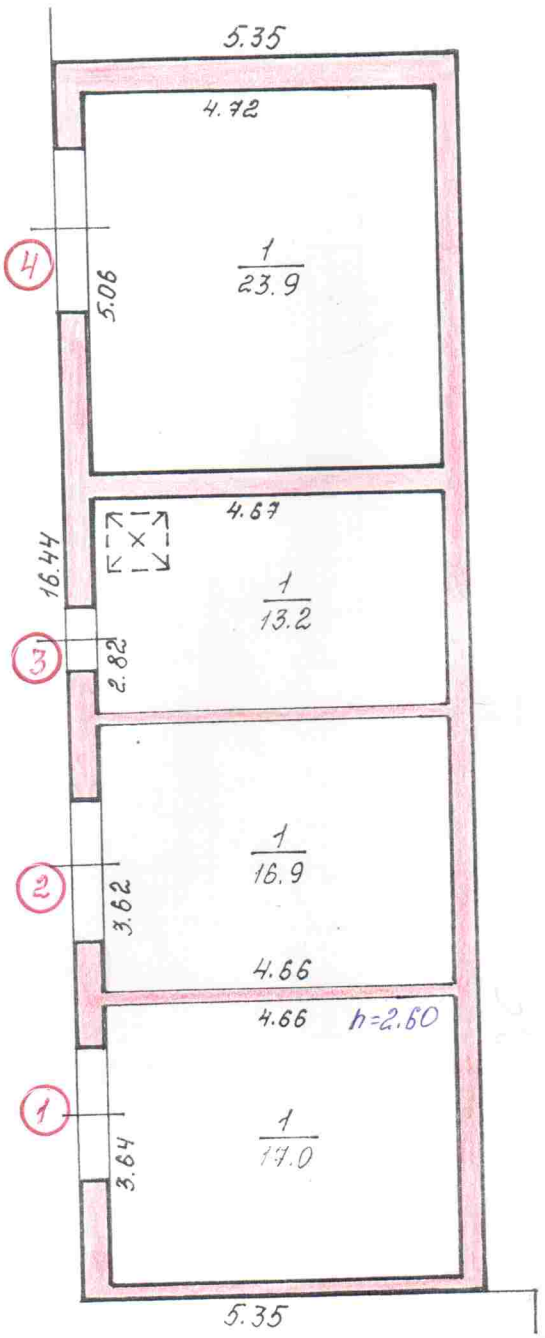

План составил		Л.И. Капычко
Проверил бригадир		( )
Утверждаю: начальник		(В.И. Халой)
Дата исполнения «16» 08 2006 г.		

ООО «Рубежанская городская типография»