УКРАЇНА

КОМУНАЛЬНЕ ПІДПРИЄМСТВО
“ЛУБЕНСЬКЕ МІЖРАЙОННЕ БЮРО ТЕХНІЧНОЇ ІНВЕНТАРИЗАЦІЇ”

Область Полтавська
Район Пирятинський
~~Місто~~ (село, ~~селище~~) Велика Круча

Інвентаризаційна справа № 273
Реєстровий № 4/1291

ТЕХНІЧНИЙ ПАСПОРТ

на садибний (індивідуальний) житловий будинок

№ 1/34 вулиця (провулок, площа) Леніна
~~місто~~ (село, ~~селище~~) Велика Круча



Власник Заповідник (юридична, фізична особа)	Дата народження, ідентифікаційний номер	Розмір частки власності
Територіальна громада сіл Велика Круча, Мала Круча, Повстин в особі Великокручанської сільської ради		

Паспорт виготовлено за станом на “22” 02 2022р.

Виконав Хасінська Т.М.
(підпис, прізвище)

Начальник КП “ЛМБТІ” ~~Тютюнник С.В.~~ ~~Малько К.А~~
(підпис)

М.П.

СХЕМАТИЧНИЙ ПЛАН ЗЕМЕЛЬНОЇ ДІЛЯНКИ
садибного (індивідуального) житлового будинку

вулиця (провулок, площа) _____ будинок № _____

місто (село, селище) _____

Масштаб 1:500



Експлікація												
Літер за планом	Назва будинку, господарських будівель та споруд	Площа земельної ділянки, у т.ч.									Примітка	
		загальна площа	Під будинком, господарськими будівлями			під двором	Під садом		під доріжками та в'їздом	під городом	норма	лишки
			усього	під будинком	під господарськими будівлями		фруктовими деревами	декоративними деревами				
1	2	3	4	5	6	7	8	9	10	11	12	13

ПЛАН БУДИНКУ

по вул. (пров., площа) Лемківська № 1/34

~~місто (селище, село)~~ Велика Круча

Масштаб 1:100

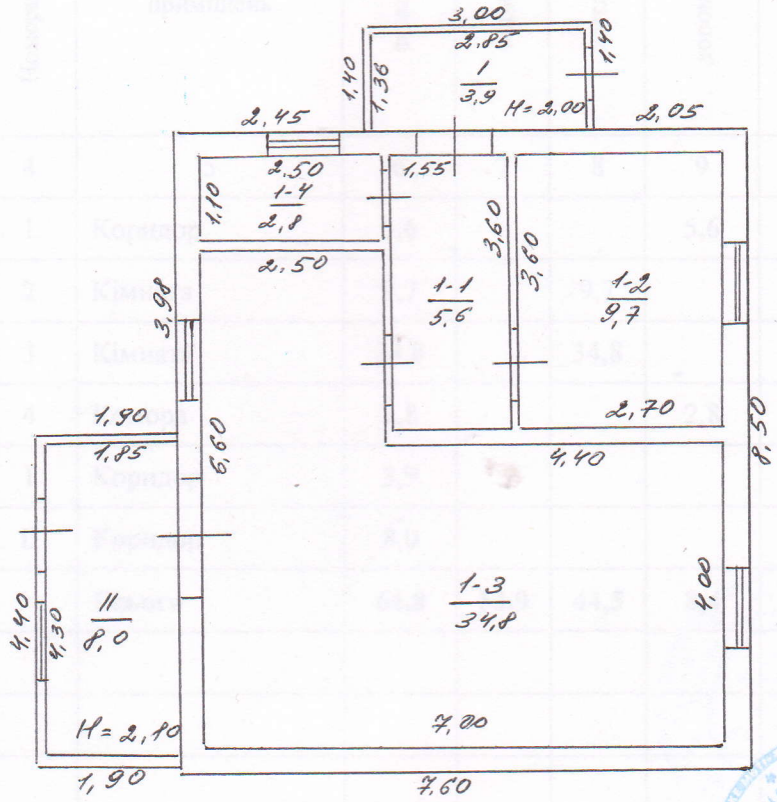

Україна
Комунальне підприємство
Лубенське міжрайонне бюро технічної інвентаризації
№ 1

Експлікація

приміщень до плану житлового будинку садибного типу, №1/34, літер « А-1 »

вулиця Леніна, село Велика Круча

Літер за планом	Поверхи	Номери груп приміщень	Номери приміщень	Призначення приміщень	Площа приміщень (кв.м.)				Площа літніх приміщень	Площа приміщень загального користування	Самочинно збудована, переобладнана площа приміщень	Примітки
					загальна	корисна	житлова	допоміжна				
1	2	3	4	5	6	7	8	9	10	11	12	13
А	1	1	1	Коридор	5,6			5,6				
			2	Кімната	9,7		9,7					
			3	Кімната	34,8		34,8					
			4	Комора	2,8			2,8				
			I	Коридор	3,9				3,9			
			II	Коридор	8,0				8,0			
				Всього	**64,8**	**52,9**	**44,5**	**8,4**	**11,9**			

1	2	3	4	5	6	7	8	9	10	11

Виконав /Колісник

22.02.2002р.

Перевірив /Тютюн

Літер за планом

1

ХАРАКТЕРИСТИКА БУДИНКУ, ГОСПОДАРСЬКИХ БУДІВЕЛЬ ТА СПОРУД

Літер	Назва об'єкту	Рік побудови	Опис основних конструктивних елементів						Інженерне обладнання					Висота (м)	Площа основи (забудови) (кв.м.)	Об'єм (куб.м)	Вартість заміщення (грн.)	% зносу	Інвентаризаційна вартість (грн.)
			фундамент	стіни	покрівля	перекриття	підлога	сходи	електрика	водопровід	каналізація	газопровід	вид опалення						
1	2	3	4	5	6	7	8	9	10	11	12	13	14	15	16	17	18	19	20

Прошнуровано та пронумеровано

3 / три / Аркушів

Виконавець _____