

ФІЗИЧНА ОСОБА-ПІДПРИЄМЕЦЬ
КЛИМОВИЧ ВІТАЛІНА ЮРІЇВНА

44700, м. Володимир-Волинський, вул. Івана Франка, 10, код ЄДРПОУ 2983301906, тел. +380935484472,
+380989658792 e-mail: vitalina672@ukr.net

Інвентаризаційна справа №

б/н

ТЕХНІЧНИЙ ПАСПОРТ

На виробничий будинок з надвірними будівлями та спорудами
(приміщення водопровідної станції артезіанська свердловина №7)

вулиця (провулок, площа) Сагайдачного, № 53 В-К 7

місто (село, селище) Володимир -Волинський

район Володимир-Волинський, Область Волинська

Замовник технічної інвентаризації або уповноважена ним особа (прізвище, ім'я, по батькові фізичної особи або найменування юридичної особи)

Володимир-Волинська міська рада Волинської області

Виконавчий комітет

Управління водопровідно-каналізаційного господарства

Кваліфікаційний сертифікат серія АЕ № 005726 від 20.11.2019 року № 5088

Паспорт виготовлений за станом на

«10» 07 2020 р.

Виконав: Климович В.Ю.

(підпис, прізвище)

Перевірів: Климович В.Ю.

(підпис, прізвище)

Керівник суб'єкта

господарювання

Климович В.Ю.

(підпис, прізвище)




СХЕМА РОЗТАШУВАННЯ БУДІВЕЛЬ ТА СПОРУД

вулиця (проездук, площа) Сагайдачного, № 53 В-К 7

місто (село, селище) Володимир-Волинський

район Володимир-Волинський, область Волинська

Масштаб 1:500

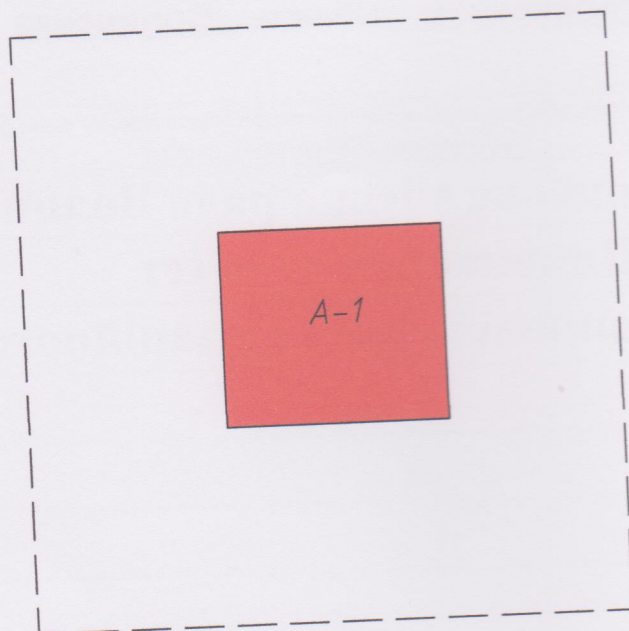

Експлікація до схеми розташування будівель та споруд

Літера або номер за планом	Назва будівель та споруд	Площа земельної ділянки (м ²), у т.ч.					Прим.
		загальна площа	усього під забудовою	під основною будівлею	під господарськими, допоміжними будівлями і спорудами	під двором	
1	2	3	4	5	6	7	8
А-1	Приміщення водопровідної станції артезіанська свердловина №7						

П Л А Н


виробничого будинку

приміщення водопровідної станції артезіанська свердловина №7 ,літера " А-1 "

(призначення)

вулиця (~~провулок, площа~~) Сагайдачного, № 53 В-К 7місто (село, ~~селище~~) Володимир-Волинськийрайон Володимир-Волинський, область Волинська

Масштаб 1:100

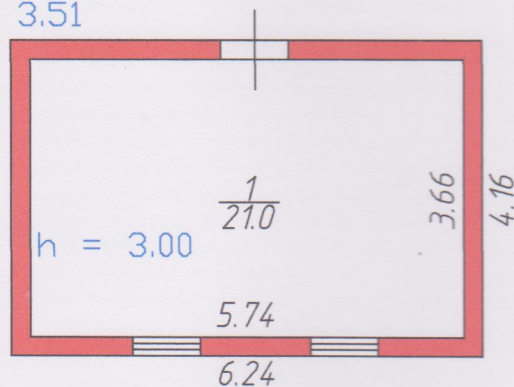 $H = 3.51$ 











