Затверджено наказом
Держбуду України
№ 127 від 24.05.2001 р.
із змінами та доповненнями

Обласне комунальне підприємство Львівської обласної ради «Бюро технічної інвентаризації та експертної оцінки»

Україна
Область Львівська
Район Сихівський

Інвентаризаційна справа № 968
Реєстровий № 31448546

Технічний паспорт

Будівля художньої майстерні літ. А-1
(призначення)

вулиця (~~провулок, площа~~) Рахівська **№** 6

місто (~~селище, село~~) Львів

Замовник технічної інвентаризації або уповноважена ним особа (прізвище, ім'я та по батькові фізичної особи або найменування юридичної особи)	Місце проживання, серія і номер паспорта фізичної особи або місцезнаходження, код за ЄДРПОУ юридичної особи
Управління комунальної власності	м. Львів
Департаменту економічної політики	пл. Галицька 15
Львівської міської ради	

Паспорт виготовлено за станом на
«24» грудня 201 5 р.

Директор ________ **Мартинишин Г.Й.**

Інженер з інвентаризації нерухомого майна
Реєстраційний № 1904

№2
03348525

Виконав ________
(підпис, прізвище, серія та

СХЕМАТИЧНИЙ ПЛАН ЗЕМЕЛЬНОЇ ДІЛЯНКИ

(призначення)

вул. (~~провул., площа~~) Рахівська № 6

місто (~~селище, село~~) Львів

Масштаб 1:500

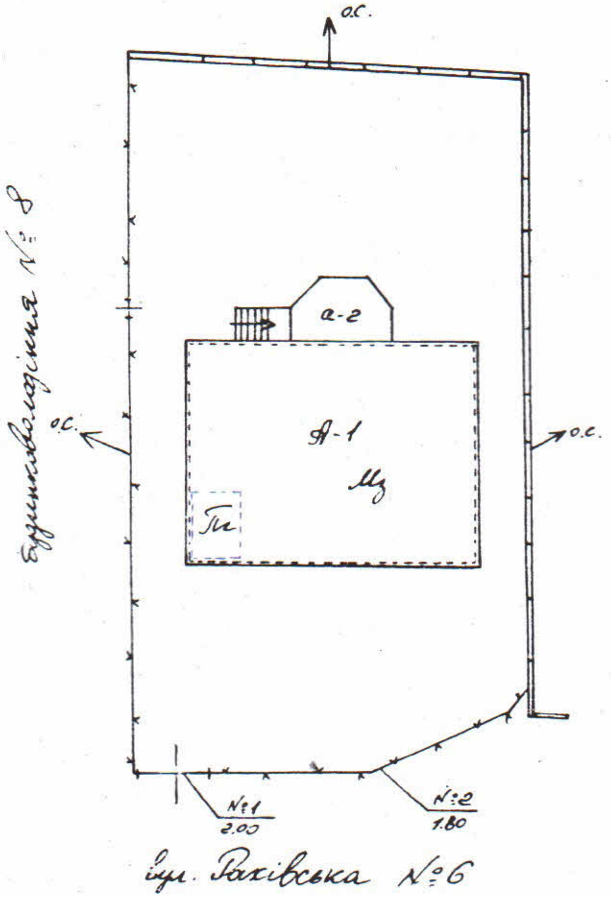

Експлікація							
Літер за планом	Назва будинку, господарських будівель та споруд	Площа земельної ділянки, в т.ч.					
		загальна площа	під будинком, господарськими будівлями та спорудами			під зеленими насад-женнями	під дорожним (твердим) покриттям
			усього	під будинком	під господ. будівлями та споруд.		
1	2	3	4	5	6	7	8
А-1	художня майстерня						
Мз	мезонін						
а-2	веранда						
Пг	погріб						
№1	ворота						
№2							

будівля художньої майстерні літ. А-1
(призначення)

вул. (~~провул., площа~~) Раківська №6

місто (~~селище, село~~) Львів

Масштаб 1:200 100

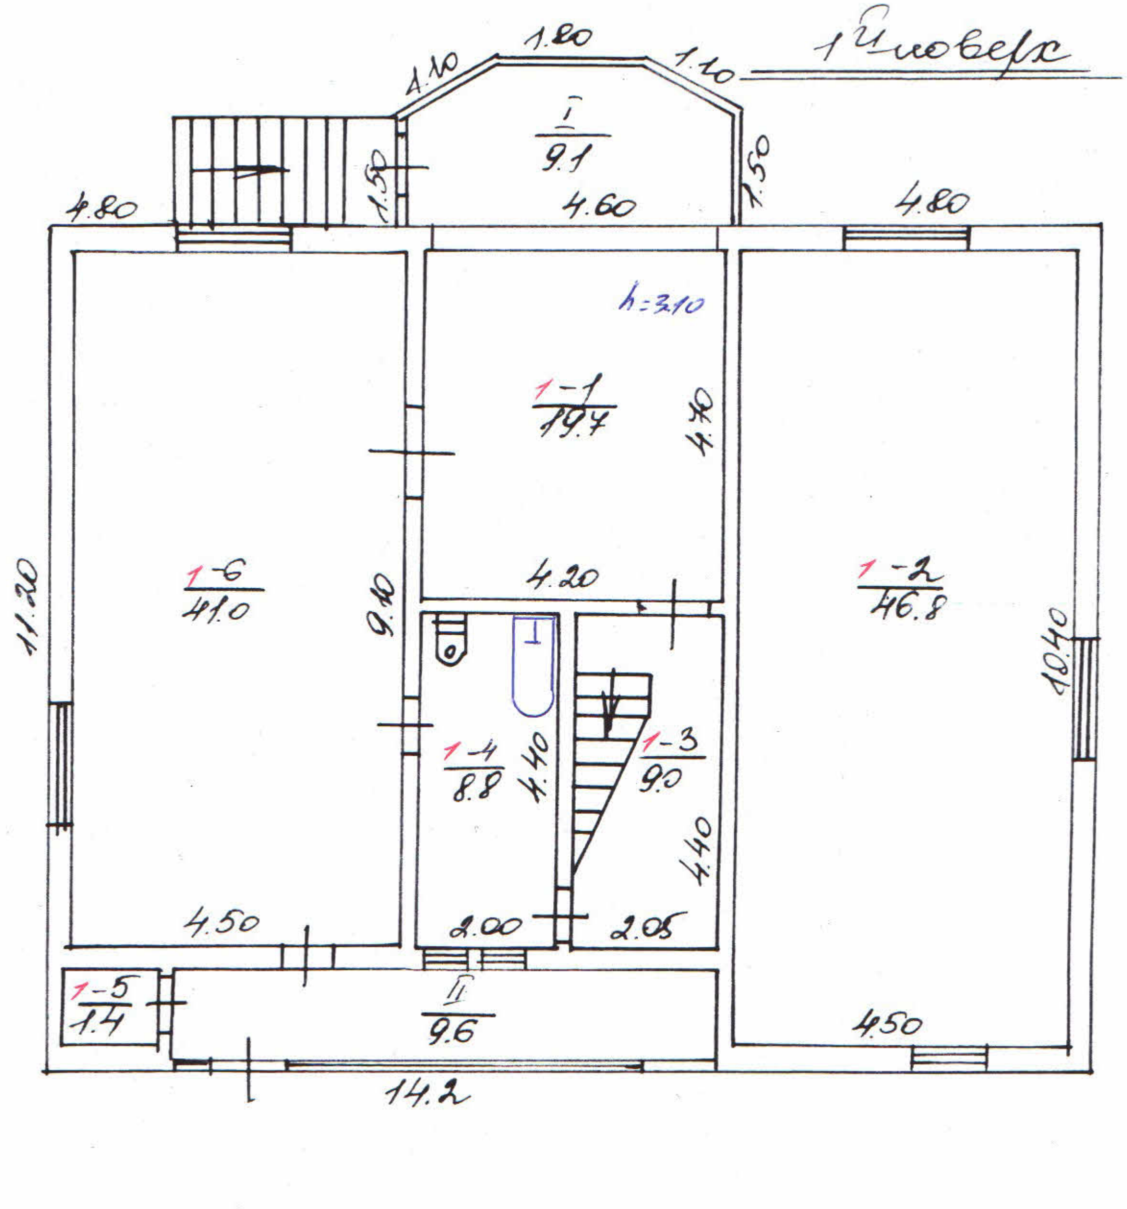

дорожним
вердим)
криттям
8

ПЛАН

будівля художньої майстерні літ. А-1
(призначення)

вул. (~~провул., площа~~) Раківська № 6

місто (~~селище, село~~) Львів

100
Масштаб 1:200

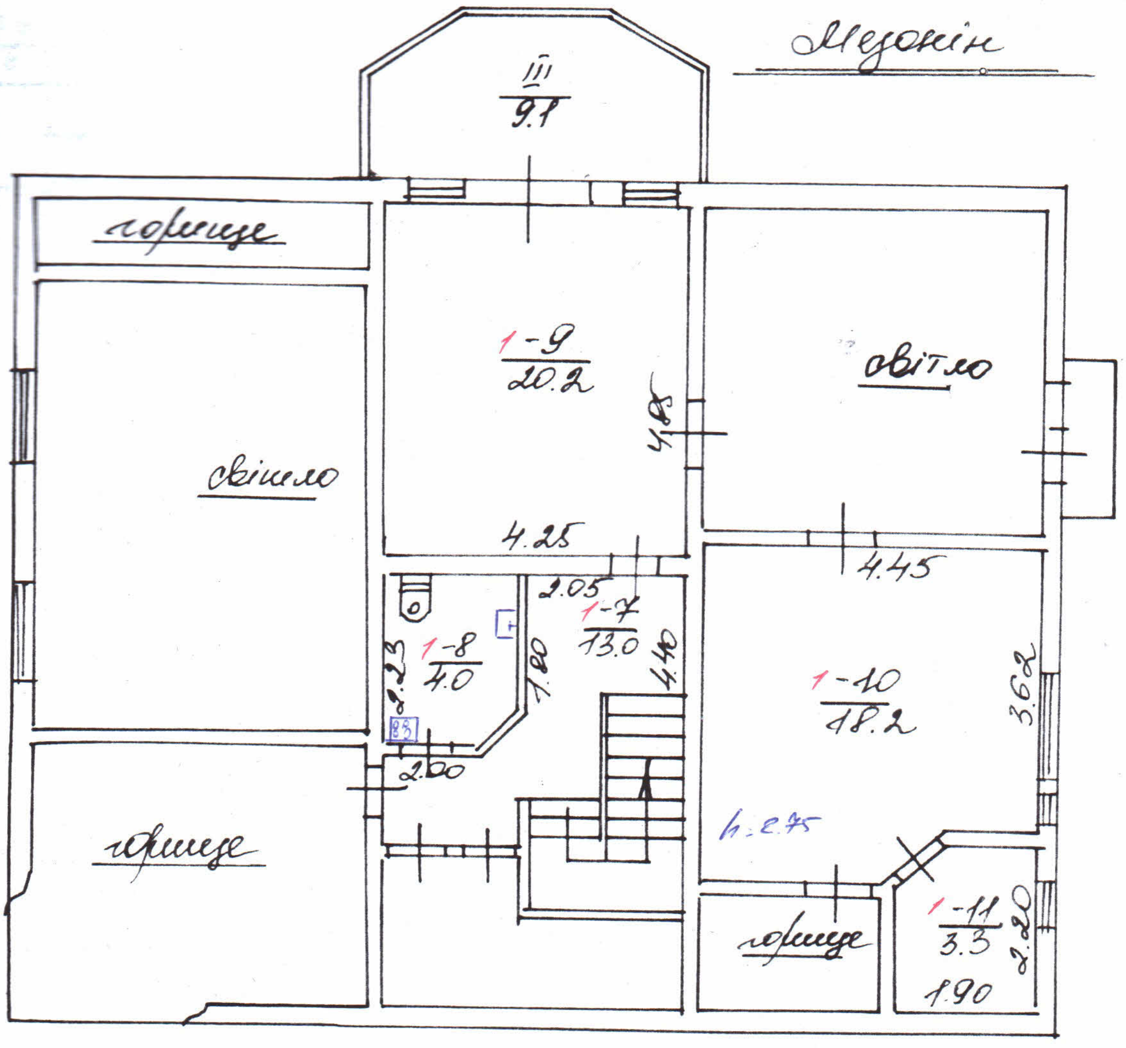

ЕКСПЛІКАЦІЯ

приміщень до плану поверхів будинку, № 6, літер «А-1; Мз; а-2»

вулиця (~~провулок, площа~~) Раківська № 6

місто (~~селище, село~~) Львів

Літер за планом	Поверхи	Номери груп приміщень	Номери приміщень	Призначення приміщень	Загальна площа приміщень (підрахована за формулами розрахунку площ) (кв.м)	Площа приміщень (кв.м)			Площа літніх приміщень (кв.м)	Площа приміщень загального користування (кв.м.)	Самочинно збудована, переобладнана площа приміщень (кв.м)	Примітка
						корисна (сума гр. 8 та 9)	основна (виробнича)	допоміжна				
1	2	3	4	5	6	7	8	9	10	11	12	13
а-2	1	1	I	веранда	9.1				9.1			
А-1			II	веранда	9.6				9.6			
			1	хол	19.7			19.7				
			2	майстерня	46.8		46.8					
			3	сходова клітка	9.0			9.0				
			4	санвузол	8.8			8.8				
			5	комірка	1.4			1.4				
			6	майстерня	41.0		41.0					
	Всього по першому поверху:				145.4		87.8	38.9	18.7			
а-2	2		III	веранда	9.1				9.1			
Мз	мезанін		7	коридор	13.0			13.0				
			8	санвузол	4.0			4.0				
			9	кабінет	20.2		20.2					
			10	кабінет	18.2		18.2					
			11	комірка	3.3			3.3				
	Всього по мезаніну:				67.8		38.4	20.3	9.1			
Всього по будівлі художньої												
			майстерні:		213.2		126.2	59.2	27.8			

Виконав __________ (підпис) Цідяла А. П. (прізвище, ініціали)

Перевірив __________ (підпис) Сташкевич М. Й. (прізвище, ініціали)

«24» грудня 2015 р.

Пронумеровано та прошито
4 (чотири) арк.
Директор ОКП ЛОР «БТІ та ЕО»
__________ Мартинишин Г.Й.

№2
03348525