ТГЯ


ПЛАН
поверхів будинку літ. "Я"

вулиця (~~провулок, площа~~) Андрієвського, буд. № 2

місто (~~селище, село~~) Одеса


Масштаб 1:200

I поверх

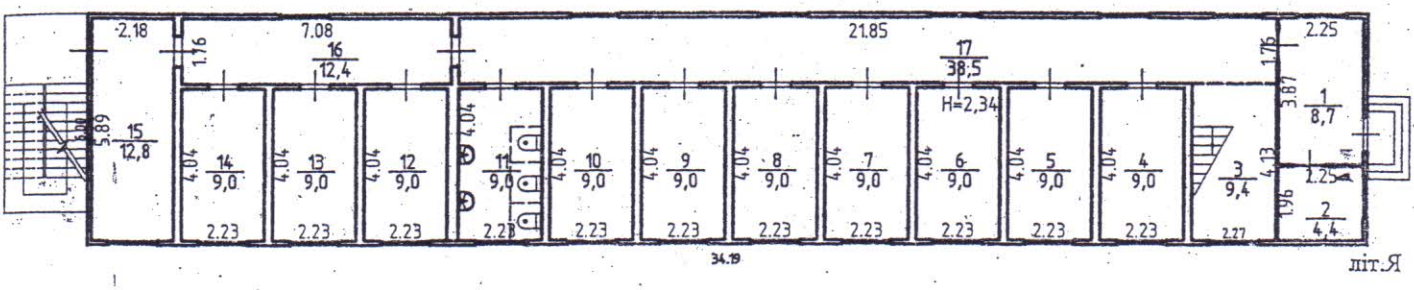


літ.Я

II поверх

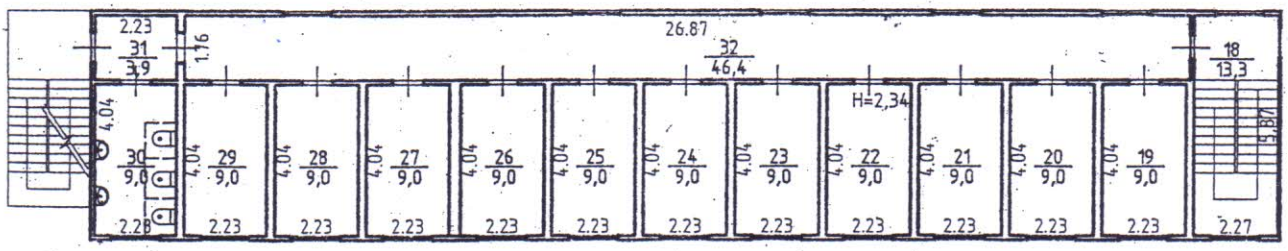

літ.Я

III поверх

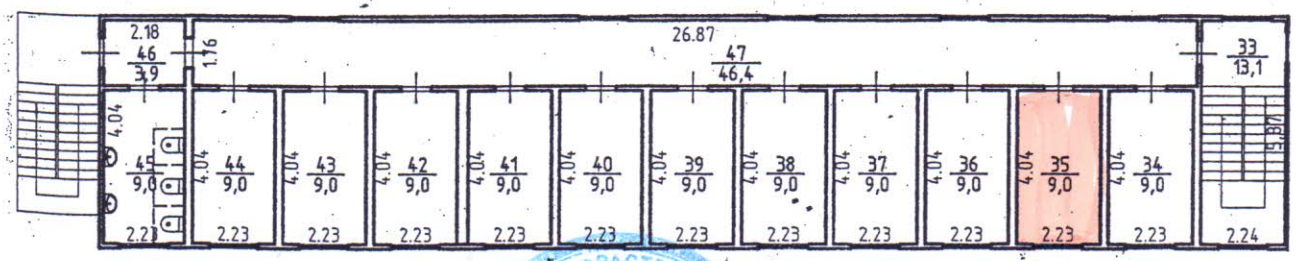

літ.Я

Копія згідно з оригіналу

інв. №060145

18.12.15р.