Львівське комунальне підприємство
"Агенція ресурсів Львівської міської ради"

79008 Україна м.Львів, площа Галицька,15 код за ЄДРПОУ 30823414 тел. / факс (0322) 975-682, e-mail: lkp.arlmr@gmail.com

Інвентаризаційна справа № **123**

ТЕХНІЧНИЙ ПАСПОРТ

на гараж-навіс (~~машино-місце~~) №1; І

Вулиця (провулок, площа) **Личаківська, №217а**

місто (селище, село) **Львів**

район **Личаківський**

область **Львівська**

Замовник технічної інвентаризації або уповноважена ним особа (прізвище, ім'я та по батькові фізичної особи або найменування юридичної особи)
Управління комунальної власності департаменту економічного розвитку Львівської міської ради

Паспорт виготовлено станом на

" 13" грудня 2019 р.

Керівник суб'єкта господарювання _____ Теліпський Юрій Ігорович

Виконав _____ Паращин Ярослав Петрович, серія АЕ №003416
(П.І.Б., серія, номер кваліфікаційного сертифіката)

Перевірив _____ Паращин Ярослав Петрович ,серія АЕ №003416
(П.І.Б., серія, номер кваліфікаційного сертифіката)


Примітка: Дані технічного паспорта актуальні протягом одного року з дати проведення технічної інвентаризації.

СХЕМА РОЗТАШУВАННЯ ГАРАЖА

(для окремо розташованого)

Вулиця (провулок, площа) Личаківська, № 217а ,
місто (селище, село) Львів ,
район Личаківський , область Львівська

Масштаб 1:500

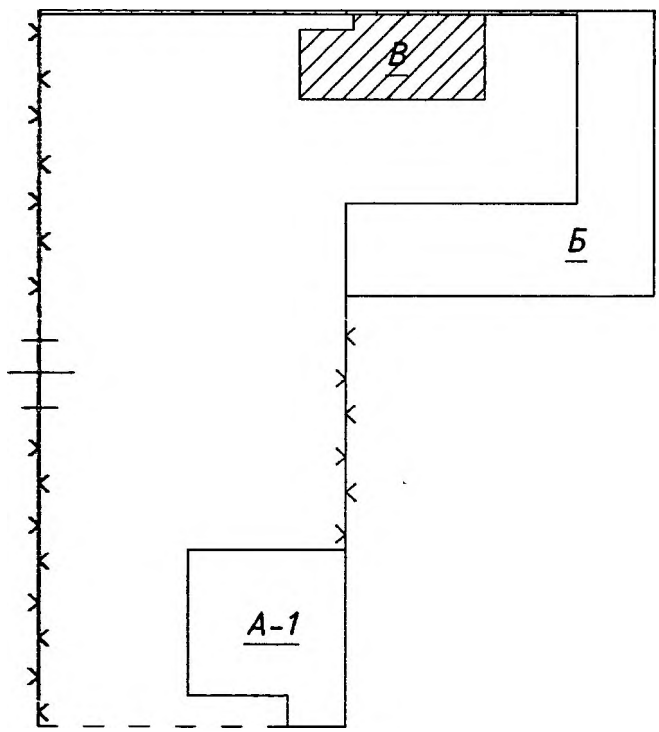

ПЛАН


гаражу-навісу (~~машино-місця~~) №1:І

Назва кооперативу _____

Вулиця (провулок, площа) Личаківська , № 217а ,
місто (~~селище, село~~) Львів ,
район Личаківський , область Львівська

Масштаб 1:100

1-й поверх

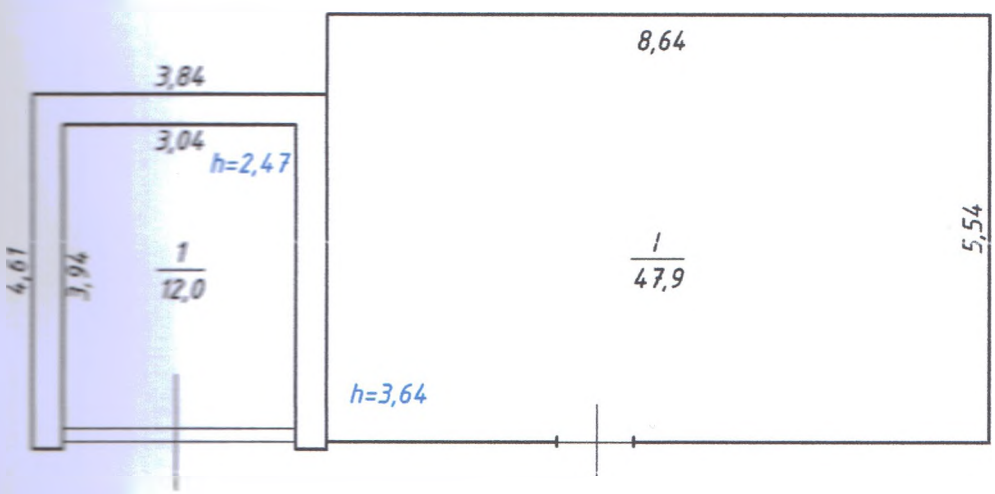

ЕКСПЛІКАЦІЯ

приміщень гаража (машино-місця) № 1, I

Назва кооперативу ____________________

Вулиця (провулок, площа) Личаківська, № 217а,
місто (селище, село) Львів,
район Личаківський, область Львівська

Літера	Поверх	Номери відокремлених груп приміщень	Номери приміщень	Призначення приміщень	Загальна площа приміщень, підрахована за формулами розрахунку площ (кв. м)	Площа (кв. м)				Примітки
						(основна)	допоміжна (підсобна)	літніх, неопалюваних приміщень	площа приміщень загального користування	
1	2	3	4	5	6	7	8	9	10	11
В	1		1	гараж	12,0	12,0				
			I	навіс	47,9	47,9				
Усього по приміщеннях:					**59,9**	**59,9**				

"13" грудня 2019 року

ХАРАКТЕРИСТИКА
гаража (машино-місця) № 1, 1

Літера	Назва будівель та споруд	Рік споруд-ження/ рекон-струкції	Опис основних конструктивних елементів						Інженерне обладнання							Висота (м)	Площа основи (забу-дови) (кв. м)	Об'єм (куб. м)
			фунда-мент	стіни	пок-рівля	перек-риття	підлога	сходи	елект-рика	водо-провід	каналі-зація	газо-провід	ліфт	сміттє-провід	вид опа-лення			
1	2	3	4	5	6	7	8	9	10	11	12	13	14	15	16	17	18	19
В	Гараж-навіс	1948	бетон	бет.бл-оки, азбест оцеме нтні листи	азбесто-цементні листи	дерево	бетонна									2,77 3,64	17,2 47,9	48 174

"13" грудня 2019 року

Пронумеровано та
прошнуровано
6 шість аркушів
Директор ЛКП «Агенція ресурсів
Львівської міської ради»
Ю.Теліпський