ТОВ "ТЕХІНВЕНТАРИЗАЦІЯ"

01030, м. Київ, вул. Ярославів Вал/Івана Франка буд.11/1, код за ЄДРПОУ 38726321,
тел. (044) 233-28-07, (067) 401-85-24, e-mail: texinv@ukr.net

Інвентаризаційна справа № **Б/Н**

ТЕХНІЧНИЙ ПАСПОРТ

на громадський будинок з господарськими (допоміжними) будівлями та спорудами

павільйон № 22 (літера "22"-ІІІ; інвентарний № 10100022)

~~вулиця~~ (~~провулок, площа~~) ***проспект Академіка Глушкова*** *№* ***1***
місто (~~селище, село~~) ***Київ***
район ***Голосіївський***
область

Замовник технічної інвентаризації або уповноважена ним особа (прізвище, ім'я та по батькові фізичної особи або найменування юридичної особи)

Національний комплекс «Експоцентр України»
03127, місто Київ, проспект Академіка Глушкова, 1 ,
Код ЄДРПОУ: 21710384

Паспорт виготовлено за станом на
"08" липня 2020 року

Виконав Бутченко В.В.
АЕ № 001409
(підпис, прізвище, серія та номер кваліфікаційного сертифіката, М.П.)

Директор
ТОВ "ТЕХІНВЕНТАРИЗАЦІЯ"
/АКСЬОН О.І/
(підпис, прізвище, М.П.)

АКСЬОН ОЛЕКСАНДР ІВАНОВИЧ
Реєстраційний № 1337

СХЕМА РОЗТАШУВАННЯ БУДІВЕЛЬ ТА СПОРУД

(літера "22"-III (павільйон № 22; інвентарний № 10100022))

~~вулиця~~ (~~провулок, площа~~) проспект Академіка Глушкова будинок № 1

місто (~~селище, село~~) Київ

район Голосіївський область -----

Масштаб 1:500

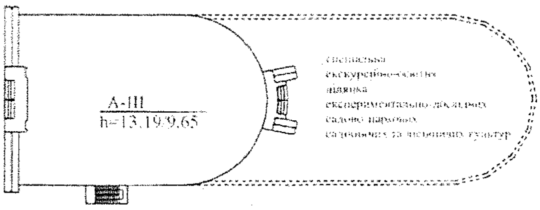

№ 1338

Експлікація
до схеми розташування будівель та споруд

Літера або номер за планом	Назва будівель та споруд	Площа земельної ділянки (кв.м), у тому числі					Примітка
		загальна площа	усього під забудовою	під основною будівлею	під господарськими, допоміжними будівлями і спорудами	під ~~двором~~ зеленими насадженнями	
1	2	3	4	5	6	7	8
" 22 "-III	основне (I-III поверхи) ганки спец ділянка з огородженням	760	369	369		391	

ПЛАН
ГРОМАДСЬКОГО БУДИНКУ

літера "22"-ІІІ (павільйон № 22; інвентарний № 10100022)

~~вулиця~~ (~~провулок, площа~~) *проспект Академіка Глушкова* № *1*
місто (~~селище, село~~) *Київ*
район *Голосіївський*
область

МАСШТАБ 1:200

ПОВЕРХ І ЛІТЕРА "22"-ІІІ

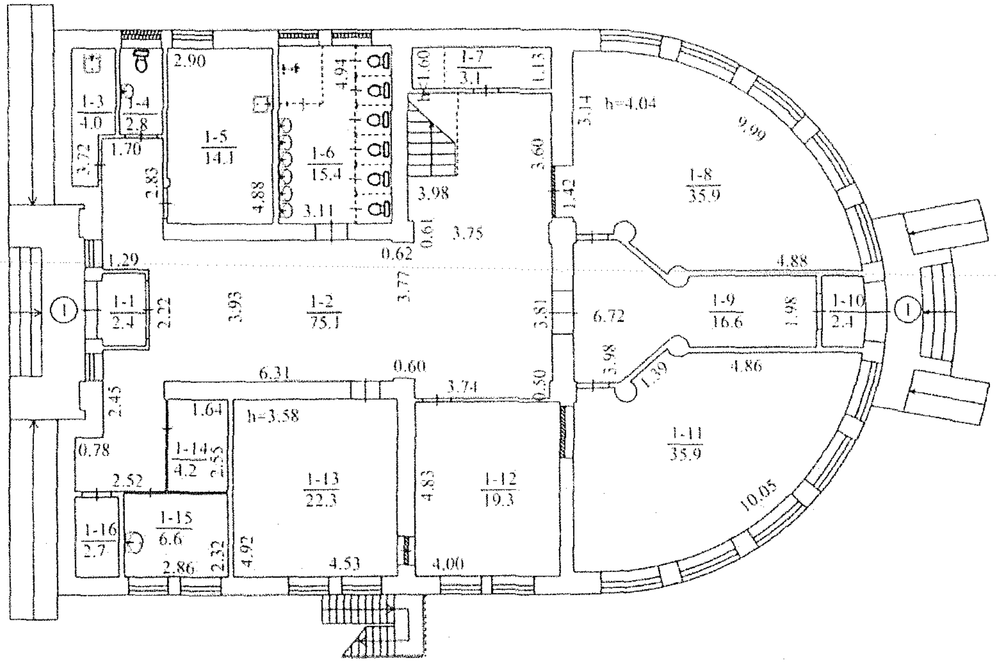

Експерт
Реєстраційний № 1038

ПЛАН
ГРОМАДСЬКОГО БУДИНКУ

літера "22"-III (павільйон № 22; інвентарний № 10100022)

вулиця (~~провулок, площа~~) *проспект Академіка Глушкова* *№ 1*
місто (~~селище, село~~) *Київ*
район *Голосіївський*
область

МАСШТАБ 1:200

ПОВЕРХ II ЛІТЕРА " 22 "-III

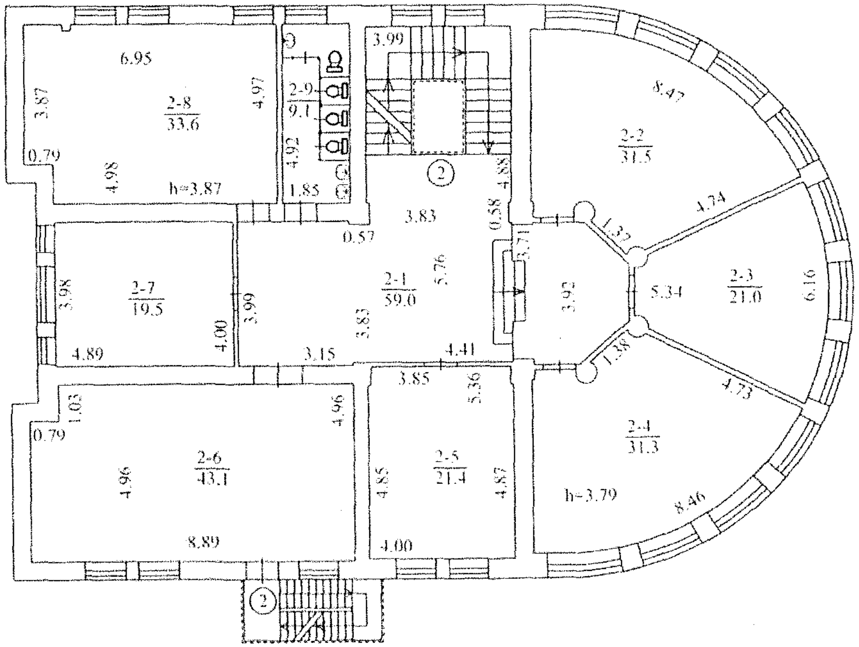

ПЛАН
ГРОМАДСЬКОГО БУДИНКУ

літера "22"-III (павільйон № 22; інвентарний № 10100022)

~~вулиця~~ (~~провулок, площа~~) *проспект Академіка Глушкова* № *1*
місто (~~селище, село~~) *Київ*
район *Голосіївський*
область

МАСШТАБ 1:200

ПОВЕРХ III ЛІТЕРА " 22 "-III

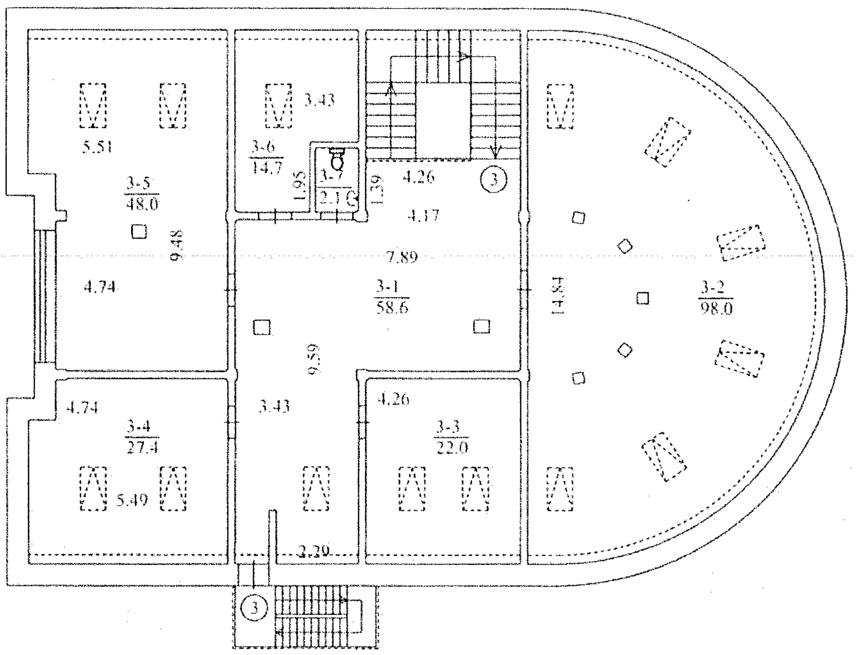

Експерт
Реєстраційний № 1336