Комунальне підприємство
«Прилуцьке міжміське бюро технічної інвентаризації»
Чернігівської обласної ради

Область *Чернігівська* Район

Інвентаризаційна справа № *1656*

ТЕХНІЧНИЙ ПАСПОРТ

на будівлю машинного відділення (насосна)

вулиця (~~провулок, в'їзд~~) *Комунальна № 2*
~~місто~~ (селище, ~~село~~) *Талалаївка*

Замовник технічної інвентаризації або уповноважена ним особа (прізвище, ім'я та по батькові фізичної особи або найменування юридичної особи)	Місце проживання, серія і номер паспорта фізичної особи або місцезнаходження, код за ЄДРПОУ юридичної особи
Регіональне відділення Фонду Державного Майна України по Чернігівській області	*місто Чернігів проспект Миру ,43 код ЄДРПОУ 14243893*

Паспорт виготовлено станом на

06 жовтня 2017 р.

Начальник МБТІ
Голік С.А.
(підпис, прізвище, м.п.)

Код 03358185

Контроль виконав Каліш Є.І.

АЕ № 003166
(серія та номер кваліфікаційного сертифіката, м.п)

ПЛАН БУДІВЛІ

вулиця Комунальна № 2
селище Талалаївка область Чернігівська
Масштаб 1:100

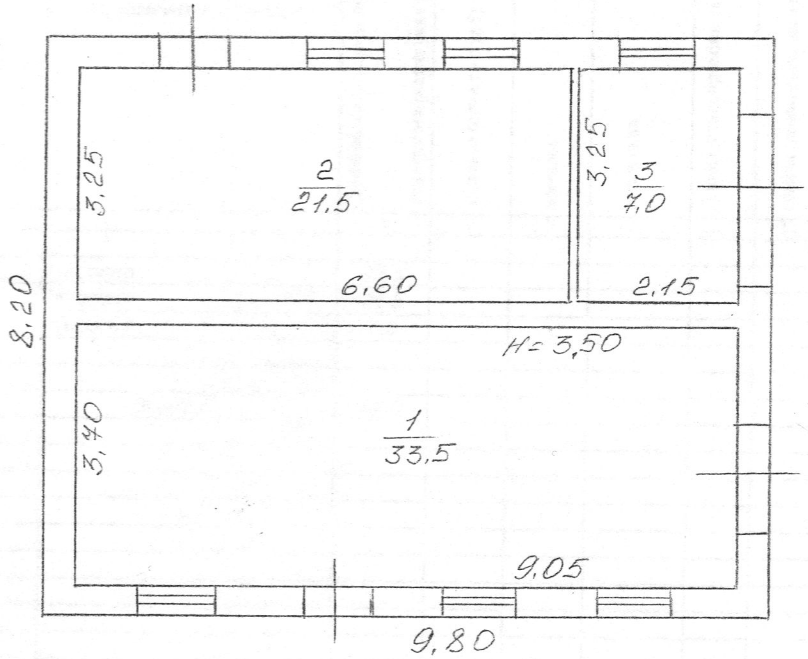

06.10.2017р. Технік Прилуцького МБТІ Чабан Л.М

Додаток 6.3
до інструкції про порядок проведення технічної
інвентаризації об'єктів нерухомого майна

ЕКСПЛІКАЦІЯ

приміщень до плану *машинного відділення (насосна)*

№ *2* **літер "** *З-1* **" вулиця (~~провулок, в'їзд~~)** *Комунальна*

~~**місто**~~ **(селище, ~~село~~)** *Талалаївка*

Літер	Поверхи	Номери квартир	Номери приміщень	Призначення приміщень	Загальна площа приміщень (підрахована за формулами розрахунку площі) м2	Площа житлових квартир м2			Площа літніх приміщень м2	Площа приміщень загального користування (м2)	Самовільно збудована, переобладнана площа приміщень (м2)	Примітки
						загальна (сума гр.8 та 9)	житлова	допоміжна				
1	2	3	4	5	6	7	8	9	10	11	12	13
З-1	*1*		*1*	*Насосна*	*33,5*							
			2	*Насосна*	*21,5*							
			3	*Насосна*	*7,0*							
				Всього	*62,0*							

6 жовтня 2 017р.

Виконав Чабан Л.М.
(підпис, прізвище)

Для технічних паспортів та довідок м.Прилуки

-3-

Характеристика будинку, господарських будівель та споруд

Літер	Назва об'єкта	Рік побудови	Опис основних конструктивних елементів						Інженерне обладнання					Площа основи (забудови) (кв.м)	Об'єм (куб.м)	Вартість заміщення (грн.)	% зносу	Інвентаризаційна вартість (грн.)
			фундамент	стіни	покрівля	перекриття	підлога	сходи	електрика	водопровід	каналізація	газопровід	вид опалення					
З-1	*Машин.відділення*		*Цегла*	*Цегла*	*Руберoїд*	*З/б.плит*	*Цемент*							*80,4*	*305*		*60*	

06.10.2017 р. Тк. *Чабан Л.М.*

Усього :