ПРИВАТНЕ ПІДПРИЄМСТВО "АЗИМУТ- ЛУЦЬК"

ЄДРПОУ 35495224 Україна, 43016, Волинська обл., м. Луцьк, вул. Ковельська, 1

koloshva@ukr.net

Реєстраційний номер № TI01:8983-1686-9756-6554

ТЕХНІЧНИЙ ПАСПОРТ

громадського будинку

Адреса об'єкта

Волинська обл., Луцький район, Торчинська територіальна громада, смт Торчин (станом на 01.01.2021), вулиця Незалежності , б. 72

Замовник технічної інвентаризації або уповноважена ним особа

Прізвище, ім'я, по батькові фізичної особи або найменування юридичної особи	ЄДРПОУ/ РНОКПП	Розмір частки власності (на вимогу)
ТОРЧИНСЬКА СЕЛИЩНА РАДА - Ініціатор	04333158	

Паспорт виготовлено станом на «25» січня 2022 року
(дата проведення технічної інвентаризації)

Відповідальна особа

Інженер сертифікований	КОЛОШВА ВІКТОР ВОЛОДИМИРОВИЧ (АЕ 003412
(посада)	(ПІБ, серія, номер кваліфікаційного сертифіката)

(підпис)

Директор ПП "Азимут-Луцьк"

Олександр КОЛОШВА

(підпис) (прізвище, ім'я, по батькові)

«25» січня 2022 року

СХЕМА РОЗТАШУВАННЯ БУДІВЕЛЬ ТА СПОРУД

Вулиця (~~провулок, площа~~) *Незалежності*, № *72*,

~~місто~~ (селище, ~~село~~) *Торчин*,

район *Луцький*, область *Волинська*

Масштаб 1:500

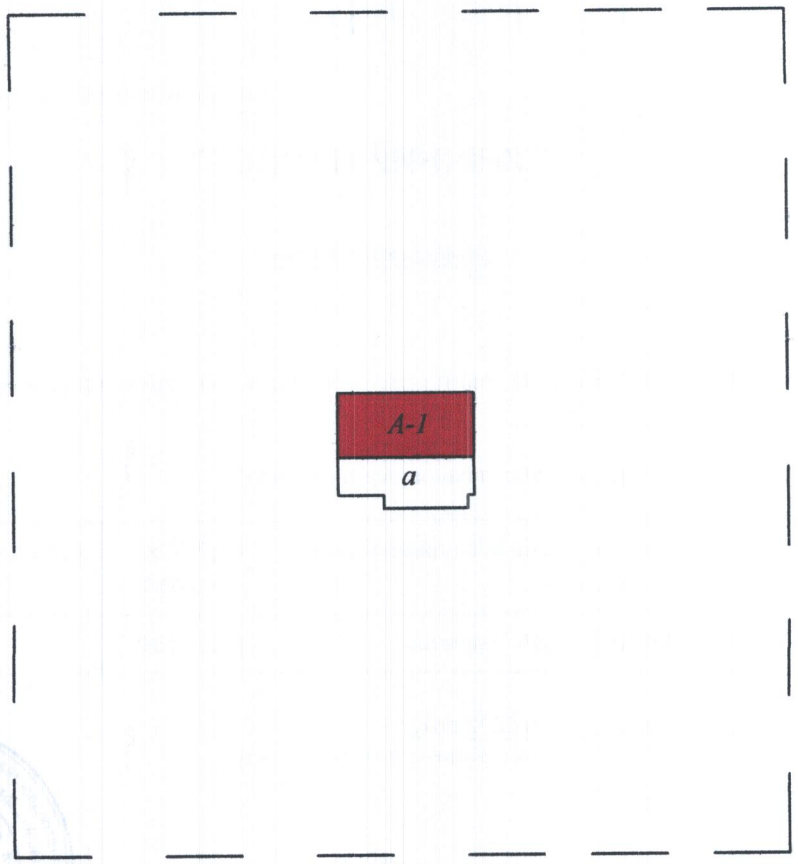

Експлікація до схеми розташування будівель та споруд

Літера або номер за планом	Назва будівель та споруд	Площа земельної ділянки (м²), у т.ч.					Примітка
		загальна площа	усього під забудовою	під основною будівлею	під господарськими допоміжними будівлями і спорудами	під двором	
1	2	3	4	5	6	7	8
А-1	*Автостанція*						
а	*Ганок*						

П Л А Н
громадського будинку
автостанція, літера " А-1 "

(призначення)

Вулиця (~~провулок, площа~~) *Незалежності* , № *72* ,

~~місто~~ (селище, ~~село~~) *Торчин* ,

район *Луцький* , область *Волинська*

Масштаб 1:100

1-ий поверх

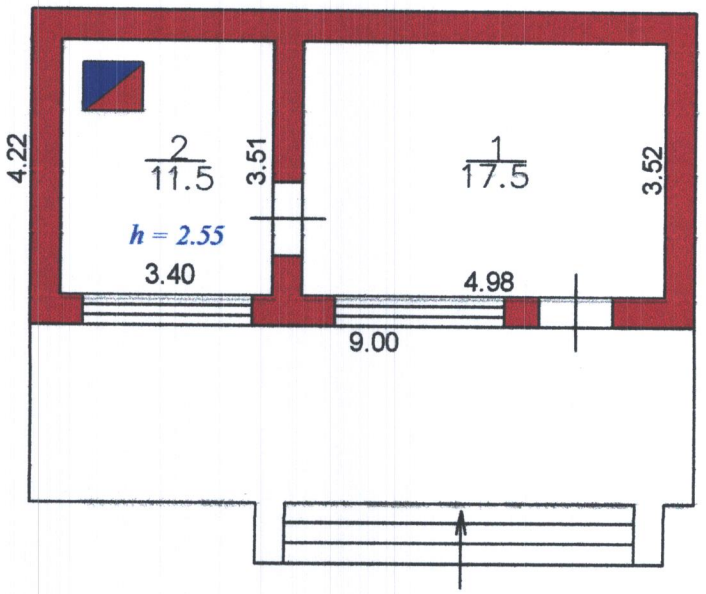

Приватне підприємство "Азимут-Луцьк"		
Директор		Колошва О.В.
Виконав		Колошва В.В.

"25" січня 2022 року

ЕКСПЛІКАЦІЯ

приміщень громадського будинку

автостанція, літера " А-1 "

вулиця ~~(провулок, площа)~~ Незалежності, № 72,

~~місто~~ (селище, ~~село~~) Торчин,

район Луцький, область Волинська

Літера	Поверх	Номери відокремлених груп приміщень	Номери приміщень	Призначення приміщень	Загальна площа приміщень, підрахована за формулами розрахунку площ ($м^2$)	Площа ($м^2$)				Примітка
						Основна	Допоміжна (підсобна)	літніх, неопалювальних приміщень	Площа приміщень загального користування	
1	2	3	4	5	6	7	8	9	10	11
А-1	1	1	1	приміщення	17,5	17,5				
			2	приміщення	11,5	11,5				
				Усього:	29,0	29,0				

" 25 " січня 2022 року

Характеристика

громадського будинку з господарськими (допоміжними) будівлями та спорудами

Літера	Назва будівель та споруд	Рік спорудження / реконструкції	Опис основних конструктивних елементів						Інженерне обладнання							Висота (м)	Площа основи (забудови) (кв.м)	Об'єм (куб.м)
			фундамент	стіни	покрівля	перекриття	підлога	сходи	електрика	водопровід	каналізація	газопровід	ліфт	сміттєпровід	вид опалення			
1	2	3	4	5	6	7	8	9	10	11	12	13	14	15	16	17	18	19
А-1	*Автостанція*	-	цегла	цегла	азбестоцем. листи	дерев`яне	цемент	-	так	-	-	-	-	-	пічне	3,61	38,0	137
а	*Ганок*	-	-	-	-	-	-	-	-	-	-	-	-	-	-	-	25,8	-

«25» січня 2022 року

МІНІСТЕРСТВО РЕГІОНАЛЬНОГО РОЗВИТКУ, БУДІВНИЦТВА ТА ЖИТЛОВО-КОМУНАЛЬНОГО ГОСПОДАРСТВА УКРАЇНИ

АТЕСТАЦІЙНА АРХІТЕКТУРНО-БУДІВЕЛЬНА КОМІСІЯ

Серія АЕ № 003412

КВАЛІФІКАЦІЙНИЙ СЕРТИФІКАТ

відповідального виконавця окремих видів робіт (послуг), пов'язаних із створенням об'єкта архітектури

Експерт

(найменування кваліфікації)

Виданий про те, що Колошва Віктор Володимирович

(прізвище, ім'я, по батькові)

пройшов(ла) професійну атестацію, що підтверджує його (її) відповідність кваліфікаційним вимогам у сфері діяльності, пов'язаної із створенням об'єктів архітектури, професійну спеціалізацію, необхідний рівень кваліфікації і знань.

Категорія: Інженер з інвентаризації нерухомого майна

Кваліфікаційний сертифікат видано згідно з рішенням Атестаційної архітектурно-будівельної комісії (далі - Комісія) від _____ № _____

(рішенням відповідної секції Комісії від 08.10.2014 № 48, затвердженим президією Комісії 09.10.2014 № 48-Е).

Зареєстрований у реєстрі атестованих осіб 09.10 2014 року за № 3282

Роботи (послуги), пов'язані із створенням об'єктів архітектури, спроможність виконання яких визначено кваліфікаційним сертифікатом: Технічна інвентаризація об'єктів нерухомого майна.

Дата видачі 09.10 2014 року

Голова (заступник голови) Атестаційної архітектурно-будівельної комісії Барзилович Д.В.

(прізвище, ім'я, по батькові)

М.П.

ПІДПРИЄМСТВО ОБ'ЄДНАННЯ ГРОМАДЯН
"ІНСТИТУТ "ПЕРСПЕКТИВА"

Свідоцтво

№ 2437401

Видано про те, що

Колошва Віктор Володимирович

(прізвище, ім'я, по батькові)

Пройшов(ла) підвищення кваліфікації за напрямом

ЕКСПЕРТ

За програмами:

Загальний модуль підвищення кваліфікації відповідальних виконавців окремих видів робіт (послуг) пов'язаних із створенням об'єктів архітектури – експертів.

Програма підготовки до професійної атестації виконавців окремих видів робіт, пов'язаних із створенням об'єктів архітектури. Спеціальний модуль. Технічна інвентаризація об'єктів нерухомого майна.

Програми затверджені на засіданні Атестаційної архітектурно-будівельної комісії САМОРЕГУЛІВНОЇ ОРГАНІЗАЦІЇ У СФЕРІ АРХІТЕКТУРНОЇ ДІЯЛЬНОСТІ ВСЕУКРАЇНСЬКА ГРОМАДСЬКА ОРГАНІЗАЦІЯ «АСОЦІАЦІЯ ЕКСПЕРТІВ БУДІВЕЛЬНОЇ ГАЛУЗІ» (протокол №1 від 18.08.2015 року).

02 жовтня 2019 р. *І.В.Шевченко*