БАШТАНСЬКЕ БЮРО ТЕХНІЧНОЇ ІНВЕНТАРИЗАЦІЇ

Область Миколаївська
Район Баштанський
Місто(~~село~~,~~селище~~) Баштанка

Інвентаризаційна справа № 3861
Реєстровий № 91 кн 38

ТЕХНІЧНИЙ ПАСПОРТ
на виробничий об'єкт

бази управління зрошувальних систем
(призначення)

№ 100, вулиця (~~провулок~~, ~~площа~~) Соборна
місто (~~селище~~, село) Баштанка

Власник (юридична, фізична особа)	Дата народження, ідентифікаційний номер	Розмір частки власності
Державна в особі Верховної ради в оперативне управління Баштанського управління зрошувальних систем.	к-0547444 12	ціла

Паспорт виготовлено за станом на "10" 02 2004 р.

Начальник БТІ /підпис/ В. Руденко / прізвище, ініціали/

М.П.

Виконав /підпис, прізвище/

ПЛАН ЗЕМЕЛЬНОЇ ДІЛЯНКИ
виробничого об'єкта

Бази управління зрошувальних систем
(призначення)

вул. (~~провул., площа~~) Соборна № 100

місто (~~селище, село~~) Башпанка

Масштаб 1:500

Експлікація

Літер. за планом	Назва будинку, господарських будівель та споруд	Площа земельної ділянки, у т.ч.					
		Загальна площа	Під будинком, господарськими будівлями та спорудами			під зеленими насадженнями	під дорожним (твердим) покриттям
			усього	під будинком	під господар. будівлями та споруд.		
1	2	3	4	5	6	7	8
А-1	Адм. будин. з гаражем	9645.7	714.6	700.3	14.3	8931.1	1864.6
Б-1	Прохідна						
В-1	Пральня						
Г-1	убиральня						
Ж-1	Гараж для а/м						
К-1	Склад ПММ						
~7.8.9.10 III	Відкрита площадка						
~ IV	під'їздна дорога						
~5.6.5.6 I	газон спортмайд.						

88.25
26.50
24.80
63.01
24.80
63.45
21.30
21.80
бул. Съборна 100
бул. Съборна 98

ЕКСПЛІКАЦІЯ

Область Мико... Баштанська


район Баштанський

РОЗТАШУВАЛЬНИЙ ПЛАН

на будівлю літ Б-1 по вул. Набережна 100 кадастр. № 4

Масштаб 1:100

Адміністративний будинок

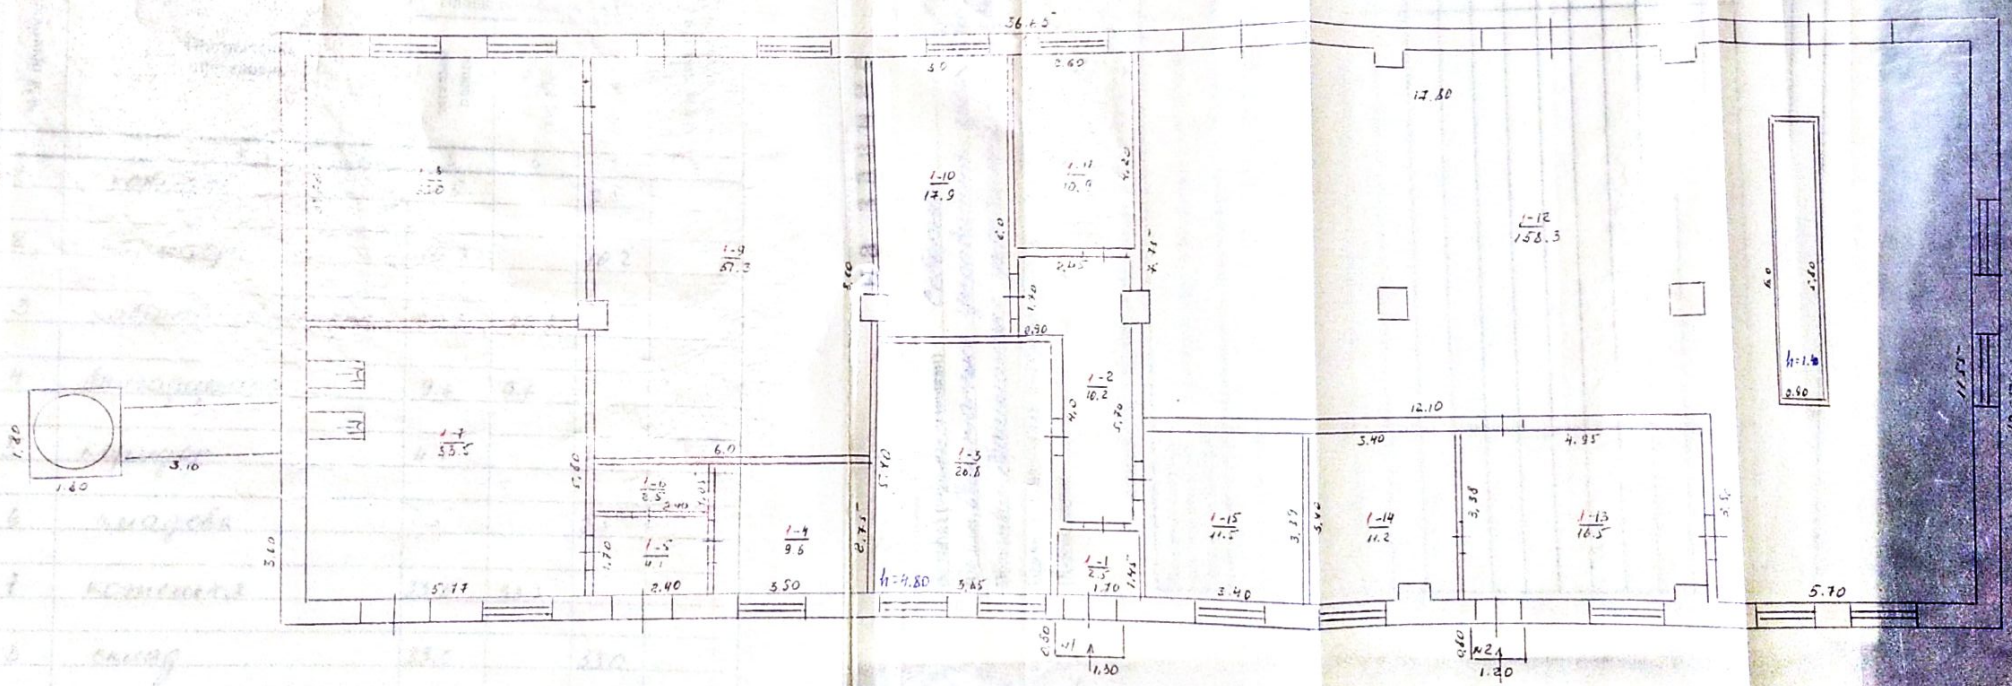

Літ А-1

H = 5.0

Київське міс... державний ін...

Рудєнко

Бачабанова

Тарабара

Бачабанова

10.09.2004р.

Міксто... Баштан... ганок ...М.і 0 ...-1: 0 ...итої ...; за

В. Н. Жердинський

№21

ЕКСПЛІКАЦІЯ

приміщень до плану поверхів виробничого будинку № 100 літер "А"

вулиця (~~провулок, площа~~) Соборна

місто(~~селище, село~~) Башмачка

Літер за планом	Поверхи	№№ приміщень	Призначення приміщень	Площа приміщень (м²)			Самовільно забудована або перебудована площа
				загальна площа	основна (виробнича)	Допоміжна	
1	2	3	4	5	6	7	8
1	1	1	коридор	2.5		2.5	
		2	коридор	10.2		10.2	
		3	кабінет інженера	20.8	20.8		
		4	бригадирська	9.6	9.6		
		5	коридор	4.1		4.1	
		6	кладова	2.5		2.5	
		7	котельня	33.5	33.5		
		8	склад	33.0		33.0	
		9	склад	51.3		51.3	
		10	кабінет г.о.	17.9	17.9		
		11	кабінет гл. бухгалтера	10.9	10.9		
		12	ремонтна майстерня	158.3	158.3		

Поверх	№№ приміщень	Призначення приміщень	Площа приміщень (м²)			Самовільно забудована або перебудована площа
			загальна площа	основна (виробнича)	Допоміжна	
2	3	4	5	6	7	8
1	13	склад	16.5		16.5	
	14	склад	11.2		11.2	
	15	кабінеш директора	11.5	11,5		
		Ітого	393.8	262.5	131.3	


ПЛАН
ВИРОБНИЧОГО БУДИНКУ

Прохідна
(призначення)

вулиця (~~пров., проспект~~) Соборна **№** 100

місто (~~селище, село~~) Баштанка

100
Масштаб 1:~~200~~

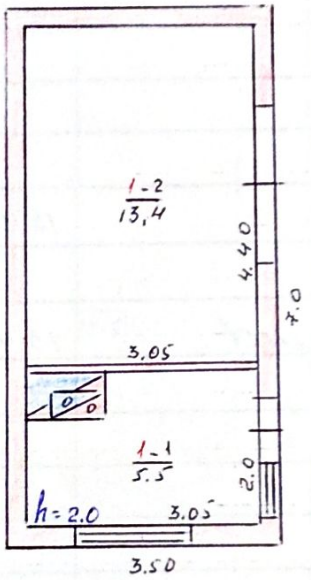

Літ Б-1
H-2.50

ЕКСПЛІКАЦІЯ

приміщень до плану поверхів виробничого будинку № 100 літер "Б-1"

вулиця (~~провулок, площа~~) соборна

місто(~~селище, село~~) Баштанка

Літер за планом	Поверхи	№№ приміщень	Призначення приміщень	Площа приміщень ($м^2$)			Самовільно збудована або перебудована площа
				загальна площа	основна (виробнича)	Допоміжна	
1	2	3	4	5	6	7	8
Б-1	1	1	прохідна	5.5	5.5		
		2	гаражі	13.4	13.4		
			Ітого	18.9	18.9		
			в т. ч неопалюв	13.4			


ПЛАН
ВИРОБНИЧОГО БУДИНКУ

Простуя
(призначення)

вулиця (пров., проспект) Соборна № 100

місто (селище, село) Башпанка

100
Масштаб 1:200

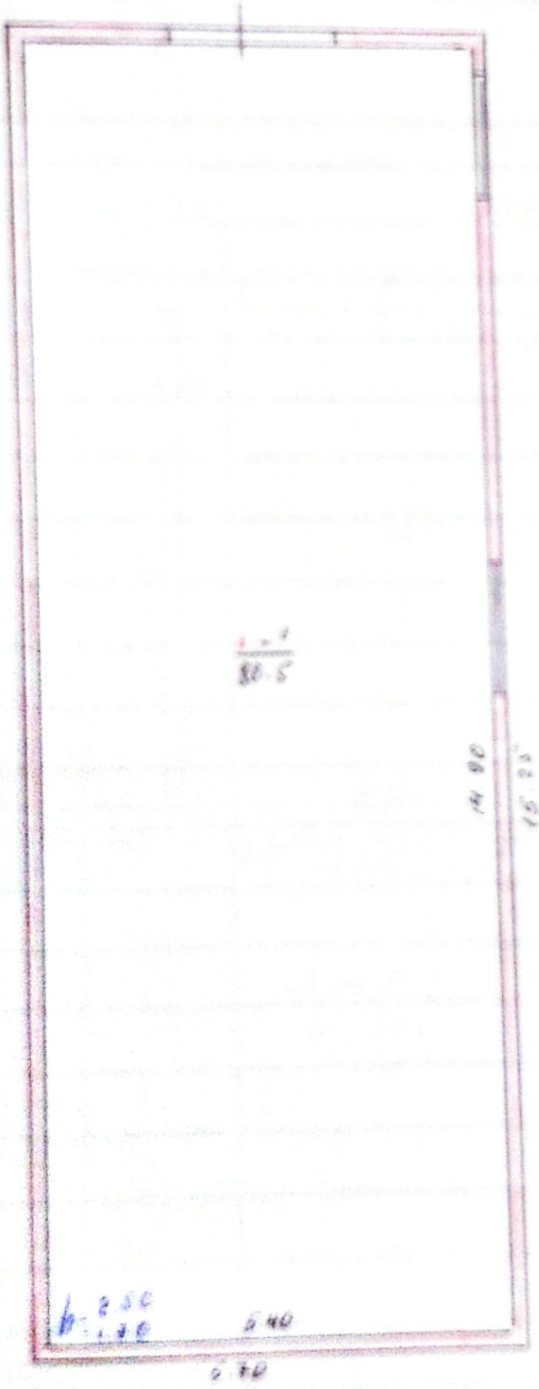

ЕКСПЛІКАЦІЯ

приміщень до плану поверхів виробничого будинку № 100 літер " В-1 "

вулиця (~~провулок, площа~~) соборна

місто(~~селище, село~~) Баштанка

Літер за планом	Поверхи	№№ приміщень	Призначення приміщень	Площа приміщень ($м^2$)			Самовільно збудована або перебудована частина
				загальна площа	основна (виробнича)	Допоміжна	
1	2	3	4	5	6	7	8
В-1	1	1	плотня	80.5	80.5		
			Ітого	80.5	80,5		


ПЛАН
ВИРОБНИЧОГО БУДИНКУ

Гаражі для а/м
(призначення)

вулиця (пров., проспект) Соборна № 100

місто (селище, село) Баштанка

Масштаб 1:~~200~~ 100

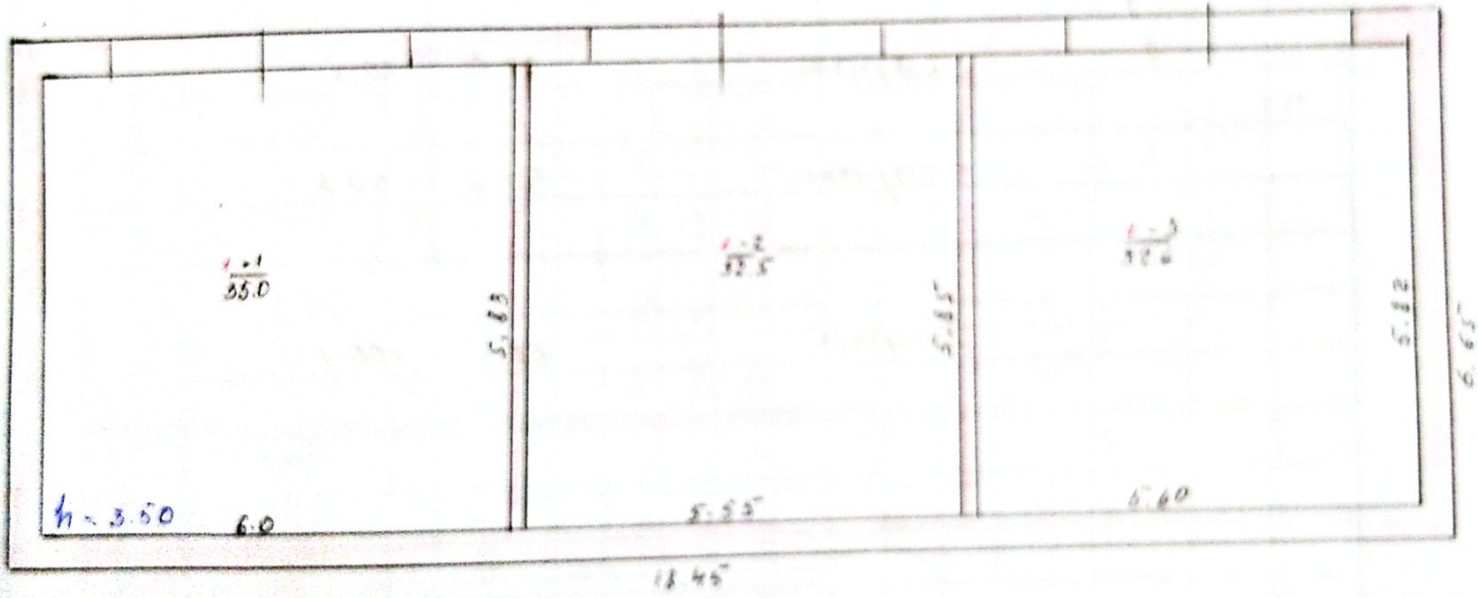

Літ. Ж.1
h = 3.60