Львівське комунальне підприємство
"Агенція ресурсів Львівської міської ради"

79008 Україна м. Львів, площа Галицька,15 код за ЄДРПОУ 30823414 тел. / факс (0322) 975-682, e-mail: lkp.arlmr@gmail.com

Інвентаризаційна справа № **140/232**

ТЕХНІЧНИЙ ПАСПОРТ

на групу нежитлових приміщень № XV; 2а-1÷2а-3; XVII; 3а-1÷3а-5; XX; XXI; XXII; XXIII; 4а-1; 4а-2

~~Вулиця (провулок~~, площа) **Ринок**, № **20**

місто (~~селище, село~~) **Львів**

район **Галицький**

область **Львівська**

Замовник технічної інвентаризації або уповноважена ним особа (прізвище, ім'я та по батькові фізичної особи або найменування юридичної особи)
Управління комунальної власності департаменту економічного розвитку Львівської міської ради

Паспорт виготовлено станом на

" 22 " березня 2021 р.

Керівник суб'єкта господарювання _____ Теліпський Юрій Ігорович

Виконав Воробець Галина Петрівна, серія АЕ №005058
(П.І.Б., серія, номер кваліфікаційного сертифіката)

Перевірив Воробець Галина Петрівна, серія АЕ №005058
(П.І.Б., серія, номер кваліфікаційного сертифіката)

ПЛАН

групи нежитлових приміщень № XV; 2а-1÷2а-3; XVII; 3а-1÷3а-5; XX; XXI; XXII; XXIII; 4а-1; 4а-2

~~Вулиця (провулок~~, площа) Ринок , № 20 ,
місто (~~селище, село~~) Львів ,
район Галицький , область Львівська

Масштаб 1: 100

2-й поверх

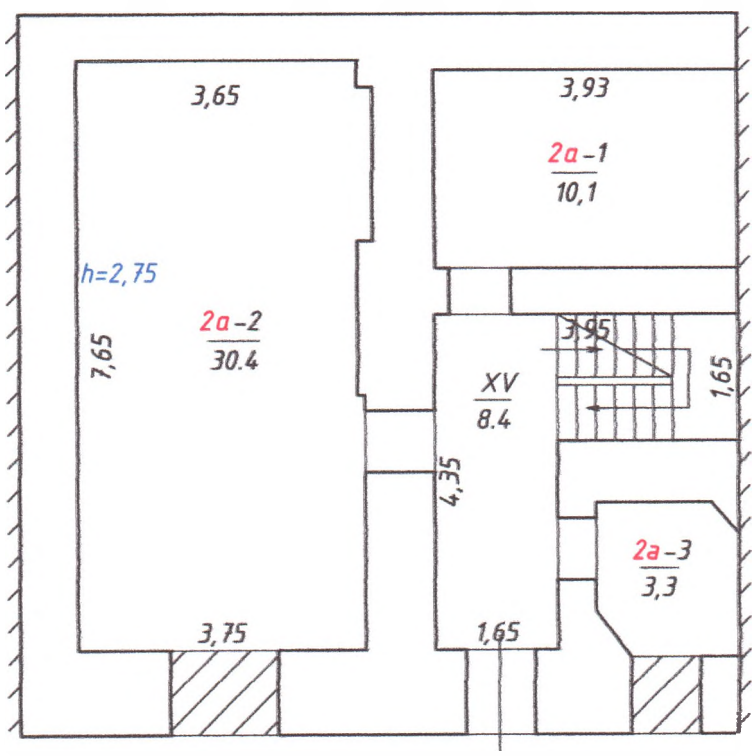

ПЛАН

групи нежитлових приміщень № XV; 2а-1÷2а-3; XVII; 3а-1÷3а-5; XX; XXI; XXII; XXIII; 4а-1; 4а-2

~~Вулиця (провулок~~, площа) Ринок , № 20 ,
місто (~~селище, село~~) Львів ,
район Галицький , область Львівська

Масштаб 1: 100

3-й поверх

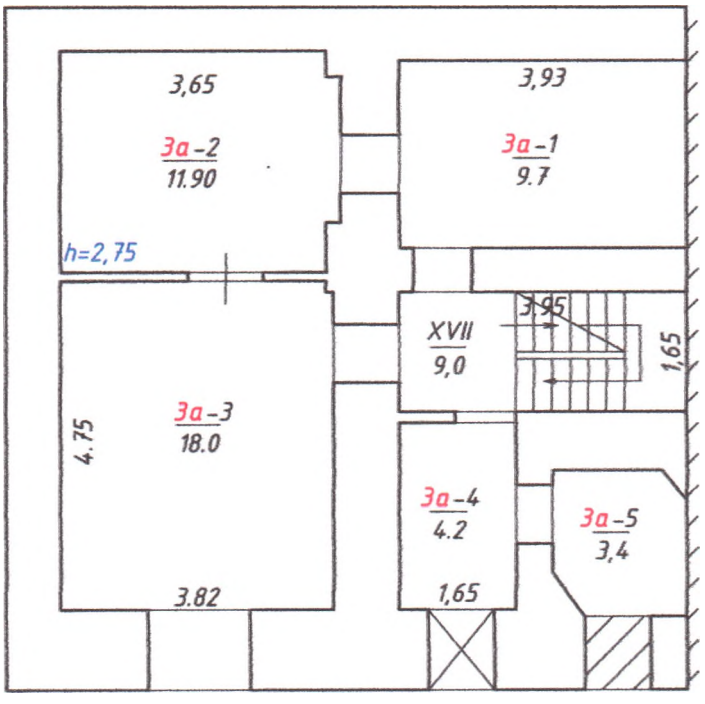

ПЛАН

групи нежитлових приміщень № XV; 2а-1÷2а-3; XVII; 3а-1÷3а-5; XX; XXI; XXII; XXIII; 4а-1; 4а-2

~~Вулиця (провулок~~, площа) Ринок , № 20 ,
місто (~~селище, село~~) Львів ,
район Галицький , область Львівська

Масштаб 1: 100

4-й поверх

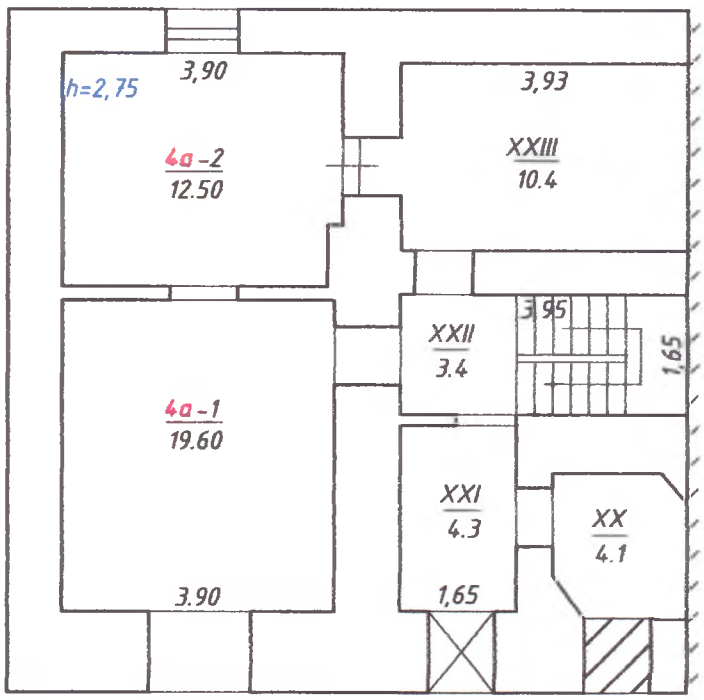

ЕКСПЛІКАЦІЯ

групи нежитлових приміщень № **XV; 2а-1÷;2а-3; XVII; 3а-1÷3а-5; XX; XXI; XXII; XXIII; 4а-1;4а-2**

~~Вулиця~~ (~~провулок~~, площа) Ринок, № 20,
місто (~~селище, село~~) Львів,
район Галицький, область Львівська

Літера	Поверх	Номери відокремлених груп приміщень	Номери приміщень	Призначення приміщень	Загальна площа приміщень, підрахована за формулами розрахунку площ (кв. м)	Площа (кв. м)				Примітки
						(основна)	допоміжна (підсобна)	літніх, неопалюваних приміщень	площа приміщень загального користування	
1	2	3	4	5	6	7	8	9	10	11
А-4	2		XV	коридор	8,4		8,4			
		2а	1	допоміжне	10,1		10,1			
			2	основне	30,4	30,4				
			3	допоміжне	3,3		3,3			
		Всього по приміщеннях 2а:			43,8	30,4	13,4			
		Всього по другому поверху:			52,2	30,4	21,8			
	3		XVII	коридор	9,0		9,0			
		3а	1	основне	9,7	9,7				
			2	основне	11,9	11,9				
			3	основне	18,0	18,0				
			4	допоміжне	4,2		4,2			
			5	допоміжне	3,4		3,4			
		Всього по приміщеннях 3а:			47,2	39,6	7,6			
		Всього по третьому поверху:			56,2	39,6	16,6			
	4		XX	допоміжне	4,1		4,1			
			XXI	допоміжне	4,3		4,3			
			XXII	коридор	3,4		3,4			
			XXIII	допоміжне	10,4		10,4			
		4а	1	основне	19,6	19,6				
			2	основне	12,5	12,5				
		Всього по приміщеннях 4а:			32,1	32,1				
		Всього по четвертому поверху:			54,3	32,1				
Усього по приміщеннях:					**162,7**	**102,1**	**60,6**			

ХАРАКТЕРИСТИКА
групи нежитлових приміщень

Літера	Назва будівельта споруд	Рік споруд-ження/ рекон-струкції	Опис основних конструктивних елементів						Інженерне обладнання							Висота (м)	Площа основи (забу-дови) (кв. м)	Об'єм (куб. м)
			фунда-мент	стіни	пок-рівля	перек-риття	підлога	сходи	елект-рика	водо-провід	каналі-зація	газо-провід	ліфт	сміттє-провід	вид опа-лення			
1	2	3	4	5	6	7	8	9	10	11	12	13	14	15	16	17	18	19
А-4	Флігель-на частина	1600	цегляний	цегляні	шифер													

"22" березня 2021 року

Пронумеровано та
прошнуровано
_____ аркушів
Директор ЛКП «Агенція ресурсів
Львівської міської ради»
Ю.Теліпський