ЗАТВЕРДЖЕНО
Наказом Держбуду України
від 24. 05. 2001 № 127

Комунальне підприємство „Дворічанське БЮРО ТЕХНІЧНОЇ ІНВЕНТАРИЗАЦІЇ"

Область Харківська
Район Дворічанський

Інвентаризаційна справа № 301
Реєстровий № 114 кн. 1-В

ТЕХНІЧНИЙ ПАСПОРТ

НА ВИРОБНИЧИЙ БУДИНОК

харчоблок літ. Б
(призначення)

№ 34, вулиця (провулок, площа) Шкільна
місто (селище, село) Колодязне

Власник (юридична, фізична особа,)	Розмір частки власності
Тер. громада с. Колодезне в особі с/р	1

Паспорт виготовлено за станом на
« 10 » жовтня 2005 р.
Виконав ~~[illegible]~~ - І. Буздиган
(підпис, прізвище)

Комунальне підприємство «Дворічанське бюро технічної інвентаризації» №22615021

Директор ~~Начальник~~ БТІ Г. Бровчик
(підпис, прізвище)

М. П.

Додато
до Інструкції про поря
проведення технічної інвентари
об'єктів нерухомого м

План земельної ділянки

виробничого будинку

харчоблок літ. Б
(призначення)

[✓ вул.] (провул., площа) Шкільна № 34

місто (селище, [✓ село]) Колодязне

Масштаб 1:500

Експлікація							
Літер за планом	Назва будинку, господарських будівель та споруд	Площа земельної ділянки, у т. ч.					
		загальна площа	під будинком, господарськими будівлями та спорудами			під зеленими насадженнями	дор (тв пок
			усього	під будинком	під господ. будівлями та споруд.		
1	2	3	4	5	6	7	

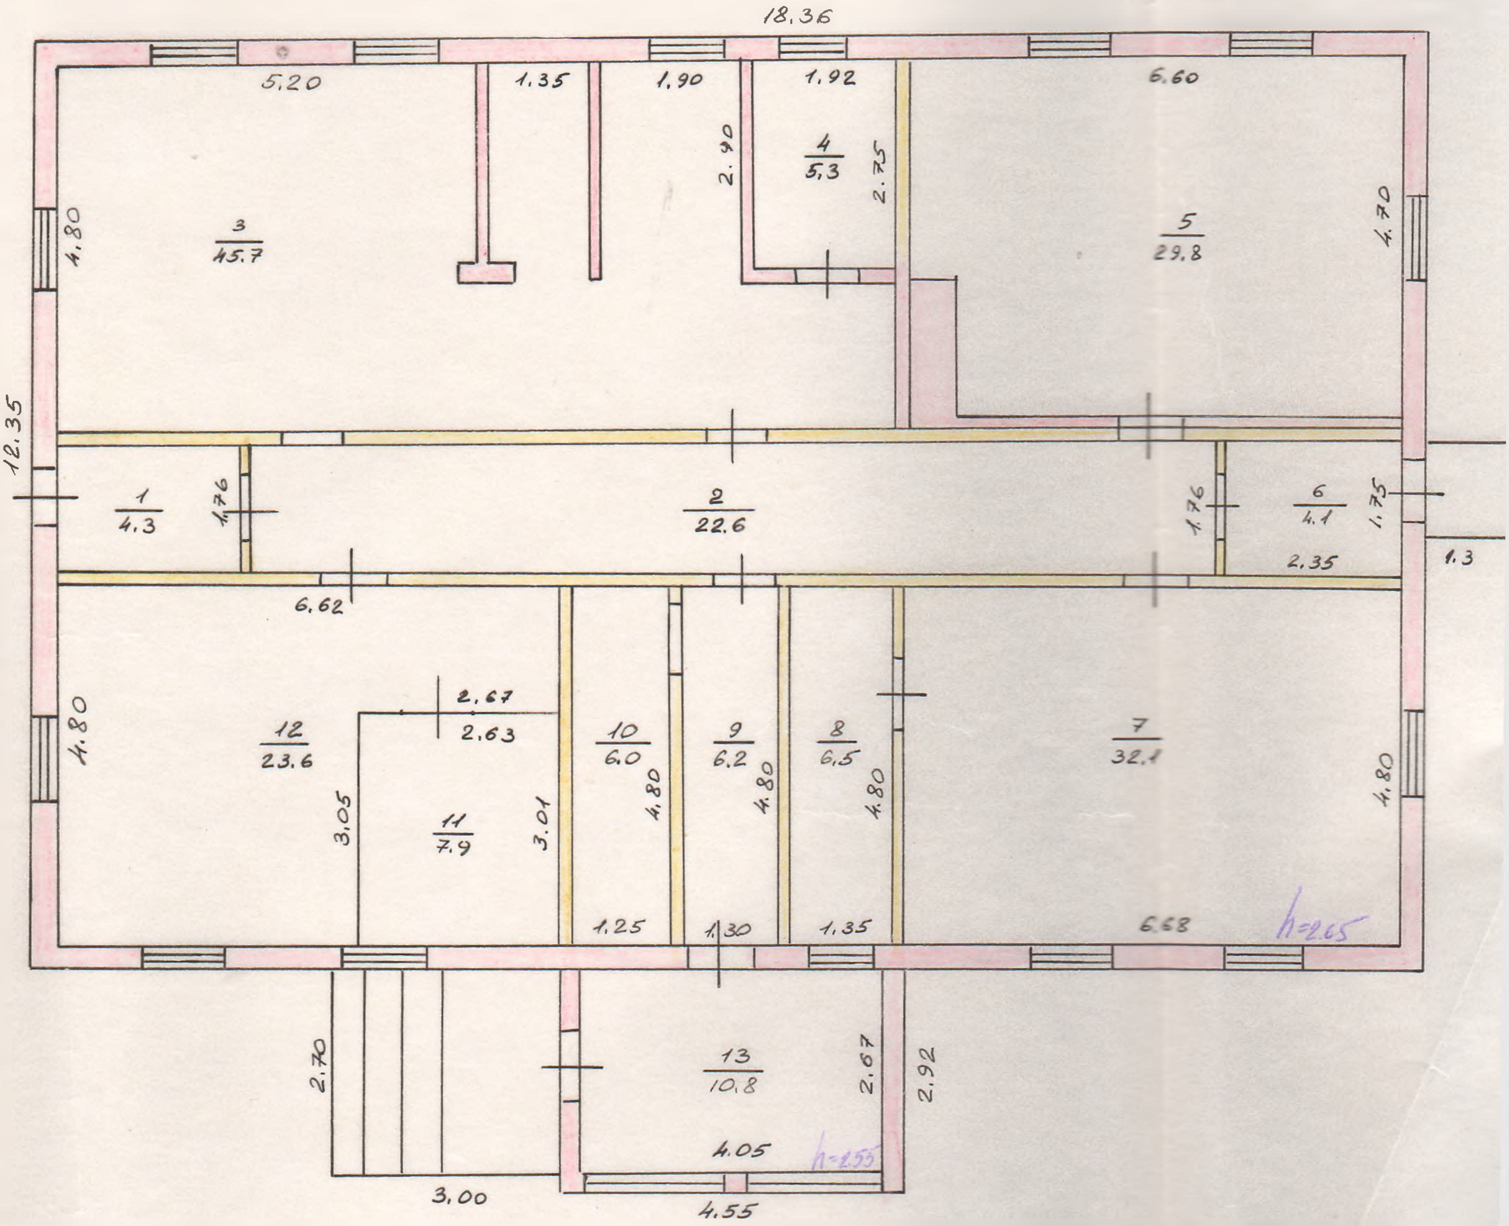
18.36
5.20
1.35
1.90
1.92
6.60
2.90
4
5.3
2.75
3
45.7
4.80
5
29.8
4.70
12.35
1
4.3
1.76
2
22.6
1.76
6
4.1
1.75
1.3
6.62
2.35
2.67
2.63
12
23.6
4.80
10
6.0
9
6.2
8
6.5
7
32.1
4.80
3.05
11
7.9
3.01
4.80
4.80
4.80
1.25
1.30
1.35
6.68
h=2.65
2.70
13
10.8
2.67
2.92
4.05
h=2.55
3.00
4.55

Додаток 8.2
до Інструкції про порядок
проведення технічної інвентаризації
об'єктів нерухомого майна

ПЛАН

виробничого будинку

харчоблок літ. Б
(призначення)

і. (провул., площа) Шкільна № 34

то (селище, [✓ село]) Колодязне

Масштаб 1:200

Додаток
до Інструкції про поря
проведення технічної інвентариз
об'єктів нерухомого ма

ЕКСПЛІКАЦІЯ

приміщень до плану поверхів вирбничого будинку № 34, літер „Б".

вулиця (провулок, площа) Шкільна

місто (селище, село) Колодязне

Літер за планом	Поверхи	Номери виробничих приміщень	Номери приміщень	Призначення приміщень	Загальна площа приміщень (підрахована за формулами розрахунку площ) (кв. м)	Площа приміщень (кв. м)			Площа літніх приміщень (кв. м)	Площа приміщень загального користування (кв. м)	Самовільно збудована, переобладнана площа приміщень (кв. м)
						корисна (сума гр. 8. та 9)	основна (виробнича)	допоміжна			
1	2	3	4	5	6	7	8	9	10	11	12
Б	1		1	приміщення	4.3						
			2	— " —	22.6						
			3	— " —	45.7						
			4	— " —	5.3						
			5	приміщення	29.8						
			6	— " —	4.1						
			7	— " —	32.1						
			8	— " —	6.5						
			9	приміщення	6.2						
			10	— " —	6.0						
			11	— " —	7.9						
			12	— " —	23.6						
			13	— " —	10.8						
				Всього:	204.9						

„10" жовтня 2005 р.

Виконав Бузиган
(підпис, прізвище)

Перевірив Братчик
(підпис, прізвище)

Додаток 8.4.
до Інструкції про порядок
проведення технічної інвентаризації
об'єктів нерухомого майна

ХАРАКТЕРИСТИКА БУДИНКУ, ГОСПОДАРСЬКИХ БУДІВЕЛЬ ТА СПОРУД

Літер	Назва об'єкта	Рік побудови	Опис основних конструктивних елементів						Інженерне обладнання							Висота (м)	Площа (кв. м)	Об'єм (куб. м)	Будівельна вартість (грн.)	% зносу	Інвентаризаційна вартість (грн.)
			фундамент	стіни	покрівля	перекриття	підлога	сходи	електрика	водопровід	каналізація	газопровід	вид опалення	ліфт	сміттєпров.						
1	2	3	4	5	6	7	8	9	10	11	12	13	14	15	16	17	18	19	20	21	22
Б	харчоблок	1968	цем	цем	шифер	дерев	дерев к.плитка									3.15	226.7	714			
б	прибудова		цем	цем	шифер	дерев	цем									3.0	13.3	40			
б'	ганок		цем. на 3 сходинки													—	8.1	—			
б''	ганок		бетон. на 1 сходинку													—	1.7	—			