Додаток 6.2

ПЛАН

поверхів громадського будинку (~~приміщення~~)


адміністративна будівля

вулиця (~~провулок, площа~~) Хмельницького Богдана будинок № 4


місто Київ

Масштаб 1:200


ПІДВАЛ ЛІТЕРИ "А"

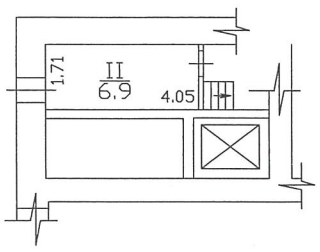


ЦОКОЛЬНИЙ ПОВЕРХ ЛІТЕРИ "А"

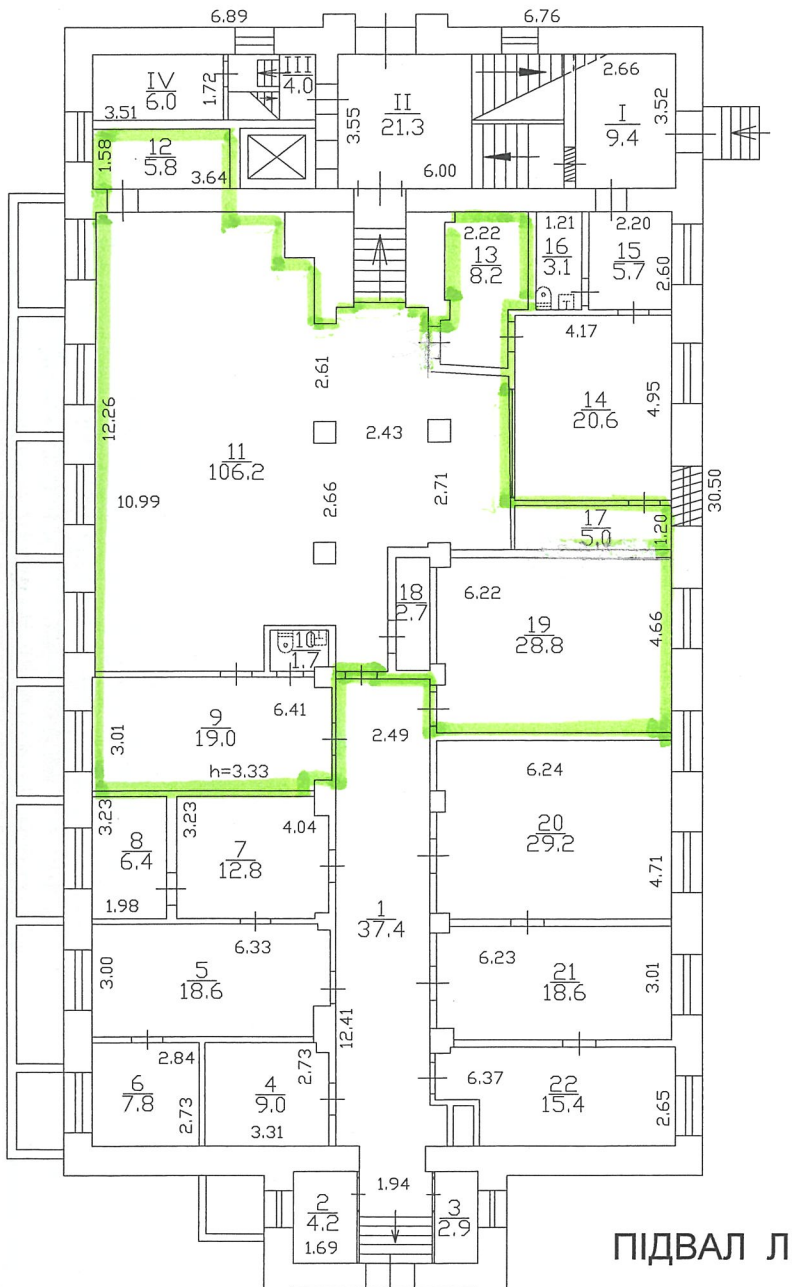

ПІДВАЛ ЛІТЕРИ "А"

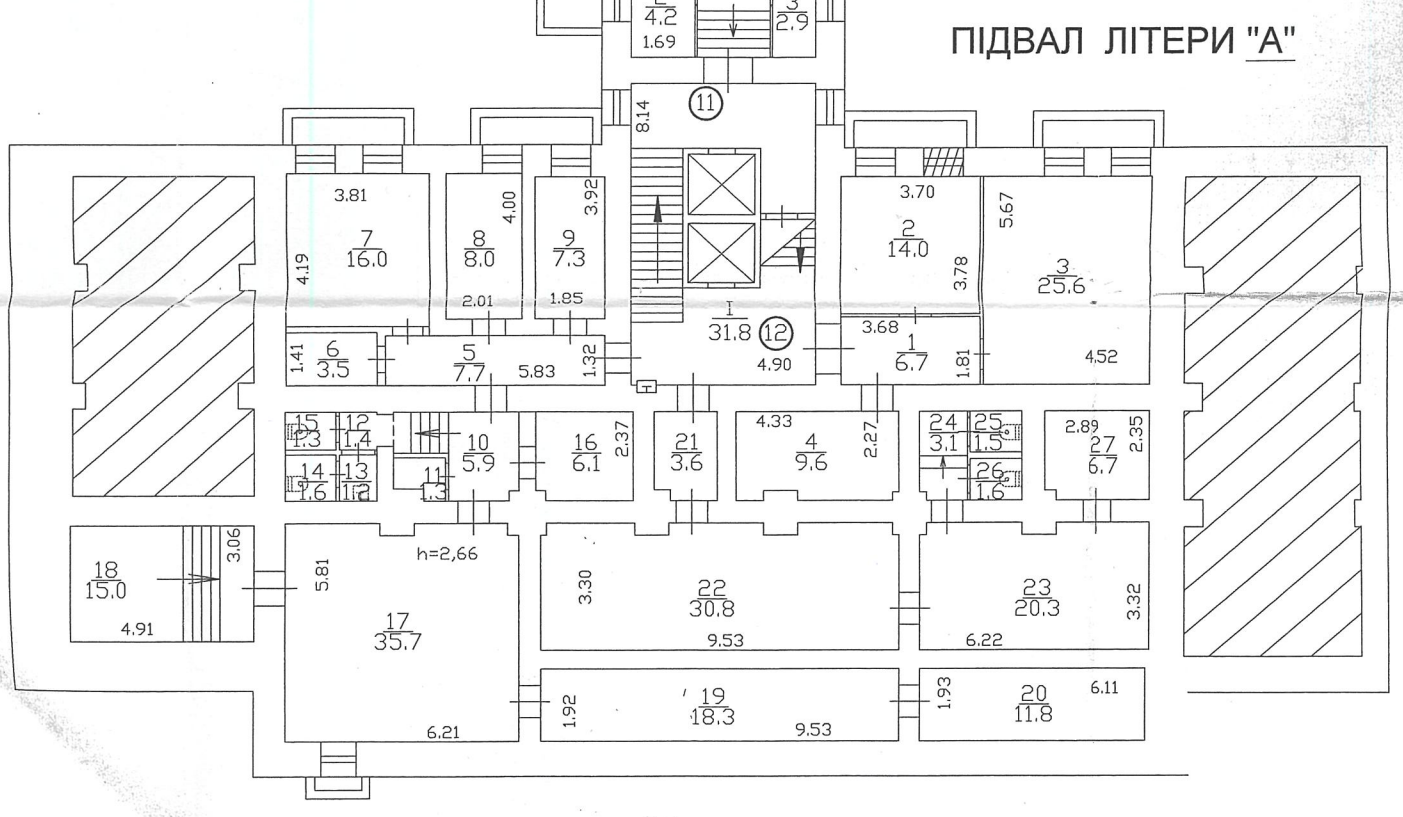

ПІДВАЛ 2-ГО РІВНЯ ЛІТЕРИ "А"

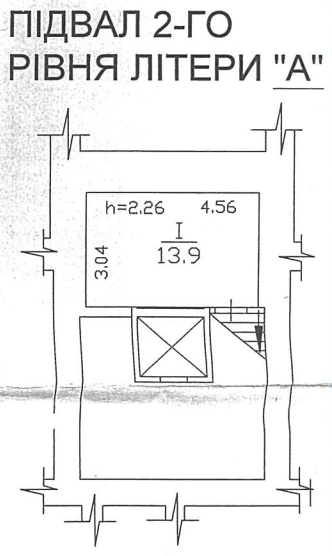

Об"єкт самочинно реконструйований.