КП « АРХІТЕКТУРНО-ІНВЕНТАРИЗАЦІЙНЕ БЮРО ЗОЛОЧІВСЬКОГО РАЙОНУ»

Область: **Харківська**

Інвентаризаційна справа № 255

Район: **Золочівський**

Реєстровий №

Місто (селище, село): **Золочів**

ТЕХНІЧНИЙ ПАСПОРТ

НА ГРОМАДСЬКИЙ БУДИНОК

вулиця (провулок, площа) Миру буд. № 4


Власник (юридична, фізична особа)	Дата народження, ідентифікаційний номер	Розмір частки власності

Паспорт виготовлено за станом на

«26» 06 2013 р.

Директор КП «АІБ Золочівського району»

(підпис) Бєлова Л.М.
(прізвище, ініціали)

М. П.

Перевірив Серипко Ж.М.

Сертифікат серія АЕ №001169 від

Виконав (підпис) Смагіна Т.М.
(прізвище, ініціали)

Назва села змінено відповідно до рішення №26 6/8/75 від 2016 р. VII сесії VII скликання Жовтневої сільської ради

Директор Бєлова Л.М.

ПЛАН ЗЕМЕЛЬНОЇ ДІЛЯНКИ

громадського будинку

Нежитлова будівля

(призначення)

вулиця (провулок, площа) Миру будинок № 4


Масштаб 1 : 500

Експлікація

літер за планом	назва будинку, господарських будівель та споруд	Площа земельної ділянки, у т. ч.					
		загальна площа	під будинком, господарськими будівлями та спорудами			під зеленими насадженнями	та дорожнім (твердим) покриттям
			усього	під будинком	під господар. будівлями та спорудами		
1	2	3	4	5	6	7	8
А-1	Будівля школи		504	504			
а'	тамбур						
а²	ганок						
а³	навіс						

ПЛАН

поверхів громадського будинку


Нежитлова будівля

площа) Миру буд. № 4

Калинове

Золочівський

Масштаб 1:100

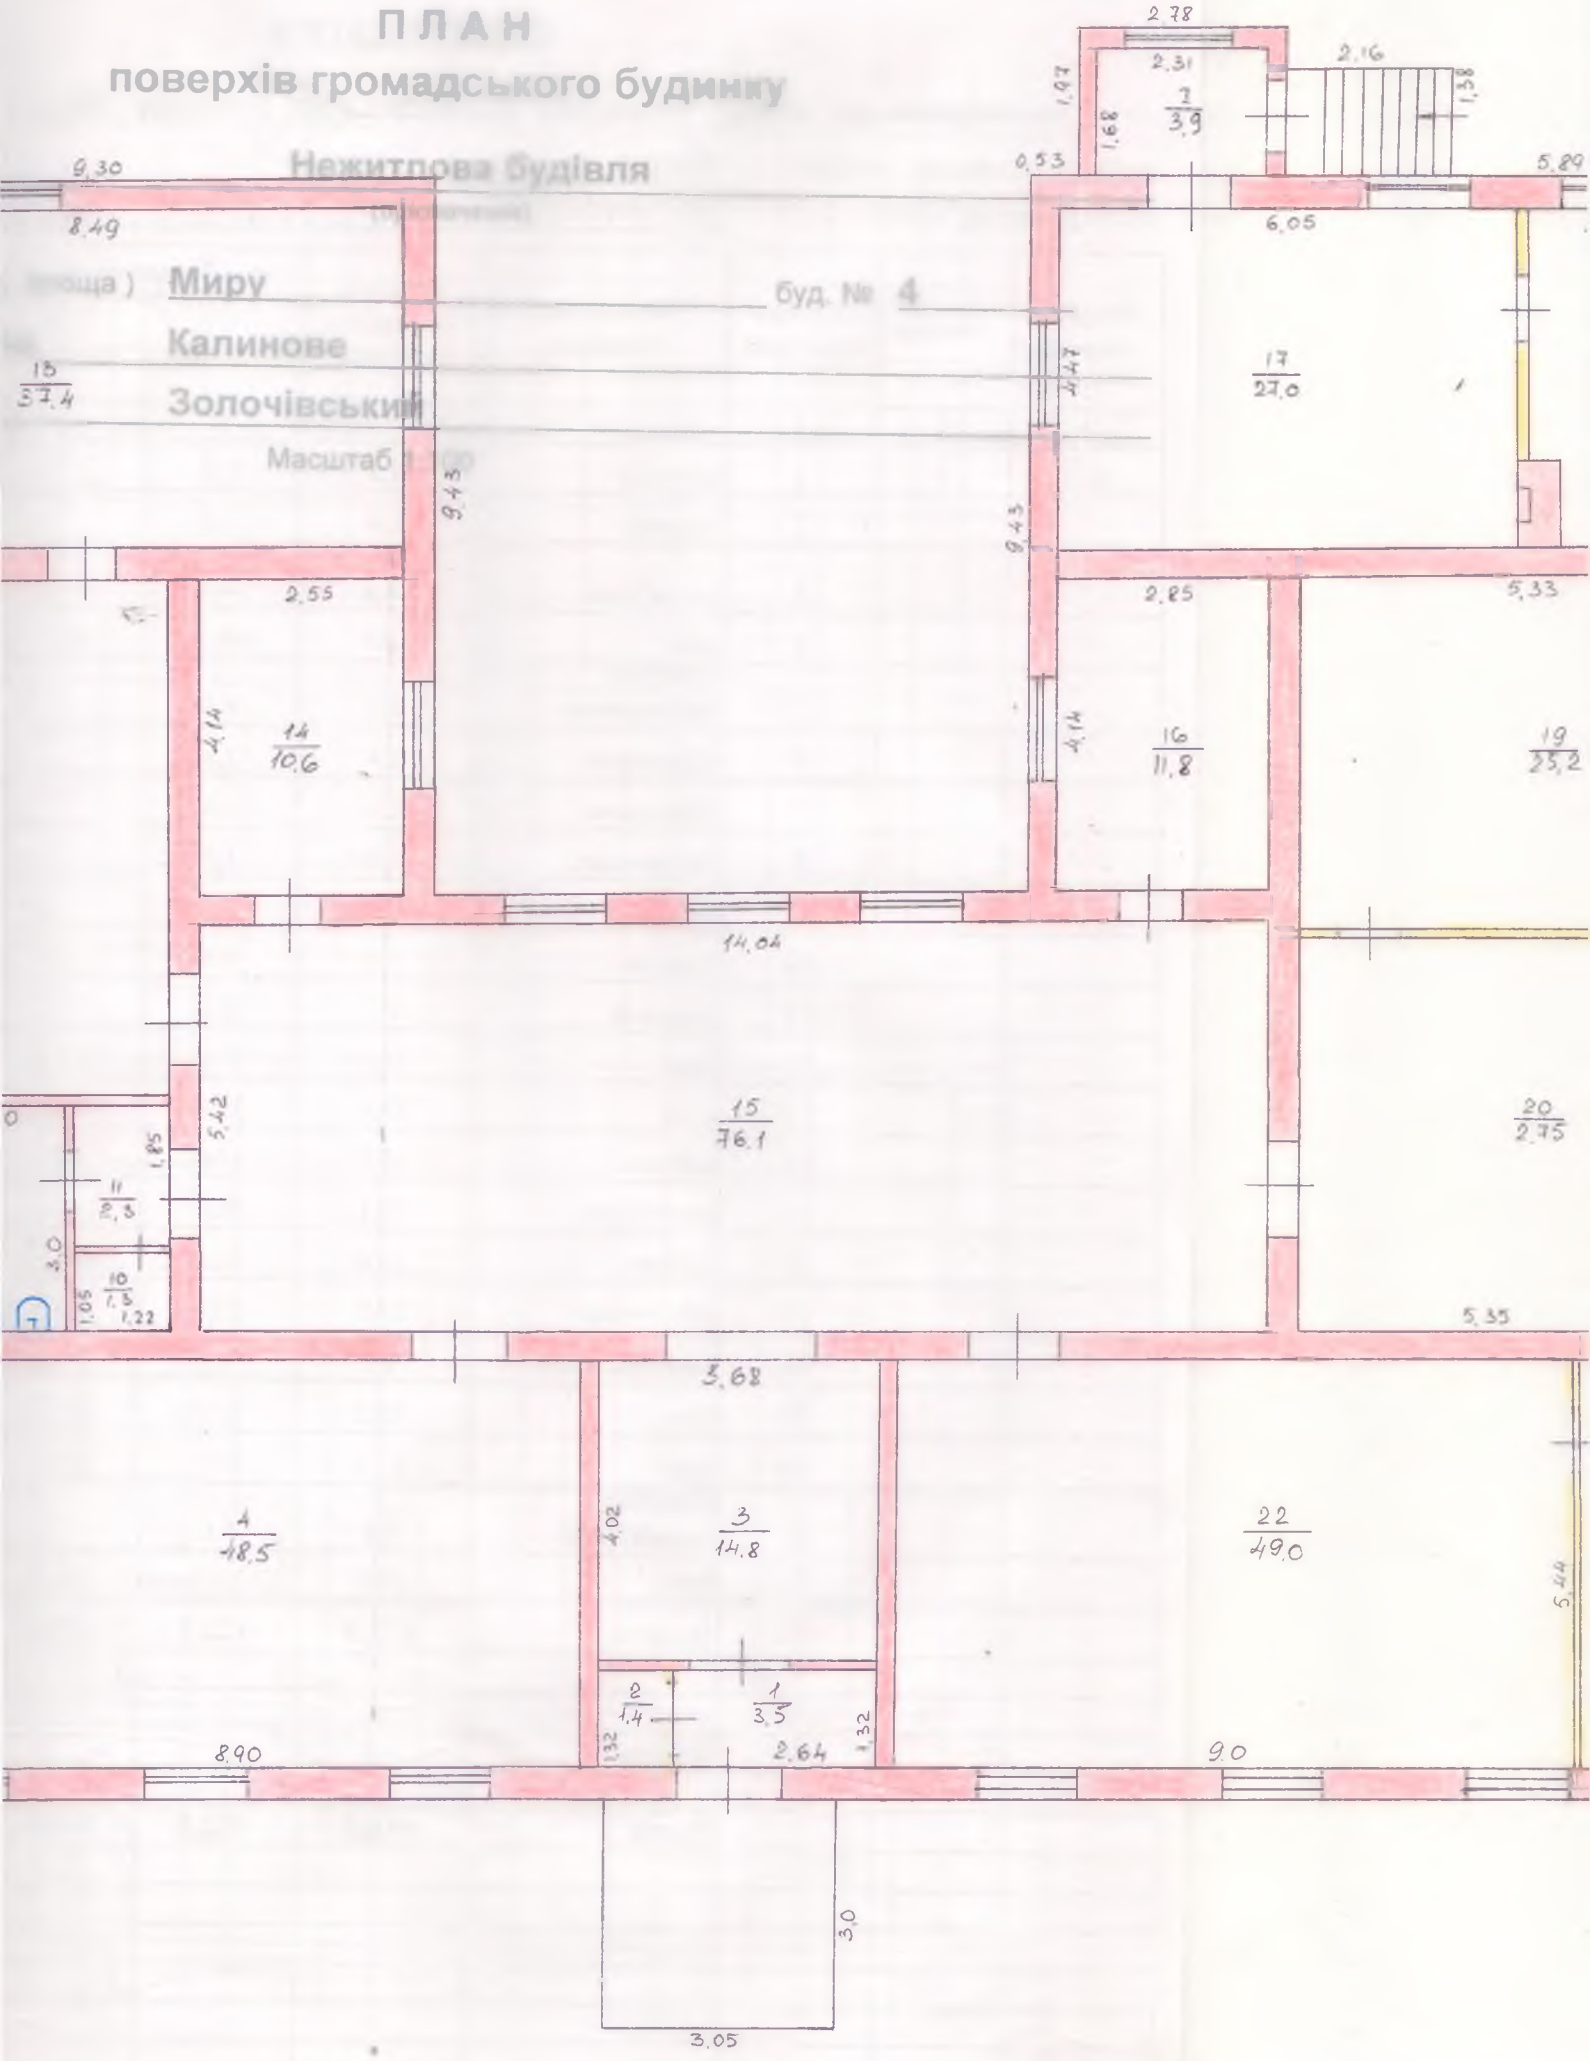

П Л А Н
поверхів громадського будинку

Нежитлова будівля

(призначення)

вулиця (провулок, площа) **Миру** буд. № **4**

місто (селище, село) **Калинове**

район **Золочівський**

Масштаб 1:100

ЕКСПЛІКАЦІЯ

приміщень до плану поверхів громадського будинку № 4 літера « А-1

вулиця (провулок, площа) **Миру**

місто (селище, село) **Калинове**

Літера за планом	Поверхи	Номери приміщень	Призначення приміщень	Площа за внутрішнім обміром	Площа приміщень (кв.м)			Площ прим (к
					Загальна	основна	допоміжна	
1	2	3	4	5	6	7	8	
А-1	I	1	коридор	3,5	3,5		3,5	
		2	комора	1,4	1,4		1,4	
		3	вестибюль	14,8	14,8		14,8	
		4	клас	48,5	48,5	48,5		
		5	підсобне приміщення	9,5	9,5		9,5	
		6	вбиральня	1,4	1,4		1,4	
		7	вбиральня	1,4	1,4		1,4	
		8	вбиральня	1,4	1,4		1,4	
		9	санвузол	6,9	6,9		6,9	
		10	комора	1,3	1,3		1,3	
		11	коридор	2,3	2,3		2,3	
		12	клас	36,6	36,6	36,6		
		13	клас	37,4	37,4	37,4		
		14	кабінет	10,6	10,6	10,6		
		15	вестибюль	76,1	76,1		76,1	
		16	кабінет	11,8	11,8	11,8		
		17	бібліотека	27,0	27,0	27,0		
		18	книгосховище	9,7	9,7		9,7	
		19	клас	25,2	25,2	25,2		
		20	клас	27,5	27,5	27,5		
		21	підсобне приміщення	9,0	9,0		9,0	
		22	клас	49,0	49,0	49,0		
			Всього :	**412,3**	**412,3**	**273,6**	**138,7**	
		I	тамбур	3,9				3,9
			Разом :	**416,2**	**412,3**	**273,6**	**138,7**	**3,9**

ХАРАКТЕРИСТИКА БУДИНКУ, ГОСПОДАРСЬКИХ БУДІВЕЛЬ ТА СПОРУД

Літер	Наймонування об'єкту	Рік побудови	Опис основних конструктивних елементів: фундамент	стіни	покрівля	перекриття	підлога	сходи	Інженерне обладнання: електрика	водопровід	каналізація	газопровід	вид опалення	Площа (кв. м.)	Висота (м)	Об'єм (куб. м)	Будівельна вартість. (грн.)	% зносу	Інвентаризаційна вартість (грн)
1	2	3	4	5	6	7	8	9	10	11	12	13	14	15	16	17	18	19	20
А-1	Будівля школи	1967	щ.цегл	цегл	шифр.	дерев.	дощ		так					495.0	4.5	2227			
a¹	тамбур	1967	щ.цегл	цегл.	шифр.	дерев.	дощ.		так					5.5	4.0	22			
a²	ганок	1967		цегляні										3.0					
a³	навіс	1967		мет ст.	шифр														
																Усього:			