УКРАЇНА

ОБЛАСНЕ КОМУНАЛЬНЕ ПІДПРИЄМСТВО

Коломийське міжрайонне бюро технічної інвентаризації

Місто (селище, село) Улінці

Район Снятинський

Номер інвентаризаційної справи

Реєстровий номер 837

Реєстраційний номер 55327315

ТЕХНІЧНИЙ ПАСПОРТ
НА НЕЖИТЛОВЕ ПРИМІЩЕННЯ

по вулиці (пров., б-ру, пр-ту) Хмельницького № 2а

ветеринарна дільниця
(призначення)



ВЛАСНИК(И) ПРИМІЩЕННЯ

№ п/п	Прізвище, ім'я, по батькові фізичної особи або повна назва юридичної особи	Загальна площа приміщення, або розмір частки власності
	Снятинська районна державна лікарня ветеринарної медицини /оперативне управління/	1

Баланс
приміщ

Паспор
станом

Паспор

Паспор

Начал

Балансо
варт
О
(П. І.
П
(П. І.
Нача
(П. І.

Схема

~~ПЛАН~~ ЗЕМЕЛЬНОЇ ДІЛЯНКИ


нежитлового будинку

ветеринарна дільниця
призначення

№ 2а вулиця (провулок, площа) Жигельницького

місто (селище, село) Ульянці

~~Масштаб 1:500~~

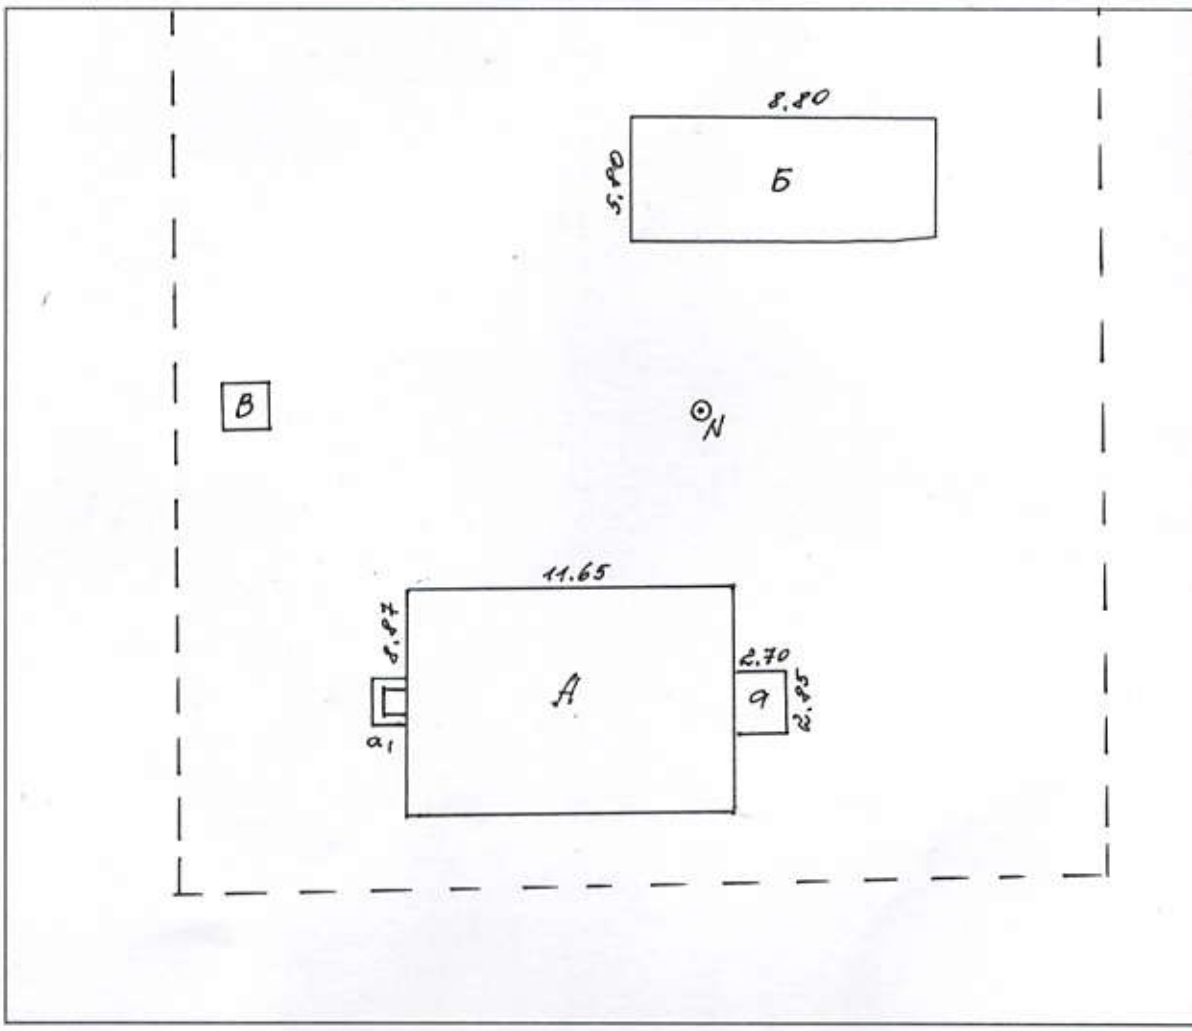

Експлікація


Літер по плану	Назва будинку, допоміжних будівель та споруд	Площа земельної ділянки в т.ч.				
		загальна площа	під будинком, допоміжними будівлями та спорудами			під зеленими насадженнями
			всього	під будинком	під допоміжними будівлями та спорудами	
1	2	3	4	5	6	7

План

Поверхів будівлі літери А а
Вулиця

МАСШТАБ 1:100


ПОВЕРХ І ЛІТ. „А"

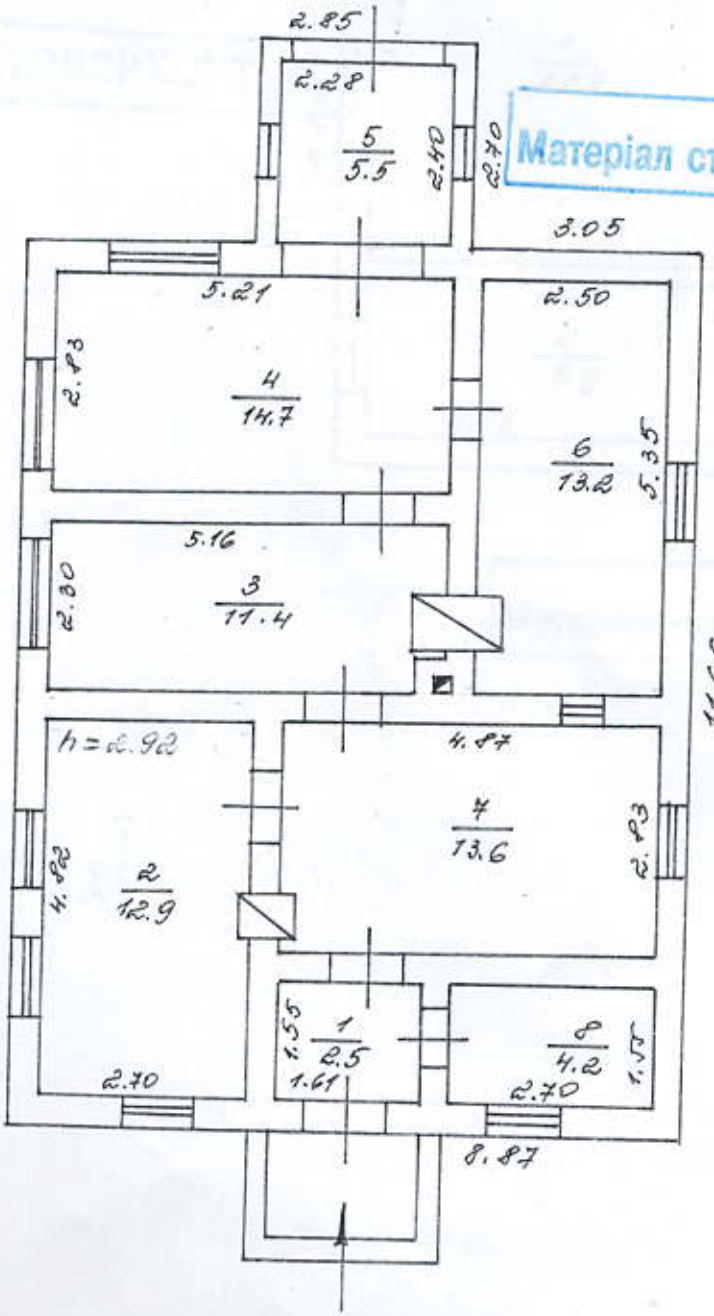

Матеріал стін цегла

План Б

МАСШТАБ 1:100

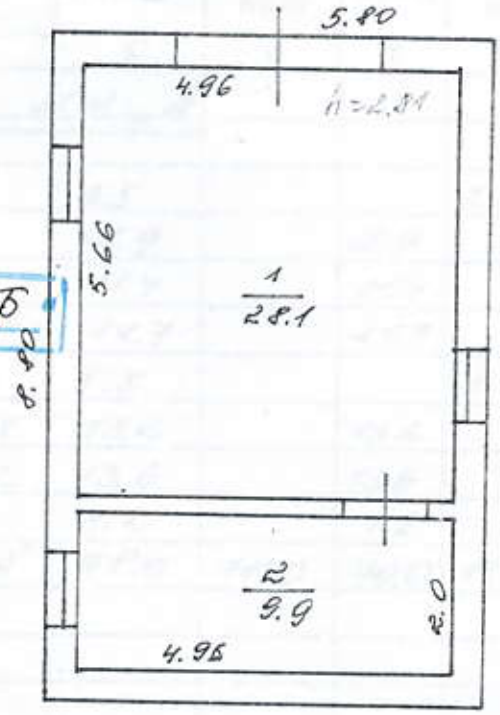

ПОВЕРХ. Л'Т. Б

Матеріал стін цегла

ЕКСПЛІКАЦІЯ

приміщень до плану поверхів нежитлового будинку № 2а літер А

вулиця (провулок, площа) Хмельницького

місто (селище, село) Ямниці

Літер по плану	Поверхи	№№ приміщень	Призначення приміщень	Площа по внутрішньому обміру	Площа приміщень			Самовільно збудована або переобладнана площа
					загальна площа	основна	допоміжних	
1	2	3	4	5	6	7	8	9
			ветлікарня літ „А"					
А	1	1	коридор	2,5			2,5	
		2	приміщення	12.9		12.9		
		3	приміщення	11.4		11.4		
		4	приміщення	14.7		14.7		
		5	шамбур	5.5			5.5	
		6	приміщення	13.2		13.2		
		7	приміщення	13.6		13.6		
		8	аптека	4.2		4.2		
			Всього по літ „А"	78.0	78.0	70.0	8.0	
			Сарай літ „Б"					
Б	1	1	сарай	28.1		28.1		
		2	сарай	9.9		9.9		
			Всього по літ „Б"	38.0	38.0	38.0		

Склав Харченко 27.10.2011

Перевірив Семенчук

ХАРАКТЕРИСТИКА БУДИНКУ, ДОПОМІЖНИХ БУДІВЕЛЬ ТА СПОРУД

Літер	Назва об'єкта	Рік побудови	Опис основних конструктивних елементів						Інженерне обладнання							Висота (м)	Площа (кв. м)	Об'єм (куб. М)	% зносу	Вартість (грн.)	
			Фундамент	Стіни	Покрівля	Перекриття	Підлога	Сходи	Електрика	Водопровід	Каналізація	Газопровід	Вид опалення	Ліфт	Сміттєпровід					Будівельна	Інвентаризаційна
1	2	3	4	5	6	7	8	9	10	11	12	13	14	15	16	17	18	19	20	21	22
А	Ветеринарна лікарня	1975	бетон	цегла	шифер	дер. дошки	бет		так	ні	ні	ні	газ.	ні	ні	4.21	103.3	435			
а	тамбур	1975	бетон	цегла	шифер	дош	бетон	-	так	ні	ні	ні	ні	ні	ні	3.50	7.7	27			
а1	сходи		бетонні														4.3				
Б	сарай	1975	бетон	цегла	черепиця	дош	глина	-	ні	ні	ні	ні	ні	ні	ні	3.06	51	156			
в	вбиральня		цегла													шт 1					
г	криниця		бетонні	кільця												4.0 м/п					

Балансова (інвентаризаційна, експертна) вартість приміщення

30264 грн.

Паспорт складено станом на "27" 10 2011 року

Паспорт склав _____ (підпис) Карпенко (П.І.Б.,)

Паспорт перевірив _____ (підпис) Семенчук (П.І.Б.,)

Начальник бюро _____ (підпис) Чорний (П.І.Б.,)

Уповноважена особа І. Мокринчук

ПОТОЧНА ІНВЕНТАРИЗАЦІЯ

(Дані про наступні обстеження)

Дата	"____" _____ ____ року	"____" _____ ____ року	"____" _____ ____ року
Балансова (експертна) вартість (грн.)			
Обстежив (П. І. Б., підпис)			
Перевірив (П. І. Б., підпис)			
Начальник бюро (П. І. Б., підпис)	М.П.	М.П.	М.П.