Затверджено наказом
Держбуду України
№ 127 від 24.05.2001 р.
із змінами та доповненнями

Обласне комунальне підприємство Львівської обласної ради «Бюро технічної інвентаризації та експертної оцінки»

Україна
Область Львівська
Район Шевченківський

Інвентаризаційна справа № 727
Реєстровий №

Технічний паспорт

підвал, склад
(призначення)

вулиця (~~провулок, площа~~) Зустрічна № 6

місто (~~селище, село~~) Львів

Замовник технічної інвентаризації або уповноважена ним особа (прізвище, ім'я та по батькові фізичної особи або найменування юридичної особи)	Місце проживання, серія і номер паспорта фізичної особи або місцезнаходження, код за ЄДРПОУ юридичної особи
Управління комуна-	
льної власності	
Департамент еконо-	
мічної політики	
Львівська міська	
Рада	

Паспорт виготовлено за станом на 15.04.2014 Директор

«21» 06 2016 р. Мартинишин Г.Й.

№2
03348525

Виконав

Технік з інвентаризації нерухомого майна
Реєстраційний № 1878
ВАСИЛЬЧАК [illegible] ОЛЕКСАНДРІВНА

(підпис, прізвище, серія та номер кваліфікаційного сертифіката, М.П.)

М.П.

СХЕМАТИЧНИЙ ПЛАН ЗЕМЕЛЬНОЇ ДІЛЯНКИ

підвал, склад
(призначення)

вул. (провул., площа) Зустрічна № 6

місто (селище, село) Львів

Масштаб 1:500

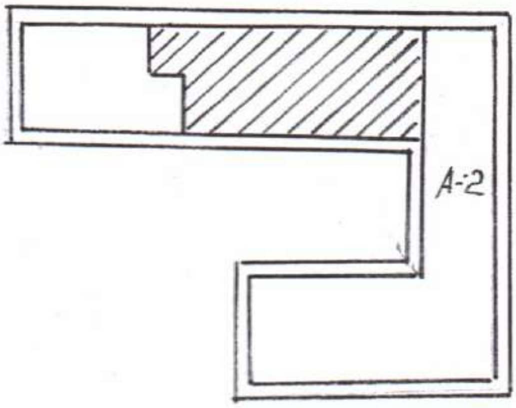

Експлікація							
Літер за планом	Назва будинку, господарських будівель та споруд	Площа земельної ділянки, в т.ч.					
		загальна площа	під будинком, господарськими будівлями та спорудами			під зеленими насадженнями	під дорожним (твердим) покриттям
			усього	під будинком	під господ. будівлями та споруд.		
1	2	3	4	5	6	7	8
А-2	Житловий						
	будинок						

ПЛАН

підвал, склад
(призначення)

вул. (~~провул.~~, ~~площа~~) Зустрічна № 6

місто (~~селище~~, ~~село~~) Львів

Масштаб 1:200

Підвал

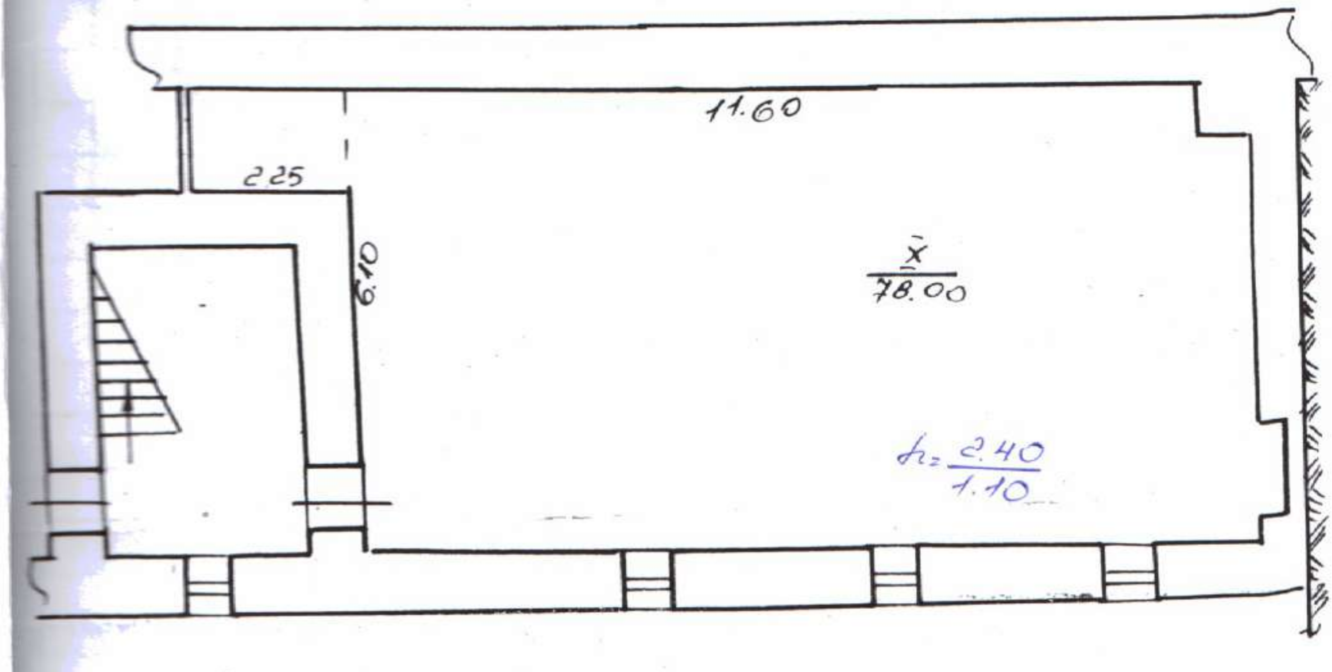

ЕКСПЛІКАЦІЯ

приміщень до плану поверхів будинку, № 6, літер «А-2»,

вулиця (~~про~~вулок, ~~площа~~) Зустрічна № 6

місто (~~селище~~, ~~село~~) Львів

Літер за планом	Поверхи	Номери груп приміщень	Номери приміщень	Призначення приміщень	Загальна площа приміщень (підрахована за формулами розрахунку площ) (кв.м)	Площа приміщень (кв.м)			Площа літніх приміщень (кв.м)	Площа приміщень загального користування (кв.м.)	Самочинно збудована, переобладнана площа приміщень (кв.м)	Примітка
						корисна (сума гр. 8 та 9)	основна (виробнича)	допоміжна				
1	2	3	4	5	6	7	8	9	10	11	12	13
А2	Пд	X		підвал								
				склад	78.0		78.0					
				Всього:	78.0		78.0					

002513

Виконав (підпис) Ю.Канака /
(прізвище, ініціали)

Перевірив (підпис) Ю.О.Васильчак /
(прізвище, ініціали)

«21» 06 2016 р.