Додаток 8 до Інструкції
про порядок проведення технічної інвентаризації
об'єктів нерухомого майна

ХАРКІВСЬКЕ МІСЬКЕ БЮРО ТЕХНІЧНОЇ ІНВЕНТАРИЗАЦІЇ

Область *Харьковская*

Район *Октябрьский*

Місто ~~(селище, село)~~ *Харьков*

Інвентаризаційна справа № *85205*

Реєстровий №

ТЕХНІЧНИЙ ПАСПОРТ
на виробничий будинок

Нежилое здание лит „А-1"
(проходная)

№ *12-А* вулиця ~~(провулок, площа)~~ *Кибальчича*

місто ~~(селище, село)~~ *Харьков*

Власник (юридична, фізична особа)	Дата народження, ідентифікаційний номер	Розмір частки власності

Паспорт виготовлено за станом на

"*05*" *ноября* 2007 р.

Виконав *Т.В.Викторова*
/підпис, прізвище/

Директор БТІ

Н.И. Дегтярев
/підпис, прізвище/

М.П.

Додаток 8.1. до Інструкції про порядок
проведення технічної інвентаризації об'єктів
нерухомого майна

ПЛАН ЗЕМЕЛЬНОЇ ДІЛЯНКИ

виробничого будинку

Нежилое здание лит.„А-1"

(проходная)

вул. ~~(провул.,площа)~~ *Кибальчича* № *12-А*

місто ~~(село, селище)~~ *Харьков*

~~Масштаб 1:500~~

Експлікація

Літер за планом	Назва будинку, господарських будівель та споруд	Площа земельної ділянки, у т.ч.					
		Загальна площа	Під будинком, господарськими будівлями, та спорудами			Під зеленими насадженнями	Під дорожним (твердим) покриттям
			Усього	Під будинком	Під господ. будівлями та споруд.		
1	2	3	4	5	6	7	8

Додаток 8.3. до Інструкції про порядок
проведення технічної інвентаризації
об'єктів нерухомого майна


ЕКСПЛІКАЦІЯ

приміщень до плану поверхів виробничого будинку №_12-А_ літер "_А-1_"

вулиця (~~провулок, площа~~)_Кибальчича_

місто (~~селище, село~~) _Харьков_

Літер за планом	поверхи	Номери приміщень	Призначення приміщень	Площа приміщень (м²)			Самовільно збудована або переобладнана площа
				Загальна	Основна (виробнича)	допоміжна	
1	2	3	4	5	6	7	8
А-1	1	1	коридор	12,4		12,4	
		2	кабинет	14,5	14,5		
		3	кабинет	14,6	14,6		
		4	коридор	15,6		15,6	
		5	бытовое помещение	14,1		14,1	
		6	коридор	15,9		15,9	
		7	лаборатория	15,9	15,9		
		8	лаборатория	8,9	8,9		
		9	лаборатория	14,2	14,2		
		10	лаборатория	28,5	28,5		
		11	коридор	15,8		15,8	
		12	лаборатория	30,2	30,2		
		13	весовая	9,1		9,1	
		14	мастерская	20,9	20,9		
		15	душевая	2,1		2,1	
		16	туалет	1,1		1,1	
		17	подсобное помещение	10,4		10,4	
		18	мастерская	13,1	13,1		
		19	топочная	4,7		4,7	
		20	мастерская	19,6	19,6		
		21	подсобное помещение	5,4		5,4	
		22	подсобное помещение	4,1		4,1	
		23	бытовое помещение	5,6		5,6	
		24	бытовое помещение	4,0		4,0	
		25	кабинет охраны	6,1	6,1		
			Всего по лит «А-1»;	306,8	186,5	120,3	

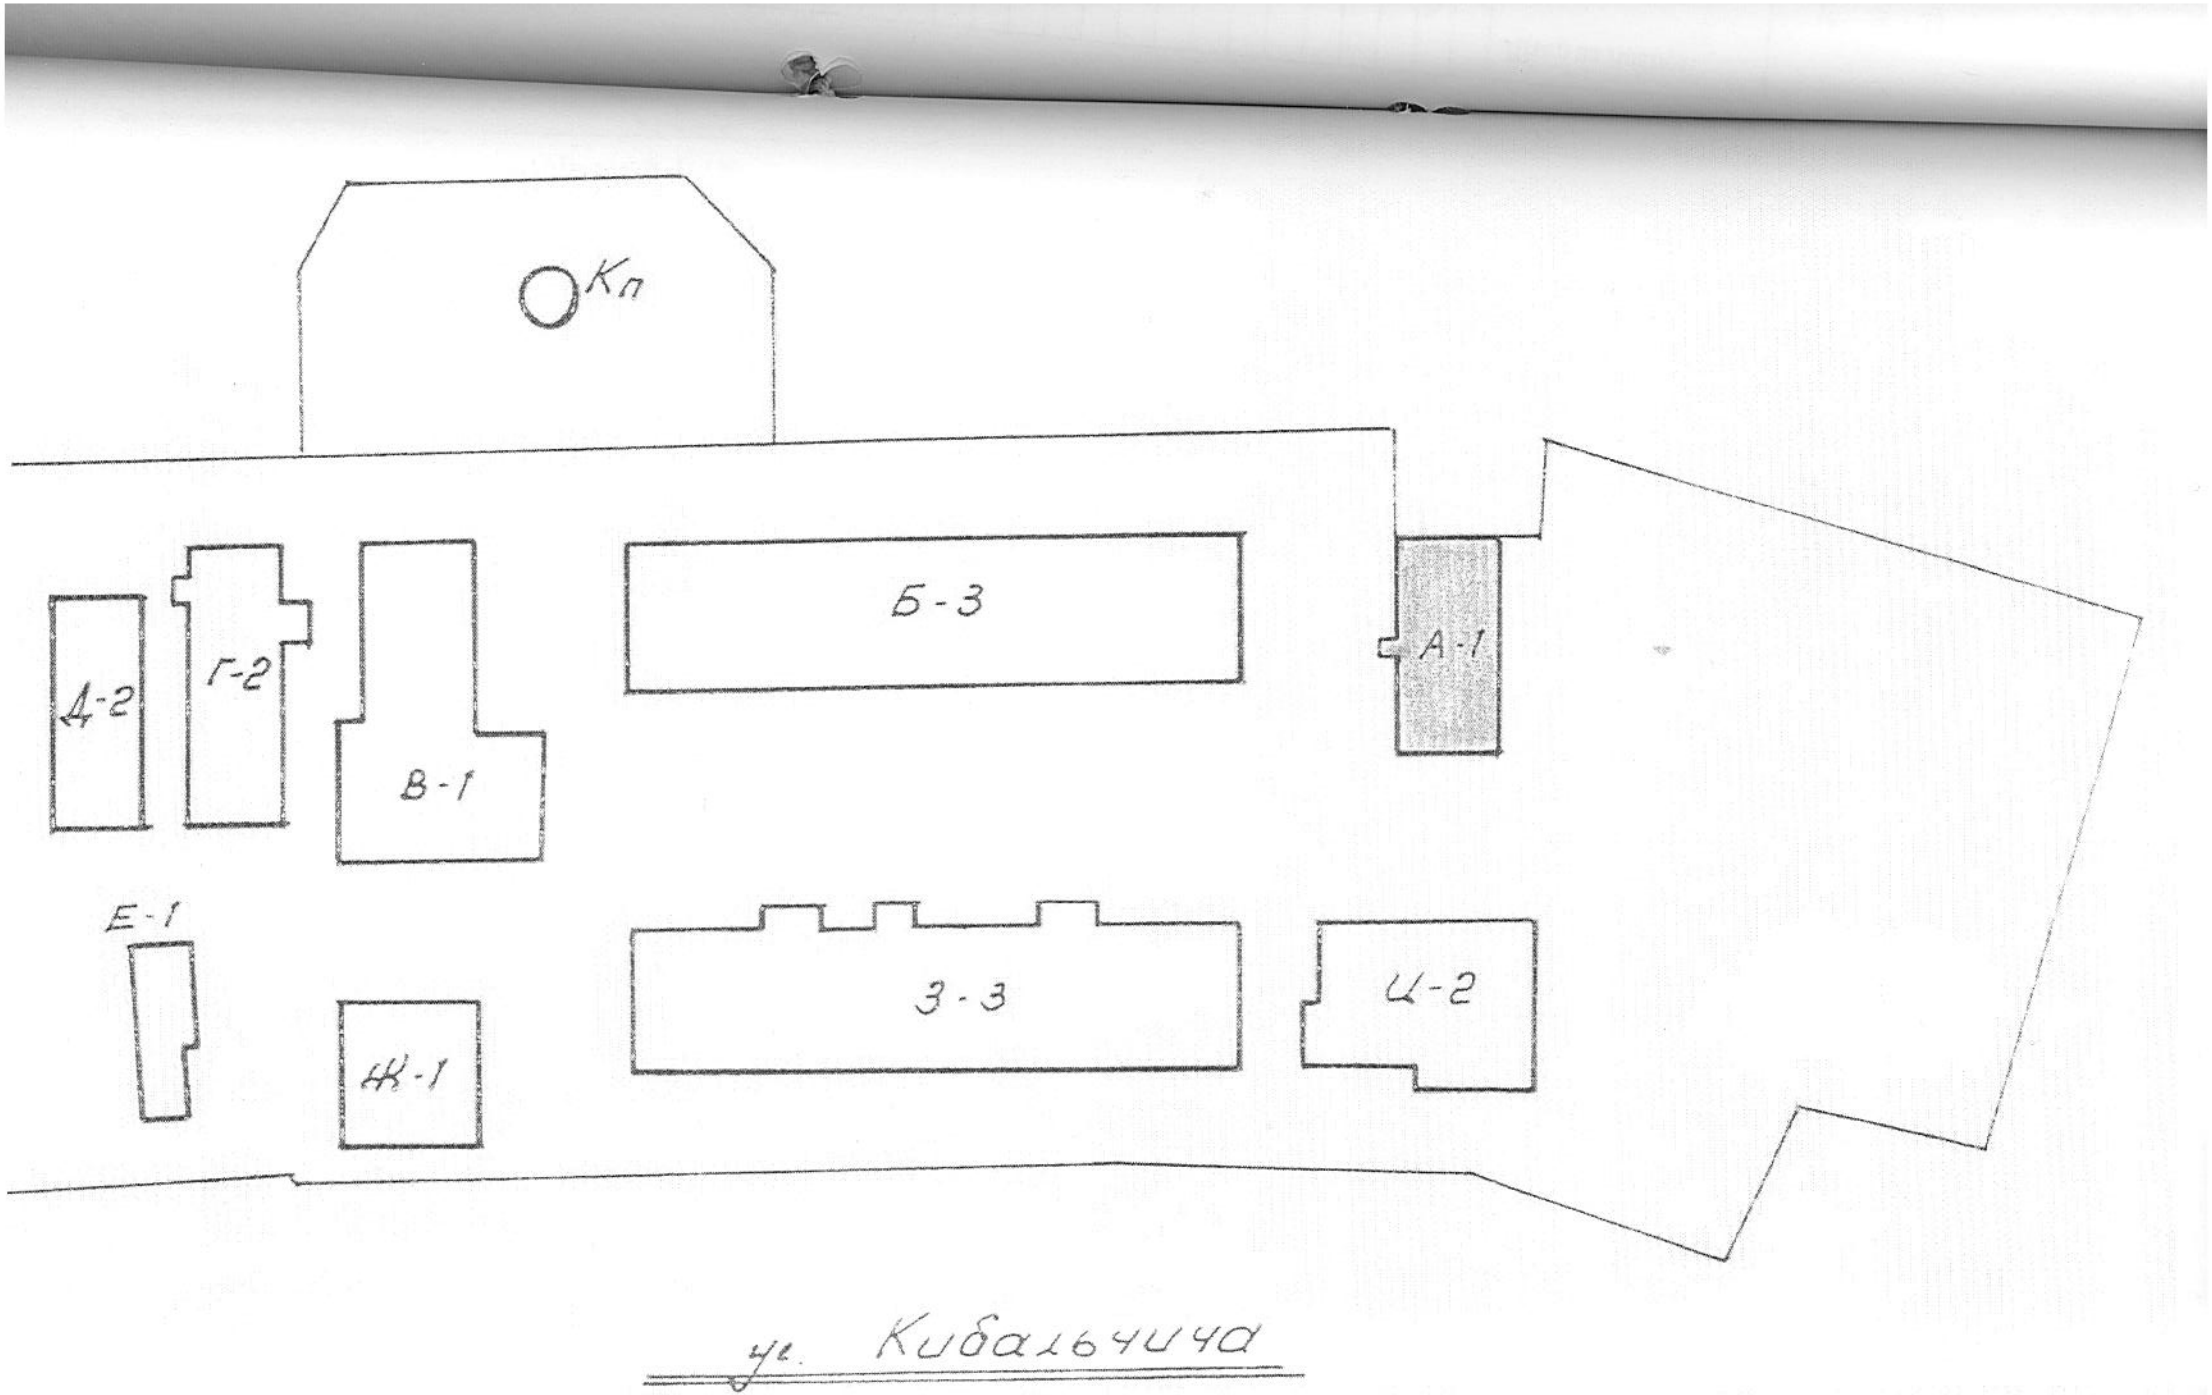


ул. Кибальчича

вул.(провул., площа) Кибальчича № 12-А

місто ~~(селище, село)~~ Харьков

Масштаб 1: 100

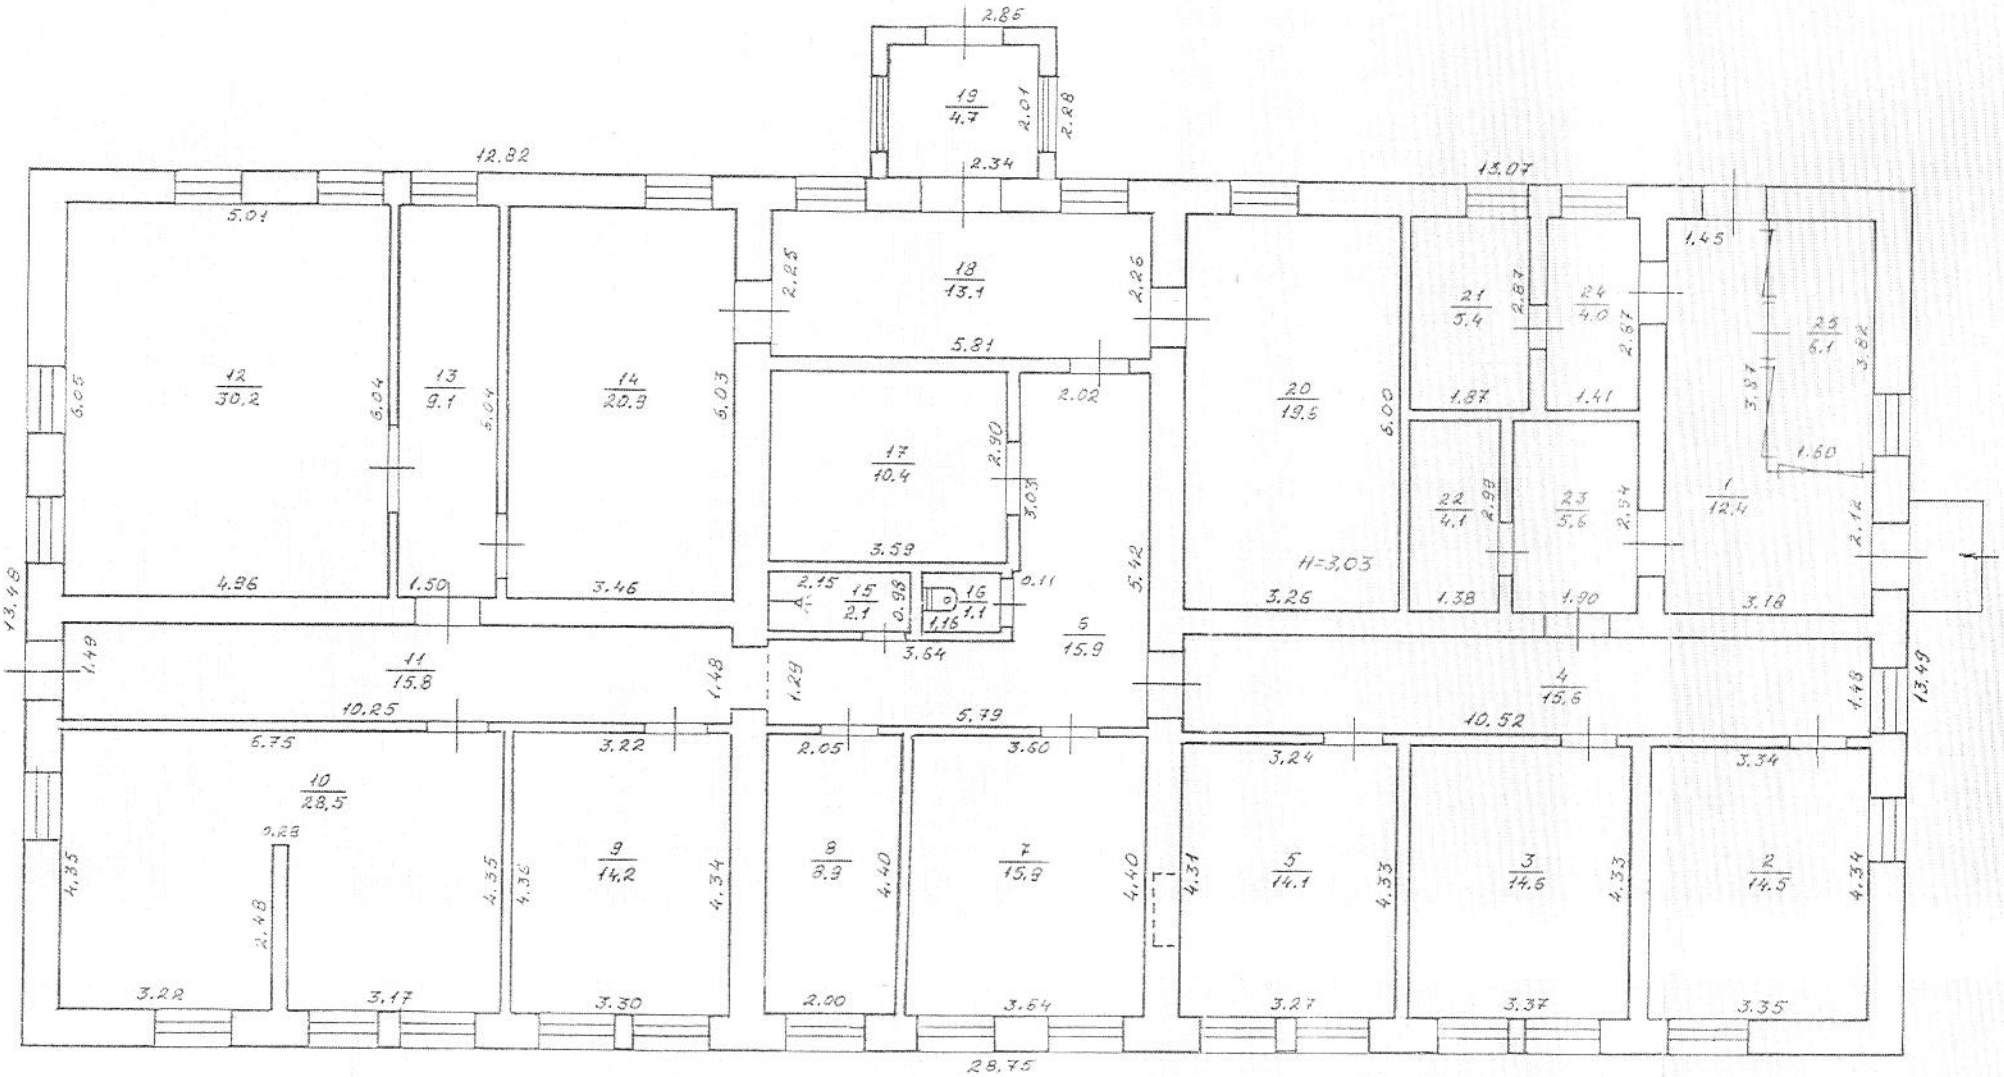

Додаток 8.4 до Інструкції про
порядок проведення технічної інвентаризації
об'єктів нерухомого майна

ХАРАКТЕРИСТИКА БУДИНКУ, ГОСПОДАРСЬКИХ БУДІВЕЛЬ ТА СПОРУД

Літер	Назва об'єкта	Рік побудови	Опис основних конструктивних елементів						Інженерне обладнання							Висота (м)	Площа (кв м) *забудови*	Об'єм (куб. м)	Будівельна вартість (грн.)	% зносу	Інвентаризаційна вартість (грн.)
			фундамент	стіни	покрівля	перекриття	підлога	сходи	електрика	водопровід	каналізація	газопровід	вид опалення	ліфт	сміттепровід						
1	2	3	4	5	6	7	8	9	10	11	12	13	14	15	16	17	18	19	20	21	22
А-1	*нежилое здание*	*1960*	*бетон лент*	*кирпич*	*шифер*	*жс / б плиты*	*линолеум плитка*		*да*	*да*	*да*		*местн*			*3,33*	*394,3*	*1313*			
а	*крыльцо*		*бетонное на 1 ступеньку*														*1,9*				
														Итого:			*396,2*	*1313*			