КП "Одеське міське бюро технічної інвентаризації та реєстрації об'єктів нерухомості"

Область Одеська

Місто (~~селище~~, ~~село~~) Одеса

Район Приморський

Інвентаризаційна справа №

Реєстровий номер 648 пр - 98 - 918

ТЕХНІЧНИЙ ПАСПОРТ

на квартиру (~~кімнату~~, ~~жилий блок~~, ~~секцію~~) № 24

у житловому будинку (~~гуртожитку~~) № 26

вулиця (~~провулок~~, ~~площа~~) Гімназична

Власник (~~користувач~~) (~~юридична~~, фізична особа)	Дата народження ідентифікаційний номер	Розмір частки власності
Намятий Григорій Васильович	26.10.1962 р.н. №2294410598	456/1000
Намятий Григорій Васильович	26.10.1962 р.н. №2294410598	544/1000
Сокова Тетяна Григорівна	03.09.1984 р.н. №3092720628	
Нам'ята Ольга Ярославівна	17.11.1962 р.н. №2296608184	

Паспорт виготовлено станом на

«18» 08 2011 р.

Виконав О.Ю. Муравйова
підпис, прізвище

Директор
КП «ОМБТІ» та РОН»
підпис, прізвище

М.П. 03350290

В.Г. Бонсухівський

ПЛАН КВАРТИРИ

(~~кімнати~~, ~~жилого блоку~~, ~~секції~~)

буд. № 26 **вул. (~~провул.~~, ~~площа~~)** Гімназична

місто (~~селище~~, ~~село~~) Одеса

Масштаб 1:100

III поверх

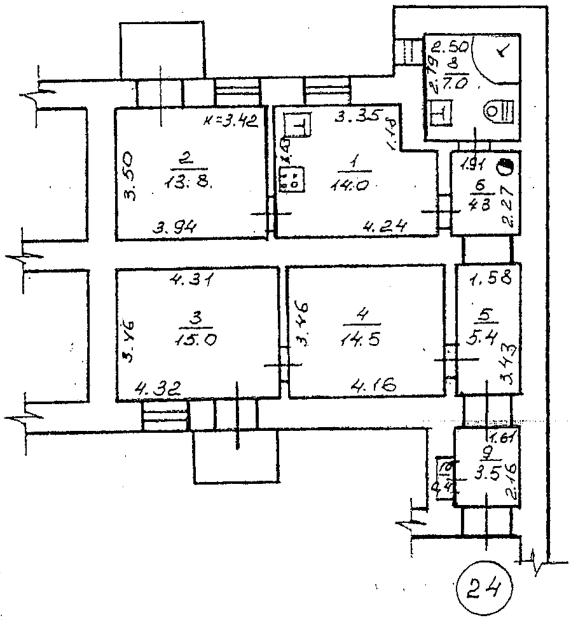

ХАРАКТЕРИСТИКА ПРИМІЩЕНЬ

Кількість житлових кімнат	Загальна площа (кв. м)	в т.ч. (кв. м)		Корисна (кв. м)	
		житлова	підсобна		
3	79.9	43.3	34.6	77.9	

ТЕХНІЧНА ХАРАКТЕРИСТИКА КВАРТИРИ

(~~кімнати~~, ~~жилого блоку~~, ~~секції~~)

Серія проекту житлового будинку не встановлена

Матеріал зовнішніх стін черепашняк

Матеріал перекриття дерево

Квартира посімейного, спільного заселення (~~кімната~~, ~~жилий блок~~, ~~секція~~)

розташована на ІІІ поверсі, ІІІ поверхового будинку

та складається з 3 житлових кімнат; у тому числі:

1-а кімната	13.8 кв. м.	6-а кімната	кв. м.
2-а кімната	15.0 кв. м.	7-а кімната	кв. м.
3-я кімната	14.5 кв. м.		
4-а кімната	кв. м.		
5-а кімната	кв. м.		

Житлова площа квартири 43.3 кв.м.

Кухня окрема (~~загальна~~) площею 14.0 кв. м.

санвузол ~~ванна кімната~~	7.0 кв. м.	туалет	– кв.м.
коридор	5.4; 4.3 кв. м.	тамбур ~~передпокій~~	3.5 кв.м.
вбудована шафа	0.4 кв. м.	комора	– кв.м.
балкон (~~лоджія~~)	1.0; 1.0 кв. м.	веранда	кв.м.

Загальна площа квартири (~~кімнати, жилого блоку~~, ~~секції~~) 79.9 кв. м.

Висота приміщень 3.42 м.

Інвентаризаційна вартість квартири (~~кімнати~~, ~~жилого блоку~~, ~~секції~~) 28820 грн.

Будинок підключено до телефонної мережі, об'єднаної диспетчерської системи та обладнано водопроводом (холодне, гаряче водопостачання), каналізацією, газопостачанням, опаленням АГВ,
(указати яким)

електроосвітленням, радіотрансляційною мережею, ~~сміттєпроводом, ліфтами, замково-переговорними пристроями (кодовими замками),~~ телевізійною антеною колективного користування, кабельним телебаченням ________ (непотрібне закреслити).

Директор КП "ОМБТІ та РОН" ________ (В. Я. Кожерхівський)
(підпис)

М. П.

Комунальне підприємство "Одеське міське бюро технічної інвентаризації та реєстрації об'єктів нерухомості" 03350290

Паспорт склав ________ (О. Ю. Муравйова)
(підпис)