КОМУНАЛЬНЕ ПІДПРИЄМСТВО ТЕХНІЧНОЇ ІНВЕНТАРИЗАЦІЇ «ІНВЕНРОС»

Область: **Харківська**

Інвентаризаційна справа № 1842

Район: **Дергачівський**

Реєстровий № 1-64

Місто (селище, село): **Дергачі**

ТЕХНІЧНИЙ ПАСПОРТ

НА ВИРОБНИЧИЙ БУДИНОК

не жилое
(призначення)

№ 19 вулиця (~~провулок, площа~~) Первого мая

місто (~~селище,~~ село) Дергачи

Власник (юридична, фізична особа)	Розмір частки власності
А.О „Райффайзен Банк Аваль"	

Паспорт виготовлено за станом на

«22» 02 2005 р.

Начальник КП «Інвенрос»

(підпис) О.А. Кантешук
(прізвище, ініціали)

№21249910

М. П.

Виконав (підпис) Л.П. Мороз
(прізвище, ініціали)

ПЛАН ЗЕМЕЛЬНОЇ ДІЛЯНКИ

виробничого будинку

не жилое
(призначення)

вулиця (~~провулок, площа~~) Первого Мая будинок № 19

місто (селище, ~~село~~) . Дергачи

Масштаб 1 : 500

Експлікація

літер за планом	назва будинку, господарських будівель та споруд	Площа земельної ділянки, у т. ч.					
		загальна площа	під будинком, господарськими будівлями та спорудами			під зеленими насадженнями	та дорожнім (твердим) покриттям
			усього	під будинком	під господар. будівлями та спорудами		
1	2	3	4	5	6	7	8
А-1	здание						
А-1	пристр.						
а	крыльцо						
а'	тамбур						
			171.7	171.7			

ПЛАН

виробничого будинку

не жилое строение
(призначення)

вул. (провулок) Первого Мая буд. № 19

місто (селище, село) Дергачи

Масштаб 1 : 200

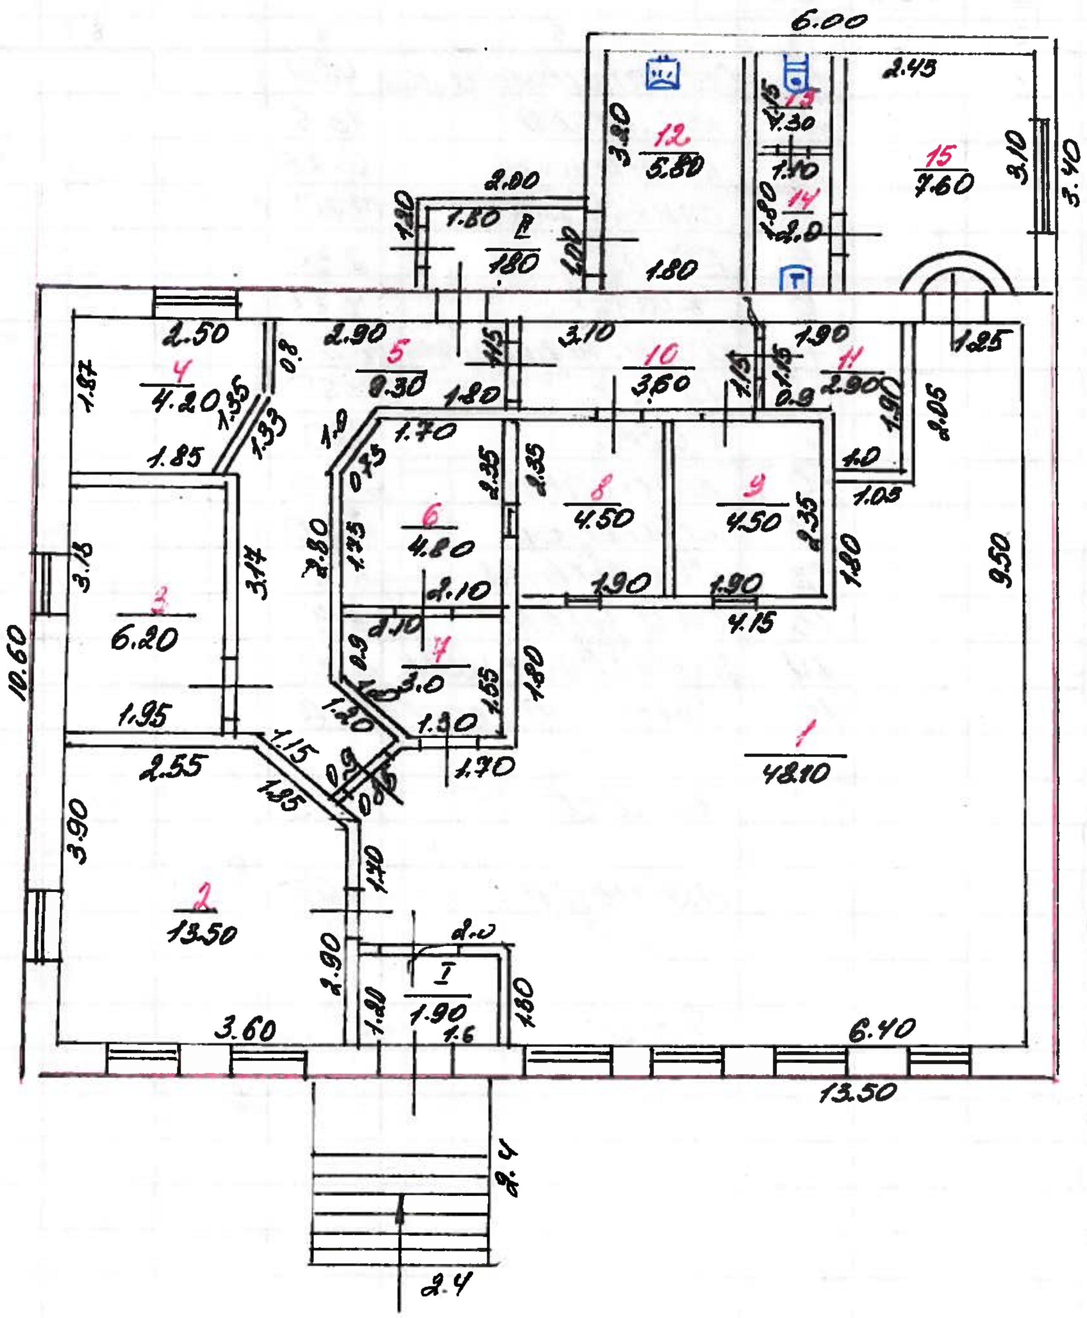

ЕКСПЛІКАЦІЯ

приміщень до плану поверхів виробничого будинку

літер «А-1» № 19
вул. (провулок, площа) Первого Мая
місто (селище, село) Дергачи

Літер за планом	Поверхи	Номери виробничих приміщень	Номери приміщень	Призначення приміщень	Загальна площа приміщень	Площа приміщень (кв. м)			Самовільно збудована або переобладнана площа
						корисна (8, 9)	основна (виробнича)	допоміжна	
1	2	3	4	5	6	7	8	9	10
А1	1		1	Оперативный зал	48.1				
			2	кабинет	13.5				
			3	кабинет	6.20				
			4	серверная	4.20				
			5	коридор	9.30				
			6	касса	4.80				
			7	комн. пересч. денег	3.0				
			8	касса	4.50				
			9	касса	4.50				
			10	коридор	3.60				
			11	коридор	2.90				
			12	котельная	5.8				
			13	сан. узел	1.3				
			14	умывальник	2.0				
			15	быт. помещ.	7.6				
				итого:	121.3				
			I	тамбур	1.90				
			II	—"—	1.8				
				Всего:	125.0				

ХАРАКТЕРИСТИКА БУДИНКУ, ГОСПОДАРСЬКИХ БУДІВЕЛЬ ТА СПОРУД

Літер за планом	Найменування будівель	Рік побудови	Опис основних конструктивних елементів						Інженерне обладнання					Площа (кв. м.)	Висота (м)	Об'єм (куб. м)	Будівельна вартість (грн.)	% зносу	Інвентаризаційна вартість (грн)
			фундамент	стіни	покрівля	перекриття	підлога	сходи	електрика	водопровід	каналізація	газопровід	вид опалення						
1	2	3	4	5	6	7	8	9	10	11	12	13	14	15	16	17	18	19	20
А-1	Осн. здание	1973	кирп.	рубл. обл. об.	шифр				да			да		143.1	3.15	451			
А'-1	пристр.	1998	кирп.	шл. бл.	—"—									20.4	3.15	64			
а	крыльцо			бет.										5.8	–	·			
а'	тамбур	2000	кирп.	кирп.	шифр									2.4	3.0	7.			
														171.7					

Усього:

кв. 65

ТОВ «Золочівська друкарня» 2005 р. Тел. 8 (264) 5-03-80. Зам. № 875 - 500 А3