ГАРАНТІЯ ЯКОСТІ
КОМУНАЛЬНЕ ПІДПРИЄМСТВО
«ХАРКІВСЬКЕ МІСЬКЕ БЮРО ТЕХНІЧНОЇ ІНВЕНТАРИЗАЦІЇ»
ХАРКІВСЬКОЇ МІСЬКОЇ РАДИ

ТОВАРИСТВО
З ОБМЕЖЕНОЮ ВІДПОВІДАЛЬНІСТЮ
«УКРТЕХІНВЕНТ»

БТИ

майдан Павлівський, 10, м. Харків, 61003 код ЄДРПОУ 42919649 тел. + 38 (098) 200-43-40
e-mail: ukrtechinvent@gmail.com

Інвентаризаційна справа № 132000000273

ТЕХНІЧНИЙ ПАСПОРТ
на групу нежитлових приміщень 1-го поверху № 1-:-11

вулиця (~~провулок, площа~~) Куликівська № 2
місто Харків
район Київський
область Харківська

Замовник технічної інвентаризації або уповноважена ним особа (прізвище, ім'я, по батькові фізичної особи або найменування юридичної особи)

Паспорт виготовлено за станом на

«08» травня 2019 року

УКРАЇНА
ТОВАРИСТВО З ОБМЕЖЕНОЮ ВІДПОВІДАЛЬНІСТЮ "УКРТЕХІНВЕНТ" 42919649 м. Харків

Заступник директора
з технічної інвентаризації Зубова В.О.
(підпис, МП)

Он-лайн перевірка дійсності документа

Виконав Перетятько О.В.
(підпис, МП)

Експерт Реєстраційний

Виконано відповідно кваліфікаційного сертифікату АЕ № 004097

dr.city.kharkov.ua

ПЛАН

групи нежитлових приміщень 1-го поверху № 1-:-11

вулиця (~~провулок, площа~~) Куликівська № 2
місто (~~селище, село~~) Харків
район Київський
область Харківська

Масштаб 1:200

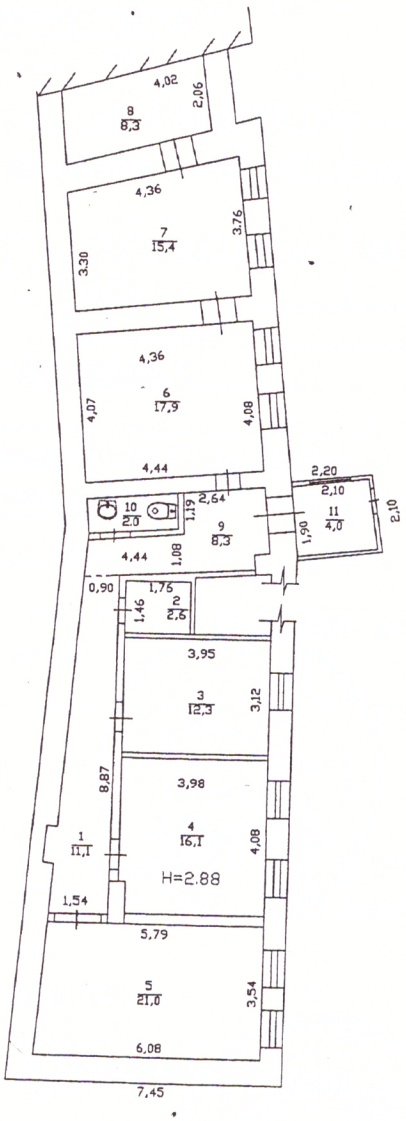

ЕКСПЛІКАЦІЯ

групи нежитлових приміщень 1 –го поверху № 1-:-11

вулиця (~~провулок, площа~~) Куликівська № 2

місто (~~селище, село~~) Харків

район Київський

область Харківська

Літера	Поверх	Номери відокремлених груп приміщень	Номери приміщень	Призначення приміщень	Загальна площа приміщень, підрахована за формулами розрахунку площ (кв. м)	Площа (кв. м)				Примітки
						основна	допоміжна (підсобна)	літніх, неопалюваних приміщень	площа приміщень загального користування	
1	2	3	4	5	6	7	8	9	10	11
Д-2	1		1	коридор	11,1		11,1			
			2	комора	2,6		2,6			
			3	нежитлове приміщення	12,3	12,3				
			4	нежитлове приміщення	16,1	16,1				
			5	нежитлове приміщення	21,0	21,0				
			6	нежитлове приміщення	17,9	17,9				
			7	нежитлове приміщення	15,4	15,4				
			8	нежитлове приміщення	8,3	8,3				
			9	коридор	8,3		8,3			
			10	санвузол	2,0		2,0			
			11	тамбур	4,0		4,0			
		Усього по фрагменту:			119,0	91,0	28,0			

08» травня 2019 року

ХАРАКТЕРИСТИКА
ГРУПИ НЕЖИТЛОВИХ ПРИМІЩЕНЬ

Літера	Назва будівель та споруд	Рік спорудження/реконструкції	Опис основних конструктивних елементів						Інженерне обладнання							Висота (м)	Площа основи (забудови) ($м^2$)	Об'єм ($м^3$)
			фундамент	стіни	покрівля	перекриття	підлога	сходи	електрика	водопровід	каналізація	газопровід	ліфт	сміттєпровід	вид опалення			
1	2	3	4	5	6	7	8	9	10	11	12	13	14	15	16	17	18	19
Д-2	громадський будинок (фрагмент)	до 1917	цегла	цегла	шифер	дерево	дошата		є	є	є	є	-	-	ТЕЦ	2,88	154,7	492